

ИСПОЛНИТЕЛЬНАЯ ДОКУМЕНТАЦИЯ

Альбом 03. Утепление — 2-й слой

Объект: школа на 550 мест, Ново-Переделкино
Сборка выполнена по загруженному Excel-реестру

Контроль комплектности:

Всего позиций: 30

Найдено без заглушки: 28

Позиции с информационной заглушкой: 2

Полностью без найденного исходного PDF: 0

Реестр состава — Альбом 03. Утепление — 2-й слой

№	Наименование по реестру	Номер / дата	Организация	Итог проверки
1	Паспорт на изделие теплоизоляцион. из камен. ваты ВЕНТИ БАТТС 50 мм	№ 28.12.23/3/POER-10905.1.1 от 28.12.2024 г.	ООО "РОКВУЛ"	НАЙДЕНО И ПОДШИТО
2	Паспорт на изделие теплоизоляцион. из камен. ваты ВЕНТИ БАТТС 50 мм	№ 10.01.24/3/POER-69.1.1 от 11.01.2024 г.	ООО "РОКВУЛ"	НАЙДЕНО И ПОДШИТО
3	Паспорт на изделие теплоизоляцион. из камен. ваты ВЕНТИ БАТТС 50 мм	№ 25.01.24/1/124000017.1.1 от 25.01.2024 г.	ООО "РОКВУЛ"	НАЙДЕНО И ПОДШИТО
4	Сертификат соответствия на изделия теплоизоляционные из каменной ваты	№ РОСС С-RU.ЧС13.В.00360/20 с 20.04.2020 г. по 20.04.2025 г.	ООО "РОКВУЛ"	НАЙДЕНО И ПОДШИТО
5	Экспертное заключение о соответствии продукции Единым санитарно-эпидемиологическим и гигиеническим требованиям	№ 2208/04 от 26.08.2022 г.	ООО "РОКВУЛ"	НАЙДЕНО И ПОДШИТО
6	Паспорт качества на дюбель для теплоизоляции IZL-T	№ УТ-11150 от 15.06.2023 г.	ООО "ТПК Тех-КРЕП"	НАЙДЕНО И ПОДШИТО
7	Сертификат соответствия на изделия крепежные из полимерных материалов	№ РОСС RU.НВ61.Н14338 с 12.10.2020 г. по 11.10.2023 г.	Торговая марка "Тех-КРЕП"	НАЙДЕНО И ПОДШИТО
8	Сертификат соответствия на изделия крепежные из полимерных материалов	№ РОСС RU.32001.04ИБФ1.ОСП28.40001 с 27.09.2023 г. по 26.09.2026 г.	ООО "ТПК Тех-КРЕП"	НАЙДЕНО И ПОДШИТО
9	Исполнительная схема монтажа 2-го слоя утеплителя НВФ в/о 1/Г-Е		ООО "ОСВ-Строй"	НАЙДЕНО И ПОДШИТО
10	Исполнительная схема монтажа 2-го слоя утеплителя НВФ в/о 1/Г-Е. Узлы		ООО "ОСВ-Строй"	НАЙДЕНО И ПОДШИТО
11	Исполнительная схема монтажа 2-го слоя утеплителя НВФ в/о 1-7/Е-Ж		ООО "ОСВ-Строй"	НАЙДЕНО И ПОДШИТО
12	Исполнительная схема монтажа 2-го слоя утеплителя НВФ в/о 17-1/Г (лист 13)		ООО "ОСВ-Строй"	НАЙДЕНО И ПОДШИТО
13	Исполнительная схема монтажа 2-го слоя утеплителя НВФ в/о 17-1/Г (лист 14)		ООО "ОСВ-Строй"	НАЙДЕНО И ПОДШИТО
14	Исполнительная схема монтажа 2-го слоя утеплителя НВФ в/о 17-1/Г (лист 15)		ООО "ОСВ-Строй"	НАЙДЕНО И ПОДШИТО
15	Исполнительная схема монтажа 2-го слоя утеплителя НВФ в/о 17-1/Г (лист 16)		ООО "ОСВ-Строй"	НАЙДЕНО И ПОДШИТО
16	Исполнительная схема монтажа 2-го слоя утеплителя НВФ в/о 17-1/Г (лист 17), в т.ч. Узлы		ООО "ОСВ-Строй"	НАЙДЕНО, НАЛИЧИЕ УЗЛОВ ПОДТВЕРЖДЕНО
Автозаводская ул., д.48а <http://www.rwl.ru>



Паспорт № 28.12.23 / 3 / POER-10905.1.1

от 28 декабря 2023 г.

1. Информация о продукте				
1.1	Продукция	Изделия теплоизоляционные из каменной ваты ВЕНТИ БАТТС		
1.2	Нормативный документ	ТУ 5762-050-45757203-15		
1.3	Размеры, мм	1000	600	50
		Длина	X	Ширина X Толщина
1.4	Номер партии	POER-10905.1.1	Объем партии, м3	616,3
1.5	Дата изготовления	28.12.2023		
1.6	Номер смены	3		

* Толщина продукции определяется по ГОСТ EN 823 при нагрузке на образец (250 ± 5) Па

2. Физико-механические характеристики материала				
Параметр		Ед. изм.	Метод испытания	Значение
2.1	Плотность	кг/м3	ГОСТ EN 1602	90,0±10,0%
2.2	Коэффициент теплопроводности (λ10)	Вт/мК	ГОСТ 31925	≤0,035
2.3	Прочность при растяжении пер. лиц. пов.	кПа	ГОСТ EN 1607	10,6
2.4	Прочность на сжатие при 10% деформации	кПа	ГОСТ EN 826	20,4
2.5	Водопоглощение	кг/м2	ГОСТ EN 1609	≤1,00


POCC RU Д-RU.PA01.B.17254/23

Физико-механические характеристики материала соответствуют требованиям ТУ.

Значение удельной эффективной активности соответствует первому классу строительных материалов согласно НРБ-99 (п.5.3.4 до 370 Бк/кг)

Контролер СИИМ

Безрукова Е.

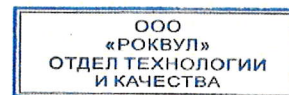

Общество с ограниченной ответственностью
«РОКВУЛ»
143985, Московская обл., г. Балашиха
мкр. Железнодорожный, ул. Автозаводская, 48А



ООО "РОКВУЛ"
143985, Россия Московская область
г. Балашиха, мкр. Железнодорожный
Автозаводская ул., д.48а <http://www.rwl.ru>



Паспорт № 10.01.24 / 3 / POER-69.1.1

от 11 января 2024 г.

1. Информация о продукте				
1.1	Продукция	Изделия теплоизоляционные из каменной ваты		
		ВЕНТИ БАТТС		
1.2	Нормативный документ	ТУ 5762-050-45757203-15		
1.3	Размеры, мм	1000	600	50
		Длина	X Ширина	X Толщина *
1.4	Номер партии	POER-69.1.1	Объем партии, м3	570,2
1.5	Дата изготовления	10.01.2024		
1.6	Номер смены	3		

* Толщина продукции определяется по ГОСТ EN 823 при нагрузке на образец (250 ± 5) Па

2. Физико-механические характеристики материала				
Параметр		Ед. изм.	Метод испытания	Значение
2.1	Плотность	кг/м3	ГОСТ EN 1602	90,0±10,0%
2.2	Коэффициент теплопроводности (λ10)	Вт/мК	ГОСТ 31925	≤0,035
2.3	Прочность при растяжении пер. лиц. пов.	кПа	ГОСТ EN 1607	9,4
2.4	Прочность на сжатие при 10% деформации	кПа	ГОСТ EN 826	25,4
2.5	Водопоглощение	кг/м2	ГОСТ EN 1609	≤1,00


POCC RU Д-RU.PA01.B.17254/23

Физико-механические характеристики материала соответствуют требованиям ТУ.

Значение удельной эффективной активности соответствует первому классу строительных материалов согласно НРБ-99 (п.5.3.4 до 370 Бк/кг)

Контролер СИИМ

Безрукова Е.

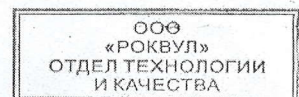

Общество с ограниченной ответственностью
«РОКВУЛ»
143985, Московская обл., г. Балашиха
мкр. Железнодорожный, ул. Автозаводская, 48А



ООО "РОКВУЛ"
143985, Россия Московская область
г.Балашиха, мкр. Железнодорожный
Автозаводская ул., д.48а <http://www.rwl.ru>



Паспорт № 25.01.24 / 1 / 124000017.1.1

от 25 января 2024 г.

1. Информация о продукте				
1.1	Продукция	Изделия теплоизоляционные из каменной ваты		
		ВЕНТИ БАТТС		
1.2	Нормативный документ	ТУ 5762-050-45757203-15		
1.3	Размеры, мм	1000	600	50
		Длина	Х	Ширина
1.4	Номер партии	124000017.1.1	Объем партии, м3	155,5
1.5	Дата изготовления	25.01.2024		
1.6	Номер смены	1		

* Толщина продукции определяется по ГОСТ EN 823 при нагрузке на образец (250 ± 5) Па

2. Физико-механические характеристики материала				
Параметр		Ед. изм.	Метод испытания	Значение
2.1	Плотность	кг/м3	ГОСТ EN 1602	90,0±10,0%
2.2	Коэффициент теплопроводности (λ10)	Вт/мК	ГОСТ 31925	≤0,035
2.3	Прочность при растяжении пер. лиц. пов.	кПа	ГОСТ EN 1607	9,7
2.4	Прочность на сжатие при 10% деформации	кПа	ГОСТ EN 826	16,8
2.5	Водопоглощение	кг/м2	ГОСТ EN 1609	≤1,00

РОСС RU Д-RU.PA01.B.17254/23

Физико-механические характеристики материала соответствуют требованиям ТУ.

Значение удельной эффективной активности соответствует первому классу строительных материалов согласно НРБ-99 (п.5.3.4 до 370 Бк/кг)

Контролер СИИМ

Стасюк О.



Общество с ограниченной ответственностью
«РОКВУЛ»
143985, Московская обл., г. Балашиха
мкр. Железнодорожный, ул. Автозаводская, 48А

СЕРТИФИКАТ СООТВЕТСТВИЯ

(обязательная сертификация)



№ RU C-RU.ЧС13.В.00360/20

№ 0011760

ЗАЯВИТЕЛЬ

ОБЩЕСТВО С ОГРАНИЧЕННОЙ ОТВЕТСТВЕННОСТЬЮ «РОКВУЛ»,

место нахождения

143985, РОССИЯ, ОБЛАСТЬ МОСКОВСКАЯ, ГОРОД БАЛАШИХА, УЛИЦА АВТОЗАВОДСКАЯ (ЖЕЛЕЗНОДОРОЖНЫЙ МКР.),

ДОМ 48А,

ОГРН 1165053057311, телефон +7 495 777 7979, факс +7 495 777 7970

ИЗГОТОВИТЕЛЬ

ОБЩЕСТВО С ОГРАНИЧЕННОЙ ОТВЕТСТВЕННОСТЬЮ «РОКВУЛ»,

место нахождения

143985, РОССИЯ, ОБЛАСТЬ МОСКОВСКАЯ, ГОРОД БАЛАШИХА, УЛИЦА АВТОЗАВОДСКАЯ (ЖЕЛЕЗНОДОРОЖНЫЙ МКР.),

ДОМ 48А,

ОГРН 1165053057311, телефон +7 495 777 7979, факс +7 495 777 7970

ОРГАН ПО СЕРТИФИКАЦИИ ОС «ПОЖТЕСТ» ФГБУ ВНИИПО МЧС России,

Федеральное государственное бюджетное учреждение «Всероссийский ордена «Знак Почета» научно-исследовательский институт противопожарной обороны Министерства Российской Федерации по делам гражданской обороны, чрезвычайным ситуациям и ликвидации последствий стихийных бедствий», место нахождения 143903, РОССИЯ, Московская область, г. Балашиха, мкр. ВНИИПО, д. 12, ОГРН 1025000508610, регистрационный номер RA.RU.10ЧС13 от 04.05.2015, телефон/факс +7 495 529 8561, e-mail: pojtest@mail.ru, орган по аккредитации Федеральная служба по аккредитации,

ПОДТВЕРЖДАЕТ, ЧТО ПРОДУКЦИЯ

Изделия теплоизоляционные из каменной ваты,

выпускаемые по ТУ 5762-050-45757203-15 с изм. 1-20

Плиты теплоизоляционные, кашированные стеклохолстом с одной стороны;

плиты теплоизоляционные, маты и цилиндры навивные, кашированные армированной алюминиевой фольгой с одной стороны;

маты прошивные, кашированные армированной алюминиевой фольгой и гальванизированной стальной сеткой с одной стороны

(см. Приложение № 0021934)

Серийный выпуск

код ОК 005 (ОКП):

код ОКПД 2: 23.99.19.110

код ЕКПС:

код ТН ВЭД России: 6806

СООТВЕТСТВУЕТ ТРЕБОВАНИЯМ

ТЕХНИЧЕСКОГО РЕГЛАМЕНТА (ТЕХНИЧЕСКИХ РЕГЛАМЕНТОВ)

123-ФЗ «Технический регламент о требованиях пожарной безопасности (Федеральный закон от 22.07.2008 № 123-ФЗ)»

ГОСТ 30244-94 «Материалы строительные. Методы испытаний на горючесть» (метод II);

ГОСТ 30402-96 «Материалы строительные. Метод испытания на воспламеняемость»;

ГОСТ 12.1.044-89 «Система стандартов безопасности труда. Пожаровзрывоопасность веществ и материалов.

Номенклатура показателей и методы их определения» (п.п. 4.18, 4.20)

Класс пожарной опасности строительных материалов КМ1: группа горючести - Г1, группа воспламеняемости - В1, группа дымообразующей способности - Д1, группа токсичности продуктов горения - Т1

ПРОВЕДЕННЫЕ ИССЛЕДОВАНИЯ (ИСПЫТАНИЯ) И ИЗМЕРЕНИЯ

Отчет о сертификационных испытаниях № 795-3.1-ОС-2020 выдан 20.04.2020 испытательной лабораторией

ИЛ НИЦ ПБ ФГБУ ВНИИПО МЧС России, ТРПБ.RU.ИИ02.

Акт о результатах анализа состояния производства при инспекционном контроле от 02.08.2019

ОС «ПОЖТЕСТ» ФГБУ ВНИИПО МЧС России, RA.RU.10ЧС13.

Схема сертификации: 4с

ПРЕДСТАВЛЕННЫЕ ДОКУМЕНТЫ

ТУ 5762-050-45757203-15 с изм. 1-20 от 20.01.2017 «Изделия теплоизоляционные из каменной ваты»

СРОК ДЕЙСТВИЯ СЕРТИФИКАТА СООТВЕТСТВИЯ с 20.04.2020

по 20.04.2025

М.П.

Руководитель (заместитель руководителя)
органа по сертификации

Эксперт (эксперты)

подпись

подпись

А.С. Етумян

Р.В. Палеха

инициалы, фамилия

инициалы, фамилия

ПРИЛОЖЕНИЕ


К СЕРТИФИКАТУ СООТВЕТСТВИЯ № RU C-RU.4C13.B.00358/20

(обязательная сертификация)

№ 0021931

Свободной формы

Приложение	Описание
Наименование продукции и иные сведения о продукции, обеспечивающие ее идентификацию	РУФ БАТТС В ОПТИМА (содержание органического связующего на основе фенолформальдегидной смолы не более 5,0%, плотность $160 \text{ кг/м}^3 \pm 10\%$), РУФ БАТТС В ЭКСТРА (содержание органического связующего на основе фенолформальдегидной смолы не более 5,0%, плотность $190 \text{ кг/м}^3 \pm 10\%$), РУФ БАТТС Д ОПТИМА (содержание органического связующего на основе фенолформальдегидной смолы не более 5,0%, плотность от $120 \text{ кг/м}^3 \pm 10\%$ до $143 \text{ кг/м}^3 \pm 10\%$), РУФ БАТТС Д СТАНДАРТ (содержание органического связующего на основе фенолформальдегидной смолы не более 5,0%, плотность от $114 \text{ кг/м}^3 \pm 10\%$ до $142 \text{ кг/м}^3 \pm 10\%$), РУФ БАТТС Д ЭКСТРА (содержание органического связующего на основе фенолформальдегидной смолы не более 5,0%, плотность от $137 \text{ кг/м}^3 \pm 10\%$ до $161 \text{ кг/м}^3 \pm 10\%$), РУФ БАТТС Н ОПТИМА (содержание органического связующего на основе фенолформальдегидной смолы не более 5,0%, плотность $100 \text{ кг/м}^3 \pm 10\%$), РУФ БАТТС Н ЭКСТРА (содержание органического связующего на основе фенолформальдегидной смолы не более 5,0%, плотность $115 \text{ кг/м}^3 \pm 10\%$), РУФ БАТТС СТЯЖКА (содержание органического связующего на основе фенолформальдегидной смолы не более 5,0%, плотность $135 \text{ кг/м}^3 \pm 10\%$), РУФ БАТТС Н ЛАМЕЛЛА (содержание органического связующего на основе фенолформальдегидной смолы не более 4,5%, плотность $115 \text{ кг/м}^3 \pm 10\%$), РОКФАСАД плита теплоизоляционная (содержание органического связующего на основе фенолформальдегидной смолы не более 4,5%, плотность от $100 \text{ кг/м}^3 \pm 10\%$ до $115 \text{ кг/м}^3 \pm 10\%$), СЭНДВИЧ БАТТС С (содержание органического связующего на основе фенолформальдегидной смолы не более 4,5%, плотность $115 \text{ кг/м}^3 \pm 10\%$), СЭНДВИЧ БАТТС К (содержание органического связующего на основе фенолформальдегидной смолы не более 4,5%, плотность от $140 \text{ кг/м}^3 \pm 10\%$ до $155 \text{ кг/м}^3 \pm 10\%$), СЭНДВИЧ БАТТС СТАНДАРТ (содержание органического связующего на основе фенолформальдегидной смолы не более 5,0%, плотность от 80 кг/м^3 до 110 кг/м^3), СЭНДВИЧ БАТТС ОПТИМА (содержание органического связующего на основе фенолформальдегидной смолы не более 5,0%, плотность от 90 кг/м^3 до 120 кг/м^3), СЭНДВИЧ 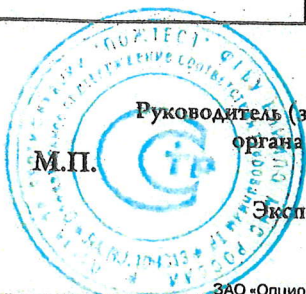

Руководитель (заместитель руководителя)
органа по сертификации

М.П.

Эксперт (эксперты)

[Signature]
ПОДПИСЬ

А.С. Етумян

инициалы, фамилия

Р.В. Палеха

инициалы, фамилия



ПРИЛОЖЕНИЕ


К СЕРТИФИКАТУ СООТВЕТСТВИЯ № RU C-RU.4C13.B.00358/20

(обязательная сертификация)

№ 0021930

Свободной формы

Приложение	Описание
Наименование продукции и иные сведения о продукции, обеспечивающие ее идентификацию	Плиты теплоизоляционные из каменной ваты, выпускаемые по ТУ 5762-050-45757203-15 с изм. 1-20, марок: АКУСТИК БАТТС (содержание органического связующего на основе фенолформальдегидной смолы не более 2,8%, плотность от 35 кг/м³ до 45 кг/м³), АКУСТИК БАТТС ПРО (содержание органического связующего на основе фенолформальдегидной смолы не более 2,8%, плотность 60 кг/м³ ± 10%), АКУСТИК БАТТС ПРО Кс, кашированные стеклохолстом с одной стороны (содержание органического связующего на основе фенолформальдегидной смолы не более 2,8%, плотность 60 кг/м³ ± 10%), БЕТОН ЭЛЕМЕНТ БАТТС (содержание органического связующего на основе фенолформальдегидной смолы не более 4,5%, плотность 90 кг/м³ ± 10%), БЕТОН ЭЛЕМЕНТ БАТТС ОПТИМА (содержание органического связующего на основе фенолформальдегидной смолы не более 4,5%, плотность 70 кг/м³ ± 10%), БЕТОН ЭЛЕМЕНТ БАТТС ЭКСТРА (содержание органического связующего на основе фенолформальдегидной смолы не более 4,5%, плотность 80 кг/м³ ± 10%), ВЕНТИ БАТТС (содержание органического связующего на основе фенолформальдегидной смолы не более 4,5%, плотность 90 кг/м³ ± 10%), ВЕНТИ БАТТС Д (содержание органического связующего на основе фенолформальдегидной смолы не более фенолформальдегидной смолы не более 4,0%, плотность от 30 кг/м³ до 40 кг/м³), ЛАЙТ БАТТС ЭКСТРА (содержание органического связующего на основе фенолформальдегидной смолы не более 4,0%, плотность от 40 кг/м³ до 50 кг/м³), ЛАЙТ БАТТС Д ЭКСТРА (содержание органического связующего на основе фенолформальдегидной смолы не более 4,0%, плотность от 32 кг/м³ ± 10% до 42 кг/м³ ± 10%), ПЛАСТЕР БАТТС (содержание органического связующего на основе фенолформальдегидной смолы не более 4,5%, плотность 90 кг/м³ ± 10%), П-75 (содержание органического связующего на основе фенолформальдегидной смолы не более 3,0%, плотность от 58 кг/м³ до 65 кг/м³),

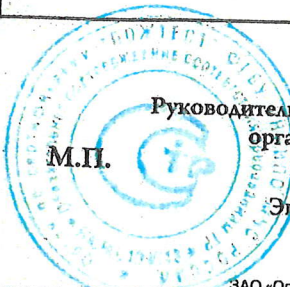

Руководитель (заместитель руководителя)
органа по сертификации

М.П.

Эксперт (эксперты)

Подпись



А.С. Етумян

инициалы, фамилия

Р.В. Палеха

инициалы, фамилия

ПРИЛОЖЕНИЕ

К СЕРТИФИКАТУ СООТВЕТСТВИЯ № RU C-RU.ЧС13.В.00358/20
(обязательная сертификация)

№ 0021932

Свободной формы

Приложение	Описание
Наименование продукции и иные сведения о продукции, обеспечивающие ее идентификацию	ФАСАД БАТТС ЭКСТРА (содержание органического связующего на основе фенолформальдегидной смолы не более 5,0%, плотность от 130 кг/м³ ± 10%), ФАСАД БАТТС Д ЭКСТРА (содержание органического связующего на основе фенолформальдегидной смолы не более 5,0%, плотность от 108 кг/м³ ± 10%), ФАСАД БАТТС ОПТИМА (содержание органического связующего на основе фенолформальдегидной смолы не более 5,0%, плотность от 110 кг/м³ ± 10%), ФАСАД БАТТС Д ОПТИМА (содержание органического связующего на основе фенолформальдегидной смолы не более 5,0%, плотность от 92 кг/м³ ± 10%), ФАСАД БАТТС БАЛКОН (содержание органического связующего на основе фенолформальдегидной смолы не более 4,5%, плотность от 95 кг/м³ ± 10%), ФАСАД ЛАМЕЛЛА (содержание органического связующего на основе фенолформальдегидной смолы не более 4,5%, плотность 90 кг/м³ ± 10%), ФЛОР БАТТС (содержание органического связующего на основе фенолформальдегидной смолы не более 4,5%, плотность от 110 кг/м³ ± 10% до 115 кг/м³ ± 10%), ФЛОР БАТТС И (содержание органического связующего на основе фенолформальдегидной смолы не более 4,5%, плотность от 135 кг/м³ ± 10% до 150 кг/м³ ± 10%), ROCKWOOL® утеплитель ЭКОНОМ (содержание органического связующего на основе фенолформальдегидной смолы не более 4,0%, плотность от 23 кг/м³ до 29 кг/м³), ФТ БАРЬЕР (содержание органического связующего на основе фенолформальдегидной смолы не более 3,2%, плотность 110 кг/м³ ± 10%), ФТ БАРЬЕР Д (содержание органического связующего на основе фенолформальдегидной смолы не более 3,2%, плотность от 58 кг/м³ ± 10% до 69 кг/м³ ± 10%), CONLIT SL 150 (содержание органического связующего на основе фенолформальдегидной смолы не более 3,0%, плотность 165 кг/м³ ± 10%), FIRE BATTS (содержание органического связующего на основе фенолформальдегидной смолы не более 1,9%, плотность 110 кг/м³ ± 10%).



Руководитель (заместитель руководителя)
органа по сертификации

М.П.

Эксперт (эксперты)

[Signature]
ПОДПИСЬ

А.С. Етумян

инициалы, фамилия

Р.В. Палеха

инициалы, фамилия



ПРИЛОЖЕНИЕ

К СЕРТИФИКАТУ СООТВЕТСТВИЯ № RU C-RU.4C13.B.00360/20

(обязательная сертификация)

№ 0021934

Свободной формы

Приложение	Описание
Наименование продукции и иные сведения о продукции, обеспечивающие ее идентификацию	Изделия теплоизоляционные из каменной ваты, выпускаемые по ТУ 5762-050-45757203-15 с изм. 1-20 Плиты теплоизоляционные, кашированные стеклохолстом с одной стороны, марок: ВЕНТИ БАТТС Кс (содержание органического связующего на основе фенолформальдегидной смолы не более 4,5%, плотность $90 \text{ кг/м}^3 \pm 10\%$), ВЕНТИ БАТТС Д Кс (содержание органического связующего на основе фенолформальдегидной смолы не более 4,0%, плотность от $50 \text{ кг/м}^3 \pm 10\%$ до $62 \text{ кг/м}^3 \pm 10\%$), ВЕНТИ БАТТС Д ОПТИМА Кс (содержание органического связующего на основе фенолформальдегидной смолы не более 4,0%, плотность от $42 \text{ кг/м}^3 \pm 10\%$ до $59 \text{ кг/м}^3 \pm 10\%$), ВЕНТИ БАТТС ОПТИМА Кс (содержание органического связующего на основе фенолформальдегидной смолы не более 4,0%, плотность $75 \text{ кг/м}^3 \pm 10\%$). Плиты теплоизоляционные, кашированные армированной алюминиевой фольгой с одной стороны, марок: ТЕХ БАТТС 50 Кф (содержание органического связующего на основе фенолформальдегидной смолы не более 3,0%, плотность $40 \text{ кг/м}^3 \pm 10\%$), ТЕХ БАТТС 75 Кф (содержание органического связующего на основе фенолформальдегидной смолы не более 3,0%, плотность $60 \text{ кг/м}^3 \pm 10\%$), ТЕХ БАТТС 100 Кф (содержание органического связующего на основе фенолформальдегидной смолы не более 3,0%, плотность $90 \text{ кг/м}^3 \pm 10\%$), ТЕХ БАТТС 125 Кф (содержание органического связующего на основе фенолформальдегидной смолы не более 3,2%, плотность $110 \text{ кг/м}^3 \pm 10\%$), ТЕХ БАТТС 150 Кф (содержание органического связующего на основе фенолформальдегидной смолы не более 3,2%, плотность $140 \text{ кг/м}^3 \pm 10\%$), САУНА БАТТС (содержание органического связующего на основе фенолформальдегидной смолы не более 4,0%, плотность $40 \text{ кг/м}^3 \pm 10\%$). Маты марок: ТЕХ МАТ Кф, кашированные армированной алюминиевой фольгой с одной стороны (содержание органического связующего на основе фенолформальдегидной смолы не более 2,0%, плотность $43 \text{ кг/м}^3 \pm 10\%$). Маты прошивные марок: ALU WIRED MAT 105, кашированные армированной алюминиевой фольгой и гальванизированной стальной сеткой с одной стороны (содержание органического связующего на основе фенолформальдегидной смолы не более 1,1%, плотность $105 \text{ кг/м}^3 \pm 10\%$), ALU WIRED MAT 80, кашированные армированной алюминиевой фольгой и гальванизированной стальной сеткой с одной стороны (содержание органического связующего на основе фенолформальдегидной смолы не более 1,1%, плотность $80 \text{ кг/м}^3 \pm 10\%$). Цилиндры навивные, кашированные армированной алюминиевой фольгой с одной стороны, марок: Цилиндры навивные ROCKWOOL 100 Кф (содержание органического связующего на основе фенолформальдегидной смолы не более 3,2%, плотность $114 \text{ кг/м}^3 \pm 12\%$, $145 \text{ кг/м}^3 \pm 12\%$).



Руководитель (заместитель руководителя)
органа по сертификации

М.П.

Эксперт (эксперты)

ПОДПИСЬ

А.С. Етумян

ИНИЦИАЛЫ, ФАМИЛИЯ

Р.В. Палеха

ИНИЦИАЛЫ, ФАМИЛИЯ



**ФЕДЕРАЛЬНОЕ ГОСУДАРСТВЕННОЕ АВТОНОМНОЕ УЧРЕЖДЕНИЕ
«НАЦИОНАЛЬНЫЙ МЕДИЦИНСКИЙ
ИССЛЕДОВАТЕЛЬСКИЙ ЦЕНТР ЗДОРОВЬЯ ДЕТЕЙ»
МИНИСТЕРСТВА ЗДРАВООХРАНЕНИЯ РОССИЙСКОЙ ФЕДЕРАЦИИ
ИСПЫТАТЕЛЬНЫЙ ЛАБОРАТОРНЫЙ ЦЕНТР**

105064 Москва, Малый Казенный пер., 5, стр.5

тел/факс 8 495 917-90-27

Регистрационный номер 2208/04

Дата 26.08.2022г

ЭКСПЕРТНОЕ ЗАКЛЮЧЕНИЕ

О соответствии (~~несоответствии~~) продукции Единым санитарно-эпидемиологическим и гигиеническим требованиям к товарам, подлежащим санитарно-эпидемиологическому надзору (контролю).

На основании заявления от **15.07.2022г.**

Регистрационный № **346**

Заявитель, адрес: Общество с ограниченной ответственностью «РОКВУЛ» (ООО «РОКВУЛ»), юридический адрес: 143985, РФ, Московская область, г. Балашиха, микрорайон Железнодорожный, ул. Автозаводская, д.48А

Сведения о продукции: Изделия теплоизоляционные из каменной ваты марок: АКУСТИК БАТТС, АКУСТИК БАТТС ПРО, АКУСТИК БАТТС ПРО Кс, БЕТОН ЭЛЕМЕНТ БАТТС, БЕТОН ЭЛЕМЕНТ БАТТС ОПТИМА, БЕТОН ЭЛЕМЕНТ БАТТС ЭКСТРА, ВЕНТИ БАТТС, ВЕНТИ БАТТС ОПТИМА, ВЕНТИ БАТТС Н, ВЕНТИ БАТТС Н (35), ВЕНТИ БАТТС Н ОПТИМА, ВЕНТИ БАТТС Д, ВЕНТИ БАТТС Д ОПТИМА, КАВИТИ БАТТС, ЛАЙТ БАТТС, ЛАЙТ БАТТС ОПТИМА, ЛАЙТ БАТТС Д ЭКСТРА, ЛАЙТ БАТТС ЭКСТРА, П-75, РОКФАСАД плита теплоизоляционная, РОКФАСАД Д ЭКСТРА, РУФ БАТТС В ОПТИМА, РУФ БАТТС В СТАНДАРТ, РУФ БАТТС В ЭКСТРА, РУФ БАТТС Д ОПТИМА, РУФ БАТТС Д СТАНДАРТ, РУФ БАТТС Д ЭКСТРА, РУФ БАТТС Н ОПТИМА, РУФ БАТТС Н СТАНДАРТ, РУФ БАТТС Н ЭКСТРА, РУФ БАТТС СТЯЖКА, САУНА БАТТС, СЭНДВИЧ БАТТС СТАНДАРТ, СЭНДВИЧ БАТТС ОПТИМА, СЭНДВИЧ БАТТС ЭКСТРА, ТЕХ БАТТС 50, ТЕХ БАТТС 75, ТЕХ БАТТС 100, ТЕХ БАТТС 125, ТЕХ БАТТС 150, ТЕХ БАТТС 50 Кф, ТЕХ БАТТС 75 Кф, ТЕХ БАТТС 100 Кф, ТЕХ БАТТС 125 Кф, ТЕХ БАТТС 150 Кф, ФАСАД БАТТС БАЛКОН, ФАСАД БАТТС ОПТИМА, ФАСАД БАТТС СТАНДАРТ, ФАСАД БАТТС ЭКСТРА, ФАСАД БАТТС Д ЭКСТРА, ФАСАД БАТТС Д ОПТИМА, ФЛОР БАТТС, ФЛОР БАТТС И, ФТ БАРЬЕР, ФТ БАРЬЕР Д, CONLIT SL 150, FIRE BATTS, WIRED MAT 50, WIRED MAT 80, WIRED MAT 105, WIRED MAT 80 SST, ALU WIRED MAT 80, ALU I WIRED MAT 80, ALU WIRED MAT 80 SST, WIRED MAT 105 SST, ALU WIRED MAT 105, ALU I WIRED MAT 105, ALU WIRED MAT 105 SST, ALU I WIRED MAT 105 SST, TEX MAT, TEX MAT Кф, Цилиндры навивные ROCKWOOL 100, Цилиндры навивные ROCKWOOL 100 Кф, Цилиндры навивные ROCKWOOL 150, Цилиндр ROCKWOOL 80 Кф, Цилиндр ROCKWOOL 80

Область применения: для использования в качестве теплоизоляции, звукоизоляции в строительных конструкциях и системах в жилых, общественных и производственных зданий.

Организация изготовитель, адрес: ООО «РОКВУЛ», юридический адрес: 143985, РФ, Московская область, г. Балашиха, микрорайон Железнодорожный, ул. Автозаводская, д.48А,

Перечень документов, представленных на экспертизу: Заявление на проведение санитарно-эпидемиологической экспертизы, копии свидетельства о государственной регистрации и свидетельства о постановке на учет налогоплательщика – организации, ТУ 5762-050-45757203-15 с изм. 1-24, доверенность на право представлять интересы предприятия

Результаты исследований: протокол испытаний № 2208-0346 ДА, № 2208-0346/1 ДА от 26.08.2022г., ИЛЦ ФГАУ «НМИЦ здоровья детей» Минздрава России (Аттестат аккредитации № RA.RU.21AB21 от 10.06.2015г)

Продукция изготовлена в соответствии с: ТУ 5762-050-45757203-15 с изм. 1-24 (перечислить проектные документы с указанием наименования и адреса организации – разработчика – для отечественной продукции, представленные документы на экспертизу – для импортной продукции)



Заключение:

Документы, прилагаемые к заявлению на проведение экспертизы, представлены в полном объеме. Экспертиза проведена в соответствии с действующими Едиными санитарно-эпидемиологическими и гигиеническими требованиями, с использованием методов и методик, утвержденных в установленном порядке. Схема и сроки проведения экспертизы соблюдены.

Изделия теплоизоляционные из каменной ваты марок:

АКУСТИК БАТТС, АКУСТИК БАТТС ПРО, АКУСТИК БАТТС ПРО Кс, БЕТОН ЭЛЕМЕНТ БАТТС, БЕТОН ЭЛЕМЕНТ БАТТС ОПТИМА, БЕТОН ЭЛЕМЕНТ БАТТС ЭКСТРА, ВЕНТИ БАТТС, ВЕНТИ БАТТС ОПТИМА, ВЕНТИ БАТТС Н, ВЕНТИ БАТТС Н (35), ВЕНТИ БАТТС Н ОПТИМА, ВЕНТИ БАТТС Д, ВЕНТИ БАТТС Д ОПТИМА, КАВИТИ БАТТС, ЛАЙТ БАТТС, ЛАЙТ БАТТС ОПТИМА, ЛАЙТ БАТТС Д ЭКСТРА, ЛАЙТ БАТТС ЭКСТРА, П-75, РОКФАСАД плита теплоизоляционная, РОКФАСАД Д ЭКСТРА, РУФ БАТТС В ОПТИМА, РУФ БАТТС В СТАНДАРТ, РУФ БАТТС В ЭКСТРА, РУФ БАТТС Д ОПТИМА, РУФ БАТТС Д СТАНДАРТ, РУФ БАТТС Д ЭКСТРА, РУФ БАТТС Н ОПТИМА, РУФ БАТТС Н СТАНДАРТ, РУФ БАТТС Н ЭКСТРА, РУФ БАТТС СТЯЖКА, САУНА БАТТС, СЭНДВИЧ БАТТС СТАНДАРТ, СЭНДВИЧ БАТТС ОПТИМА, СЭНДВИЧ БАТТС ЭКСТРА, ТЕХ БАТТС 50, ТЕХ БАТТС 75, ТЕХ БАТТС 100, ТЕХ БАТТС 125, ТЕХ БАТТС 150, ТЕХ БАТТС 50 Кф, ТЕХ БАТТС 75 Кф, ТЕХ БАТТС 100 Кф, ТЕХ БАТТС 125 Кф, ТЕХ БАТТС 150 Кф, ФАСАД БАТТС БАЛКОН, ФАСАД БАТТС ОПТИМА, ФАСАД БАТТС СТАНДАРТ, ФАСАД БАТТС ЭКСТРА, ФАСАД БАТТС Д ЭКСТРА, ФАСАД БАТТС Д ОПТИМА, ФЛОР БАТТС, ФЛОР БАТТС И, ФТ БАРЬЕР, ФТ БАРЬЕР Д, CONLIT SL 150, FIRE BATTS, WIRED MAT 50, WIRED MAT 80, WIRED MAT 105, WIRED MAT 80 SST, ALU WIRED MAT 80, ALU I WIRED MAT 80, ALU WIRED MAT 80 SST, WIRED MAT 105 SST, ALU WIRED MAT 105, ALU I WIRED MAT 105, ALU WIRED MAT 105 SST, ALU I WIRED MAT 105 SST, ТЕХ МАТ, ТЕХ МАТ Кф, Цилиндры навивные ROCKWOOL 100, Цилиндры навивные ROCKWOOL 100 Кф, Цилиндры навивные ROCKWOOL 150, Цилиндр ROCKWOOL 80 Кф, Цилиндр ROCKWOOL 80

СООТВЕТСТВУЕТ (~~НЕ СООТВЕТСТВУЕТ~~)

Наименование действующих санитарно-эпидемиологических правил и нормативов, № и дата утверждения

Единым санитарно-эпидемиологическим и гигиеническим требованиям к товарам, подлежащим санитарно-эпидемиологическому надзору (контролю), утв. решением Комиссии таможенного союза №299 от 28.05.2010г., в части проводимых испытаний.

Зав. лаборатории комплексных
проблем гигиенической
оценки и экспертизы, эксперт



Граф

Н.К. Барсукова





TECH-KREP
СИСТЕМЫ КРЕПЛЕНИЯ

ООО «ПТК Тех-КРЕП»

215850, Смоленская обл., Кардымовский район, пгт. Кардымово, ул. Ленина, д.65

ИНН 6727025390 ОГРН 1156733000236

ПАСПОРТ КАЧЕСТВА

Наименование продукции	Дюбель для теплоизоляции IZL-T
Типоразмер продукции / количество	10х200
Наименование фирмы-изготовителя	ООО «ПТК Тех-КРЕП»
Наименование страны-изготовителя	Россия
Счёт №	УТ-11150 от 15 июня 2023
Описание: Дюбель для крепления теплоизоляции с металлическим гвоздем и термоголовкой. Материал: дюбель – полиэтилен, гвоздь – оцинкованная сталь с полиамидной термоголовкой. Применяется для крепления теплоизоляционных материалов к бетону, полнотелому и пустотелому кирпичу, камню, пенобетону. Состоит из дюбеля с двухсегментной распорной частью, имеющего увеличенную прижимную шайбу диаметром 60мм и стального гвоздя с термоголовкой, предотвращающей образование такого явления как «мостик холода». Установка производится методом сквозного монтажа. Различная длина дюбелей позволяет крепить теплоизоляционные материалы различной толщины. В среднем на 1м2 площади теплоизоляции применяется 5-6 дюбелей. Используется при монтаже тяжелых видов утеплителя или утеплителя большой толщины. 	

Результаты испытаний: соответствуют требованиям технического свидетельства №5980-20.
Копия свидетельства является приложением к данному паспорту качества.

Инженер ОТК _____



СИСТЕМА СЕРТИФИКАЦИИ ГОСТ Р
ФЕДЕРАЛЬНОЕ АГЕНТСТВО ПО ТЕХНИЧЕСКОМУ РЕГУЛИРОВАНИЮ И МЕТРОЛОГИИ



СЕРТИФИКАТ СООТВЕТСТВИЯ

№ РОСС RU.HB61.H14338

Срок действия с 12.10.2020

по 11.10.2023

№ 0532472

ОРГАН ПО СЕРТИФИКАЦИИ RA.RU.11HB61

Орган по сертификации ООО "ЦЕТРИМ". Адрес: 153000, РОССИЯ, Ивановская область, город Иваново, улица Богдана Хмельницкого, дом 36В. Телефон +7 4932773165. Адрес электронной почты info@cetrim.ru

ПРОДУКЦИЯ Изделия крепежные из полимерных материалов. Торговая марка Tech-KREP. Согласно приложению бланки №0098903-0098904. Серийный выпуск.

код ОК
22.23.19

СООТВЕТСТВУЕТ ТРЕБОВАНИЯМ НОРМАТИВНЫХ ДОКУМЕНТОВ
ТУ 22.23.19-001-60464295-2017

код ТН ВЭД
73189009, 7318149900,
3926909709

ИЗГОТОВИТЕЛЬ ООО «ПРОМПЛАСТ». ОГРН: 1156733000236, ИНН: 6727025390, КПП: 672701001. Адрес: 215850, РОССИЯ, Смоленская область, Кардымовский район, рп Кардымово, ул. Ленина, д. 65, телефон: 8(48167)4-21-41, адрес электронной почты: a.andryushin@t-krep.ru.

СЕРТИФИКАТ ВЫДАН ООО «ПРОМПЛАСТ». ОГРН: 1156733000236, ИНН: 6727025390, КПП: 672701001. Адрес: 215850, РОССИЯ, Смоленская область, Кардымовский район, рп Кардымово, ул. Ленина, д. 65, телефон: 8(48167)4-21-41, адрес электронной почты: a.andryushin@t-krep.ru.

НА ОСНОВАНИИ

Протокол испытаний № № ЕК/2020 -00573/С ; ЕК/2020 -00574/С от 09.10.2020 года, выданный Испытательной лабораторией Общества с ограниченной ответственностью "ЕК-ТЕСТ", аттестат аккредитации RU.RU.01AЯ10.

ДОПОЛНИТЕЛЬНАЯ ИНФОРМАЦИЯ

Схема сертификации: 3с



Руководитель органа

подпись

Эксперт

подпись

П.Г. Рухлядев
инициалы, фамилия

В.П. Широков
инициалы, фамилия

Сертификат не применяется при обязательной сертификации



СИСТЕМА СЕРТИФИКАЦИИ ГОСТ Р
ФЕДЕРАЛЬНОЕ АГЕНТСТВО ПО ТЕХНИЧЕСКОМУ РЕГУЛИРОВАНИЮ И МЕТРОЛОГИИ

№ 0098903

ПРИЛОЖЕНИЕ

К сертификату соответствия № РОСС RU.HB61.H14338

**Перечень конкретной продукции, на которую распространяется
действие сертификата соответствия**

код ОК код ТН ВЭД	Наименование и обозначение продукции, ее изготовитель	Обозначение документации, по которой выпускается продукция
22.23.19	Дюбель-гвозди: SM-L - Ø 5 мм, Ø 6 мм, Ø 8 мм, Ø 10 мм SM-G - Ø 6 мм, Ø 8 мм, Ø 10 мм SMX-L - Ø 6 мм, Ø 8 мм SMX-G - Ø 6 мм, Ø 8 мм Дюбели: TCHAPPAI (Чапай) - Ø 5 мм, Ø 6 мм, Ø 8 мм, Ø 10 мм, Ø 12 мм, Ø 14 мм ZUM - Ø 6 мм, Ø 8 мм, Ø 10 мм, Ø 12 мм, Ø 14 мм RD - Ø 8 мм, Ø 10 мм, Ø 14 мм TT-22 DRIVA PA KRHP - Ø 6 мм, Ø 8 мм, Ø 10 мм, Ø 12 мм KRHS - Ø 6 мм, Ø 8 мм, Ø 10 мм, Ø 12 мм KRHZ - Ø 6 мм, Ø 8 мм, Ø 10 мм, Ø 12 мм TNF; TNF-W Фасадные дюбели: TSX-S - Ø 8 мм, Ø 10 мм TSX-500 - Ø 10 мм TSX-500 F - Ø 10 мм TSX-PRO-F - Ø 10 мм TSX-PRO-A4 - Ø 10 мм Дюбели для теплоизоляции: IZO - Ø 10 мм IZM - Ø 10 мм IZM-T - Ø 10 мм IZL-T - Ø 8 мм, Ø 10 мм IZS - Ø 10 мм IZR-A - Ø 15 мм IZR-M - Ø 10 мм ПОНДОЛЬ - Ø 10 мм	ТУ 22.23.19-001-60464295-2017



Руководитель органа

Эксперт

[Подпись]
подпись

[Подпись]
подпись



СИСТЕМА СЕРТИФИКАЦИИ ГОСТ Р
ФЕДЕРАЛЬНОЕ АГЕНТСТВО ПО ТЕХНИЧЕСКОМУ РЕГУЛИРОВАНИЮ И МЕТРОЛОГИИ

№ 0098904

ПРИЛОЖЕНИЕ

К сертификату соответствия № РОСС RU.HB61.H14338

**Перечень конкретной продукции, на которую распространяется
действие сертификата соответствия**

код ОК код ТН ВЭД	Наименование и обозначение продукции, ее изготовитель	Обозначение документации, по которой выпускается продукция
	Стяжка: KSN-W - 3 мм, 4 мм, 5 мм, 8 мм, 10 мм KSN-BL - 3 мм, 4 мм, 5 мм, 8 мм, 10 мм Клипса KTR - Ø 16 мм, Ø 20 мм, Ø 25 мм, Ø 32 мм, Ø 40 мм Крестики для плитки KF - 1 мм, 1,5 мм, 2 мм, 2,5 мм, 3 мм, 4 мм, 5 мм ООО «ПРОМПЛАСТ». Адрес: 215850, РОССИЯ, Смоленская область, Кардымовский район, рп Кардымово, ул. Ленина, д. 65	



Руководитель органа

подпись

Эксперт

подпись



П.Г. Рухлядев
инициалы, фамилия

В.П. Широков
инициалы, фамилия

СИСТЕМА ДОБРОВОЛЬНОЙ СЕРТИФИКАЦИИ
«ПРОМТЕХСТАНДАРТ»№ РОСС RU.32001.04ИБФ1 в едином реестре зарегистрированных систем добровольной сертификации
ФЕДЕРАЛЬНОЕ АГЕНТСТВО ПО ТЕХНИЧЕСКОМУ РЕГУЛИРОВАНИЮ И МЕТРОЛОГИИ

СЕРТИФИКАТ СООТВЕТСТВИЯ



Регистрационный номер РОСС RU.32001.04ИБФ1.ОСП28.40001

Срок действия с 27.09.2023 по 26.09.2026

ОРГАН ПО СЕРТИФИКАЦИИ № РОСС RU.32001.04ИБФ1.ОСП28, Общество с ограниченной ответственностью "Прогресс", 115191, г. Москва, вн.тер.г. муниципальный округ Донской, переулоч Духовской, д. 17, стр. 15, пом. 11н/2, ИНН: 7733398635, ОГРН: 1227700834613, email: progress.reestr@yandex.ru

ПРОДУКЦИЯ Изделия крепежные из полимерных материалов, торговая марка – Tech-KREP (см. приложения №1-2). Серийный выпуск.

код ОК
22.23.19

СООТВЕТСТВУЕТ ТРЕБОВАНИЯМ НОРМАТИВНЫХ ДОКУМЕНТОВ
ТУ 22.23.19-016-25780335-2021

код ТН ВЭД
73189009,
7318149900,
3926909709

ИЗГОТОВИТЕЛЬ Общество с ограниченной ответственностью «ПТК Тех-Креп», Адрес: Россия, 215850, Смоленская область, Кардымовский район, пгт. Кардымово, ул. Ленина, д. 65, ИНН: 6727025390, ОГРН: 1156733000236, телефон: 8(48167)4-21-41, электронная почта: info@t-krep.ru

СЕРТИФИКАТ ВЫДАН Общество с ограниченной ответственностью «ПТК Тех-Креп», Адрес: Россия, 215850, Смоленская область, Кардымовский район, пгт. Кардымово, ул. Ленина, д. 65, ИНН: 6727025390, ОГРН: 1156733000236, телефон: 8(48167)4-21-41, электронная почта: info@t-krep.ru

НА ОСНОВании Протокол испытаний №35680-ПРТГ/23 от 26.09.2023, Испытательная лаборатория ООО «Прогресс», аттестат аккредитации №РОСС RU.32001.04ИБФ1.ИЛ58 от 2022-12-09

ДОПОЛНИТЕЛЬНАЯ ИНФОРМАЦИЯ Схема сертификации: 2с (ГОСТ Р 53603-2020. Оценка соответствия. Схемы сертификации продукции в Российской Федерации).

Проверка
подлинности
сертификата
соответствия

Руководитель органа

В. В. Ерофеев
подписьВ.В. Ерофеев
инициалы, фамилия

Эксперт

А. Р. Теплова
подписьА.Р. Теплова
инициалы, фамилия

Сертификат не применяется при обязательной сертификации

Настоящий сертификат соответствия обязывает организацию поддерживать выпуск (реализацию) продукции в соответствии с вышеуказанным стандартом, что будет находиться под контролем органа по сертификации системы добровольной сертификации «ПромТехСтандарт» и подтверждаться при прохождении ежегодного инспекционного контроля



СИСТЕМА ДОБРОВОЛЬНОЙ СЕРТИФИКАЦИИ «ПРОМТЕХСТАНДАРТ»

№ РОСС RU.32001.04ИБФ1 в едином реестре зарегистрированных систем добровольной сертификации
ФЕДЕРАЛЬНОЕ АГЕНТСТВО ПО ТЕХНИЧЕСКОМУ РЕГУЛИРОВАНИЮ И МЕТРОЛОГИИ

ПРИЛОЖЕНИЕ № 1



К сертификату соответствия РОСС RU.32001.04ИБФ1.ОСП28.40001
(является неотъемлемой частью сертификата соответствия)

Срок действия с 27.09.2023 по 26.09.2026

ОРГАН ПО СЕРТИФИКАЦИИ

№ РОСС RU.32001.04ИБФ1.ОСП28

Общество с ограниченной ответственностью "Прогресс"

115191, г. Москва, вн.тер.г. муниципальный округ Донской, переулок Духовской, д. 17, стр. 15, пом. 11н/2,
ИНН: 7733398635, ОГРН: 1227700834613, email: progress.reestr@yandex.ru

Перечень продукции, на которую распространяется действие сертификата соответствия

код ОК/ код ТН ВЭД	Наименование и обозначение продукции	Обозначение документации, по которой выпускается продукция (стандарт)
22.23.19	Дюбель гвоздь: SM-L - Ø 5 мм, Ø 6 мм, Ø 8 мм, Ø 10 мм SM-G - Ø 6 мм, Ø 8 мм, Ø 10 мм SMX-L - Ø 5 мм, Ø 6 мм, Ø 8 мм, Ø 10 мм SMX-G - Ø 6 мм, Ø 8 мм, Ø 10 мм	ТУ 22.23.19-016-25780335- 2021
	Дюбели: TCHAPPAI (Чапай) - Ø 5 мм, Ø 6 мм, Ø 8 мм, Ø 10 мм, Ø 12 мм, Ø 14 мм ZUM - Ø 6 мм, Ø 8 мм, Ø 10 мм, Ø 12 мм, Ø 14 мм Тип S - Ø 5 мм, Ø 6 мм, Ø 8 мм, Ø 10 мм, Ø 12 мм, Ø 14 мм Тип U - Ø 5 мм, Ø 6 мм, Ø 8 мм, Ø 10 мм, Ø 12 мм, Ø 14 мм RD - Ø 8 мм, Ø 10 мм, Ø 14 мм TT-22 DRIVA PA KRHP - Ø 6 мм, Ø 8 мм, Ø 10 мм, Ø 12 мм KRHS - Ø 6 мм, Ø 8 мм, Ø 10 мм, Ø 12 мм KRHZ - Ø 6 мм, Ø 8 мм, Ø 10 мм, Ø 12 мм TNE: TNE-W	
	Фасадные дюбели: TSX-S - Ø 8 мм, Ø 10 мм TSX-500 - Ø 10 мм TSX-500 F - Ø 10 мм TSX-L - Ø 10 мм TSX-PRO - Ø 10 мм TSX-PRO-F - Ø 10 мм TSX-PRO-A4 - Ø 10 мм	



Руководитель органа

В.В. Ерофеев
подпись

В.В. Ерофеев
инициалы, фамилия

Эксперт

А.П. Теплова
подпись

А.П. Теплова
инициалы, фамилия

Сертификат не применяется при обязательной сертификации

Настоящий сертификат соответствия обязывает организацию поддерживать выпуск (реализацию) продукции в соответствие с вышеуказанным стандартом, что будет контролироваться под контролем органа по сертификации системы добровольной сертификации «ПромТехСтандарт» и подтверждаться при прохождении ежегодного диспешного контроля



СИСТЕМА ДОБРОВОЛЬНОЙ СЕРТИФИКАЦИИ
«ПРОМТЕХСТАНДАРТ»№ РОСС RU.32001.04ИБФ1 в едином реестре зарегистрированных систем добровольной сертификации
ФЕДЕРАЛЬНОЕ АГЕНТСТВО ПО ТЕХНИЧЕСКОМУ РЕГУЛИРОВАНИЮ И МЕТРОЛОГИИ

ПРИЛОЖЕНИЕ № 2

К сертификату соответствия РОСС RU.32001.04ИБФ1.ОСП28.40001
(является неотъемлемой частью сертификата соответствия)

Срок действия с 27.09.2023 по 26.09.2026

ОРГАН ПО СЕРТИФИКАЦИИ

№ РОСС RU.32001.04ИБФ1.ОСП28

Общество с ограниченной ответственностью "Прогресс"

115191, г. Москва, вн.тер.г. муниципальный округ Донской, переулок Духовской, д. 17, стр. 15, пом. 11н/2,
ИНН: 7733398635, ОГРН: 1227700834613, email: progress.reestr@yandex.ru

Перечень продукции, на которую распространяется действие сертификата соответствия

код ОК/ код ТН ВЭД	Наименование и обозначение продукции	Обозначение документации, по которой выпускается продукция (стандарт)
22.23.19	Дюбели для теплоизоляции: IZO - Ø 10 мм IZM - Ø 10 мм IZM-T - Ø 10 мм IZL-T - Ø 8 мм, Ø 10 мм IZL-T8L - Ø 8 мм IZL-T10L - Ø 10 мм IZL-T ГОСТ - Ø 8 мм, Ø 10 мм IZS - Ø 10 мм IZR-A - Ø 15 мм IZR-M - Ø 10 мм РОНДОЛЬ - Ø 10 мм Стяжка: KSN-W - 3 мм, 4 мм, 5 мм, 8 мм, 10 мм KSN-BL - 3 мм, 4 мм, 5 мм, 8 мм, 10 мм Клипса KTR - Ø 16 мм, Ø 20 мм, Ø 25 мм, Ø 32 мм, Ø 40 мм Крестики для плитки KF - 1 мм, 1,5 мм, 2 мм, 2,5 мм, 3 мм, 4 мм, 5 мм ООО «ПТК Тех-Креп». Адрес: 215850, Россия, Смоленская область, Кардымовский район, рп Кардымово, ул. Ленина, д. 65	ТУ 22.23.19-016-25780335-2021



Руководитель органа

В.В. Ерофеев

подпись

В.В. Ерофеев

инициалы, фамилия

Эксперт

А.Р. Тендова

подпись

А.Р. Тендова



инициалы, фамилия

Сертификат не применяется при обязательной сертификации

Настоящий сертификат соответствия обязывает организацию поддерживать выпуск (реализацию) продукции в соответствии с вышеуказанным стандартом, что будет находиться под контролем органа по сертификации системы добровольной сертификации «ПромТехСтандарт» и подтверждаться при прохождении ежегодного инспекционного контроля.




Утепление фасада (2-ой слой)

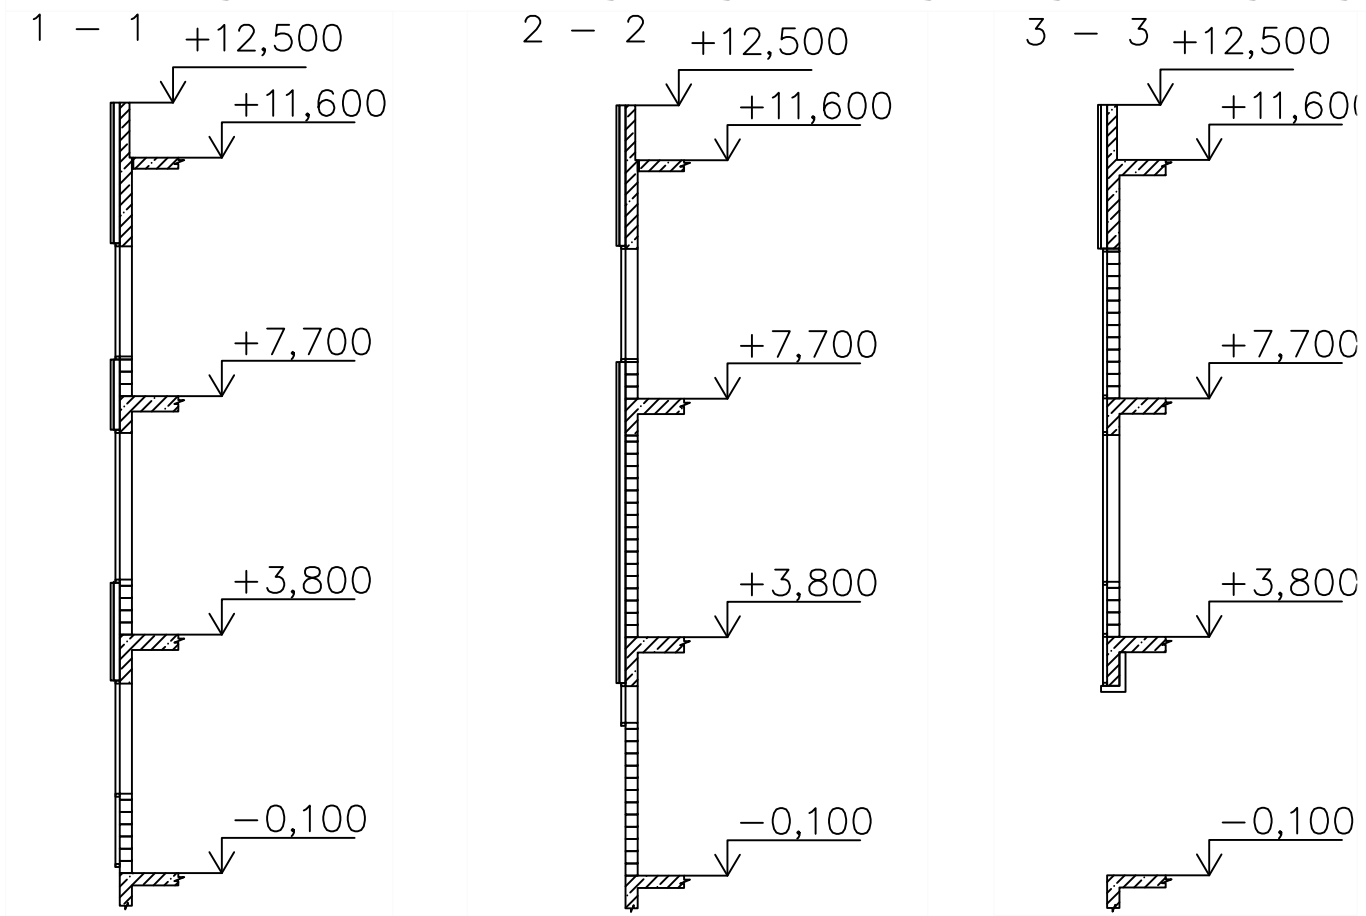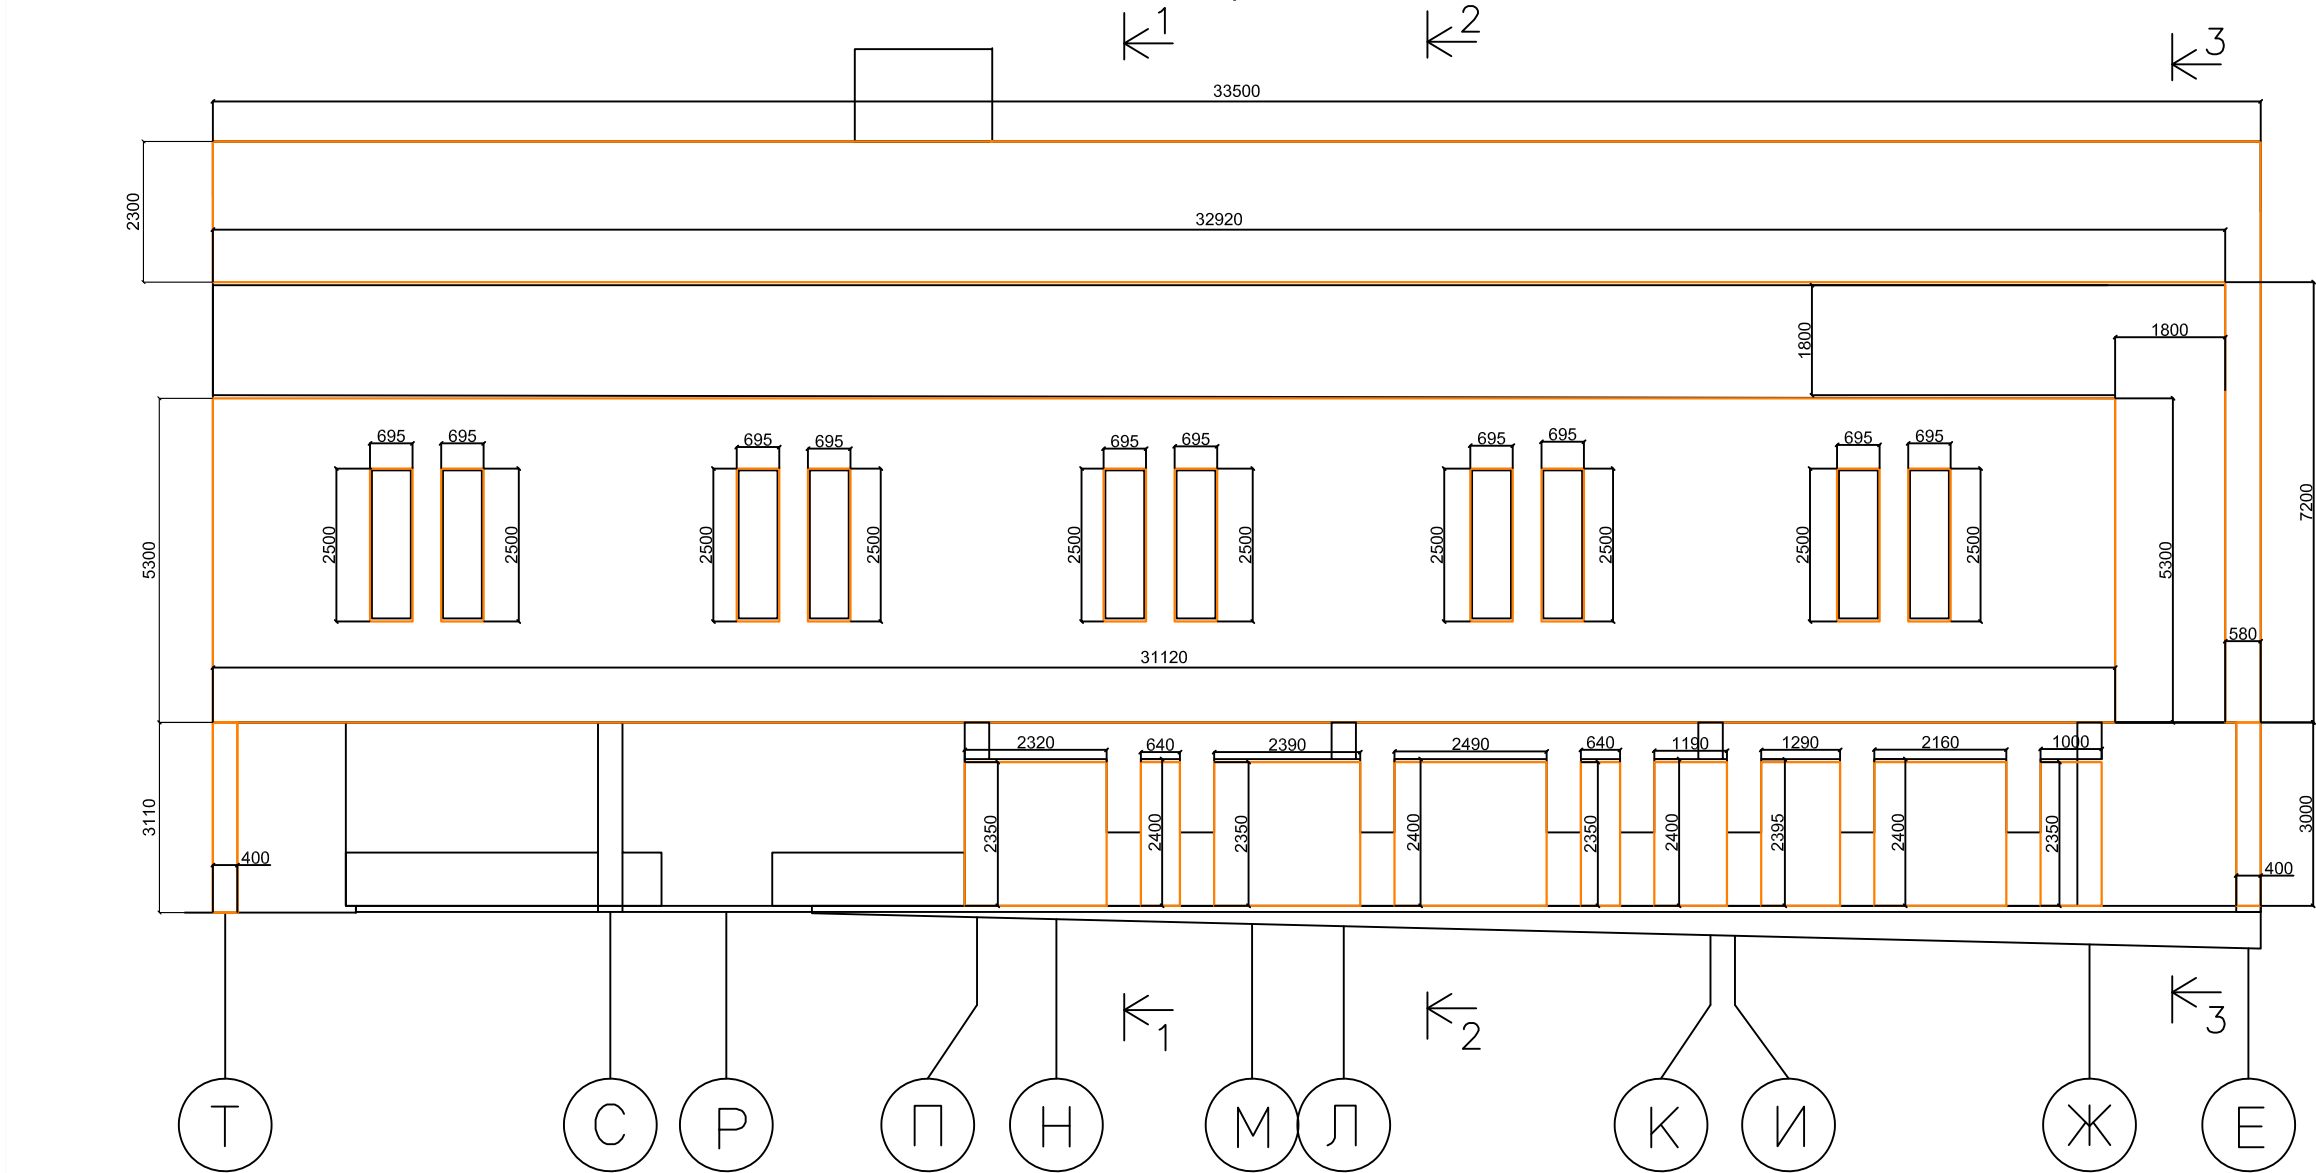


				1— ШК— НП— Р— АР1		
				Школа на 550 мест, г. Москва р- н Ново- Переделкино, мкр.14, к.20		
Должность	Ф. И. О.	Подпись	Дата	Архитектурные решения. Наземная часть здания	Стадия	Лист
Геодезист	Чорнута				ИД	3
Проверил				Исполнительная схема монтажа второго слоя утеплителя НВФ в осях 1/Т-Е.	ООО "ОСВ-Строй"	
					Листов	9


Узел 1

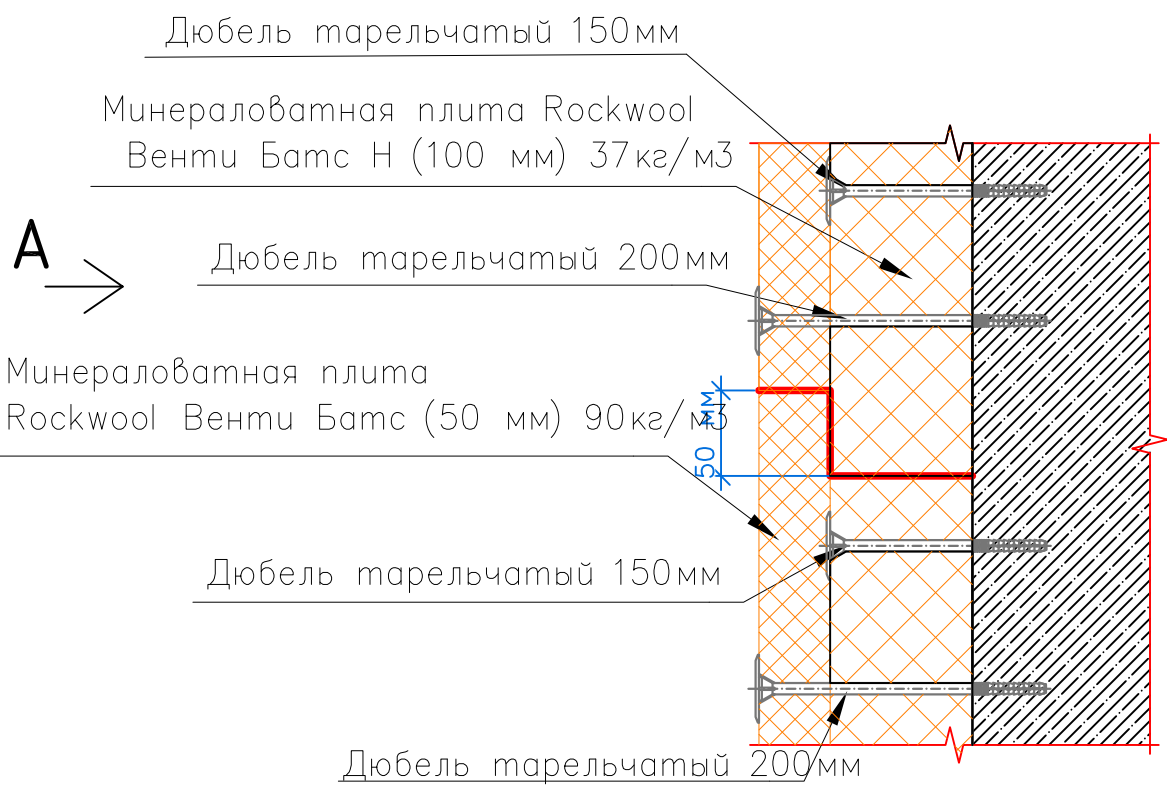


Вид А

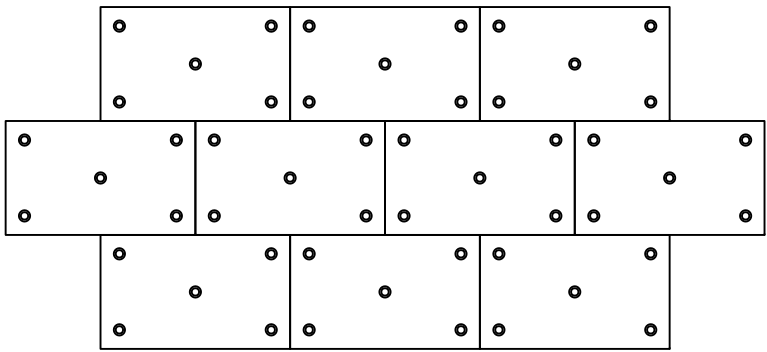


Узел 2


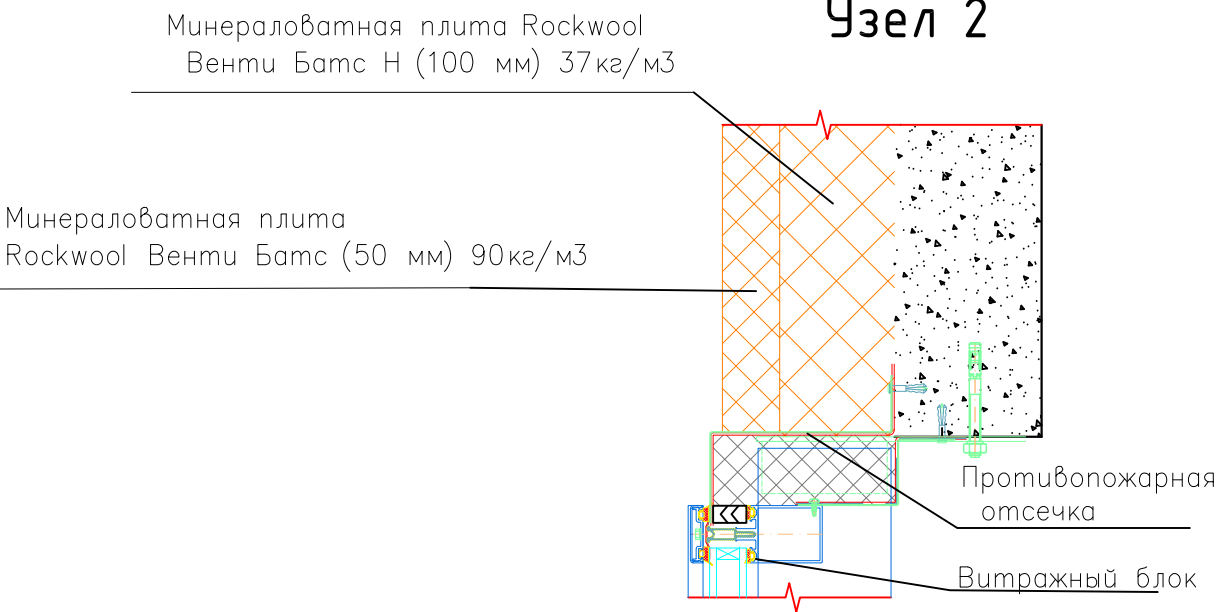


Узел 3

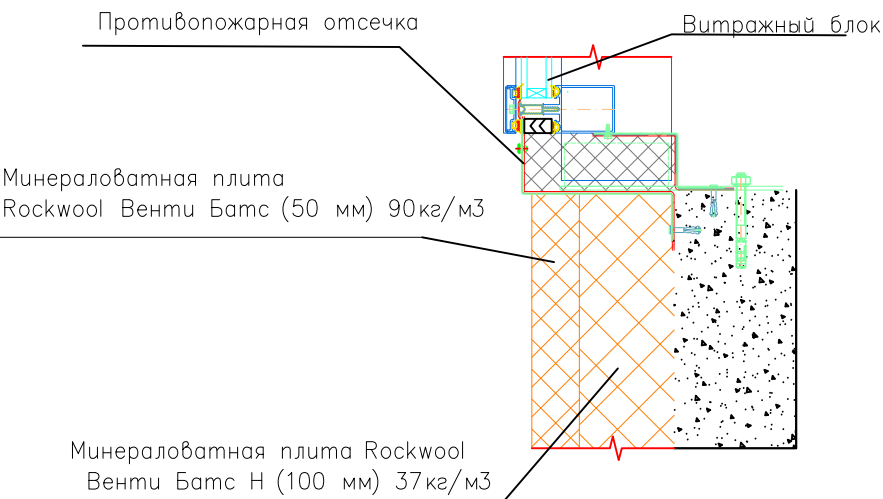

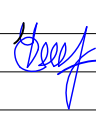
				1— ШК— НП— Р— АР1			
				Школа на 550 мест, г. Москва р— н Ново— Переделкино, мкр.14, к.20			
Должность	Ф. И. О.	Подпись	Дата	Архитектурные решения. Наземная часть здания	Стадия	Лист	Листов
Геозеист	Чорпима				ИД	4	9
Проверил				Исполнительная схема монтажа 2 слоя утеплителя НВФ в осях 1/Т— Е. Узлы	ООО "ОСВ— Строй"		

Утепление фасада (2-ой слой) в осях 1-7/Ж

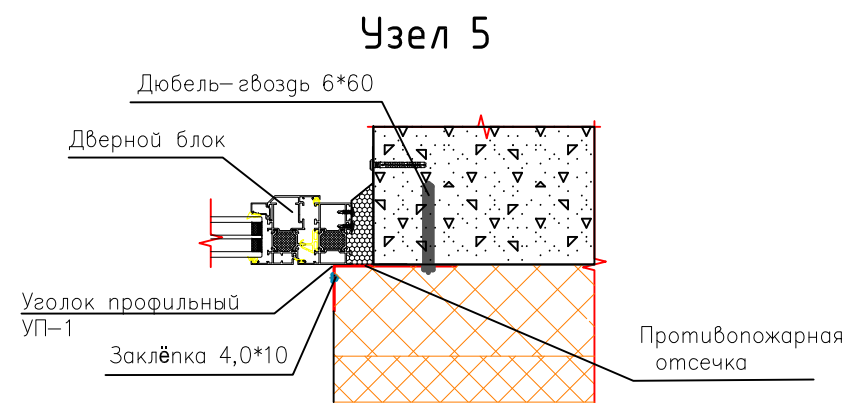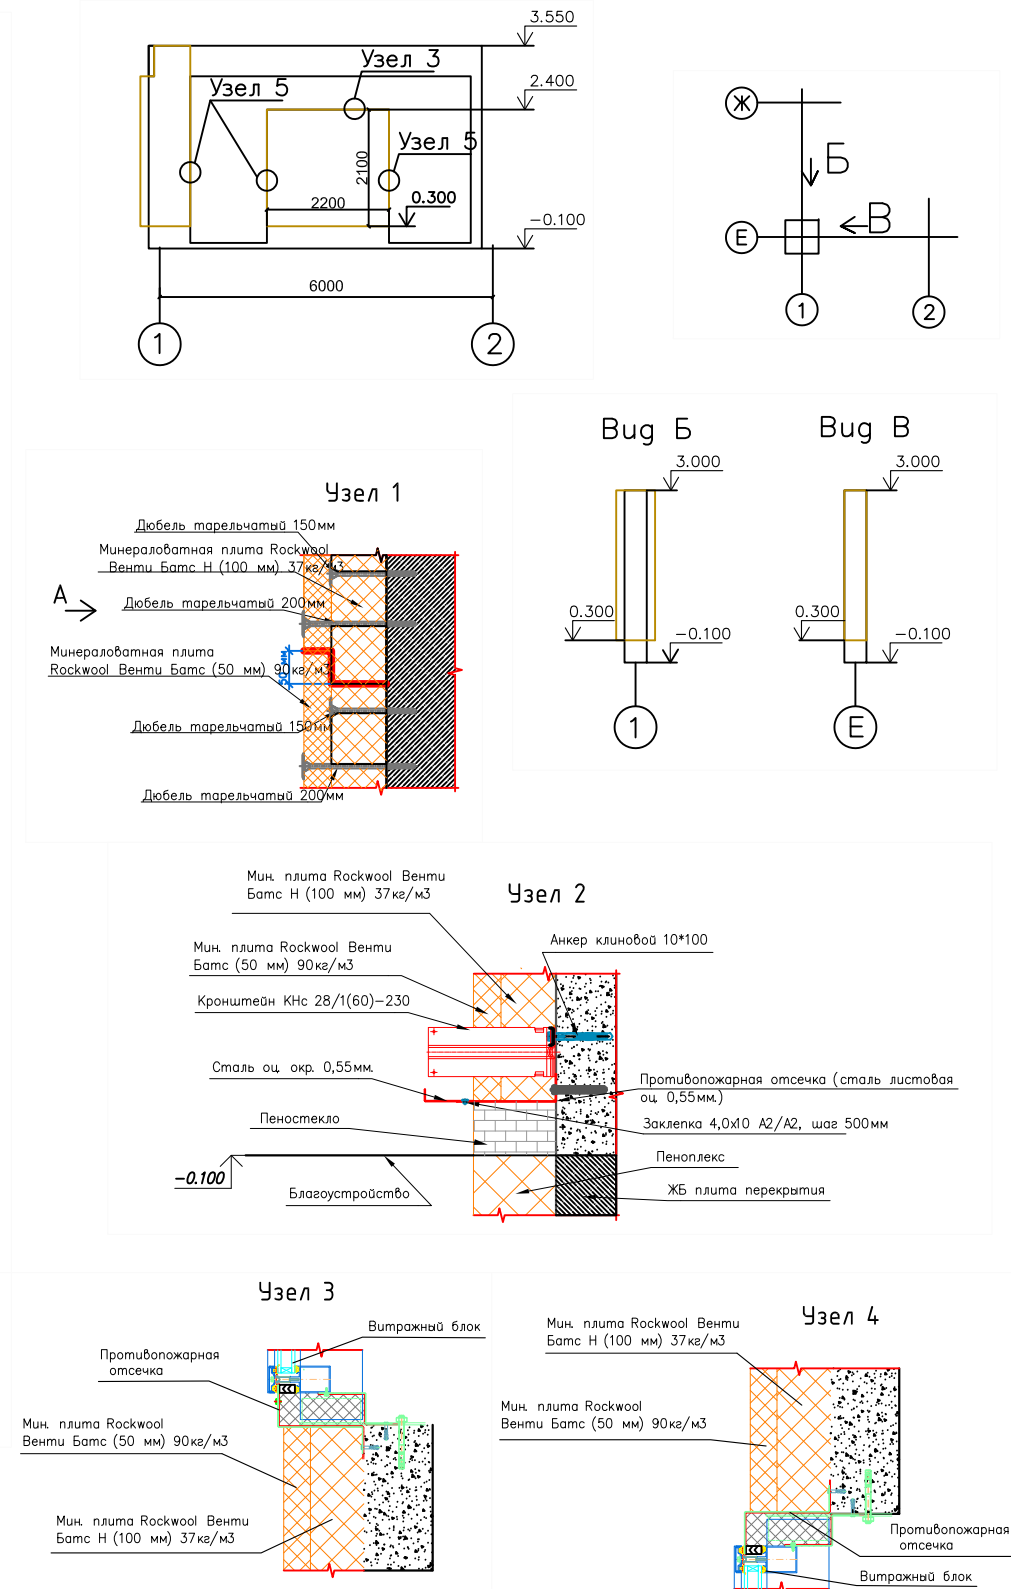

				1 – ШК – НП – Р – АР1			
				Школа на 550 мест, г. Москва р-н Ново-Переделкино, мкр.14, к.20			
Должность	Ф. И. О.	Подпись	Дата				
				Архитектурные решения. Надземная часть здания	Стадия	Лист	Листов
Геодезист	Чорнута				ИД	3	8
Проверил				Исполнительная схема монтажа 2 слоя утеплителя НВФ в осях 1-7/Е-Ж	ООО "ОСВ-Строй"		

Схема второго слоя утепления фасада в осях 17–1/Т

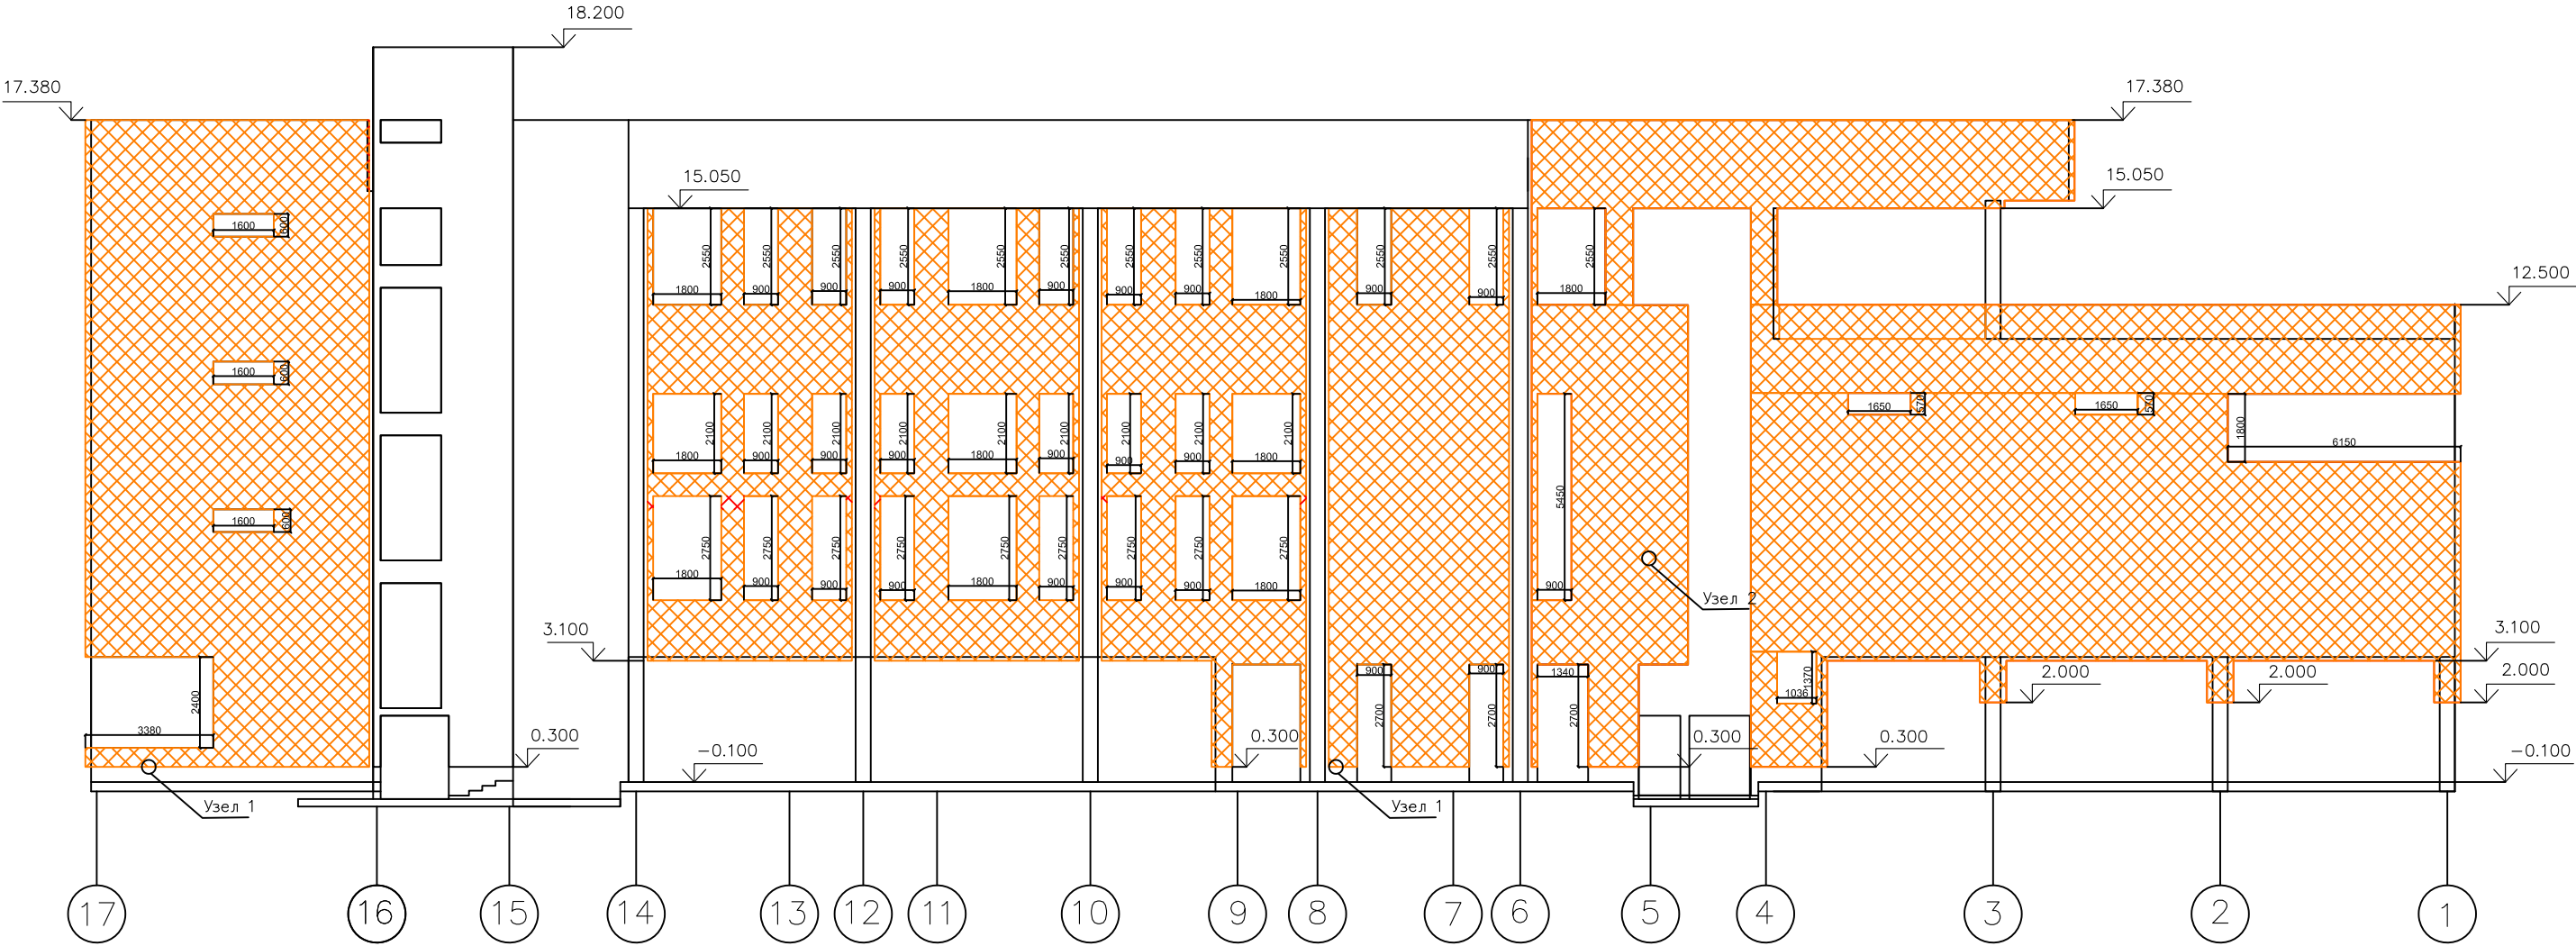


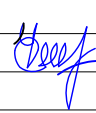
				1– ШК– НП– Р– АР1 изм 8		
				Школа на 550 мест, г.Москва р– н Ново– Переделкино, мкр.14, к.20		
Должность	Ф. И. О.	Подпись	Дата	Архитектурные решения. Надземная часть здания	Стадия	Лист
Геозеист	Чорнута				ИД	Листов
Проверил				Исполнительная схема монтажа второго слоя утеплителя НВФ в осях 17–1/Т.	000 "ОСВ–Строй"	


Схема второго слоя утепления фасада в осях 1–17/Т

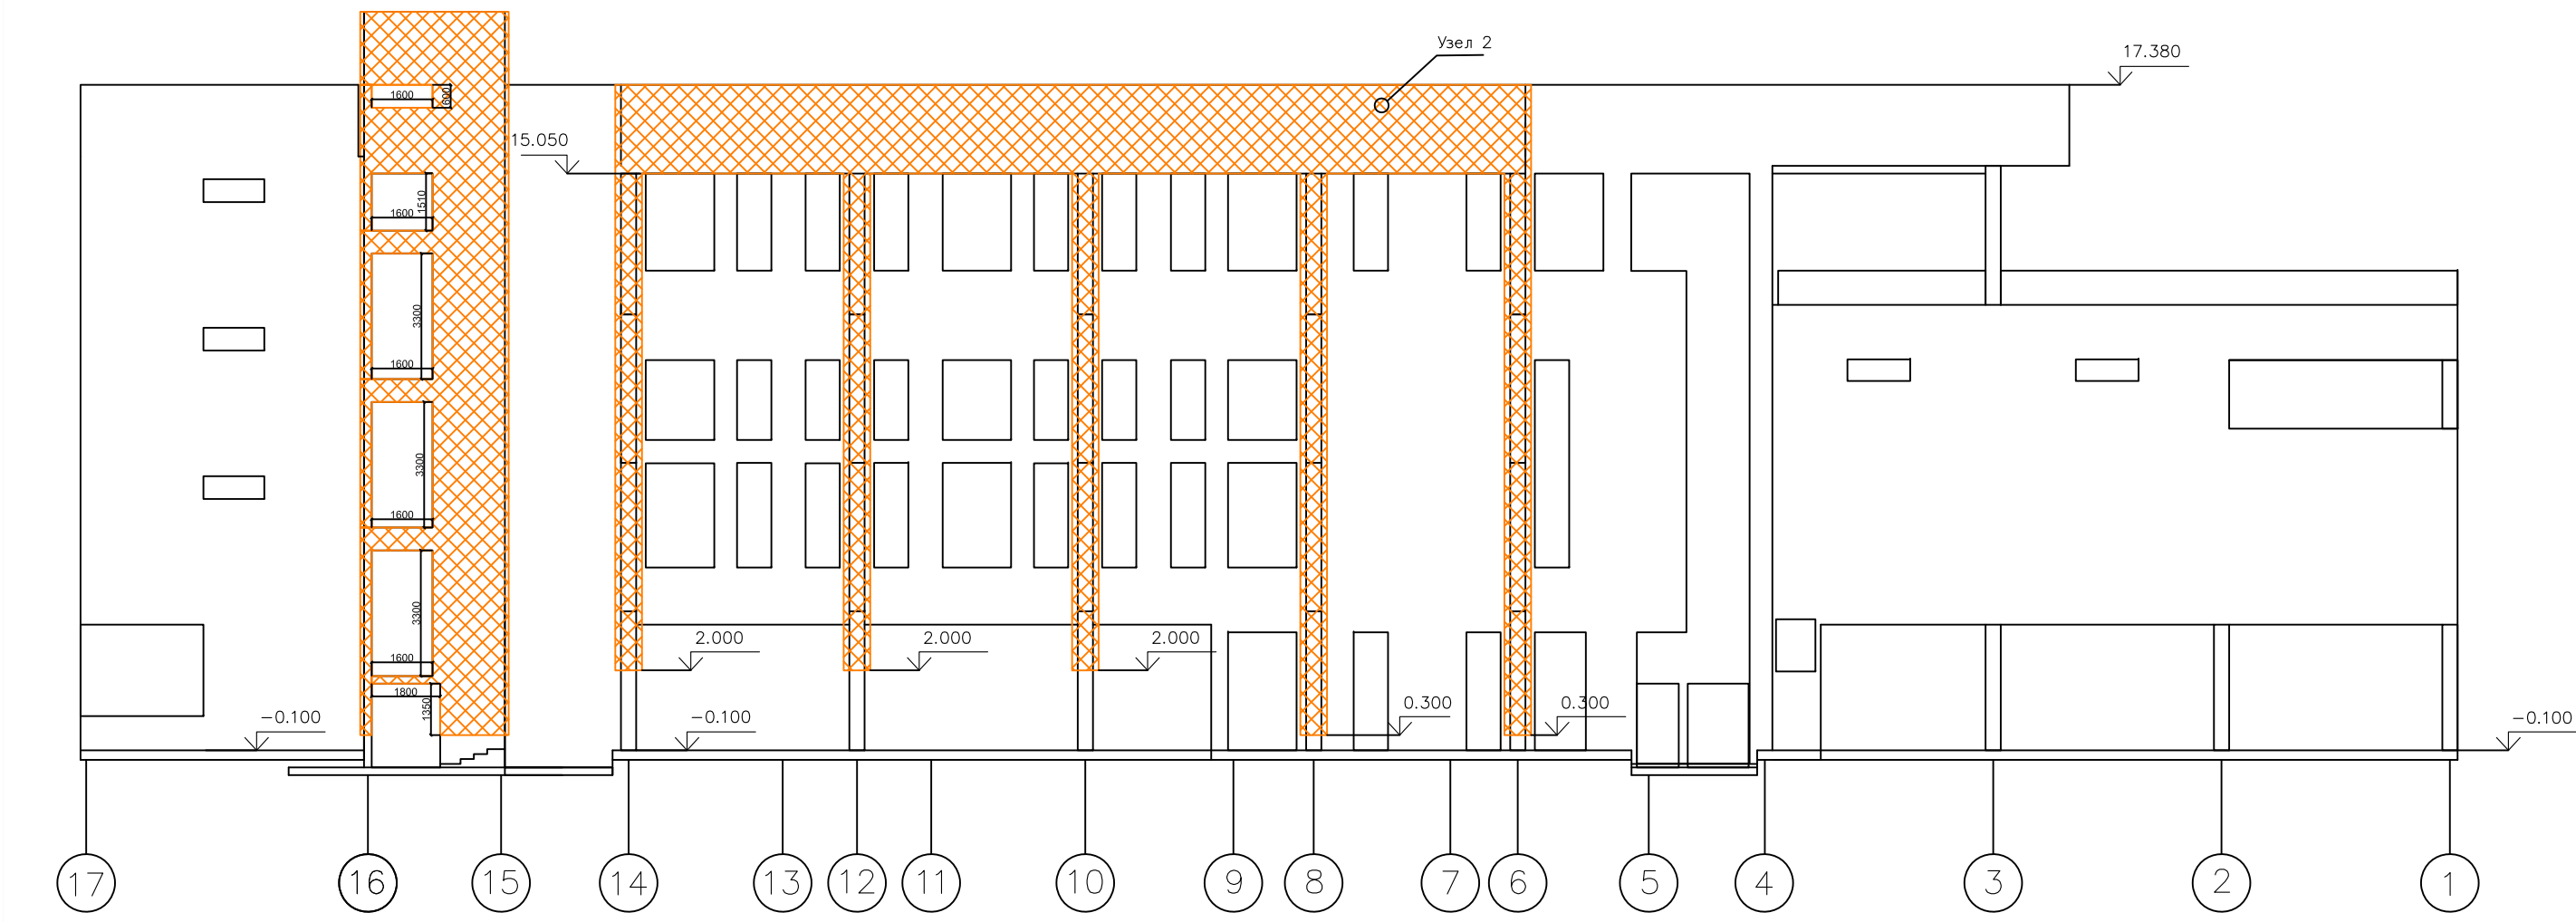

**Начальник ПТО**
ООО «МонтерраСтрой»
Национальный реестр специалистов
РОСТРОЙ № С-77-027254 от 07.07.2017г
Клирикова Е.Ю.

				1— ШК— НП— Р— АР1		
				Школа на 550 мест, г.Москва р— н Ново— Переделкино, мкр.14, к.20		
Должность	Ф. И. О.	Подпись	Дата	Архитектурные решения. Надземная часть здания	Стадия	Лист
Геозеист	Чорнута	<i>Чорнута</i>			ИД	14
Проверил				Исполнительная схема монтажа второго слоя утеплителя НВФ в осях 17–1/Т.	ООО "ОСВ— Строй"	

Схема второго слоя утепления фасада в осях 17–1/Т

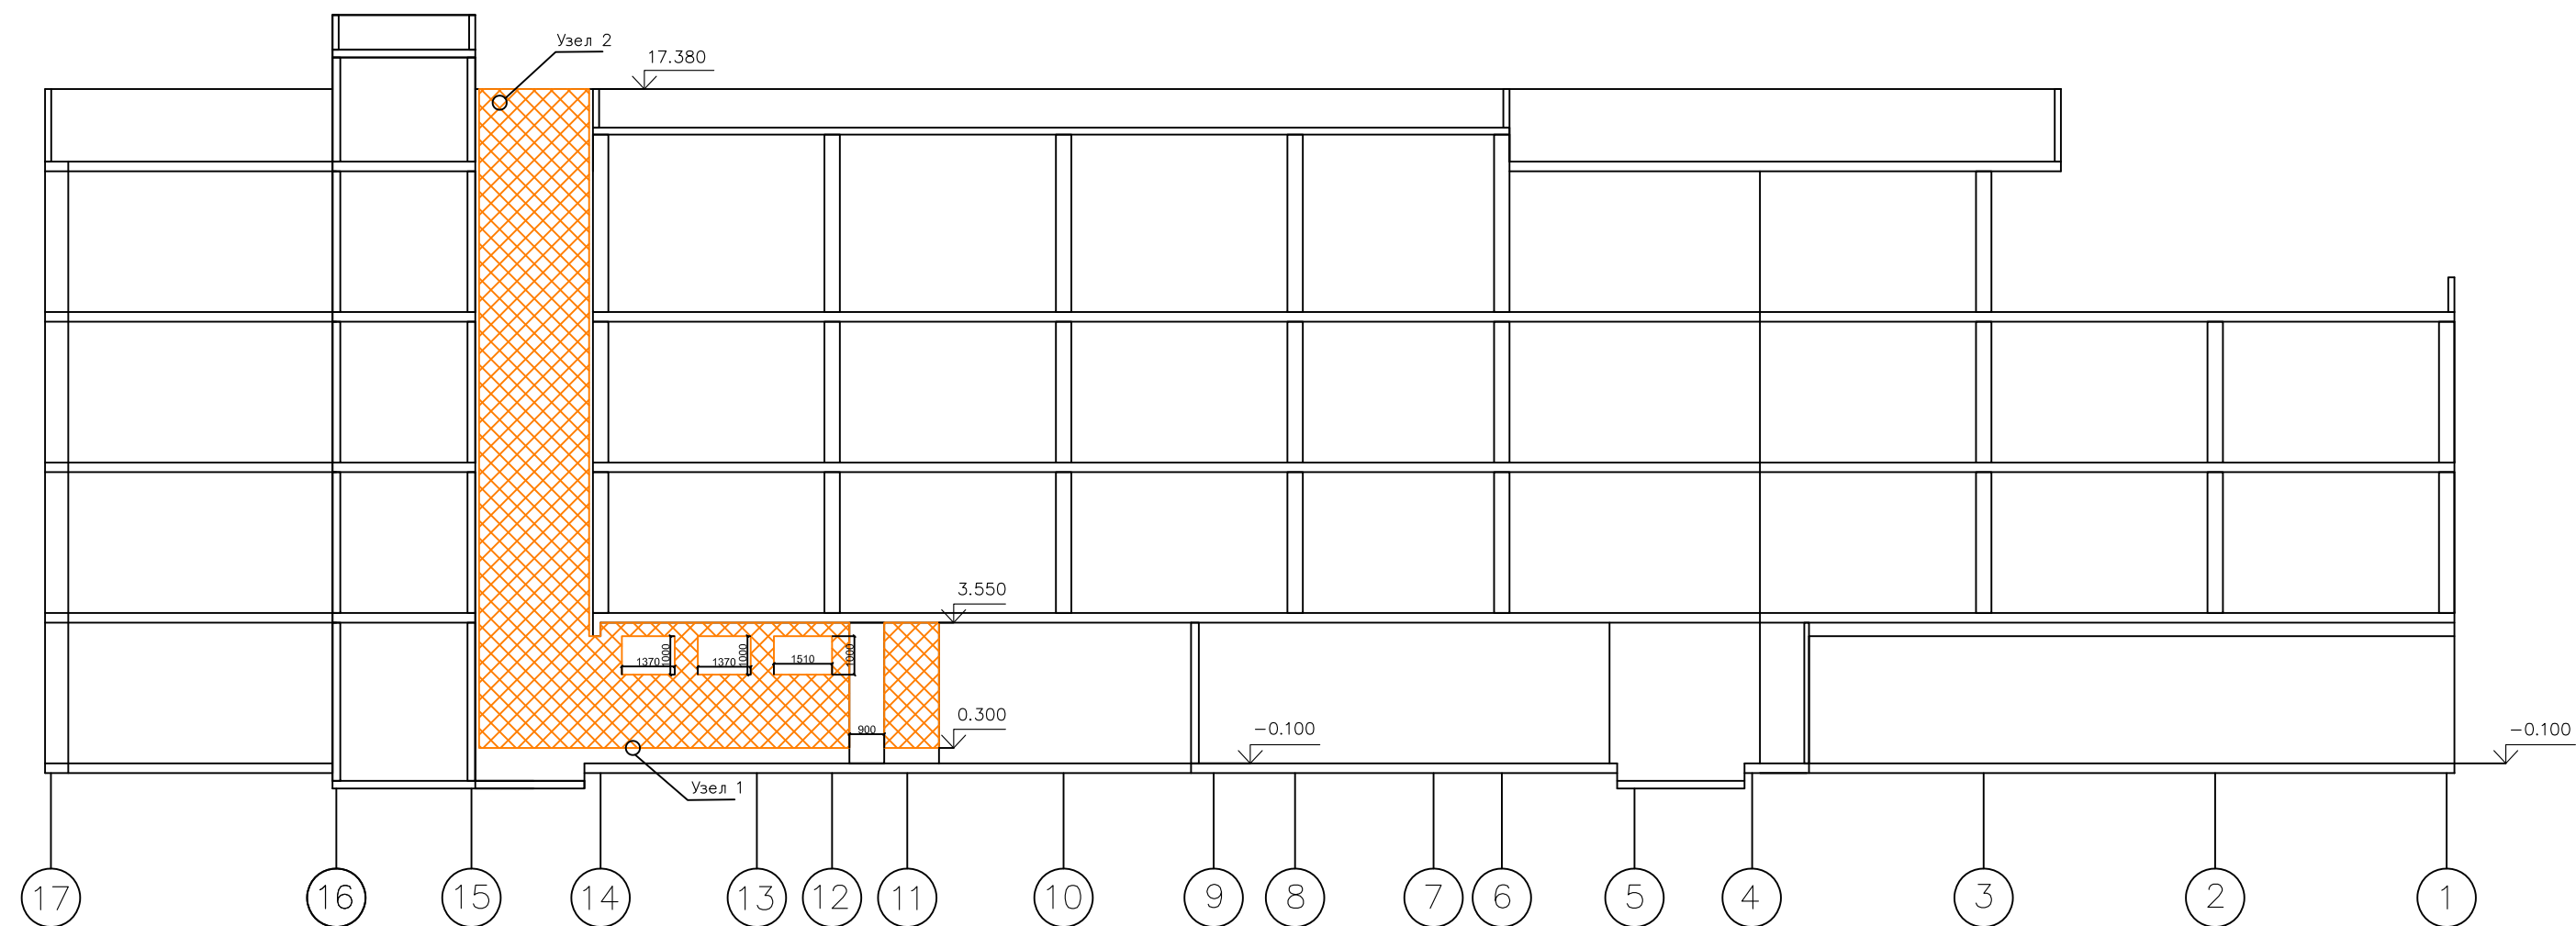

				1— ШК— НП— Р— АР1		
				Школа на 550 мест, г. Москва р— н Ново— Переделкино, мкр.14, к.20		
Должность	Ф. И. О.	Подпись	Дата	Архитектурные решения. Надземная часть здания	Стадия	Лист
Геозеист	Чорнута				ИД	15
Проверил				Исполнительная схема монтажа второго слоя утеплителя НВФ в осях 17–1/Т.	ООО "ОСВ— Строй"	
						Листов
						34

Схема второго слоя утепления фасада в осях 14–15/С–Т


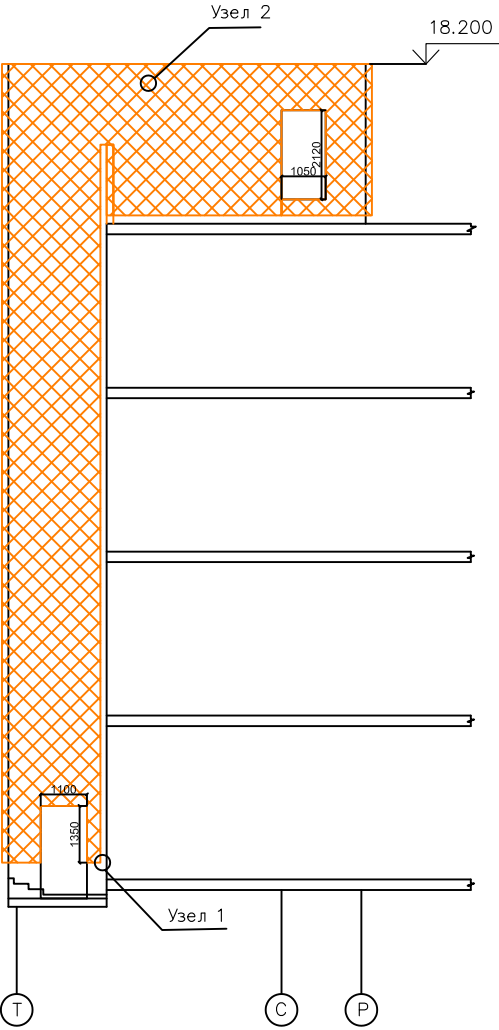


Схема второго слоя утепления фасада в осях 15–16/Т

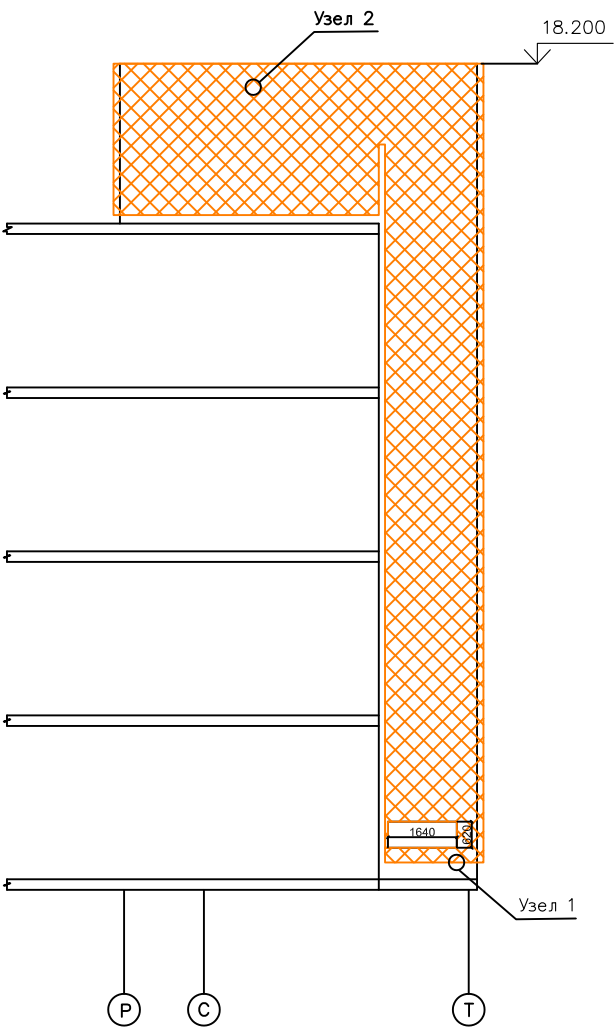

















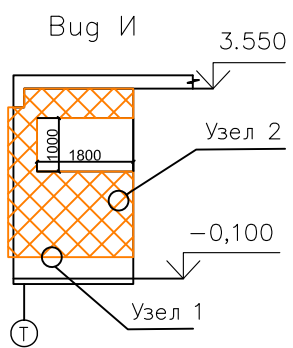


Схема второго слоя утепления фасада в осях 15–16/Р

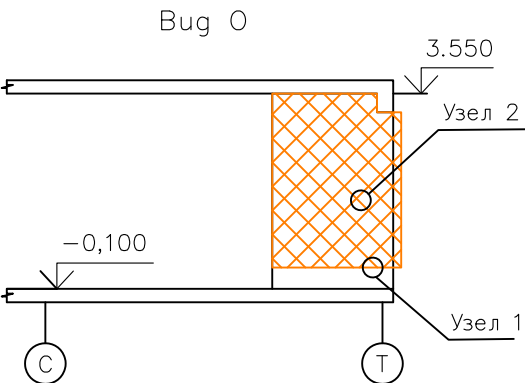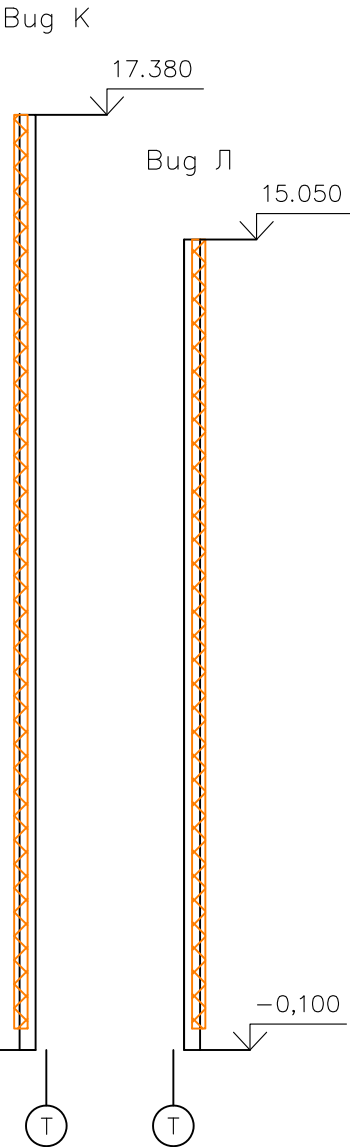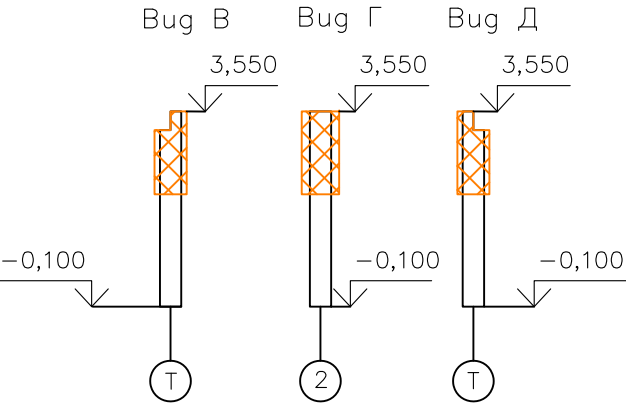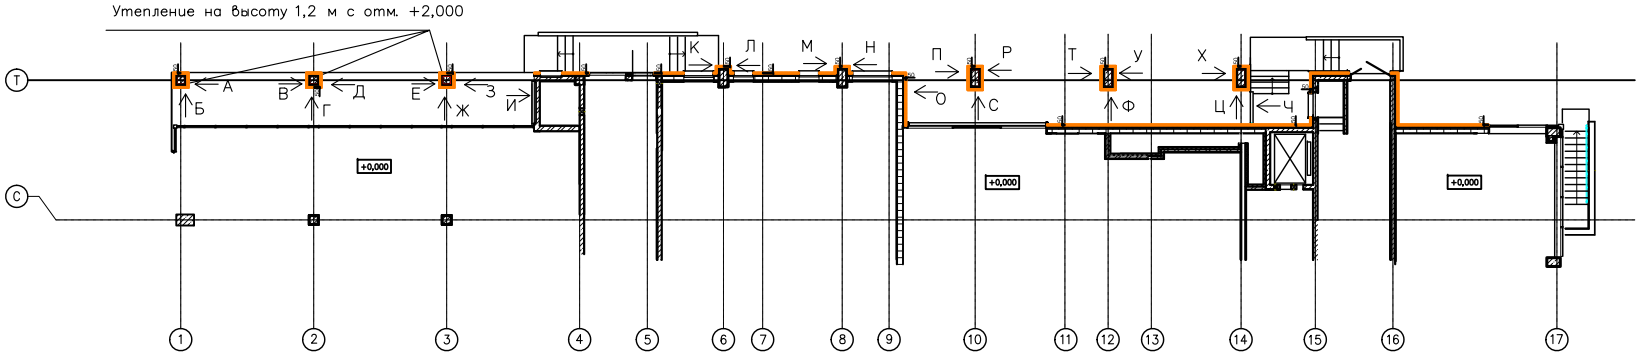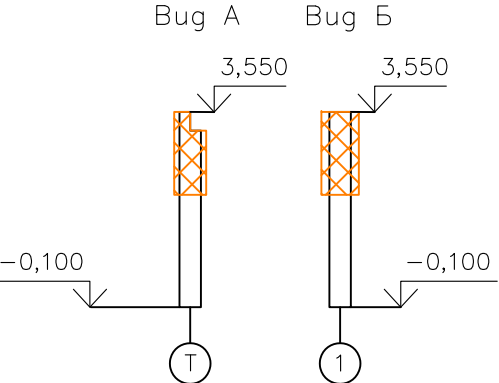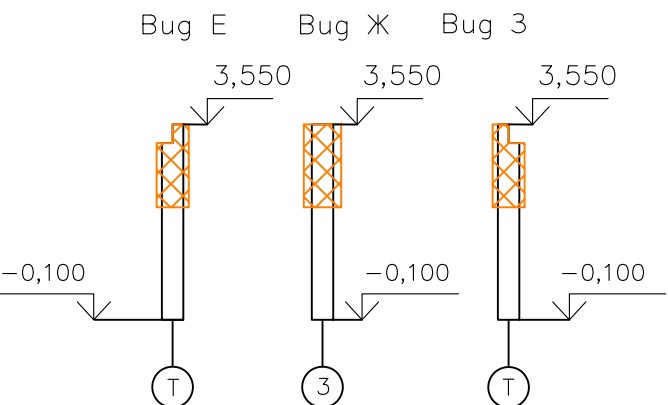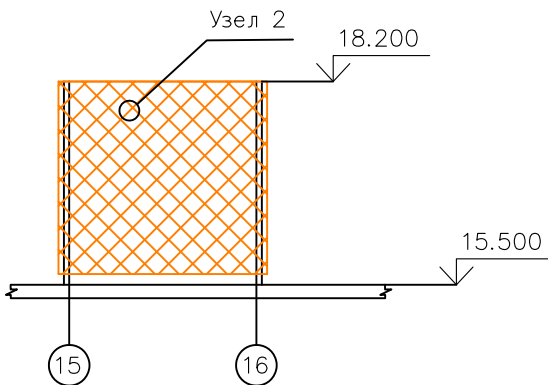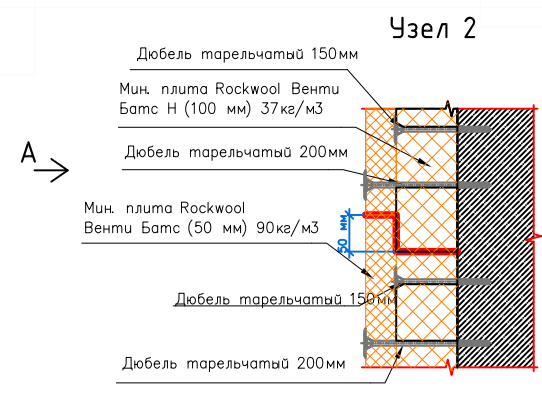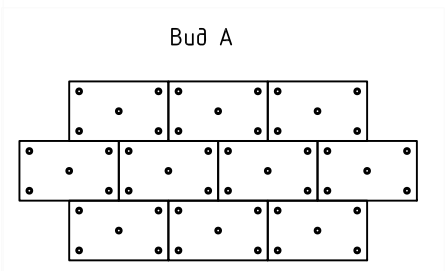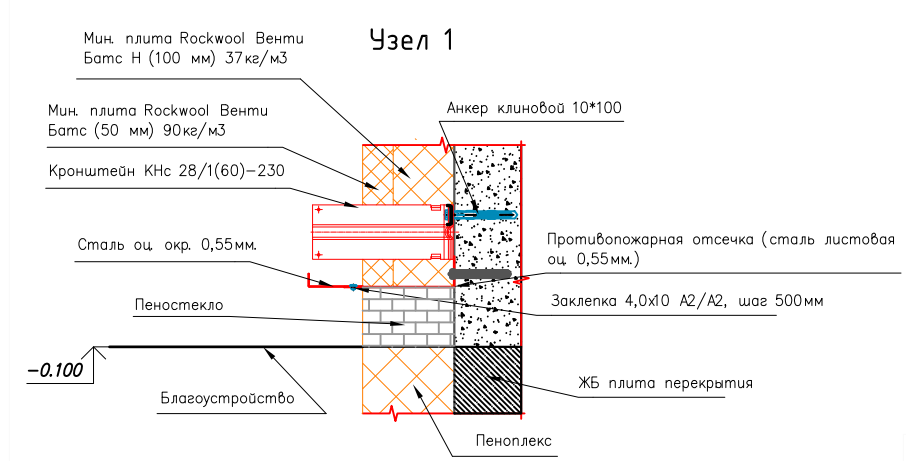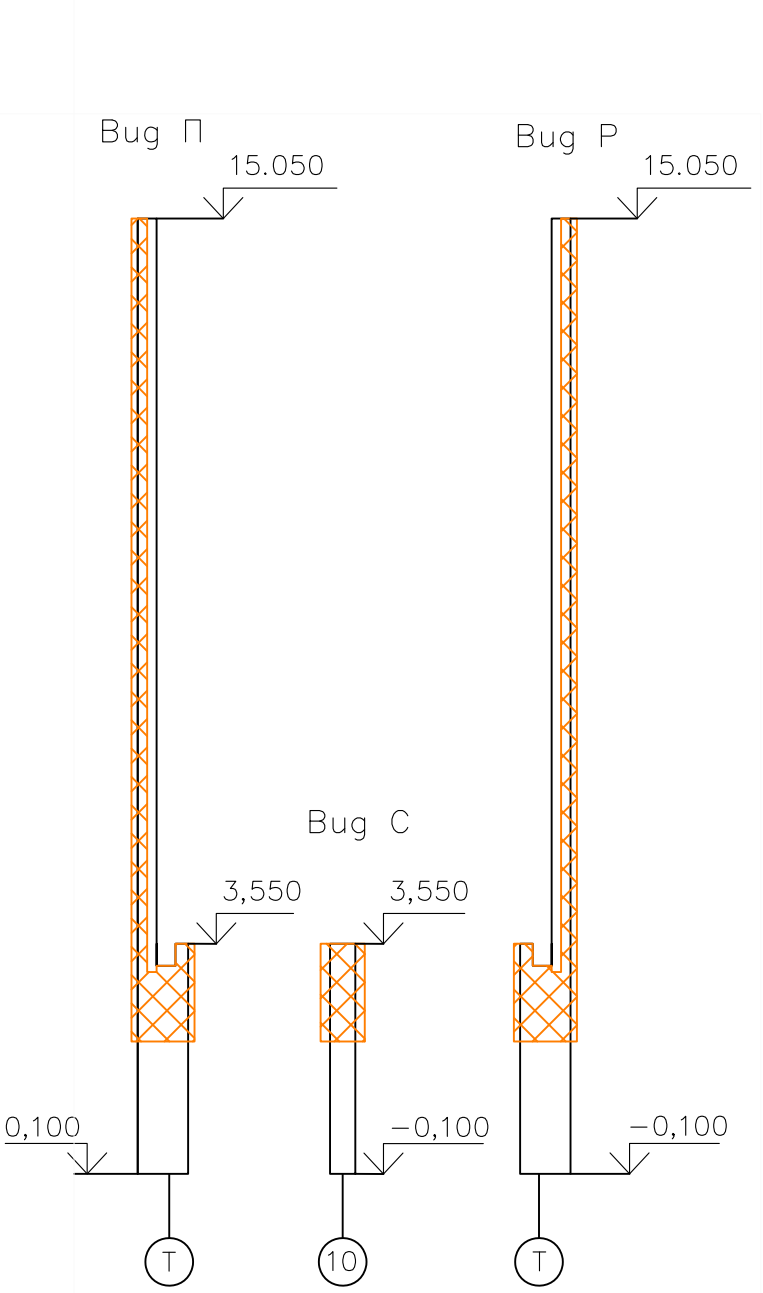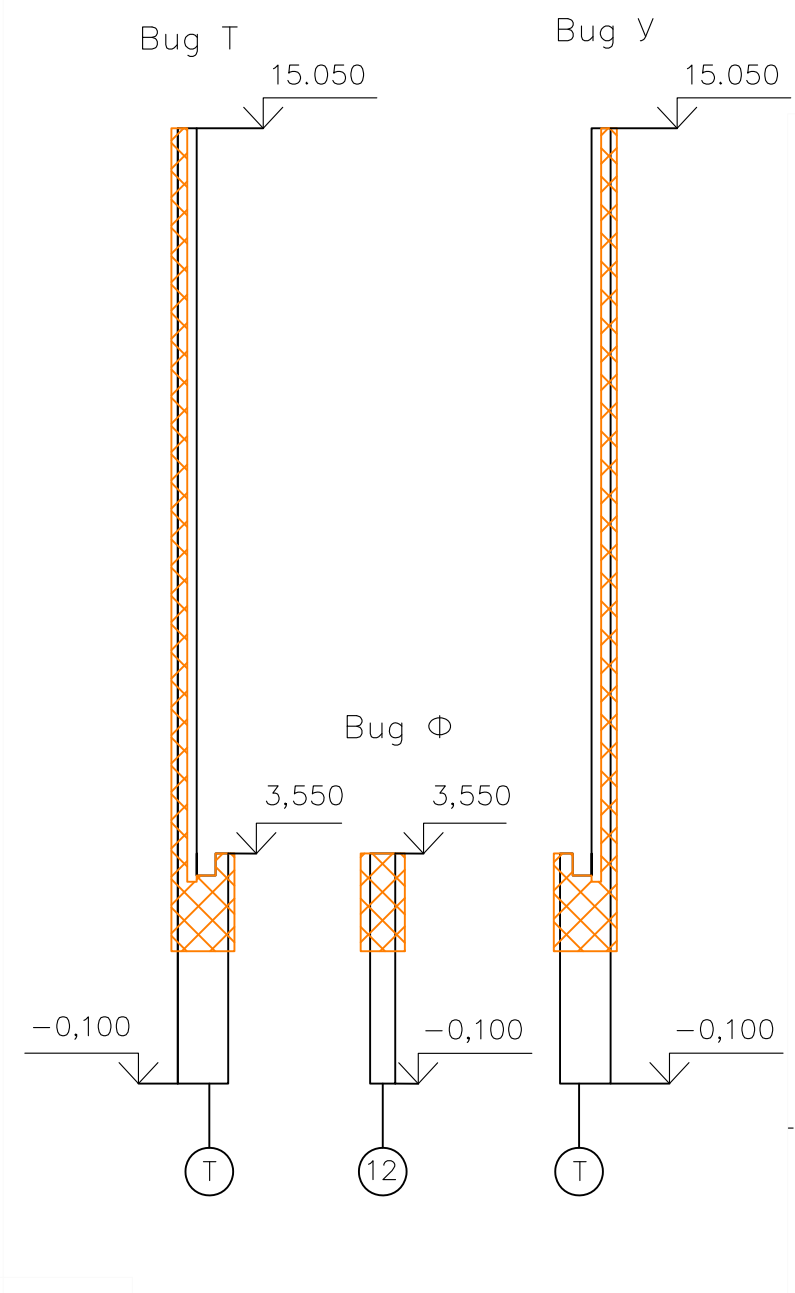
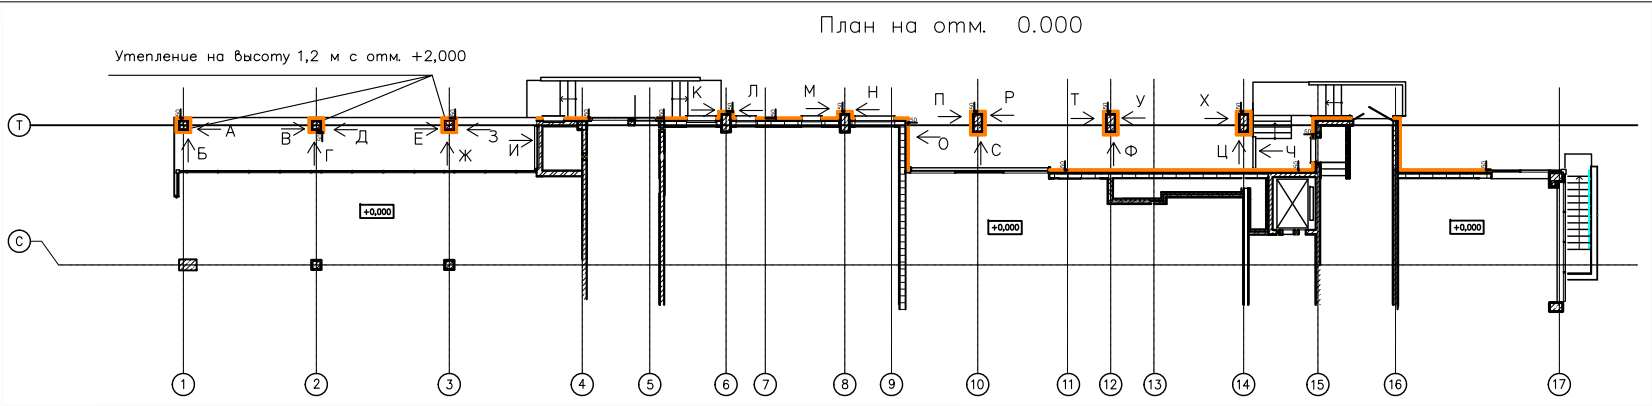
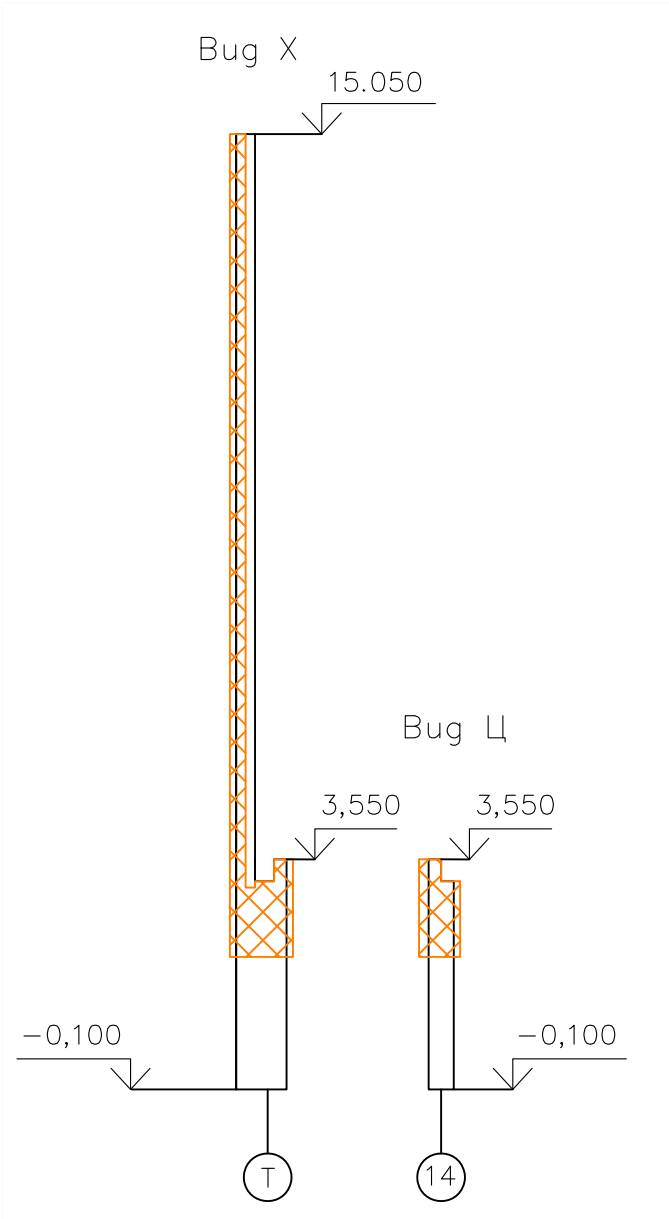


				1– ШК– НП– Р– АР1		
				Школа на 550 мест, г. Москва р– н Ново– Переделкино, мкр.14, к.20		
Должность	Ф. И. О.	Подпись	Дата	Архитектурные решения. Наземная часть здания	Стадия	Лист
Геоземист	Чорнута				ИД	16
Проверил				Исполнительная схема монтажа второго слоя утеплителя НВФ в осях 17–1/Т.	ООО "ОСВ– Строй"	

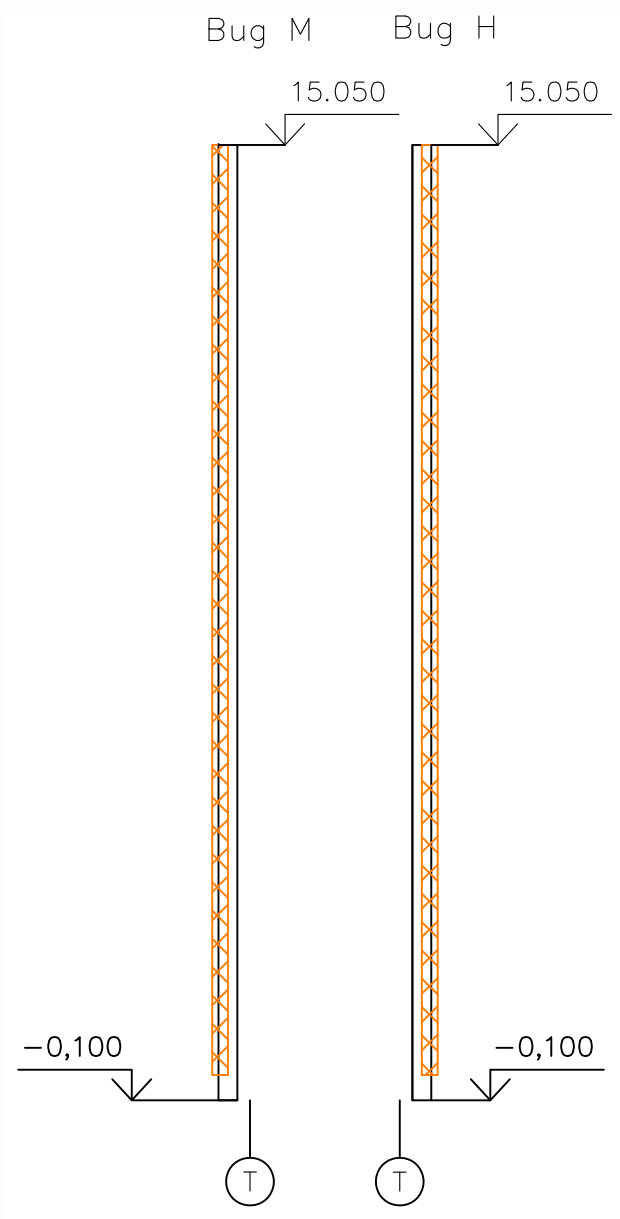


1- ШК- НП- Р- АР1			
Школа на 550 мест, г. Москва р- н Ново- Переделкино, мкр.14, к.20			
Должность	Ф. И. О.	Подпись	Дата
Геодесист	Чорнута		
Проверил			
Архитектурные решения. Наземная часть здания		Стадия	Лист
		ИД	17
Исполнительная схема монтажа второго слоя утеплителя НВФ в осях 17-1/Т.		Листов	34
ООО "ОСВ-Строй"			




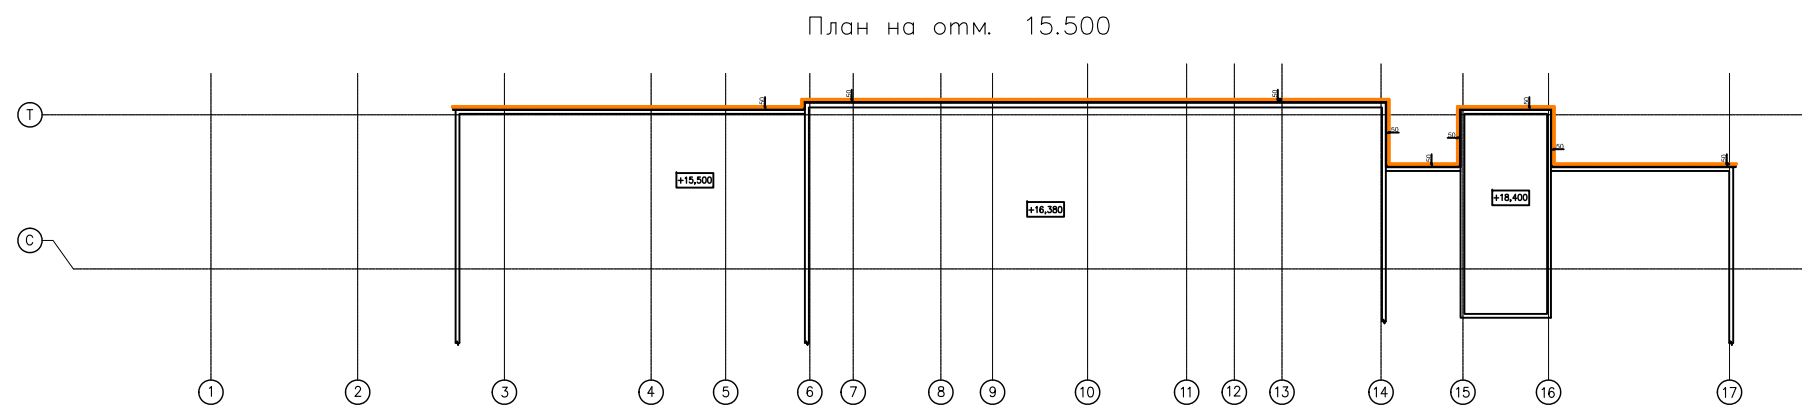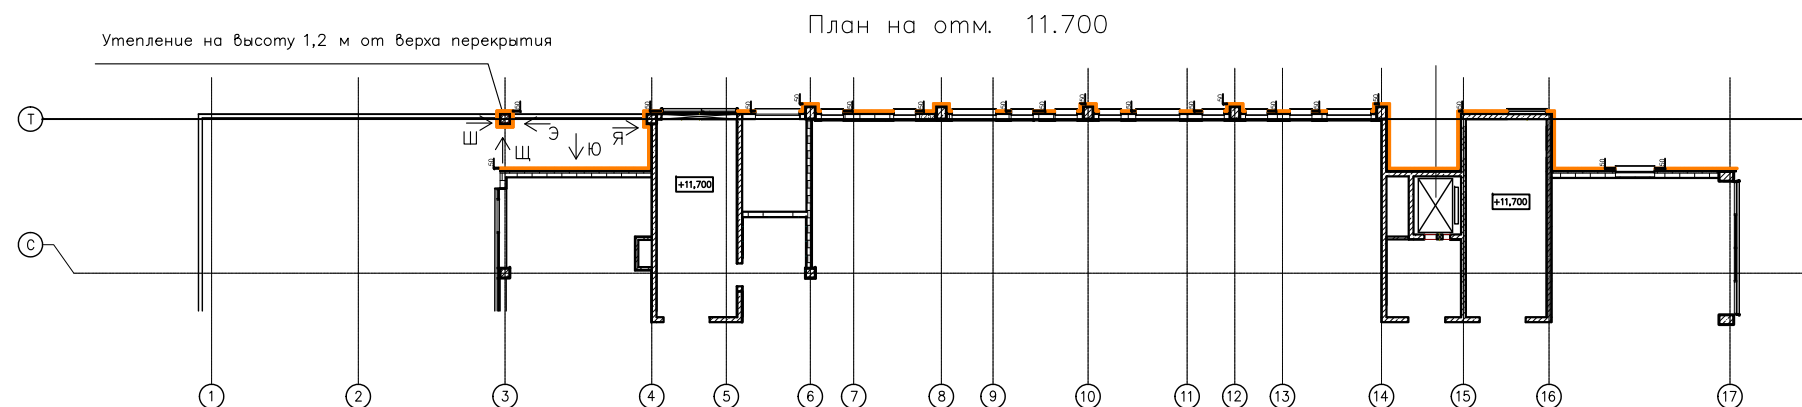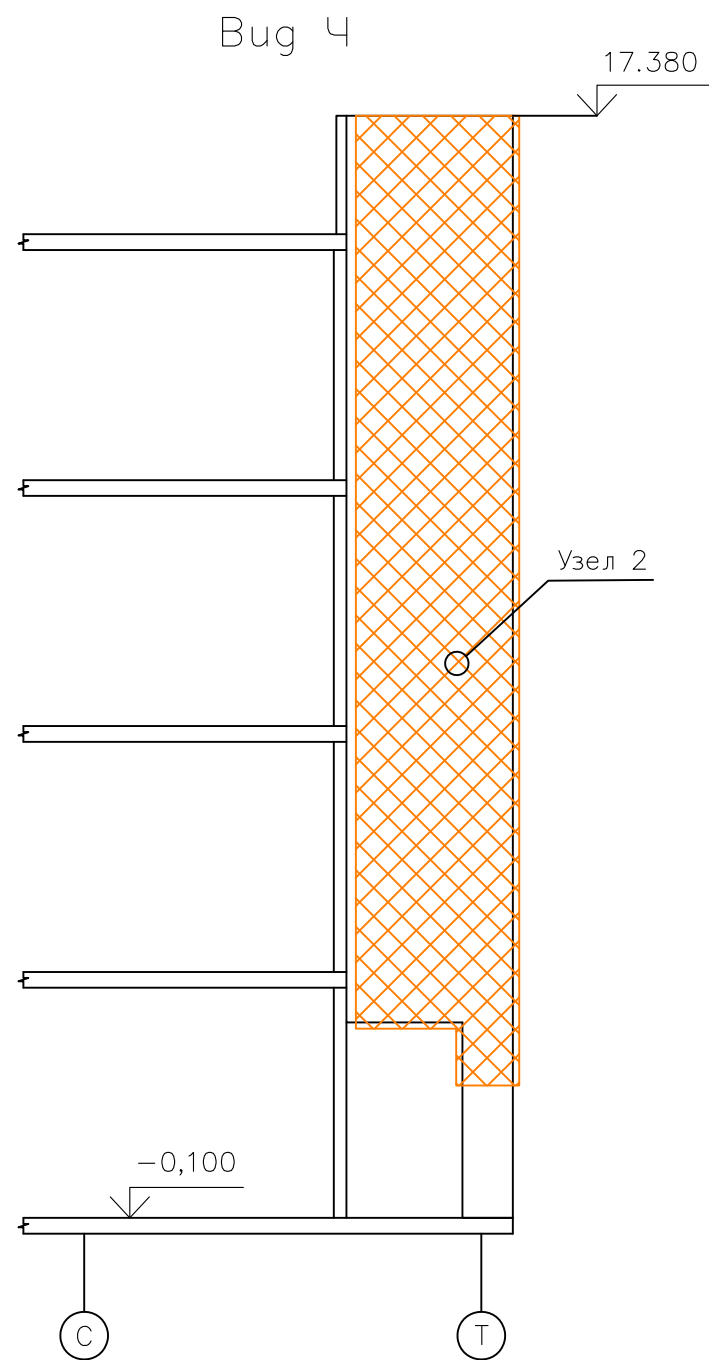


Вуг Ш

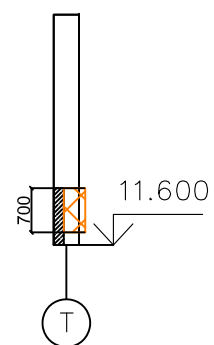


Вуг Щ

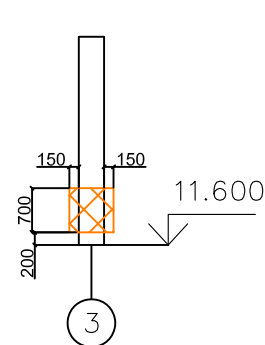


Вуг Э

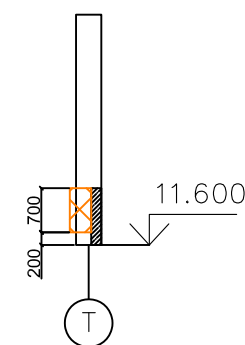

Вуг Ю



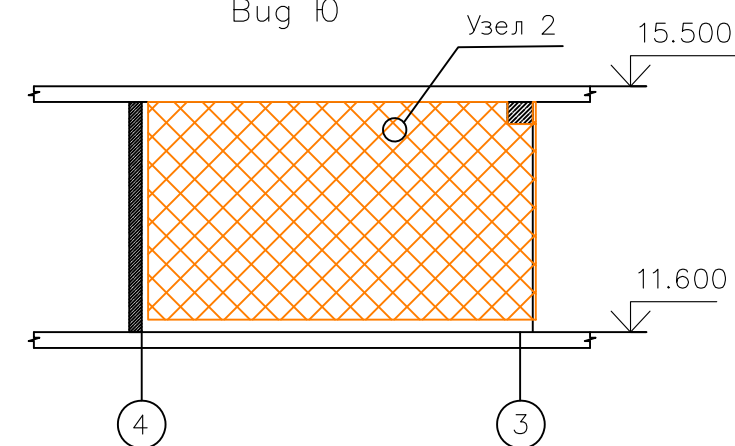


Вуг Я


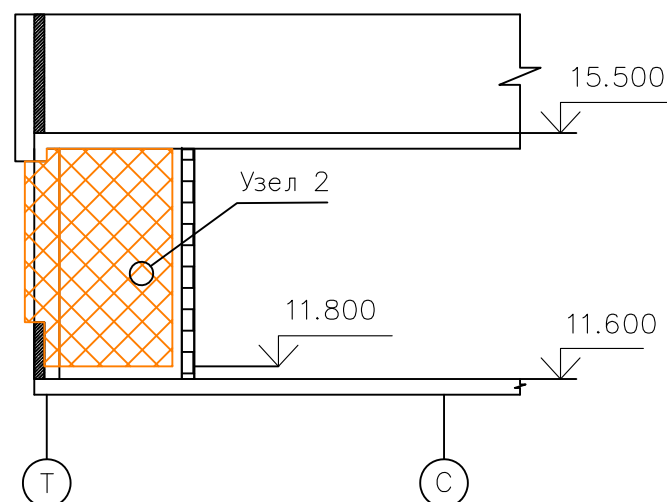


				1— ШК— НП— Р— АР1		
				Школа на 550 мест, г.Москва р— н Ново— Переделкино, мкр.14, к.20		
Должность	Ф. И. О.	Подпись	Дата	Архитектурные решения. Наземная часть здания	Стадия	Лист
Геозеизм	Чорнута				ИД	18
Проверил				Исполнительная схема монтажа второго слоя утеплителя НВФ в осях 17—1/Т.	ООО "ОСВ— Строй"	
					Листов	34

План второго слоя утепления фасада в осях 2/Ж-Г

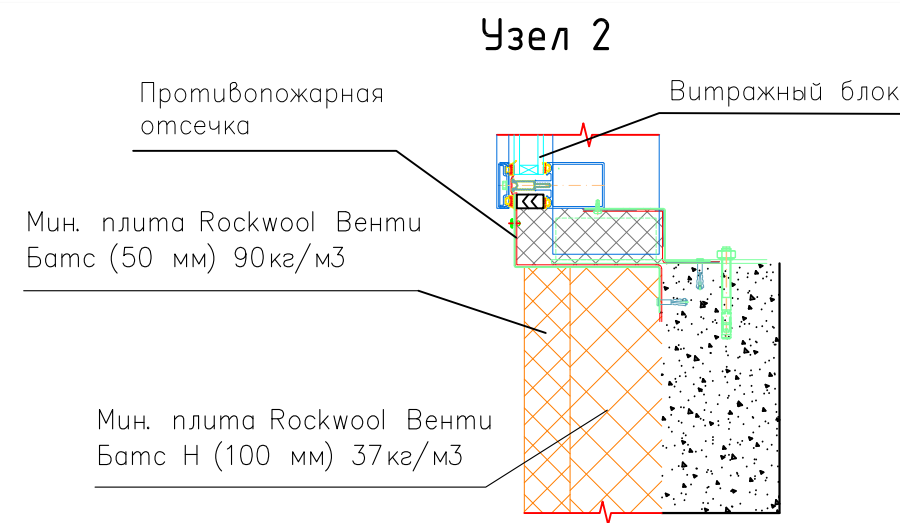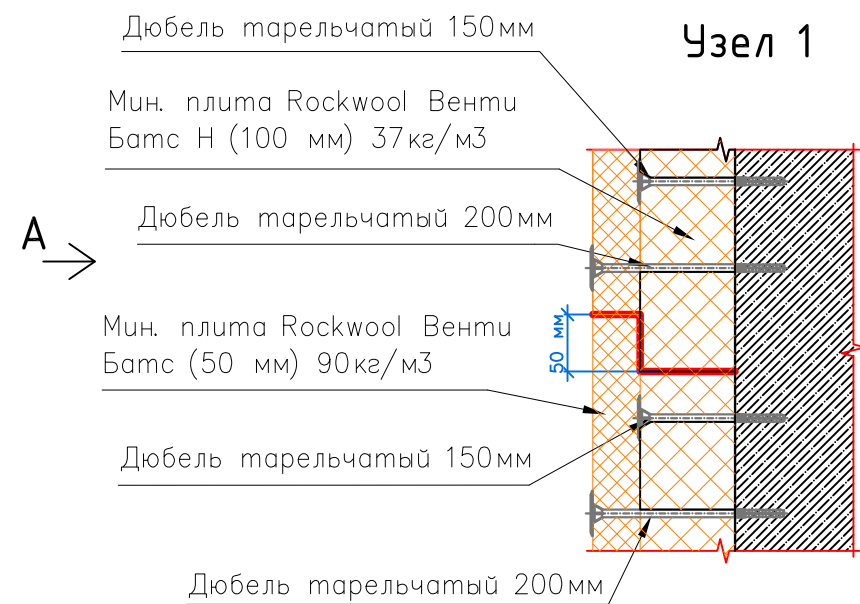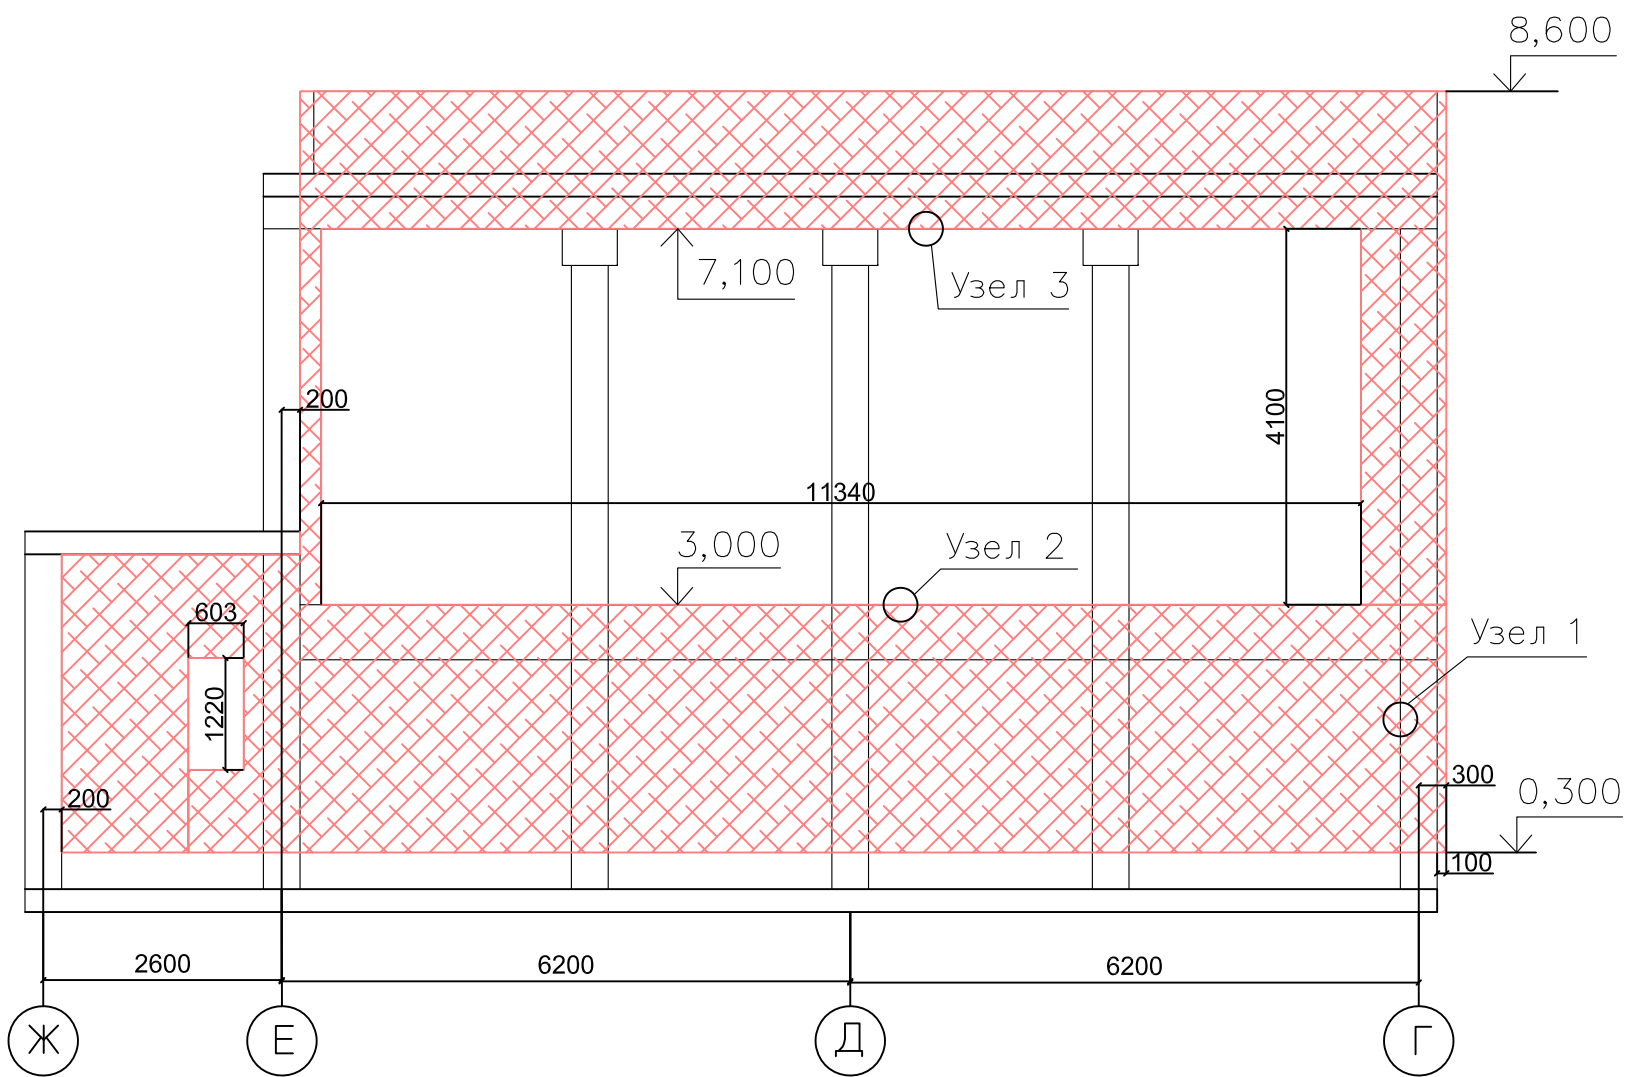


Вид А




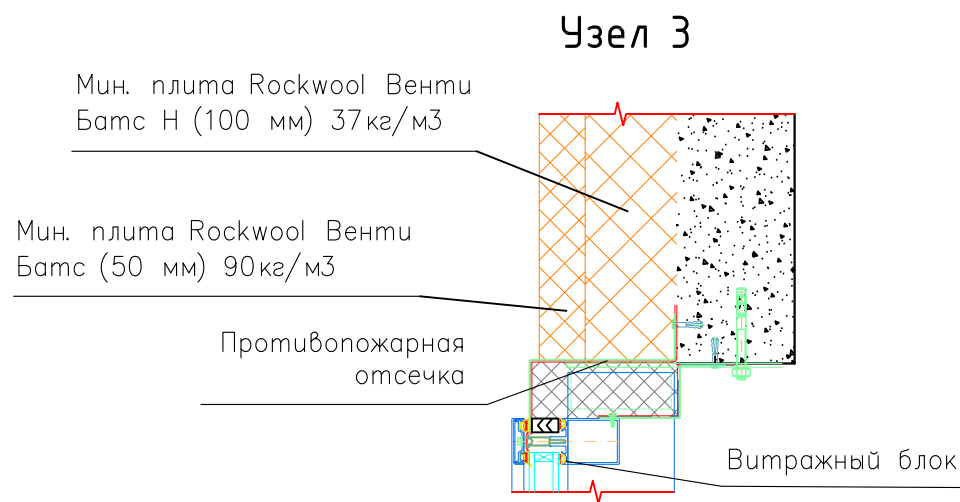
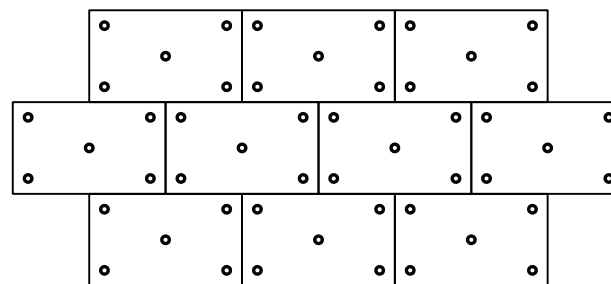


				1— ШК— НП— Р— АР1		
				Школа на 550 мест, г. Москва р— н Ново— Переделкино, мкр.14, к.20		
Должность	Ф. И. О.	Подпись	Дата	Архитектурные решения. Наземная часть здания	Стадия	Лист
Геодезист	Чорнута				ИД	3
Проверил						Листов
				Исполнительная схема монтажа второго слоя утеплителя НВФ в осях 2/Ж— Г	ООО "ОСВ— Строй"	

План второго слоя утепления фасада в осях 2-7/В-Г

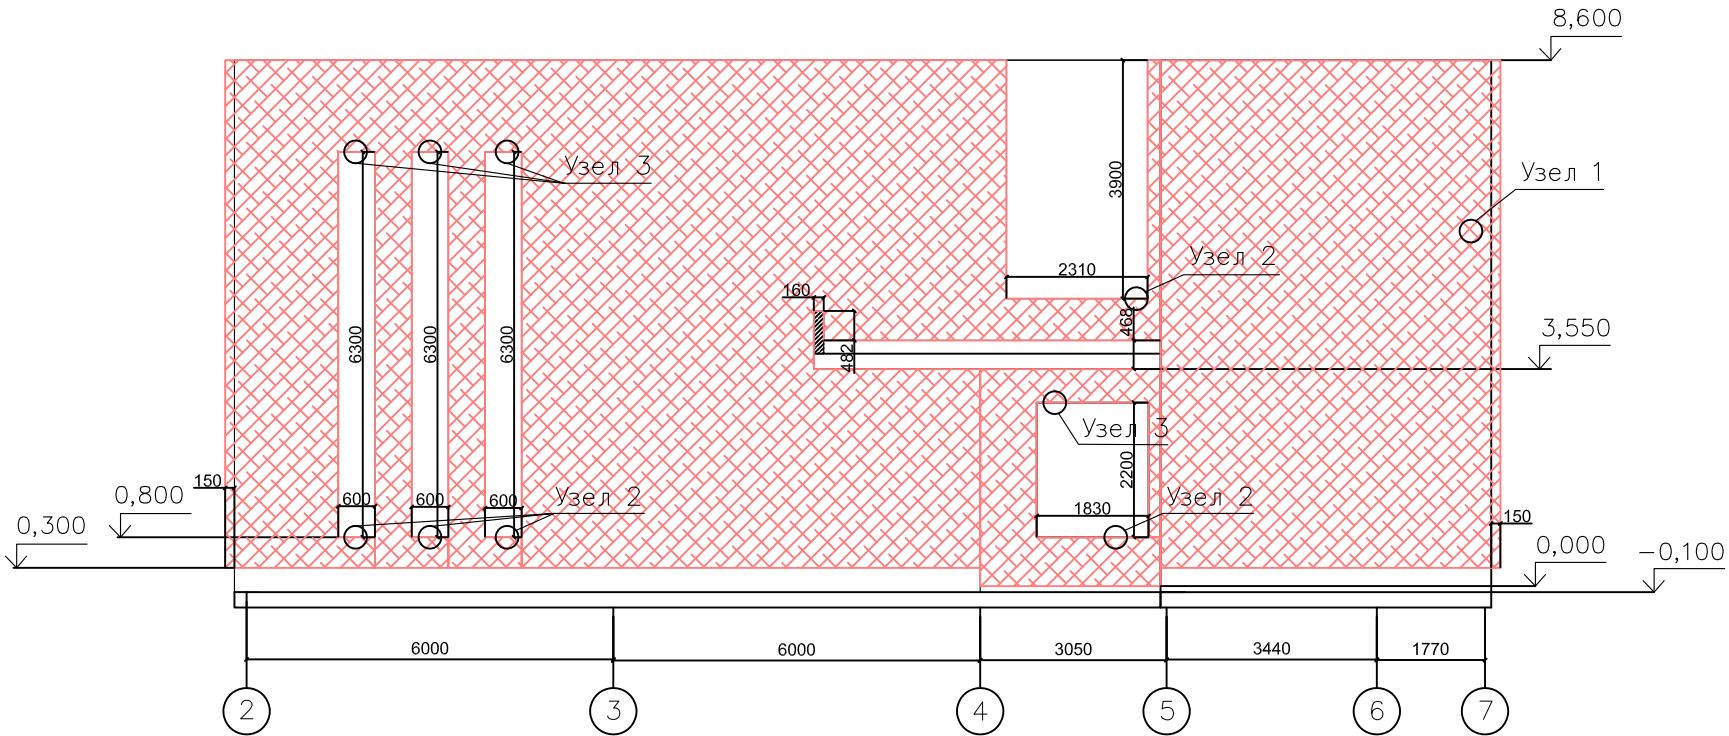

План второго слоя утепления фасада в осях 5/Г-В

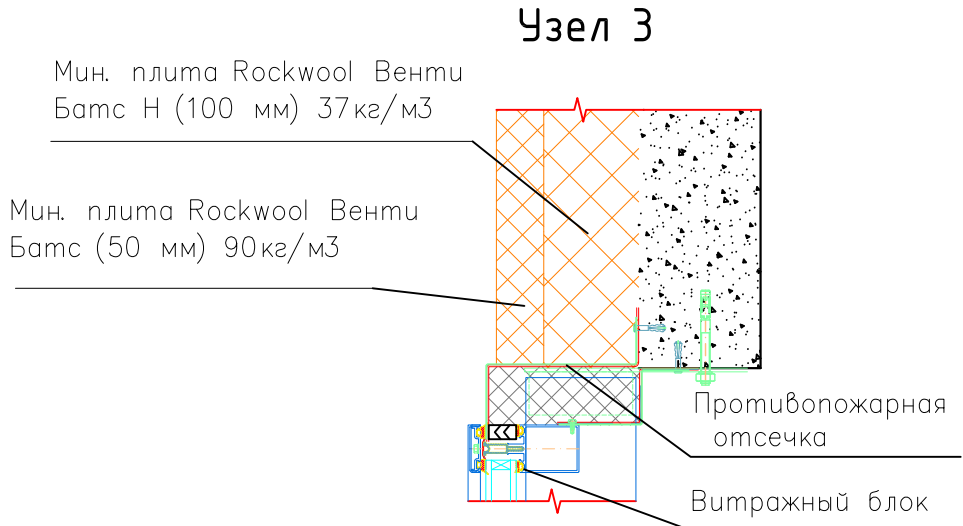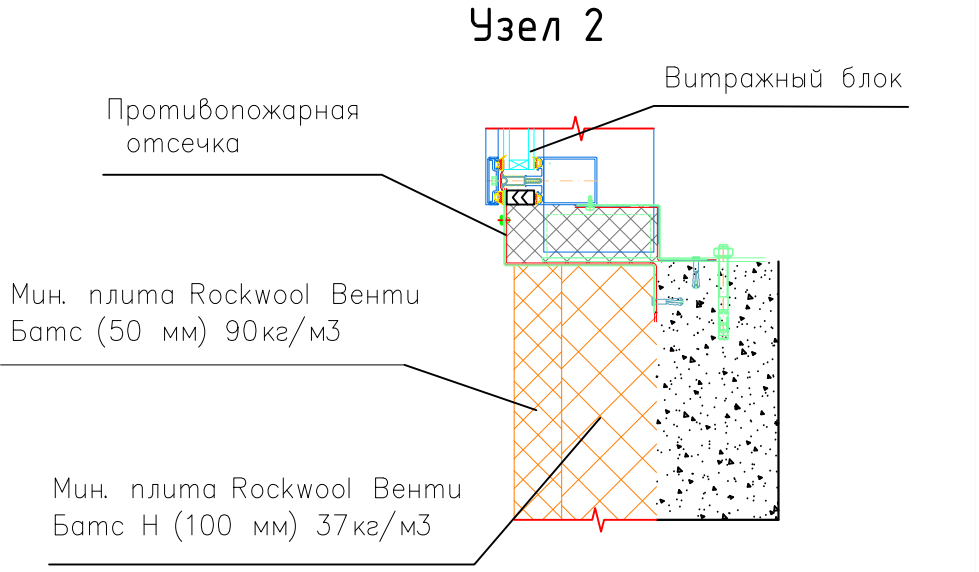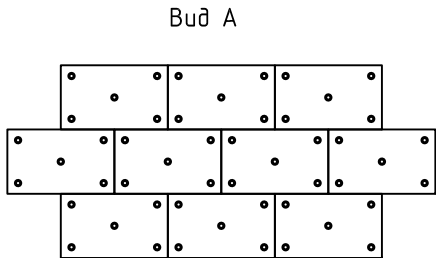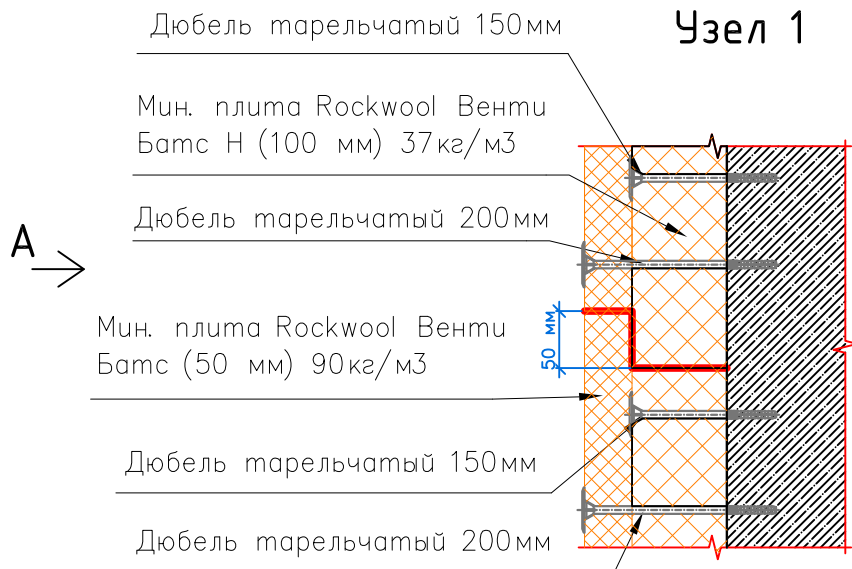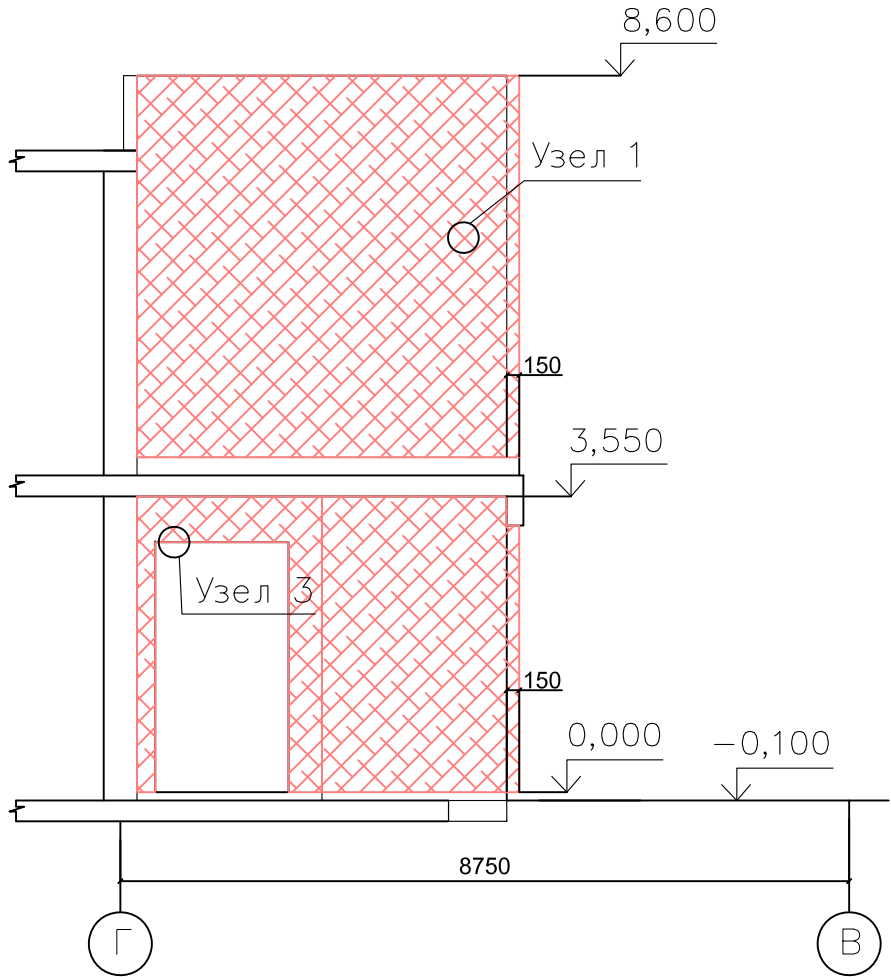

				1 – ШК – НП – Р – АР1					
				Школа на 550 мест, г. Москва р – н Ново – Переделкино, мкр.14, к.20					
Должность	Ф. И. О.	Подпись	Дата	Архитектурные решения. Наземная часть здания	Стадия	Лист	Листов		
Геометрист	Чорнута				ИД	4	10		
Проверил					ООО "ОСВ – Строй"				
				Исполнительная схема монтажа второго слоя утеплителя НВФ в осях 2 – 7 / В – Г					

ТОЧНОЕ СООТВЕТСТВИЕ РЕЕСТРУ НЕ НАЙДЕНО

Альбом / вкладка:

утепление 2 слой

Позиция реестра:

20

Строка исходного Excel:

25

Требуемое наименование:

Исполнительная схема монтажа 2-го слоя утеплителя НВФ в/о 2/Т-И и 3-6/И

Номер / дата:

—

Организация:

ООО "ОСВ-Строй"

Исходный статус рабочего реестра:

НАЙДЕНО В DRIVE / ПРОВЕРИТЬ

Найденный ближайший файл:

ИС 2 слоя утеплителя на фасаде в_о 3_Т-И.pdf

Место хранения:

Анохин / Фасад в осях 3_Т-И


Результат повторной проверки:

ЧАСТИЧНОЕ СООТВЕТСТВИЕ — ЗАГЛУШКА + КАНДИДАТ






Пояснение:

Частичное совпадение: в реестре оси 2/Т-И и 3-6/И; в архиве найден комплект по фасаду 3_Т-И.

План второго слоя утепления фасада в осях 3/Т-И

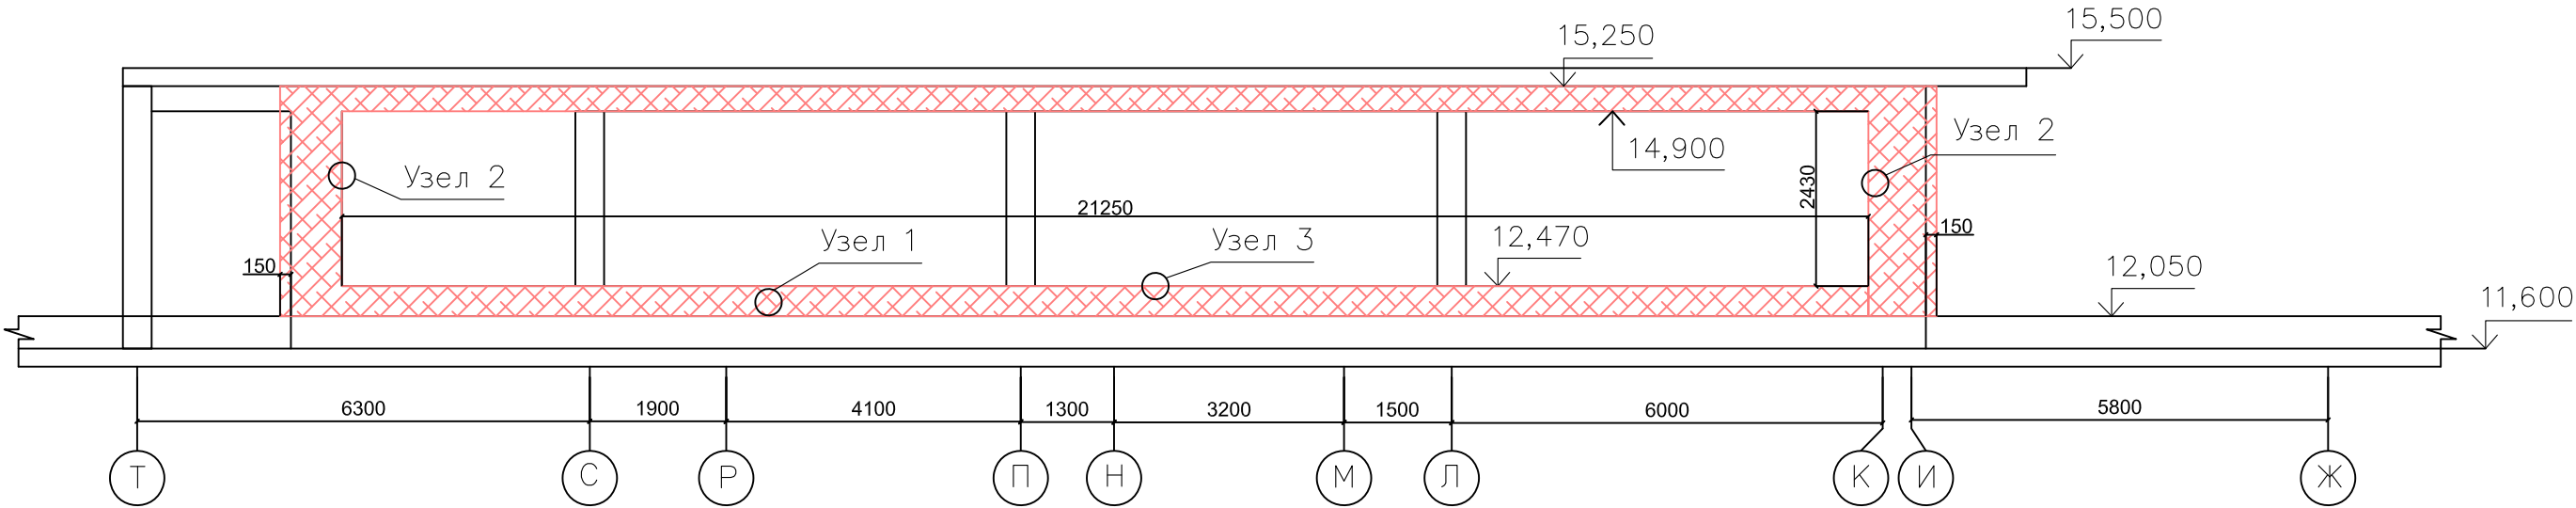

План второго слоя утепления в осях 3-6/И

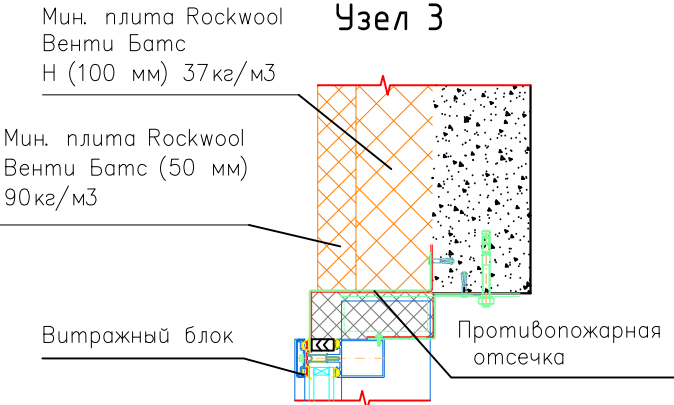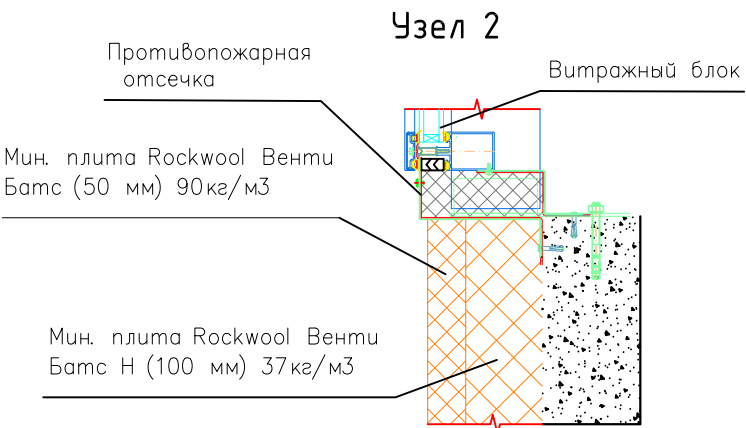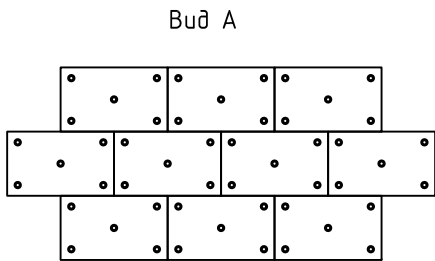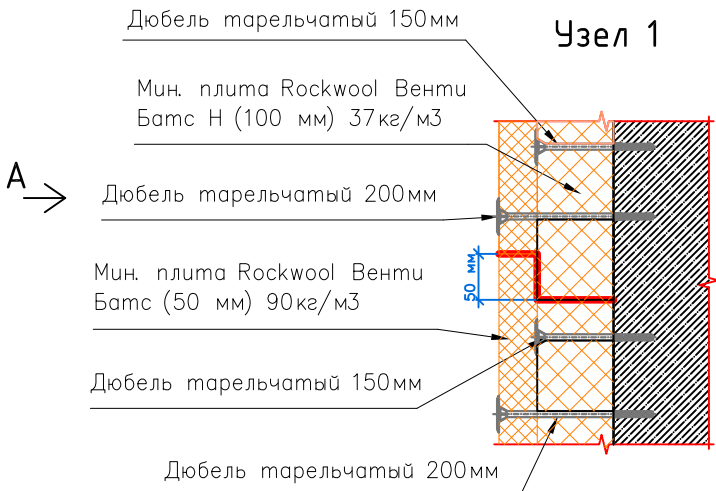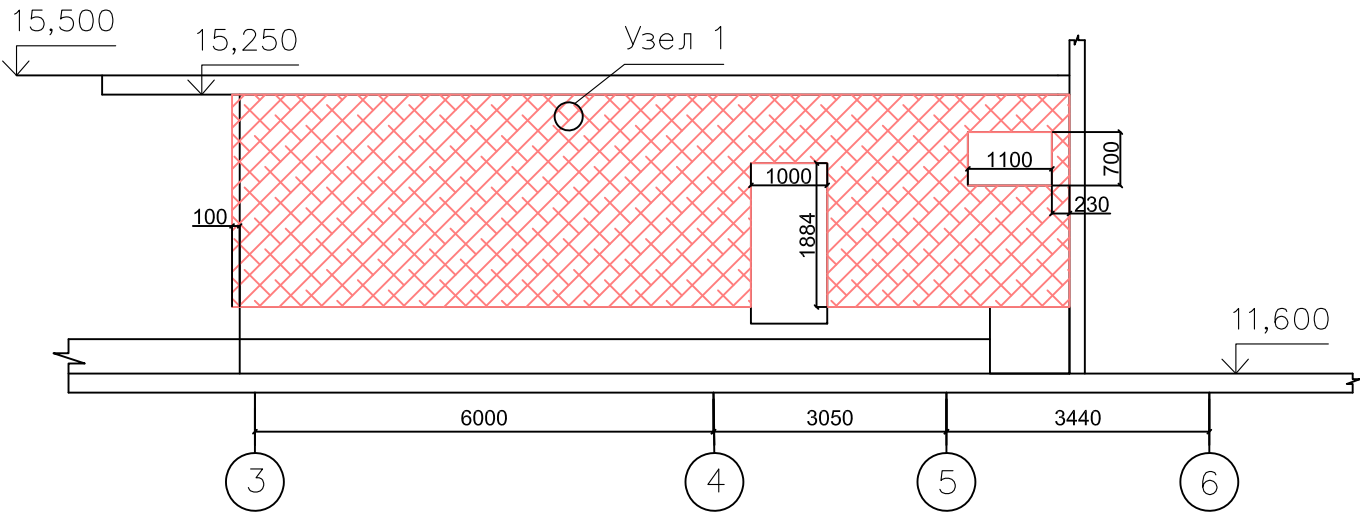

				1 – ШК – НП – Р – АР1			
				Школа на 550 мест, г. Москва р – н Ново – Переделкино, мкр.14, к.20			
Должность	Ф. И. О.	Подпись	Дата	Архитектурные решения. Наземная часть здания	Стадия	Лист	Листов
Геозеист	Чорнута				ИД	4	8
Проверил					Исполнительная схема монтажа 2 слоя утеплителя НВФ в осях 3/Т – И и 3 – 6/И	ООО "ОСВ – Строй"	

ТОЧНОЕ СООТВЕТСТВИЕ РЕЕСТРУ НЕ НАЙДЕНО

Альбом / вкладка:

утепление 2 слой

Позиция реестра:

21

Строка исходного Excel:

26

Требуемое наименование:

Исполнительная схема монтажа 2-го слоя утеплителя НВФ в/о 5-6/И-Е и 5-7/И

Номер / дата:

—

Организация:

ООО "ОСВ-Строй"

Исходный статус рабочего реестра:

НАЙДЕНО В DRIVE / ПРОВЕРИТЬ

Найденный ближайший файл:

ИС 2 слоя утеплителя на фасаде в_о 5-7_Е-И.pdf

Место хранения:

Анохин / Фасад в осях 5-7_Е-И


Результат повторной проверки:

ЧАСТИЧНОЕ СООТВЕТСТВИЕ — ЗАГЛУШКА + КАНДИДАТ

Пояснение:

Частичное совпадение: в реестре оси 5-6/И-Е и 5-7/И; в архиве найден комплект по фасаду 5-7_Е-И.

План второго слоя утепления фасада в осях 5-6/И-Е

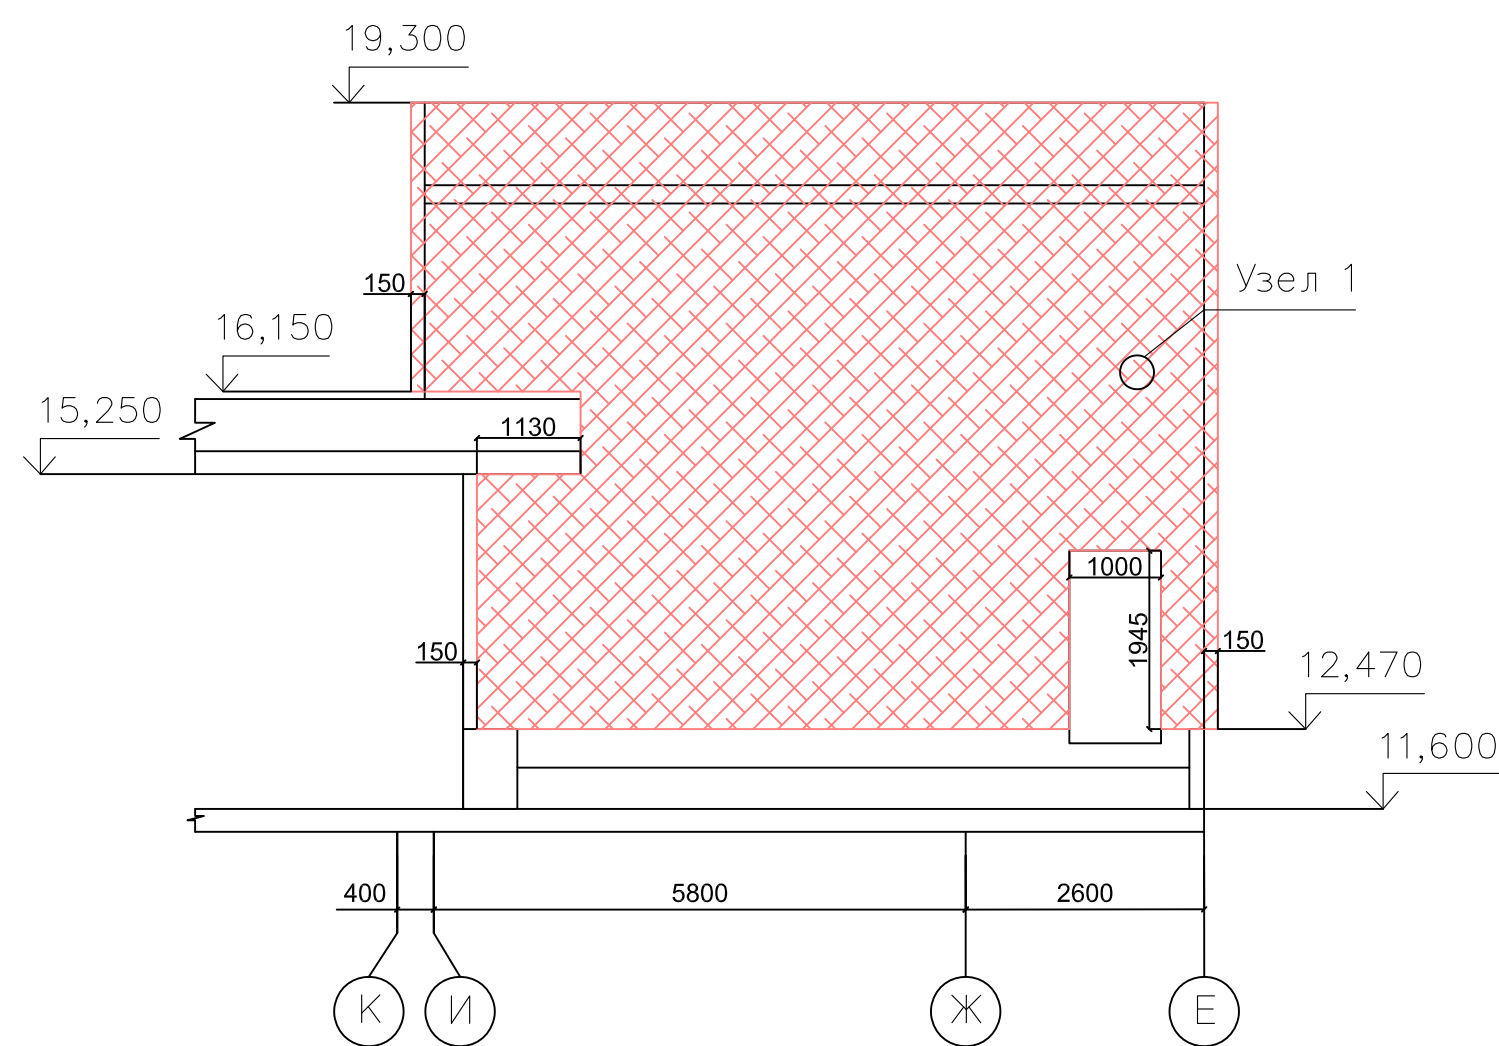

A →

Дюбель тарельчатый 150мм

Мин. плита Rockwool Венти Батс Н (100 мм) 37кг/м3


Дюбель тарельчатый 200мм

Мин. плита Rockwool Венти Батс (50 мм) 90кг/м3


Дюбель тарельчатый 150мм

Дюбель тарельчатый 200мм


Узел 1

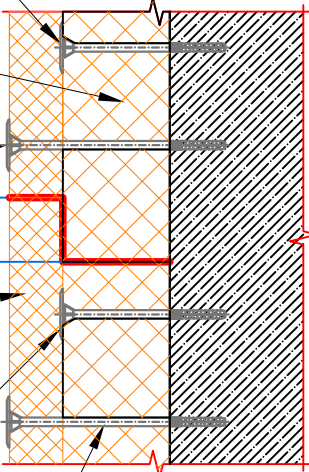

Вид А

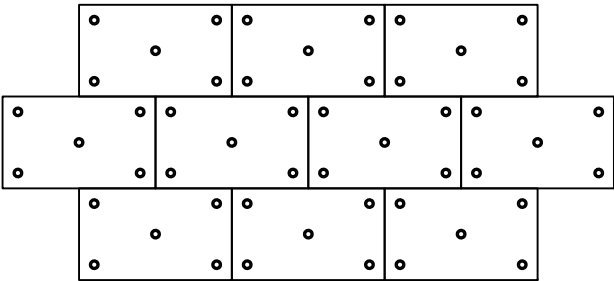






План второго слоя утепления фасада в осях 5-7/И

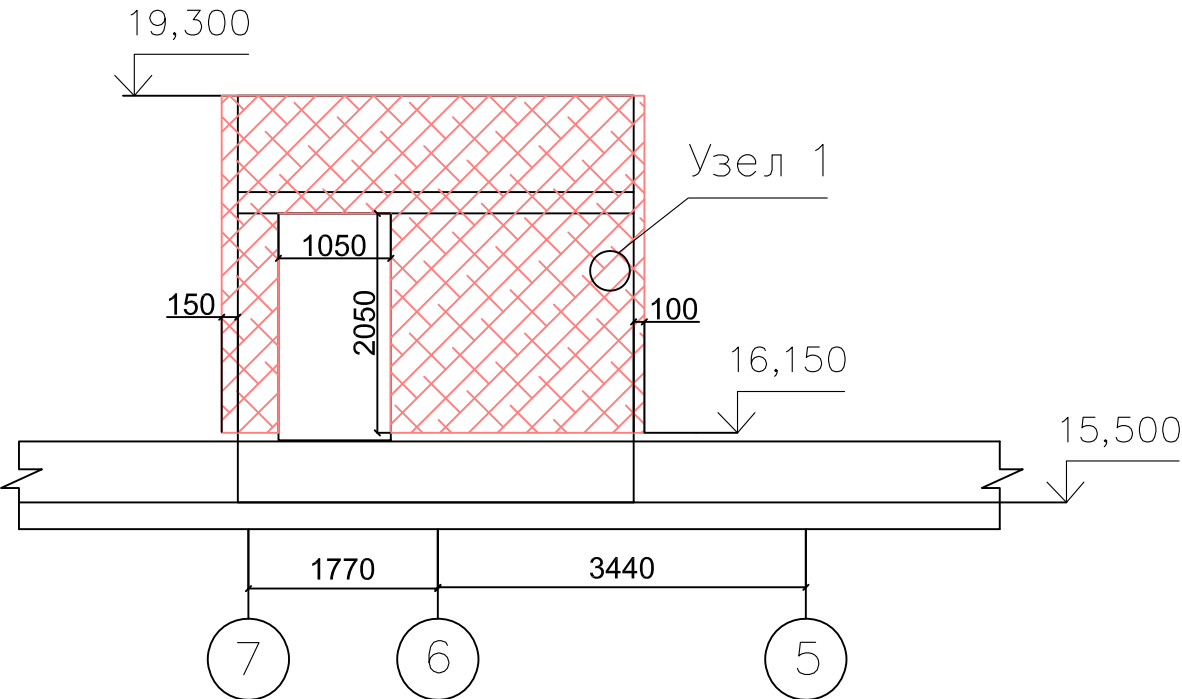







Начальник ПТО
ООО «МонтерраСтрой»
Национальный реестр специалистов
РОСТРОИ № С-77-027254 от 07.07.2017г.
Клирикова Е.Ю.

				1 – ШК– НП– Р– АР1					
				Школа на 550 мест, г. Москва р– н Ново– Переделкино, мкр.14, к.20					
Должность	Ф. И. О.	Подпись	Дата	Архитектурные решения. Наземная часть здания	Стадия	Лист	Листов		
Геозеист	Чорнута				ИД	3	8		
Проверил					ООО "ОСВ– Строй"				
				Исполнительная схема монтажа 2 слоя утеплителя НВФ в осях 5–6/И– Е и 5–7/И					

План второго слоя утепления фасада в осях 7/В-И

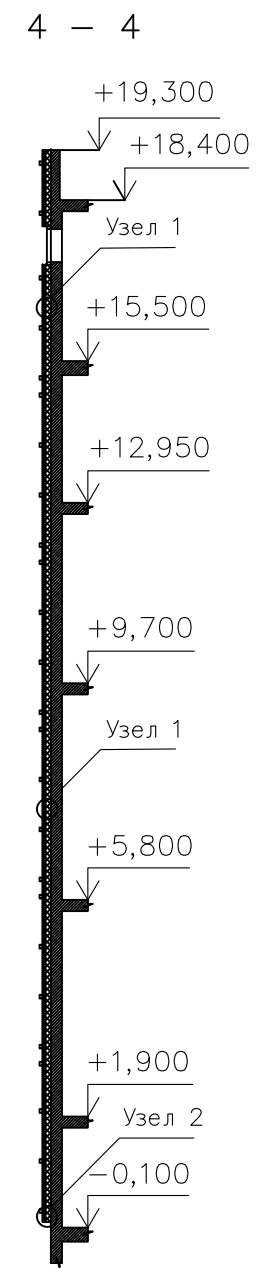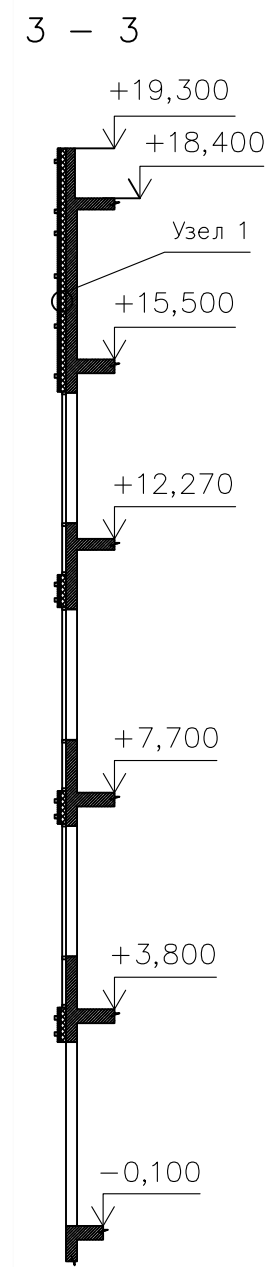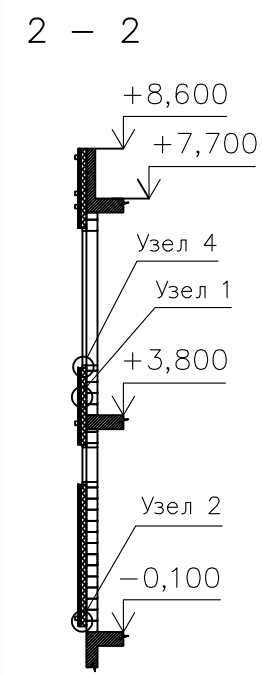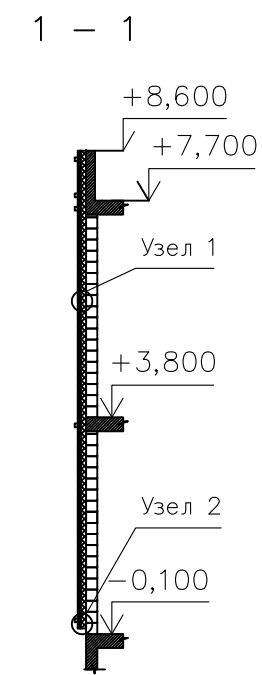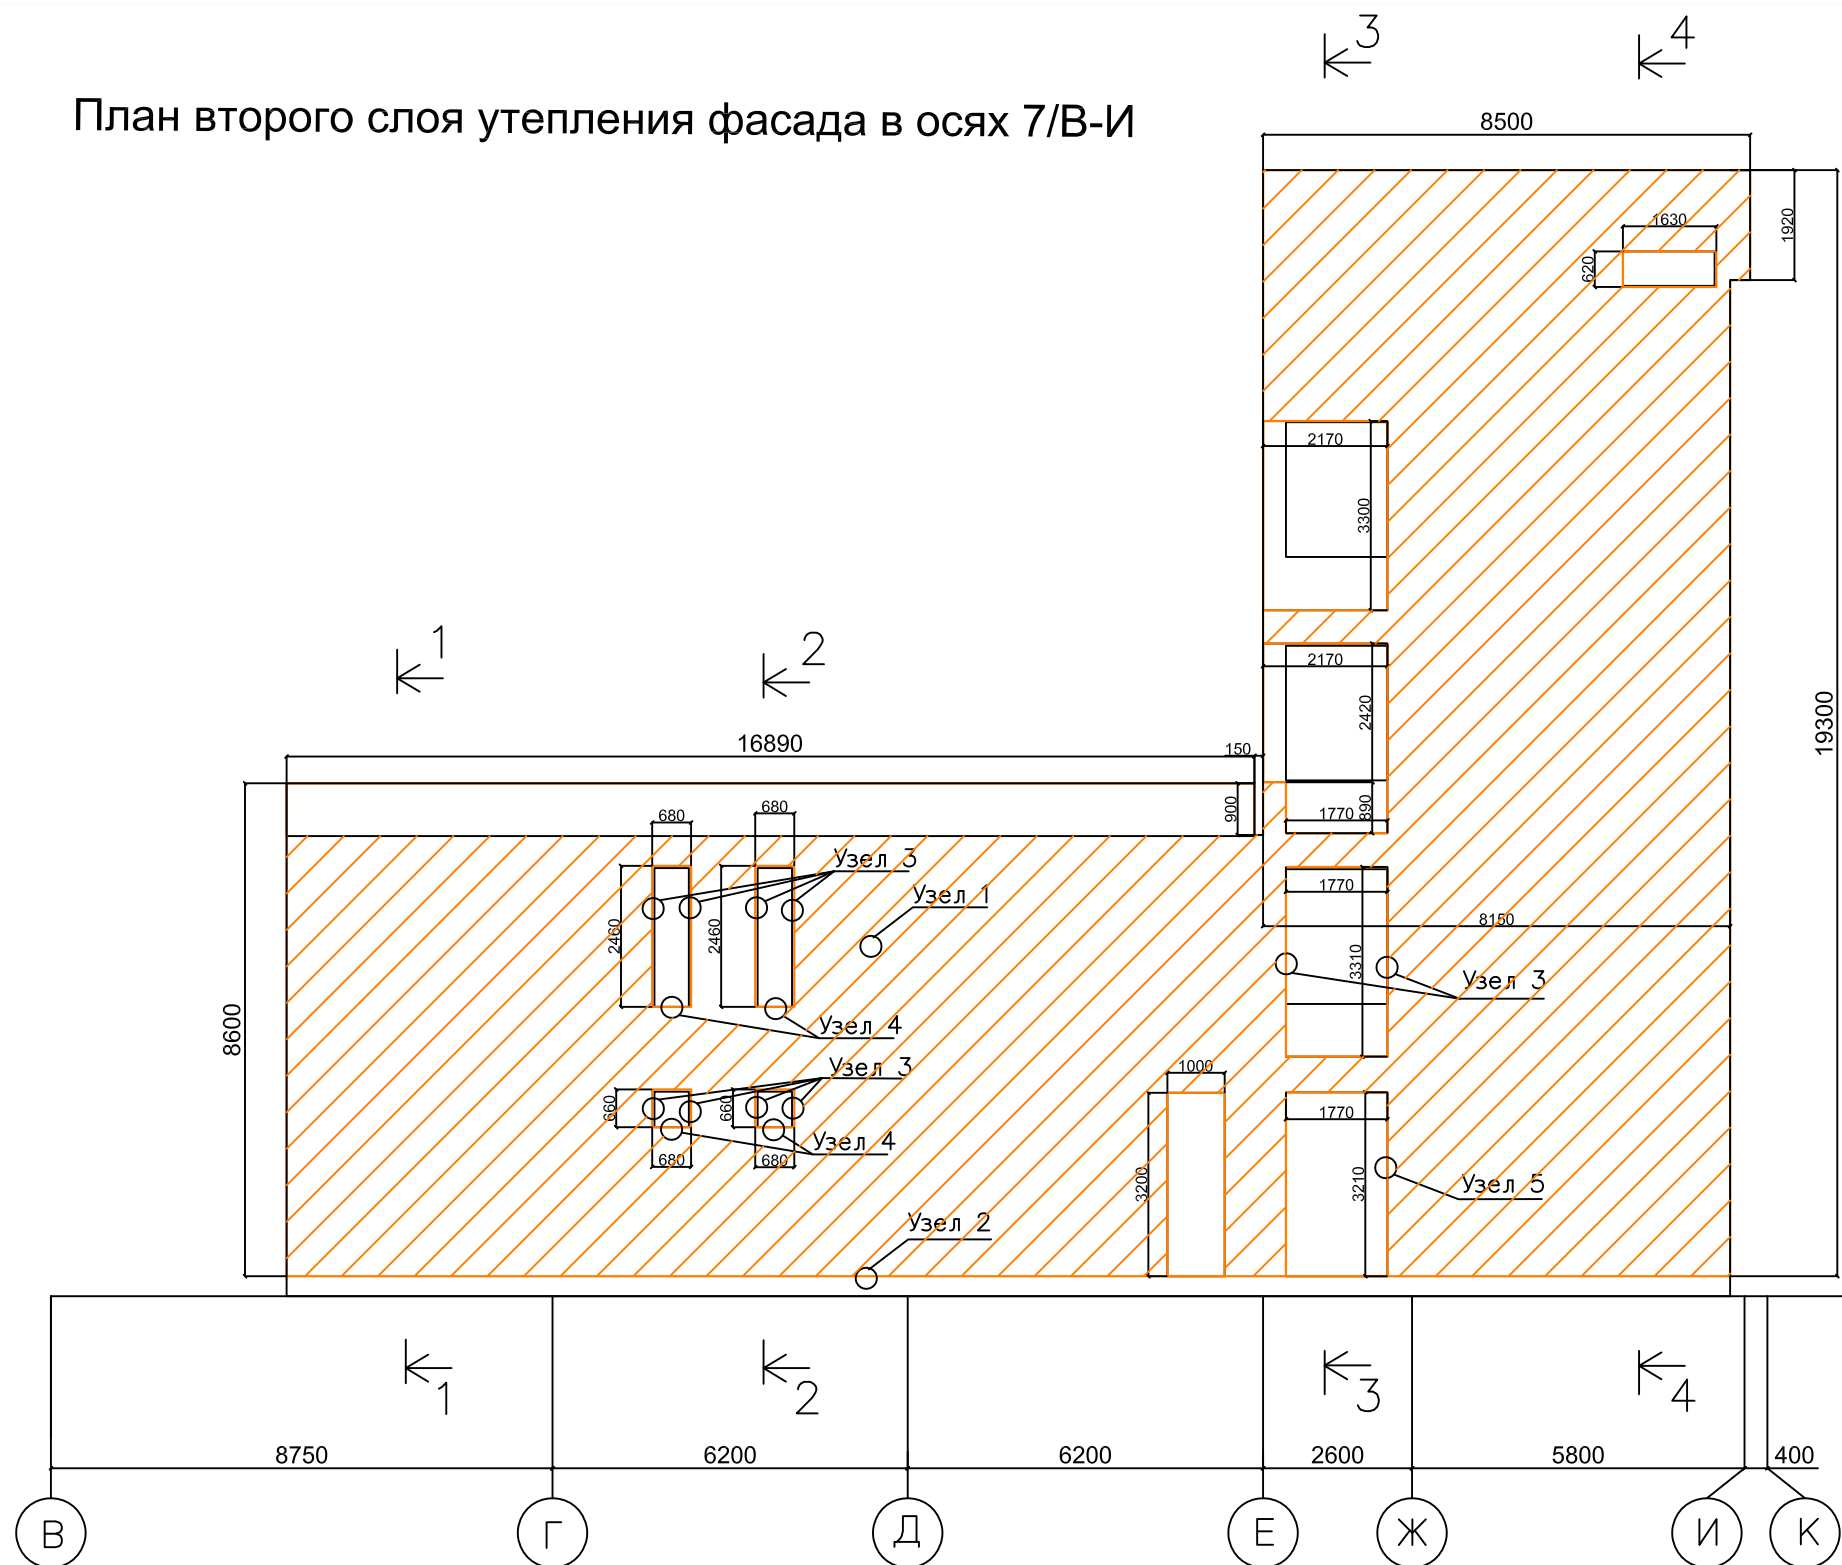


				1- ШК- НП- Р- АР1		
				Школа на 550 мест, г. Москва р- н Ново- Переделкино, мкр.14, к.20		
Должность	Ф. И. О.	Подпись	Дата	Архитектурные решения. Надземная часть здания	Стадия	Лист
Геодесист	Чорнута				ИД	5
Проверил						Листов
				Исполнительная схема монтажа 2 слоя утеплителя НВФ в осях 7/В- И.		000 "ОСВ- Строй"

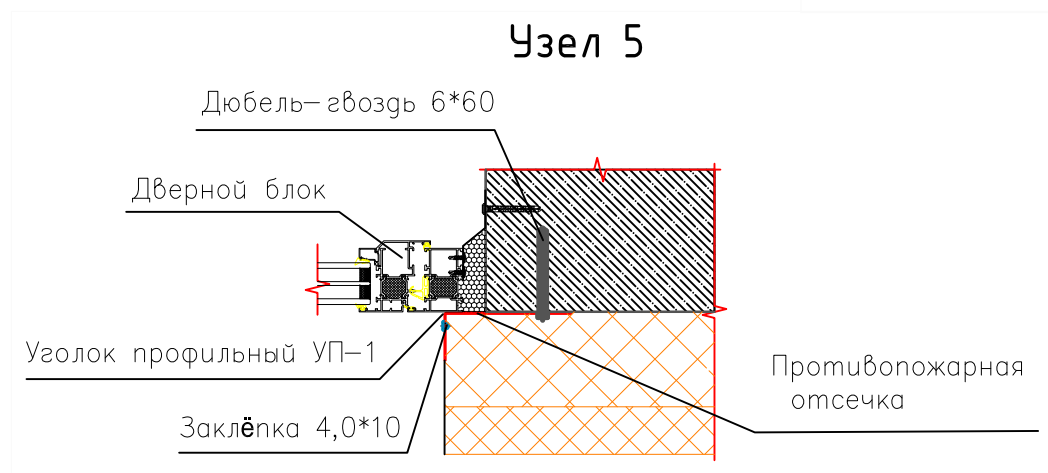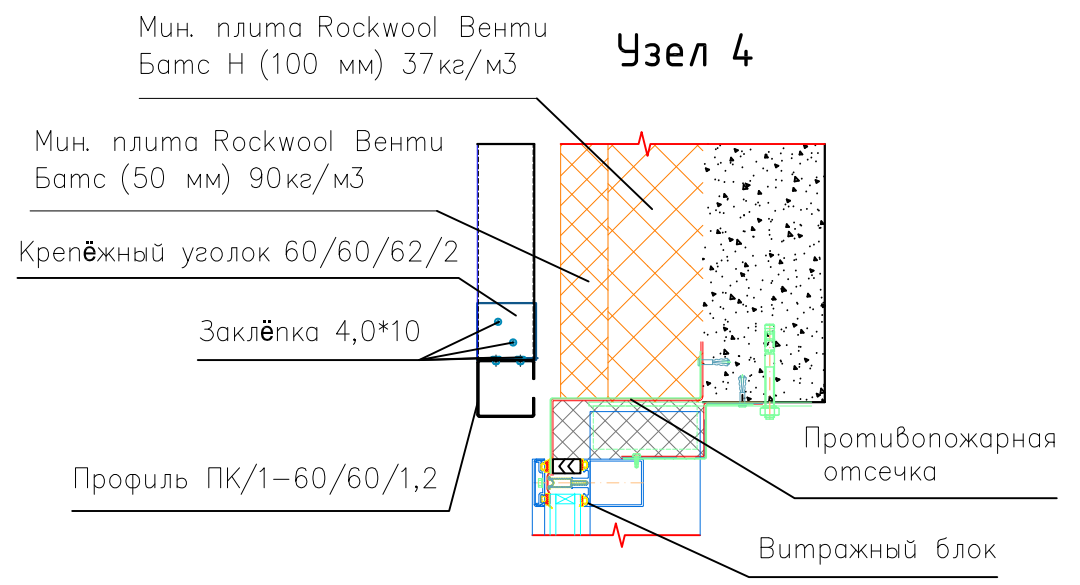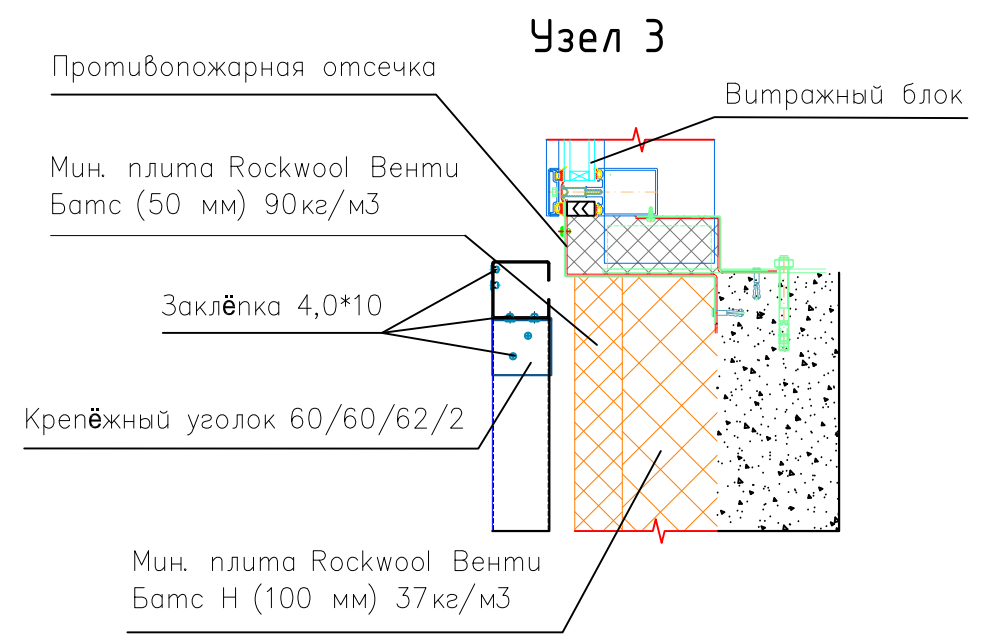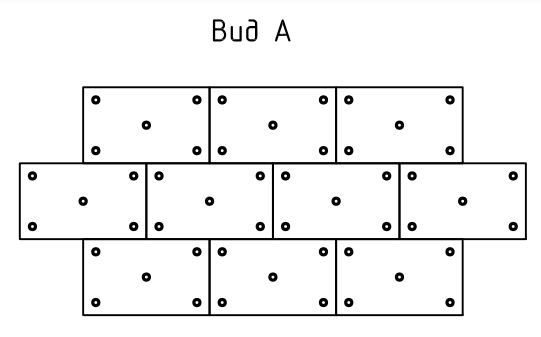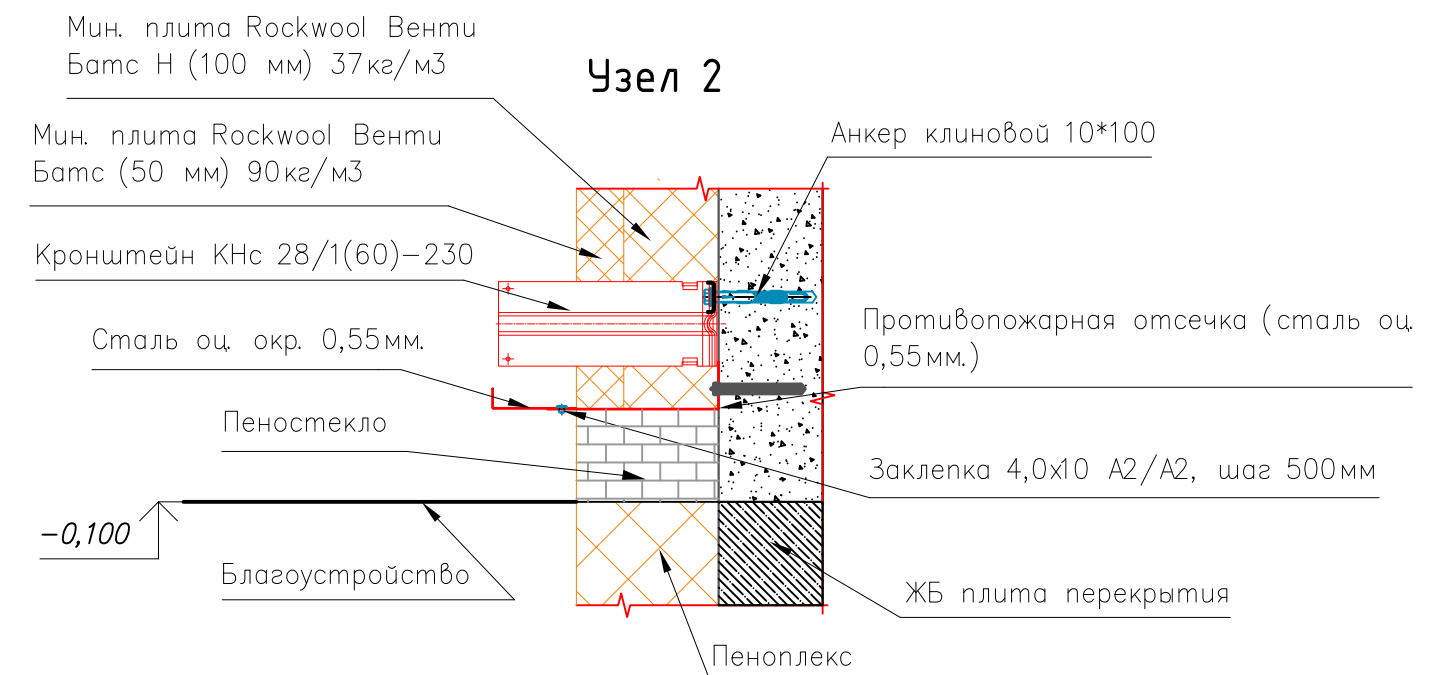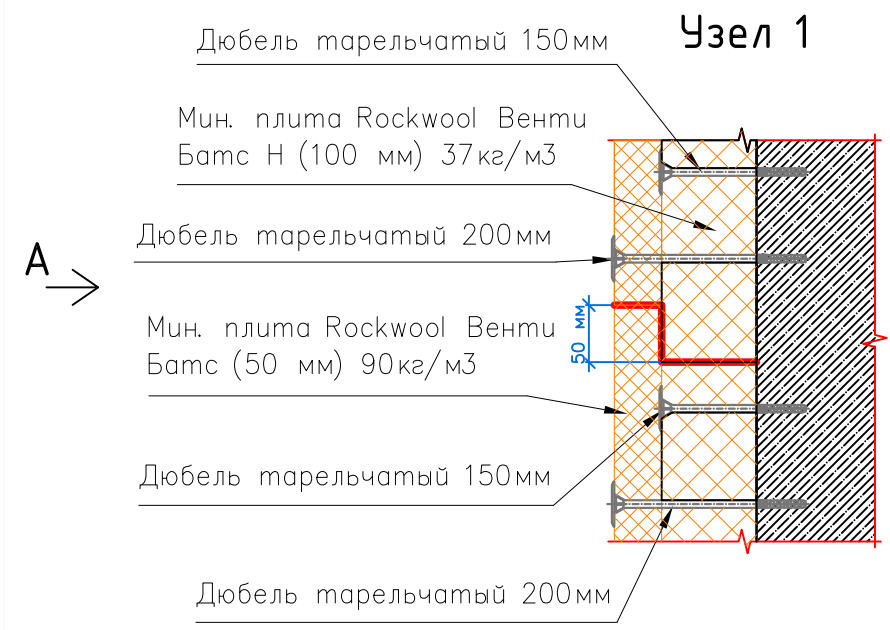


				1 – ШК– НП– Р– АР1			
				Школа на 550 мест, г.Москва р– н Ново– Переделкино, мкр.14, к.20			
Должность	Ф. И. О.	Подпись	Дата	Архитектурные решения. Наземная часть здания	Стадия	Лист	Листов
Геозеизист	Чорнута				ИД	6	11
Проверил					ООО ”ОСВ– Строй”		
				Исполнительная схема монтажа 2 слоя утеплителя НВФ в осях 7/В– И. Узлы			


План второго слоя утепления фасада в осях 7-13/И

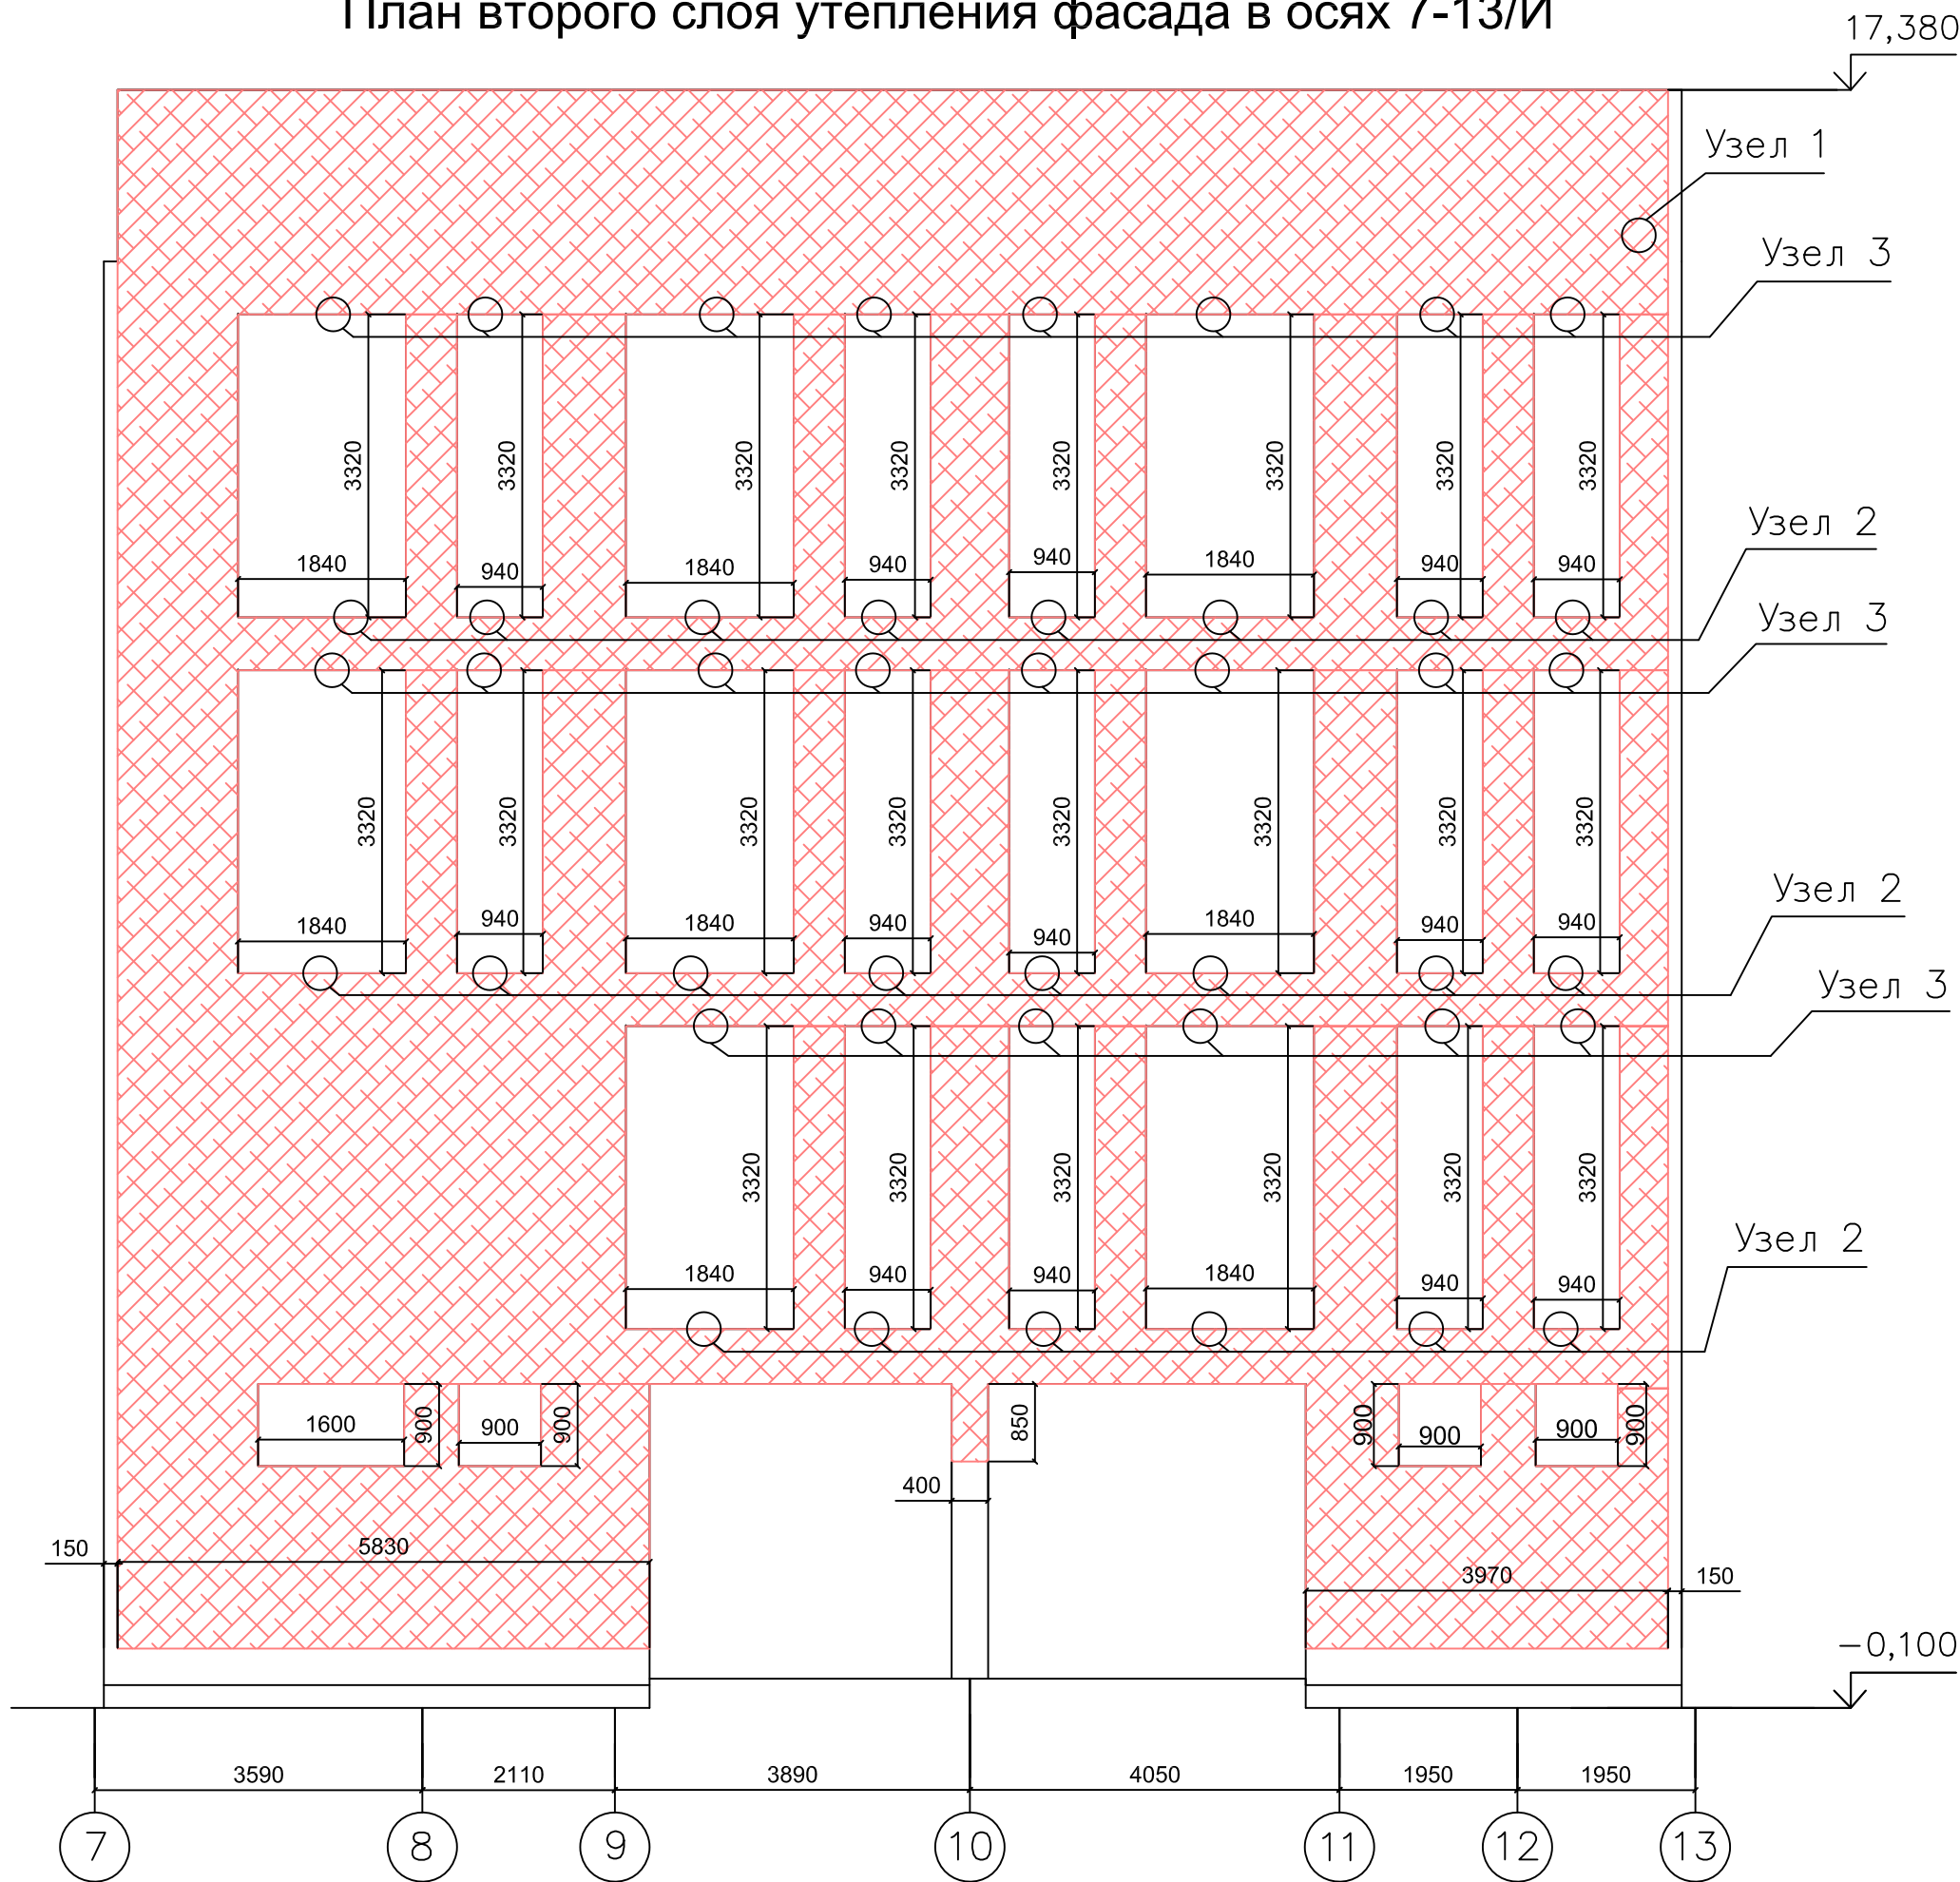





План второго слоя утепления фасада в осях 11/И-К

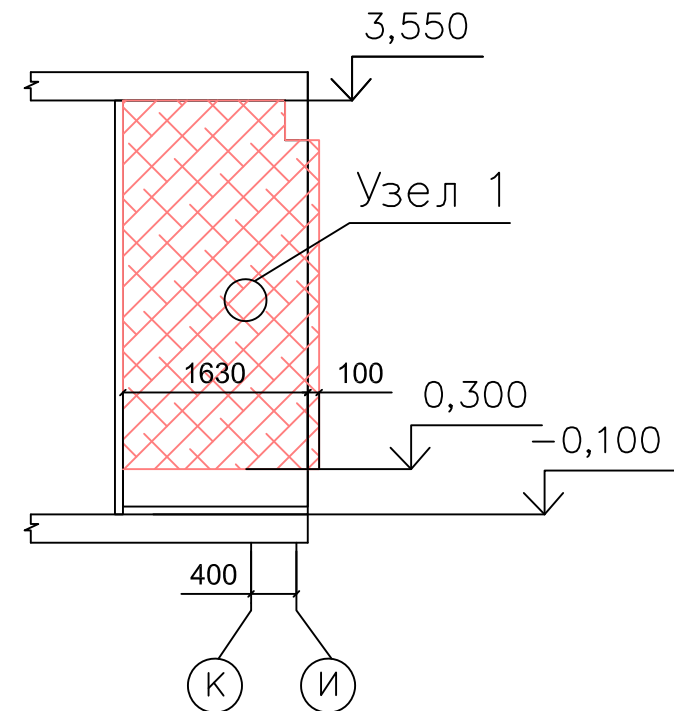


План второго слоя утепления фасада в осях 9/И-К

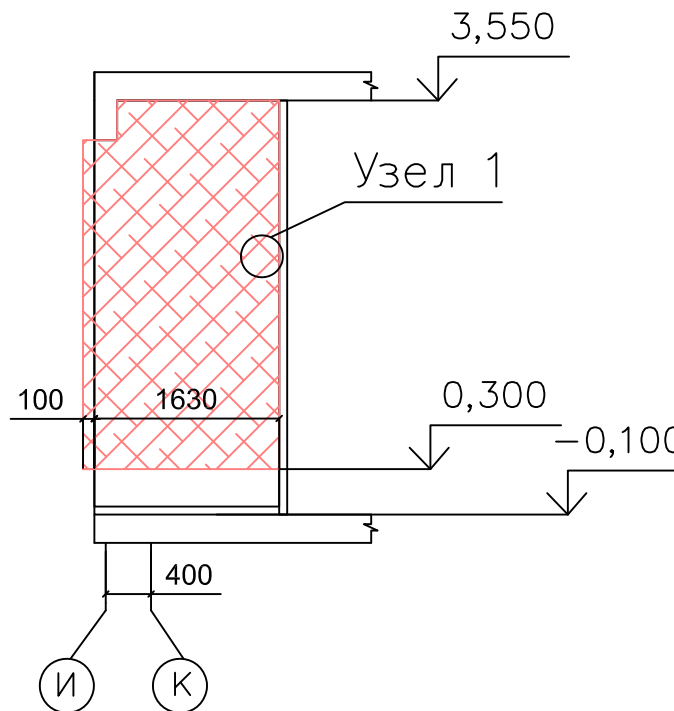


План второго слоя утепления колонны в осях 10/И-К

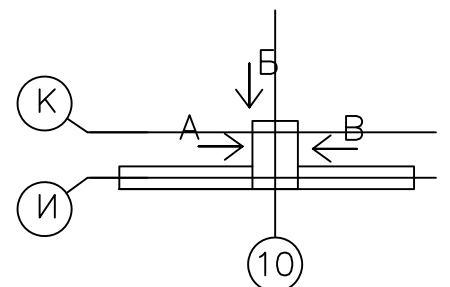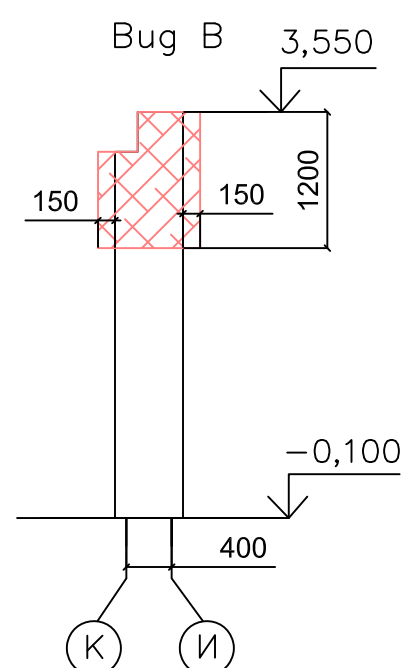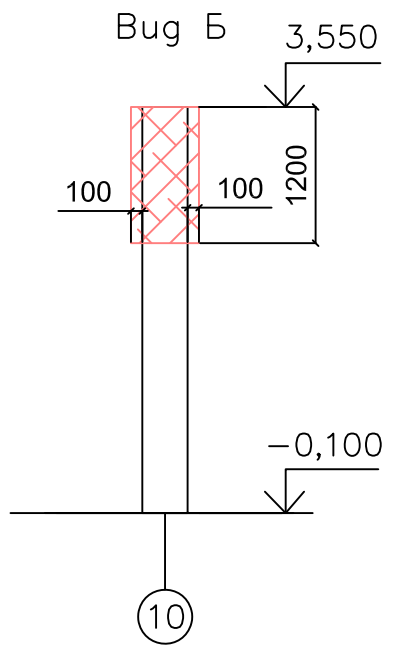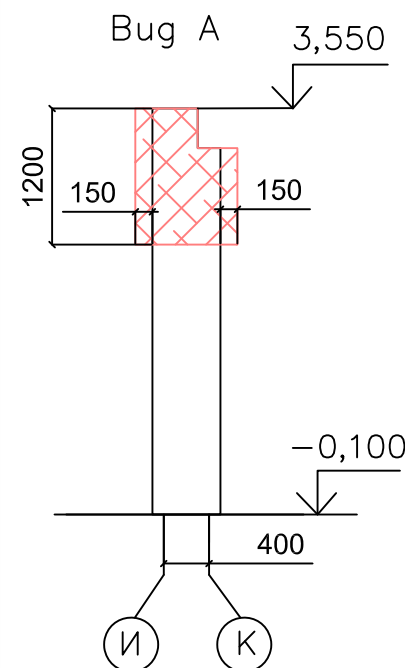


Узел 2

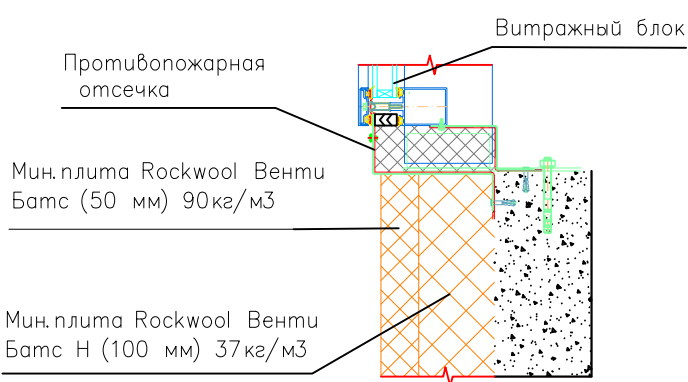


Узел 3

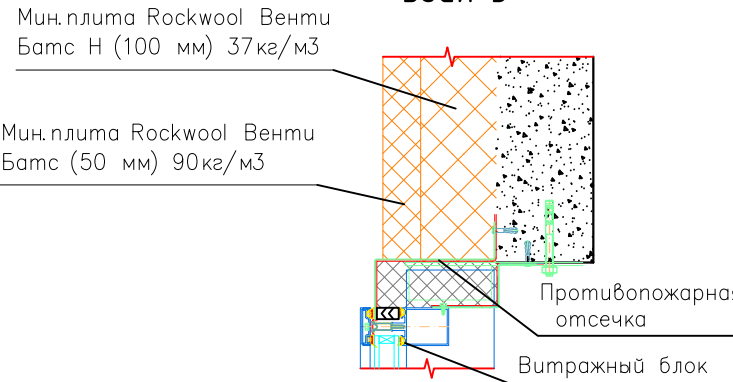

А

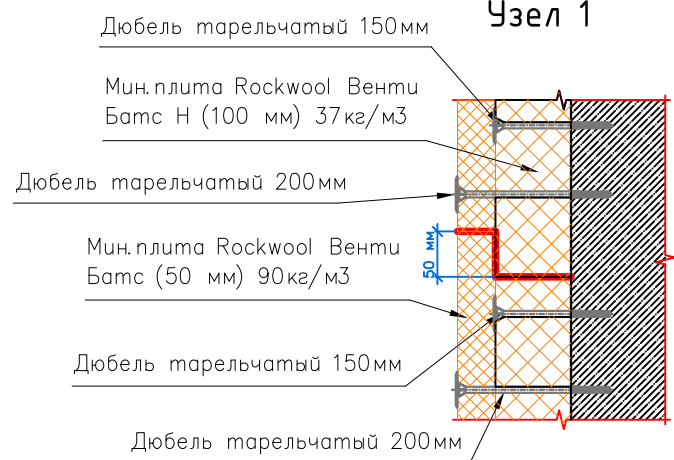


Вид А

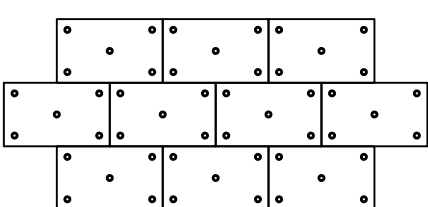


				1 – ШК – НП – Р – АР1			
				Школа на 550 мест, г. Москва, р – н Ново– Переделкино, мкр.14, к.20			
Должность	Ф. И. О.	Подпись	Дата	Архитектурные решения. Наземная часть здания	Стадия	Лист	Листов
Геозащит	Чорнута				ИД	3	8
Проверил					Исполнительная схема монтажа 2 слоя утеплителя НВФ в осях 7–13/И		
				ООО "ОСВ–Строй"			


План второго слоя утепления фасада в осях 12-15/Б

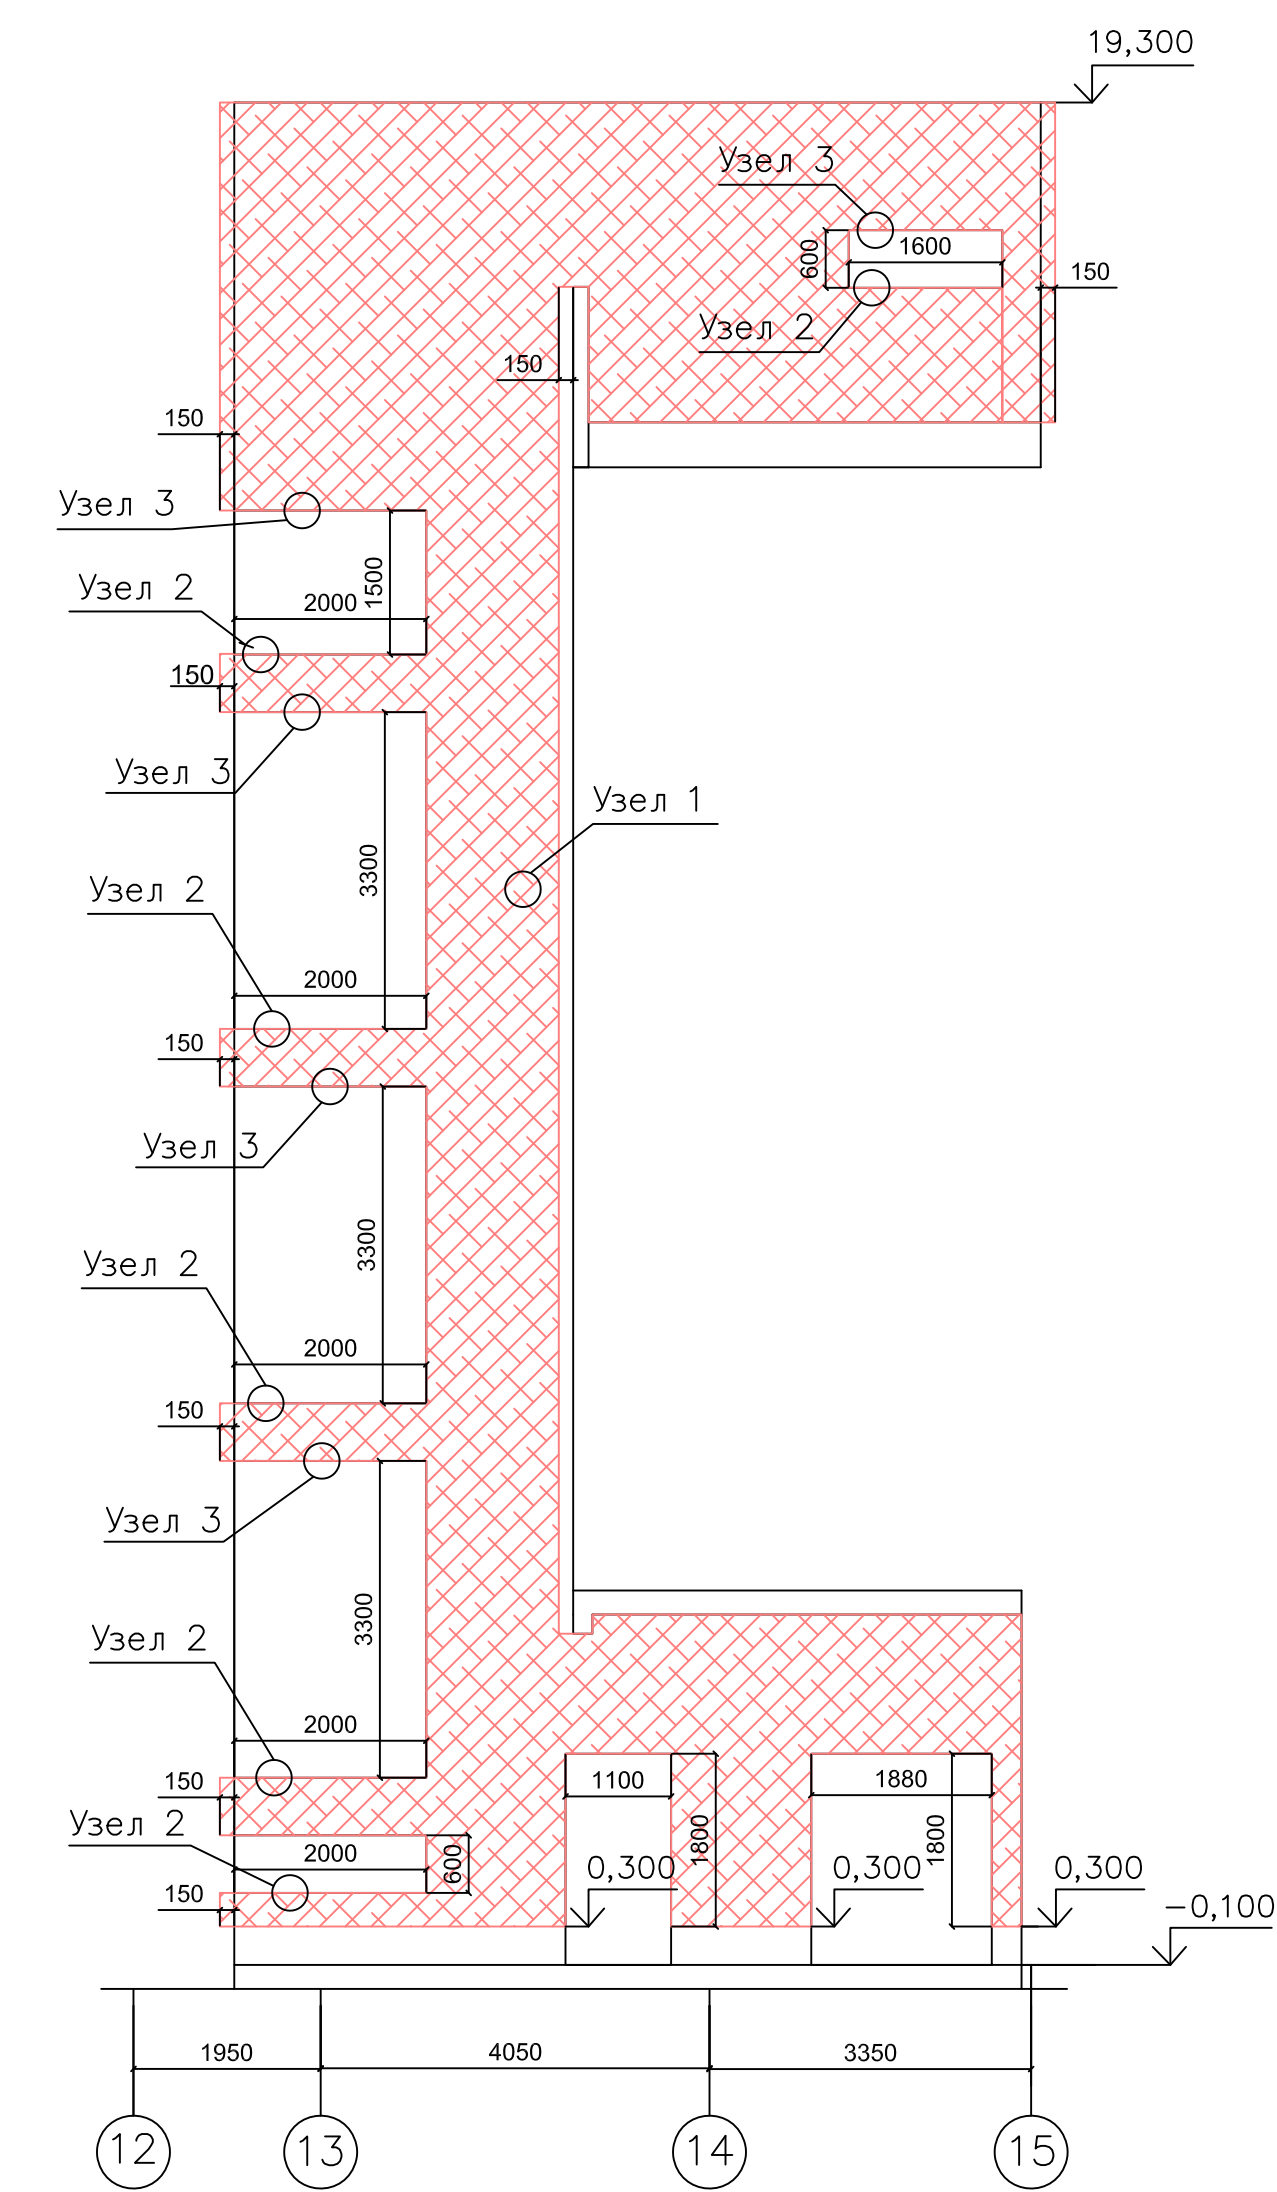


План второго слоя утепления фасада в осях 15-12/В

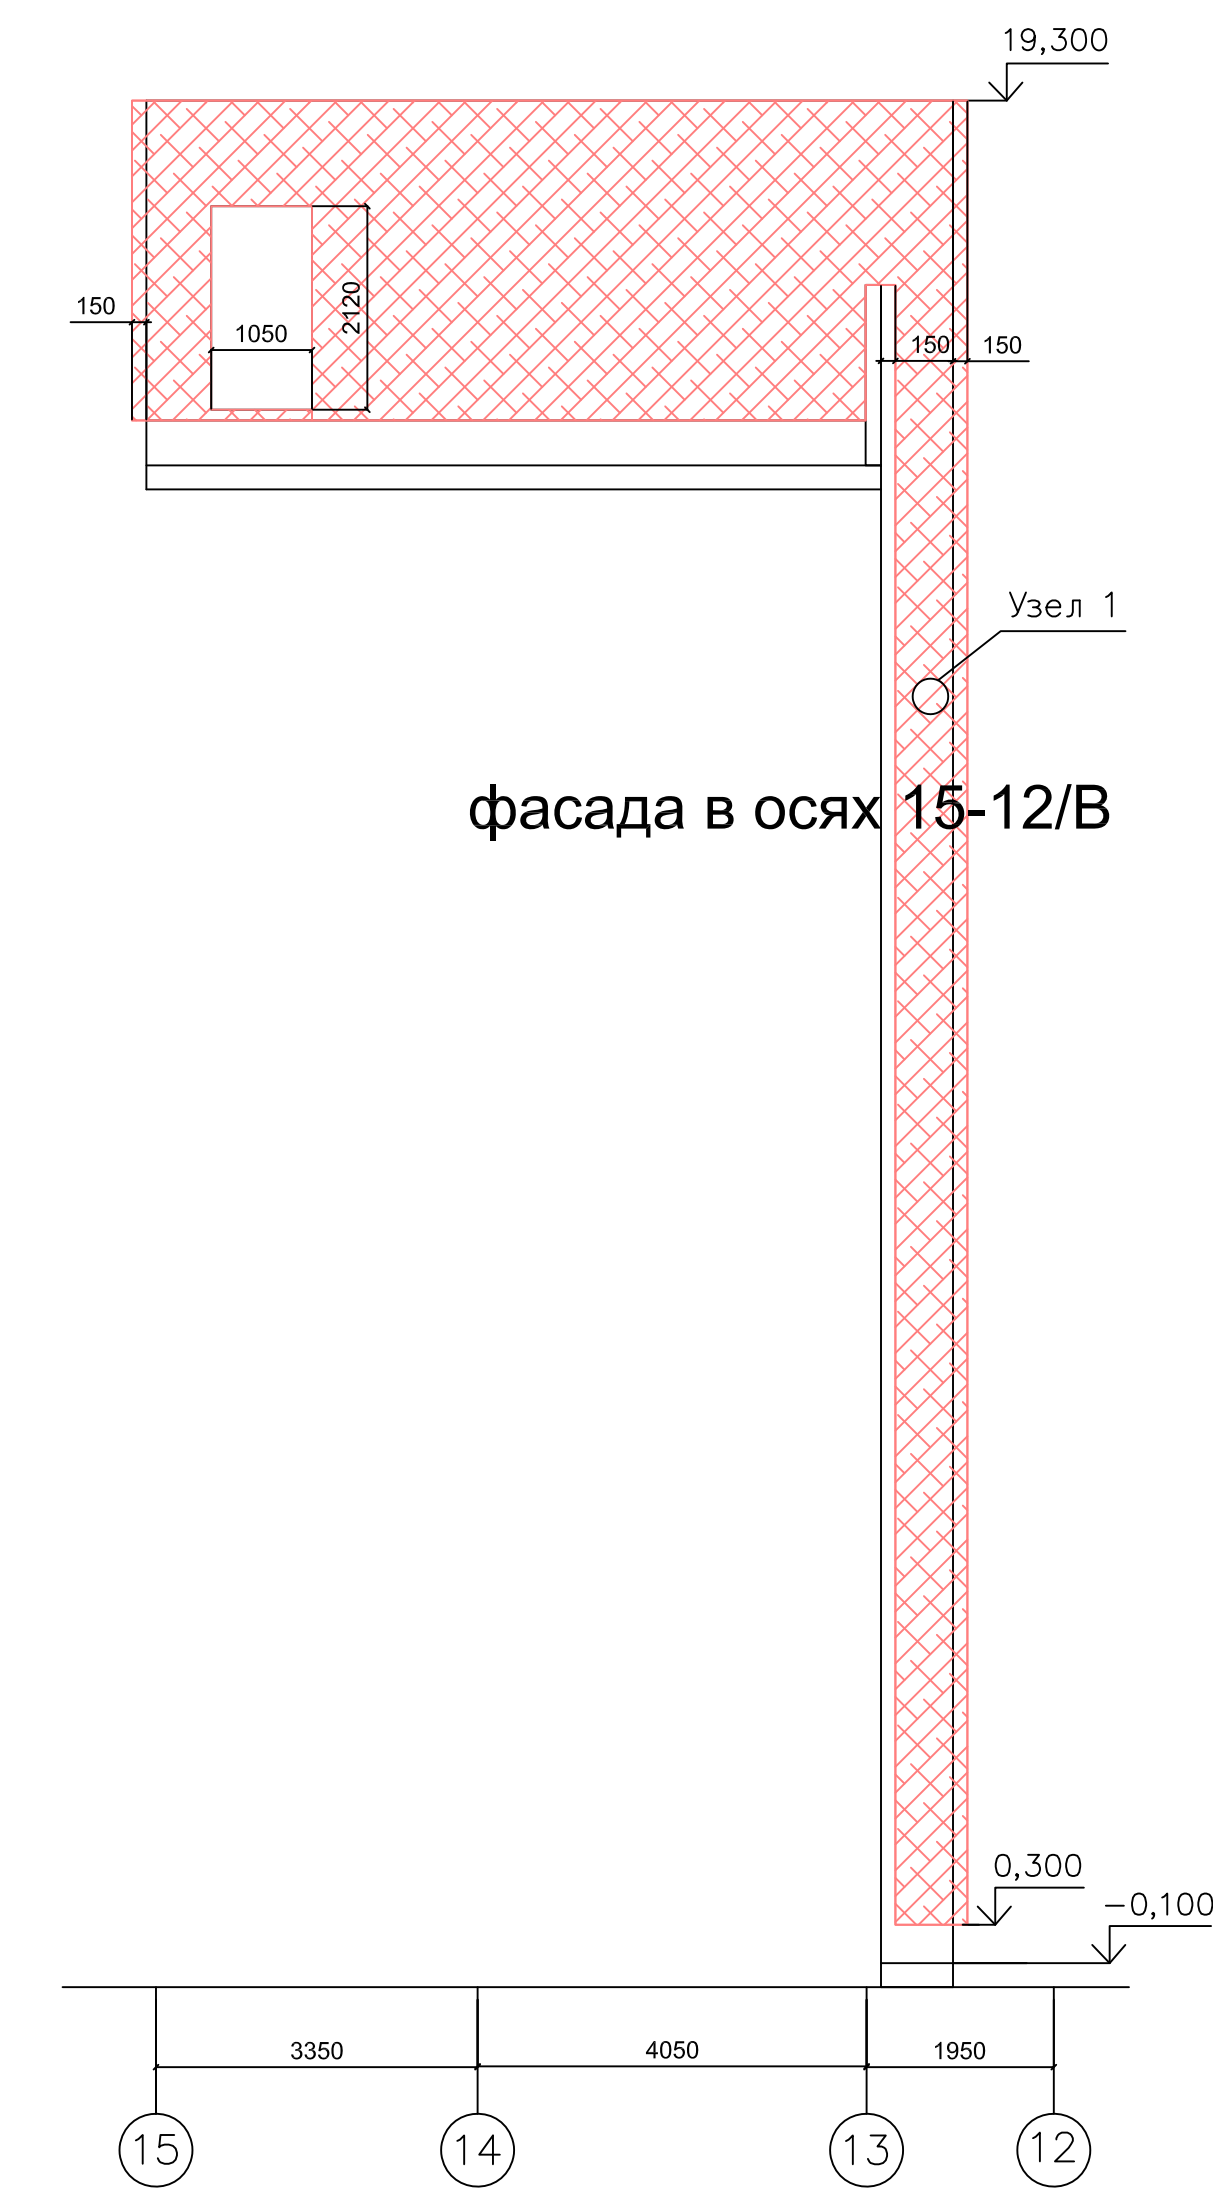

План второго слоя утепления фасада в осях 15/Б-В

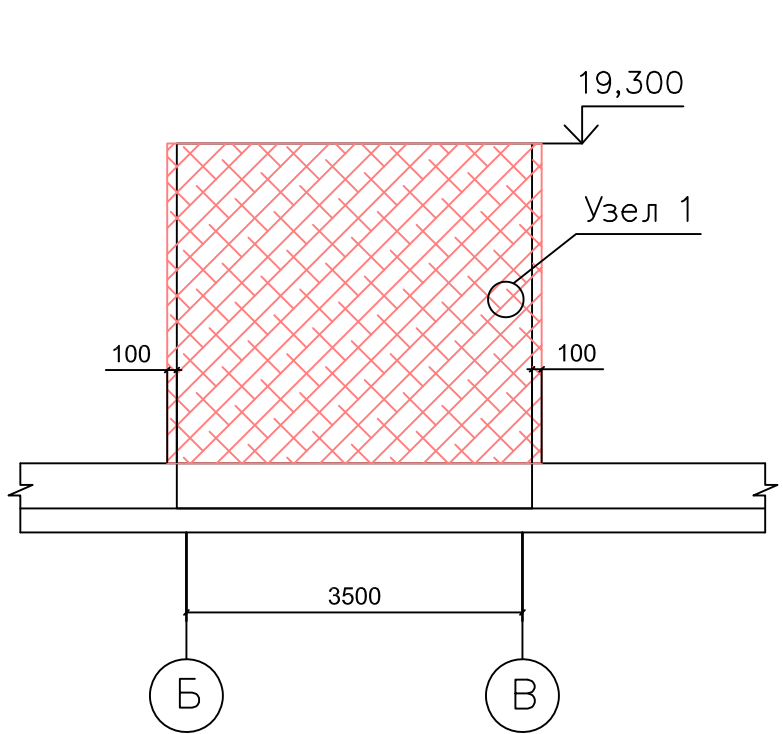

План второго слоя утепления фасада в осях 15/Б-А


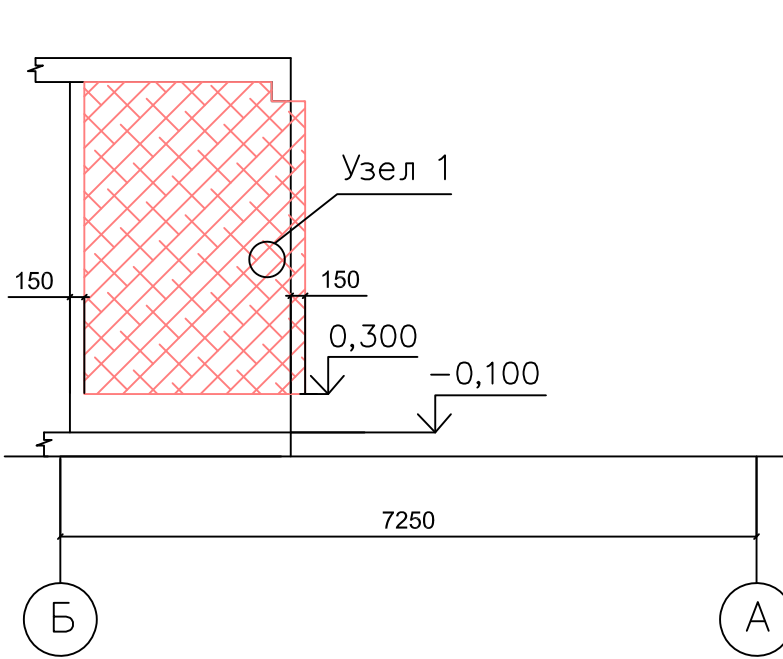


Начальник ПТО
ООО «МонтерраСтрой»
Национальный реестр специалистов
РОСТРОЙ № С-77-027254 от 07.07.2017г
Клирикова Е.Ю.

				1— ШК— НП— Р— АР1			
				Школа на 550 мест, г.Москва р— н Ново— Переделкино, мкр.14, к.20			
Должность	Ф. И. О.	Подпись	Дата	Архитектурные решения. Наземная часть здания	Стадия	Лист	Листов
Геоземист	Чиркина				ИД	8	18
Проверил				Исполнительная схема монтажа 2— го слоя утеплителя НВФ в осях 12—15/Б— А	ООО "ОСВ— Строй"		






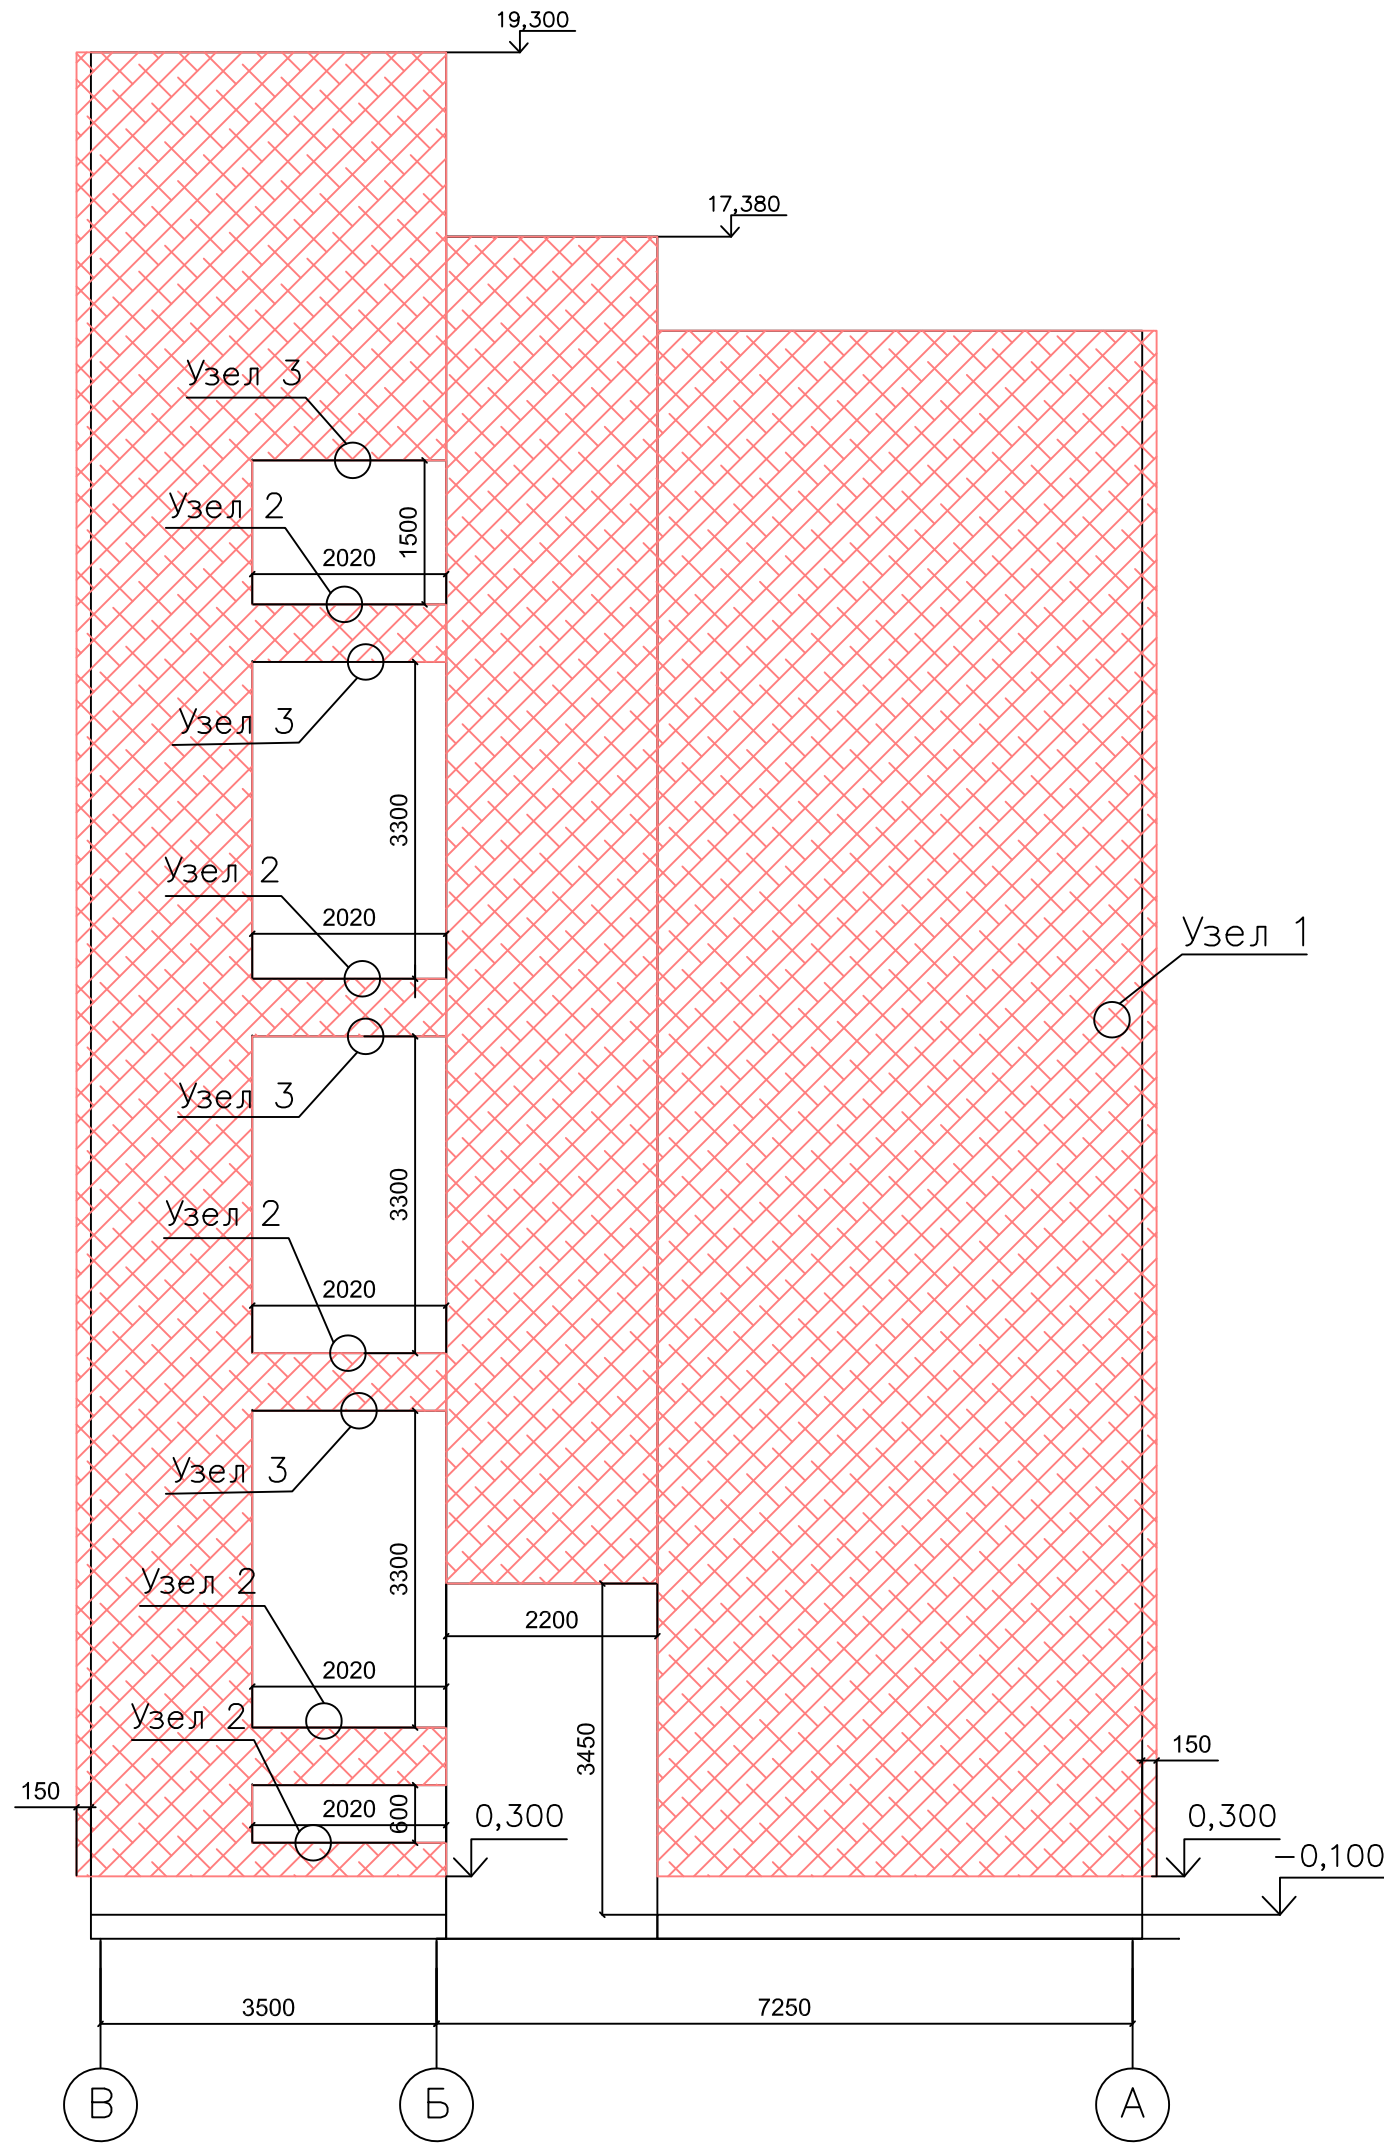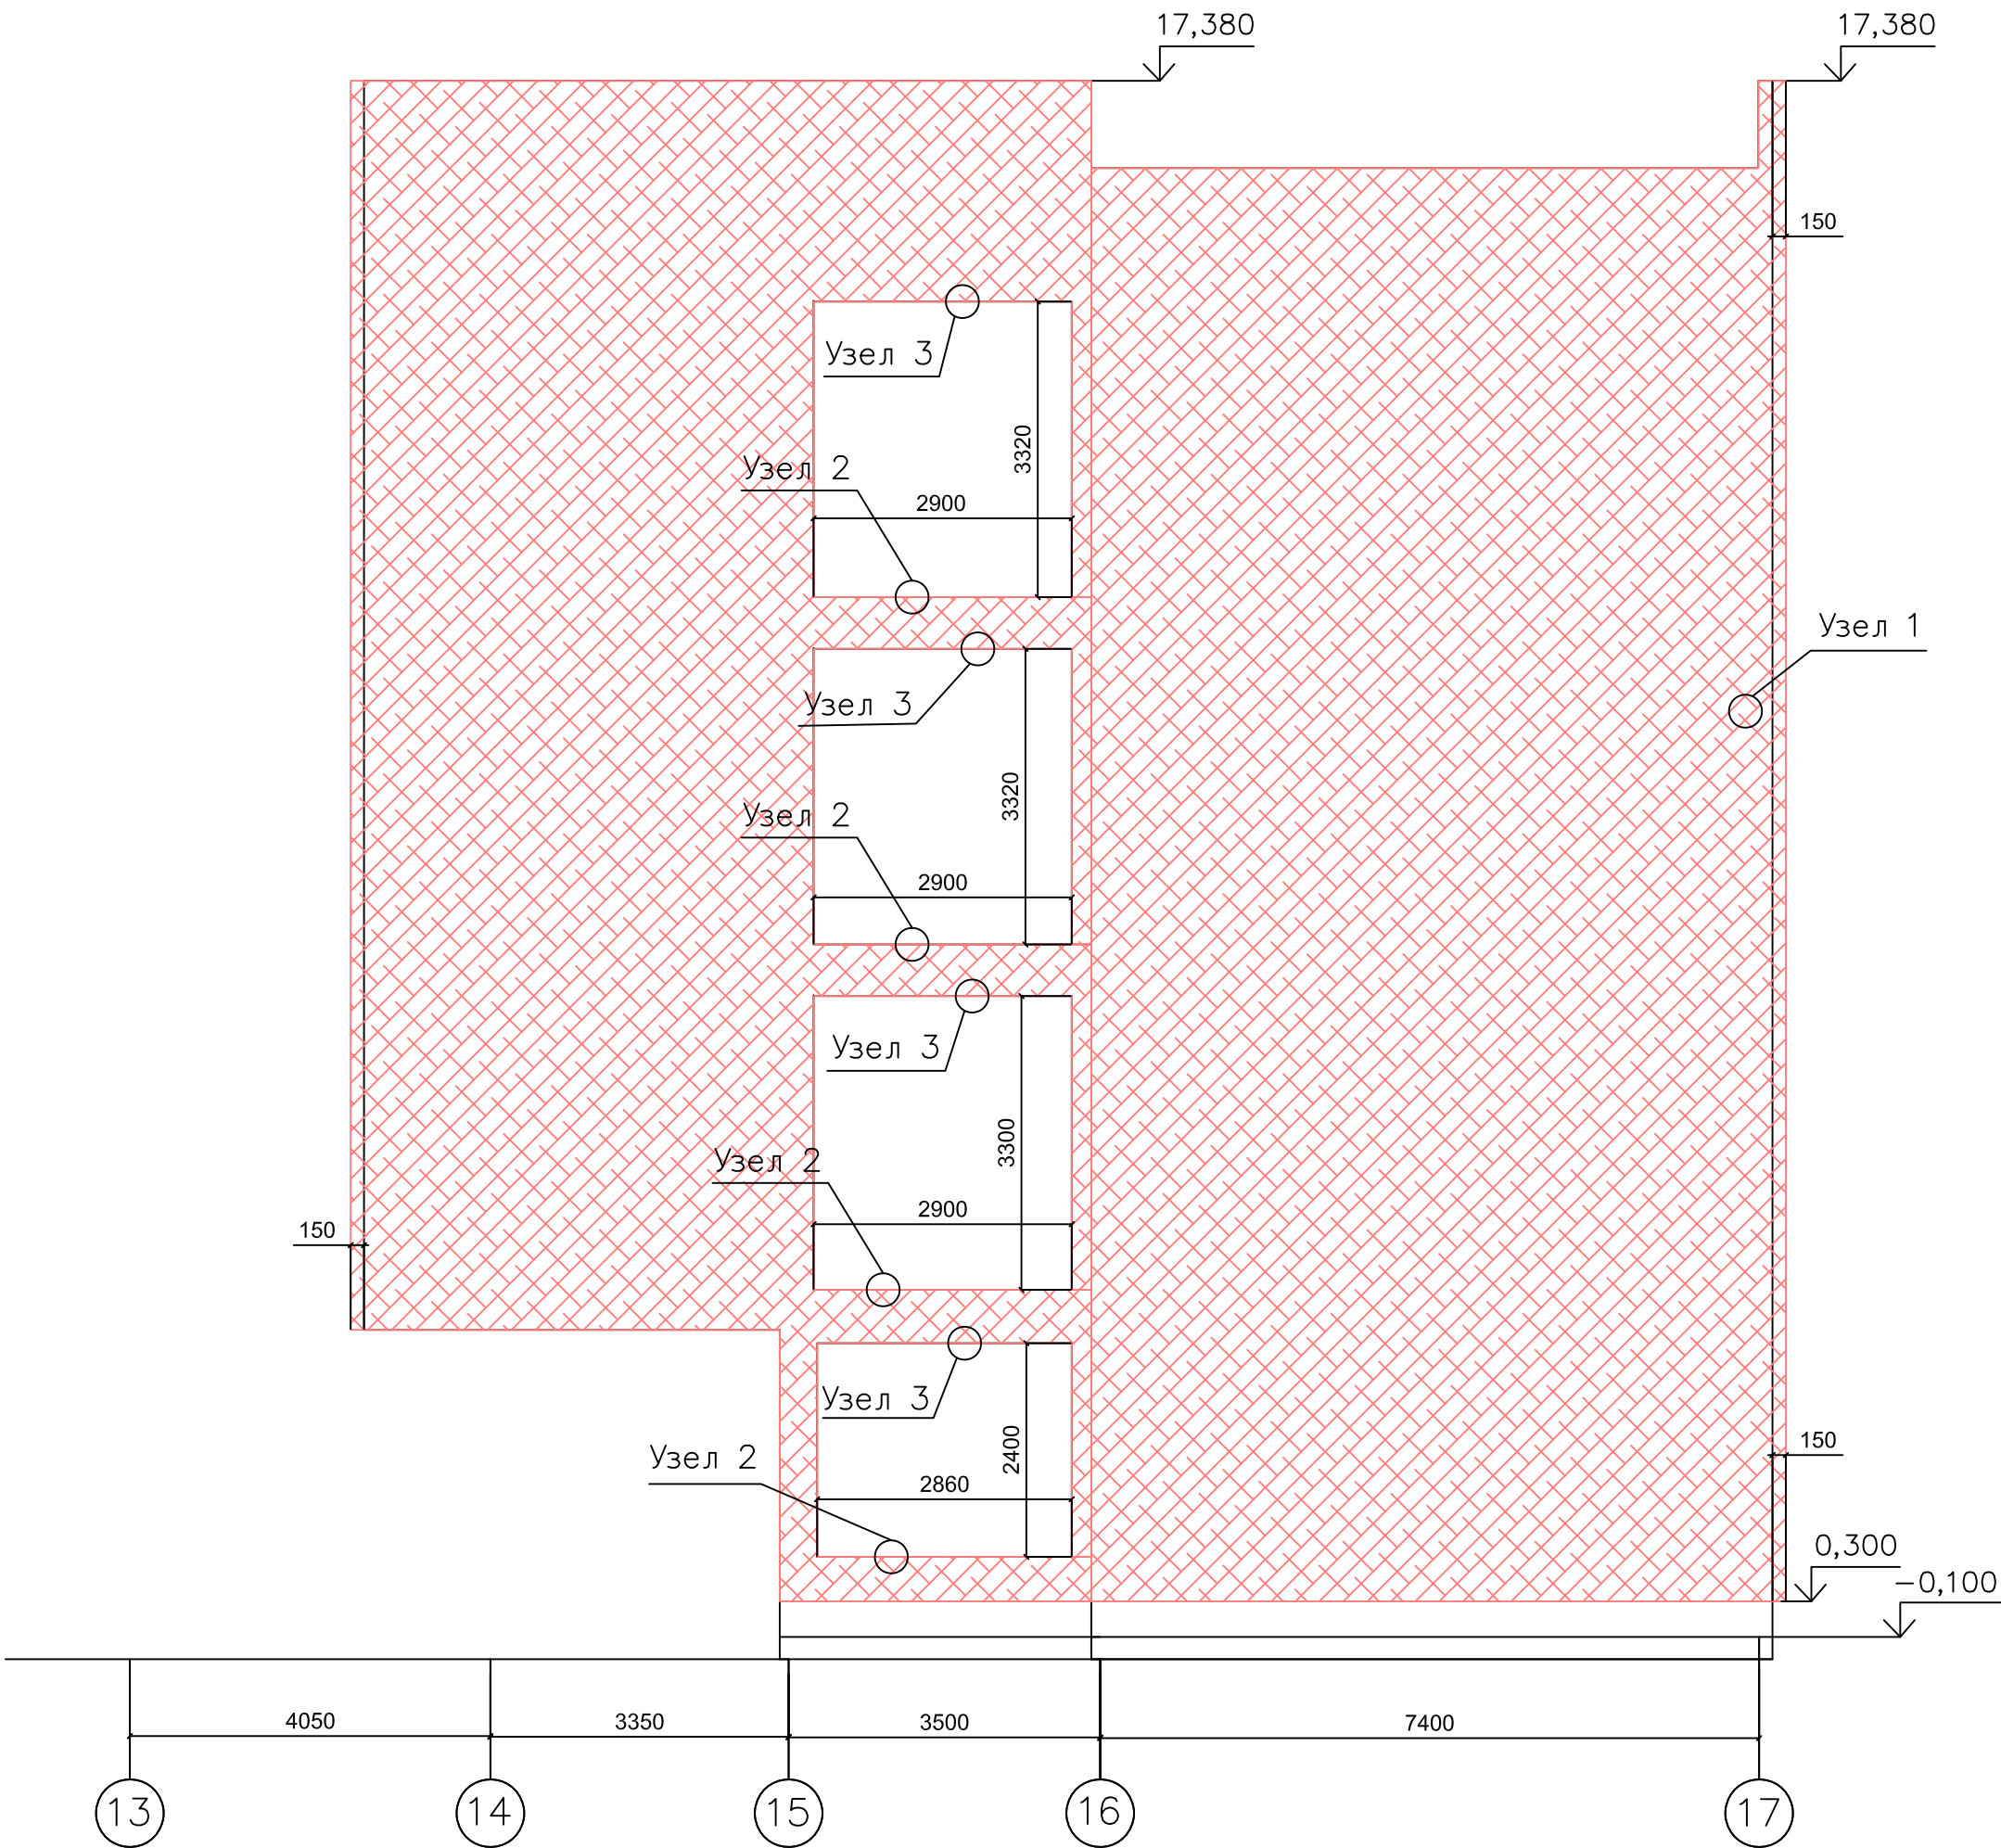

Начальник ПТО
ООО «МонтерраСтрой»
Национальный реестр специалистов
РОСТРОИ № С-77-027254 от 07.07.2017г.
Клирикова Е.Ю.


1— ШК— НП— Р— АР1				Школа на 550 мест, г.Москва р— н Ново— Переделкино, мкр.14, к.20			
Должность	Ф. И. О.	Подпись	Дата	Архитектурные решения. Наземная часть здания	Стадия	Лист	Листов
Геозвизит	Чорнута				ИД	7	18
Проверил				Исполнительная схема монтажа 2— го слоя утеплителя НВФ в осях 13—17/В— А	ООО "ОСВ— Строй"		

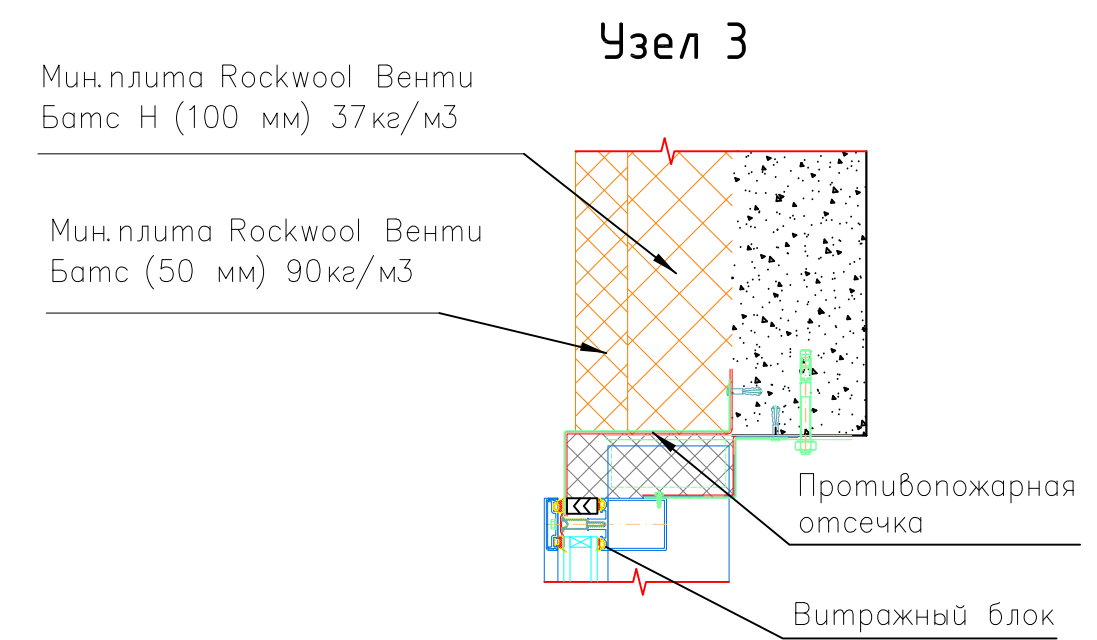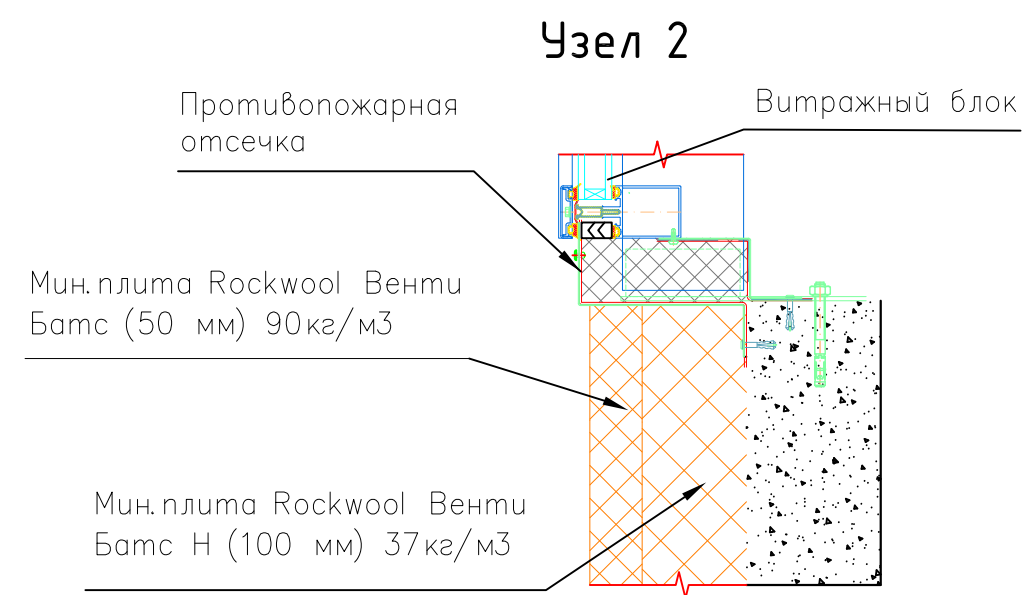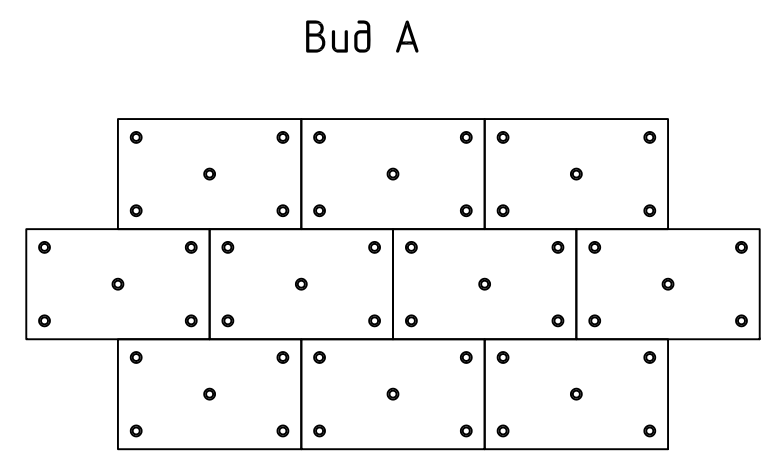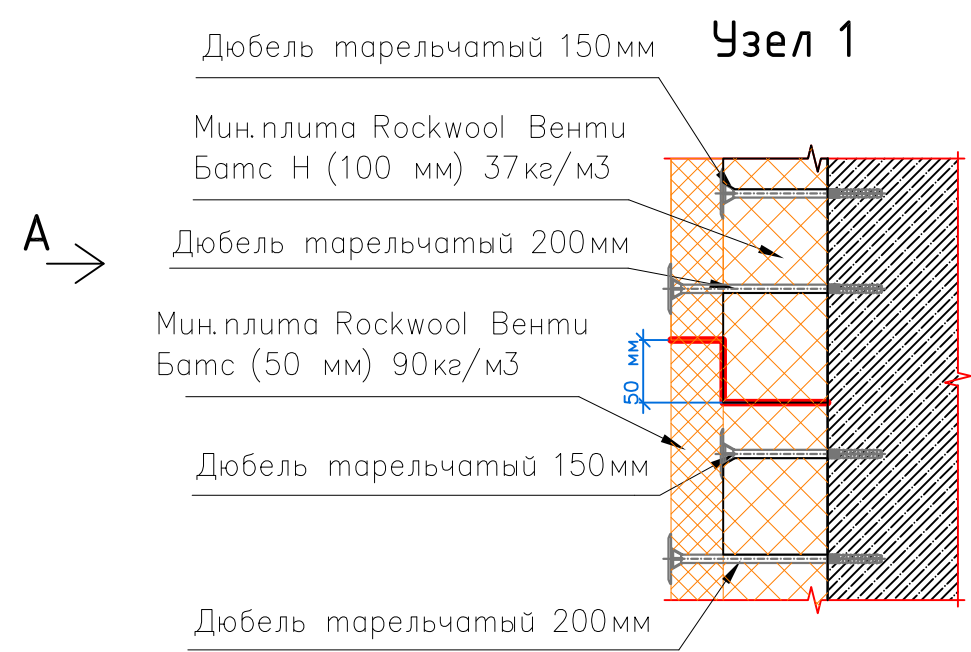

Начальник ПТО
ООО «МонтерраСтрой»
Национальный реестр специалистов
РОСТРОИ № С-77-027254 от 07.07.2017г
Клирикова Е.Ю.

				1— ШК— НП— Р— АР1			
				Школа на 550 мест, г.Москва р— н Ново— Переделкино, мкр.14, к.20			
Должность	Ф. И. О.	Подпись	Дата	Архитектурные решения. Наземная часть здания	Стадия	Лист	Листов
Геоземист	Чорнута				ИД	9	18
Проверил				Исполнительная схема монтажа 2— го слоя утеплителя НВФ в осях 12—17/В— А. Узлы.	ООО "ОСВ— Строй"		


План второго слоя утеплителя на фасаде в осях 13/И-Б

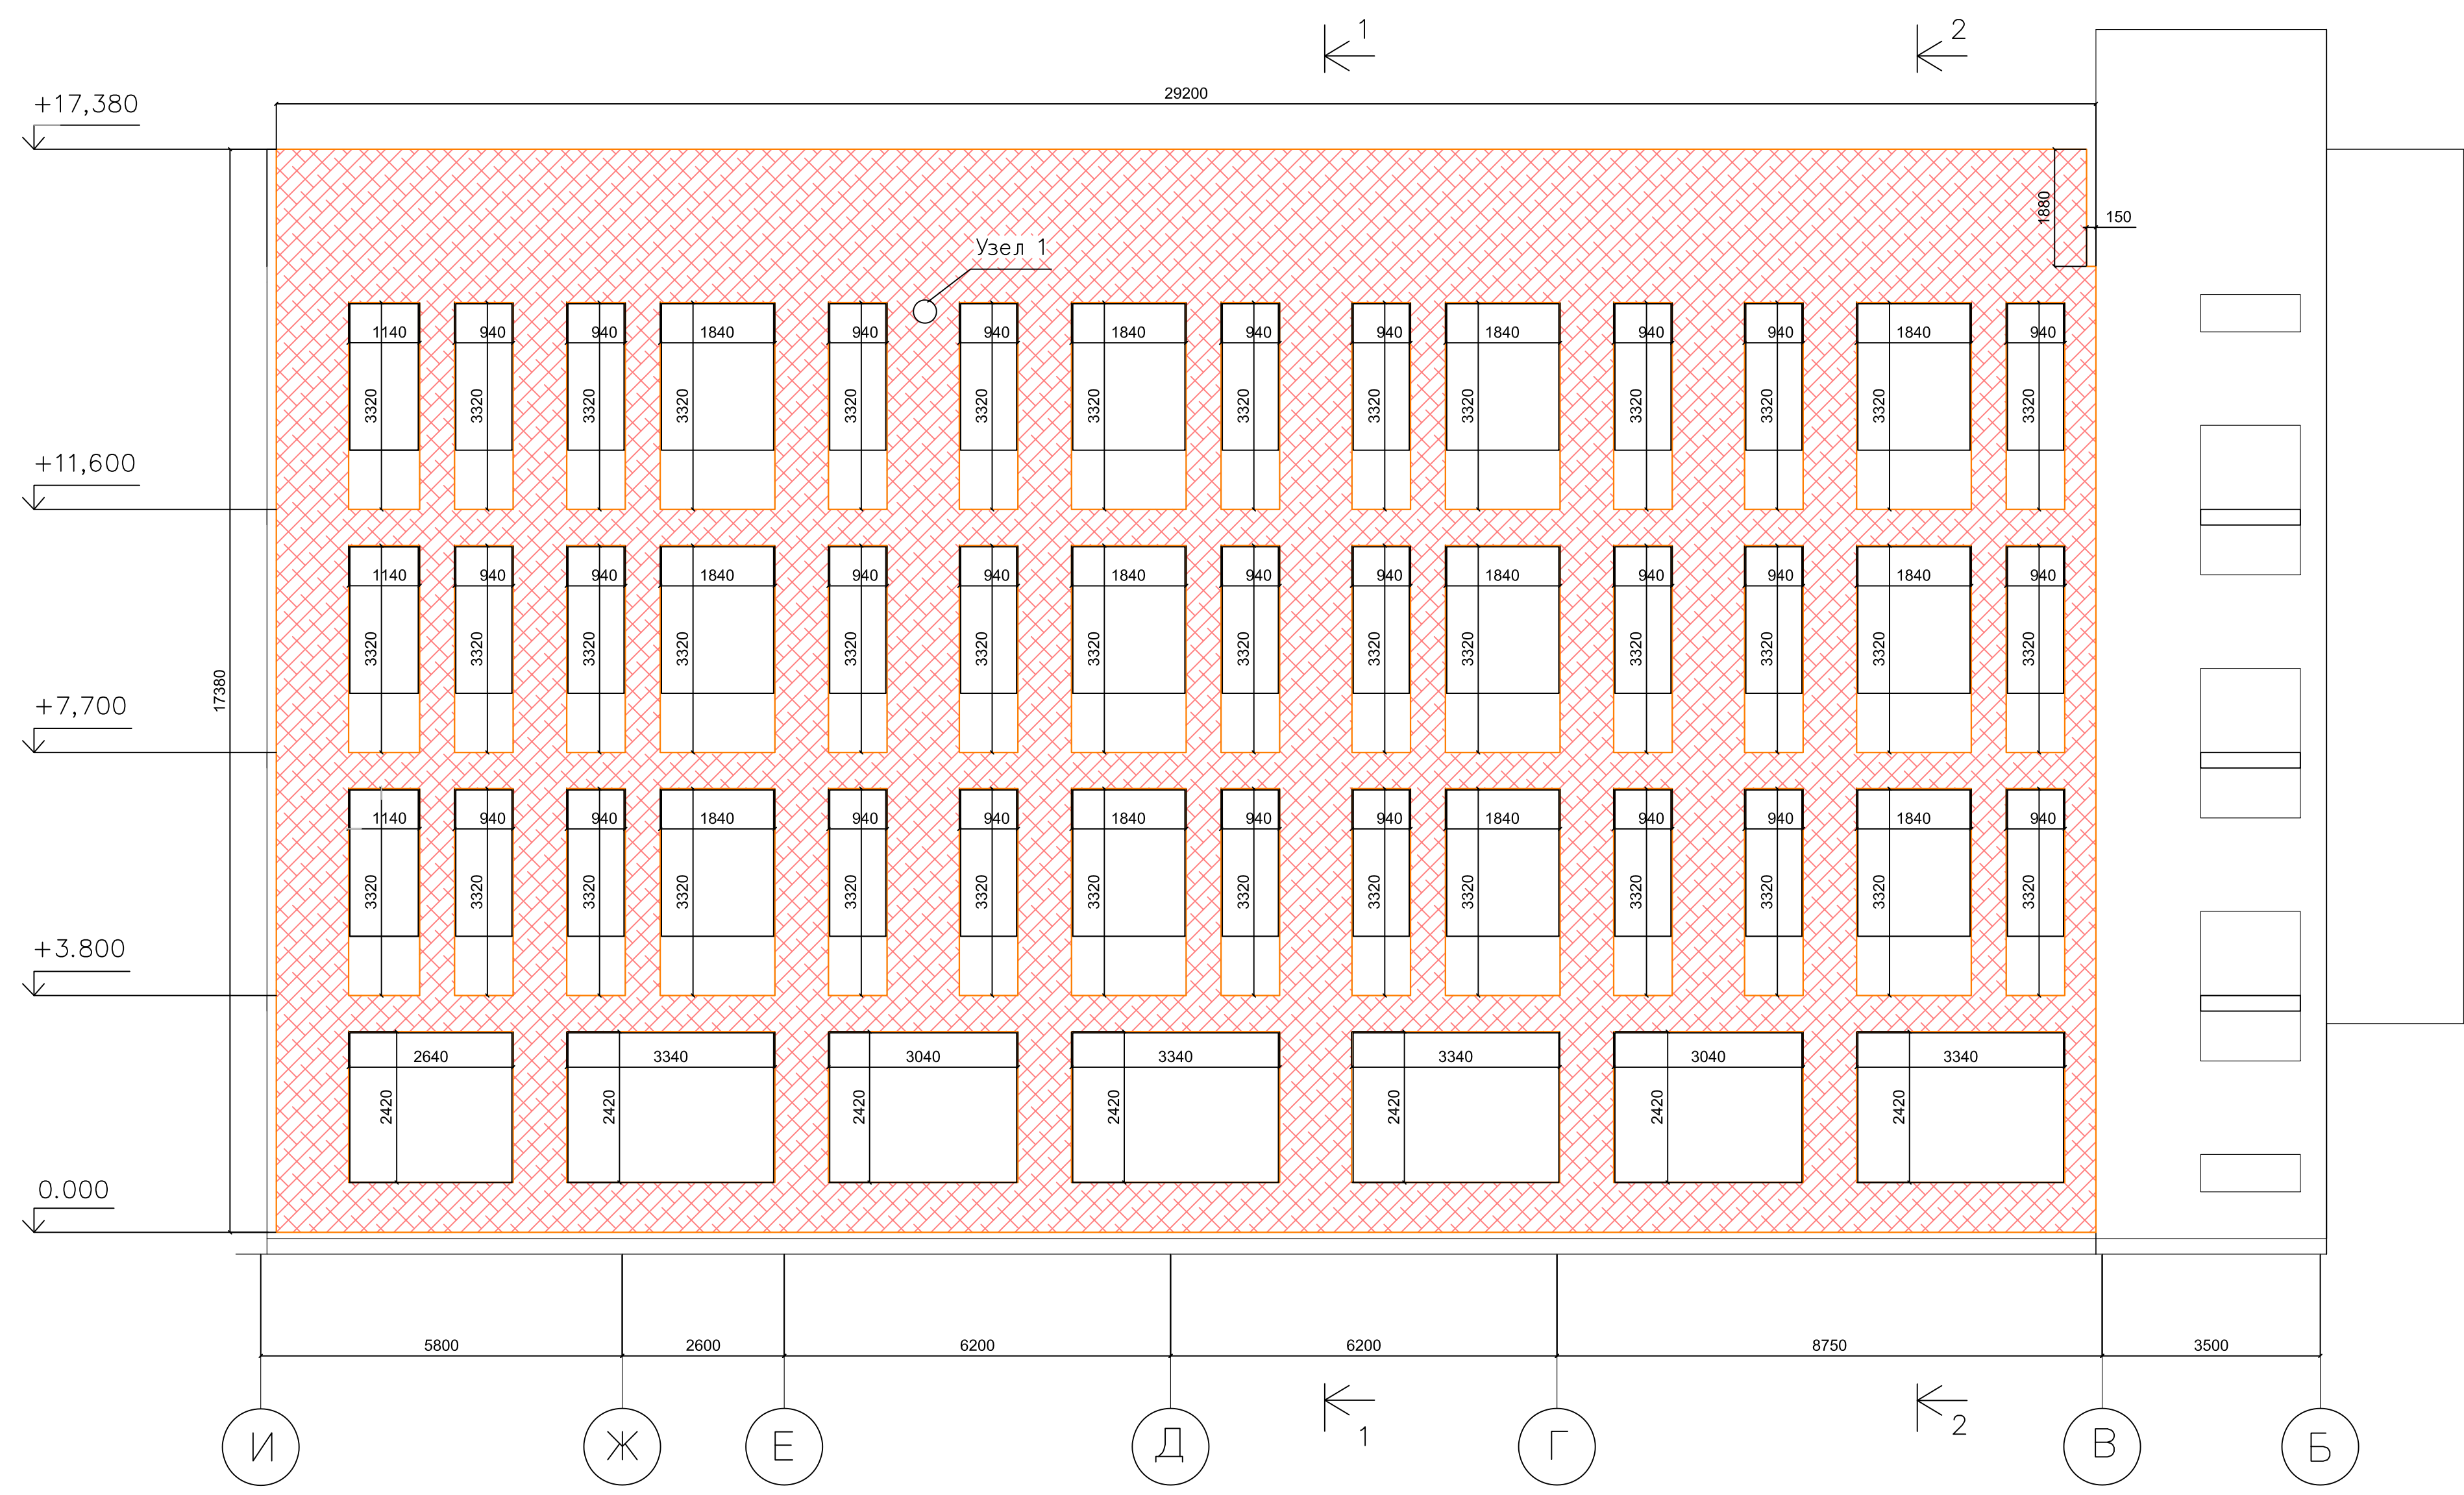





Начальник ПТО
ООО «МонterraСтрой»
Национальный реестр специалистов
РОСТРОЙ № С-77-027254 от 07.07.2017г.
Клирикова Е.Ю.

1- ШК- НП- Р- АР1			
Школа на 550 мест, г.Москва р- н Ново- Переделкино, мкр.14, к.20			
Должность	Ф. И. О.	Подпись	Дата
Геозвизит	Чиркина		
Проверил			
Архитектурные решения. Наземная часть здания			Стадия ИД
Исполнительная схема монтажа 2-го слоя утеплителя НВФ в осях 13/И- В			Лист 5
			Листов 11
ООО "ОСВ-Спрот"			

1 — 1

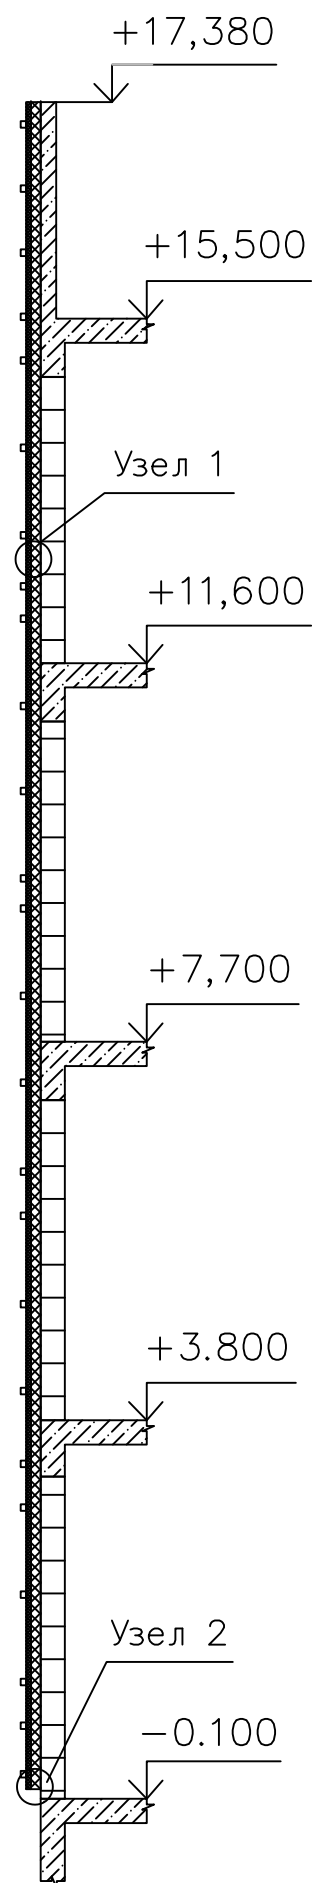


2 — 2

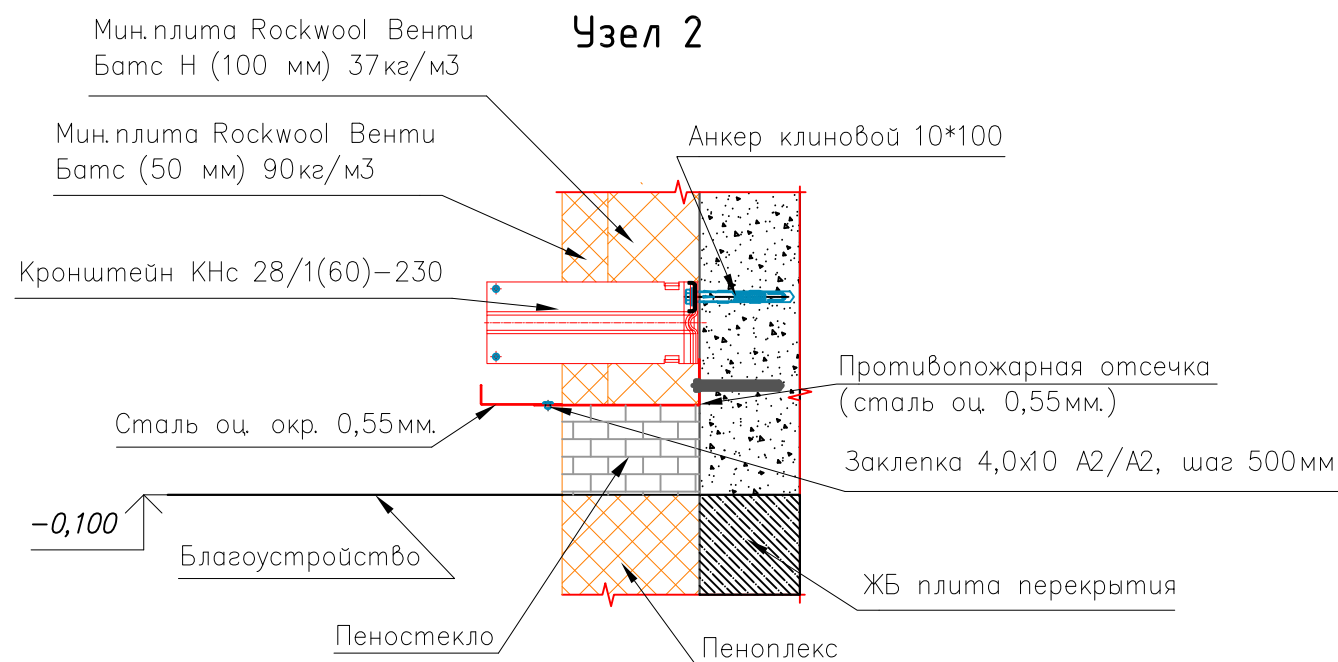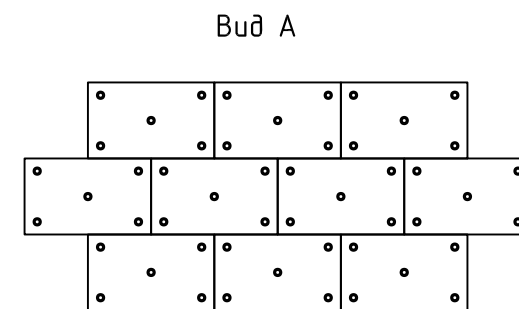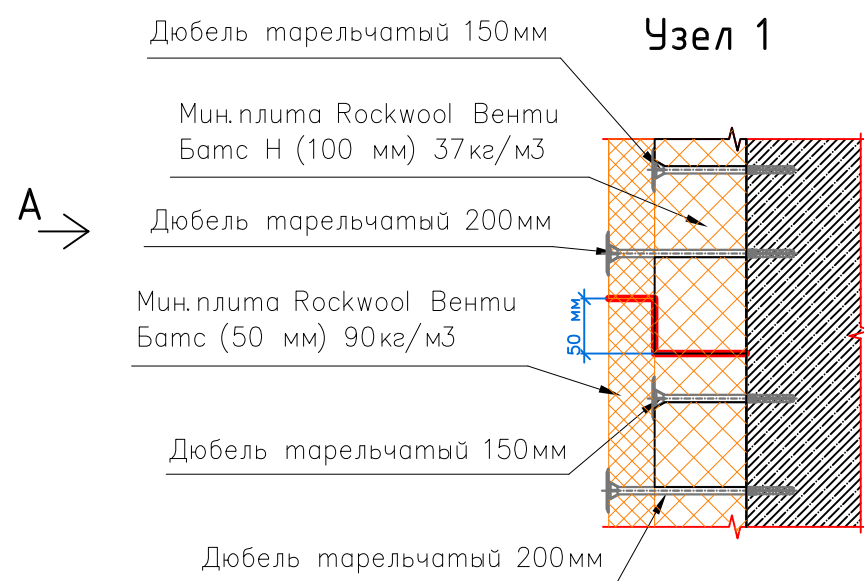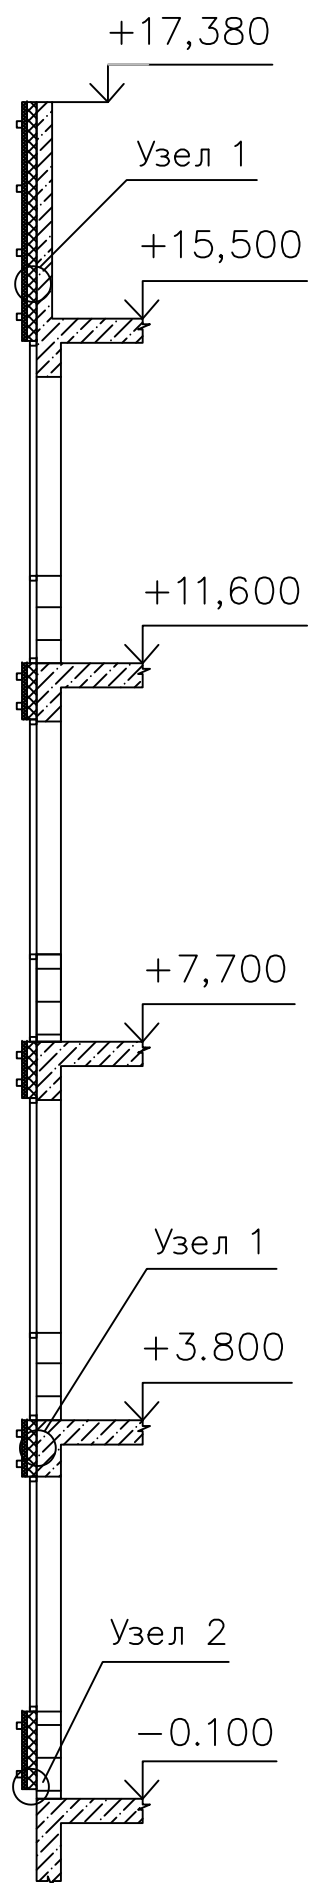

Начальник ПТО
ООО «МонтерраСтрой»
Национальный реестр специалистов
МОСТРОЙ № С-77-027254 от 07.07.2017г.
Клирикова Е.Ю.





				1— ШК— НП— Р— АР1		
				Школа на 550 мест, г.Москва р— н Ново— Переделкино, мкр.14, к20		
Должность	Ф. И. О.	Подпись	Дата	Архитектурные решения. Наземная часть здания	Стадия	Лист
Геометрист	Чорнута				ИД	6
Проверил						Листов
				Исполнительная схема монтажа 2— го слоя утеплителя НВФ в осях 13/И— В. Узлы. Разрезы	ООО "ОСВ— Строй"	

План второго слоя утеплителя на фасаде в осях 17/A-T

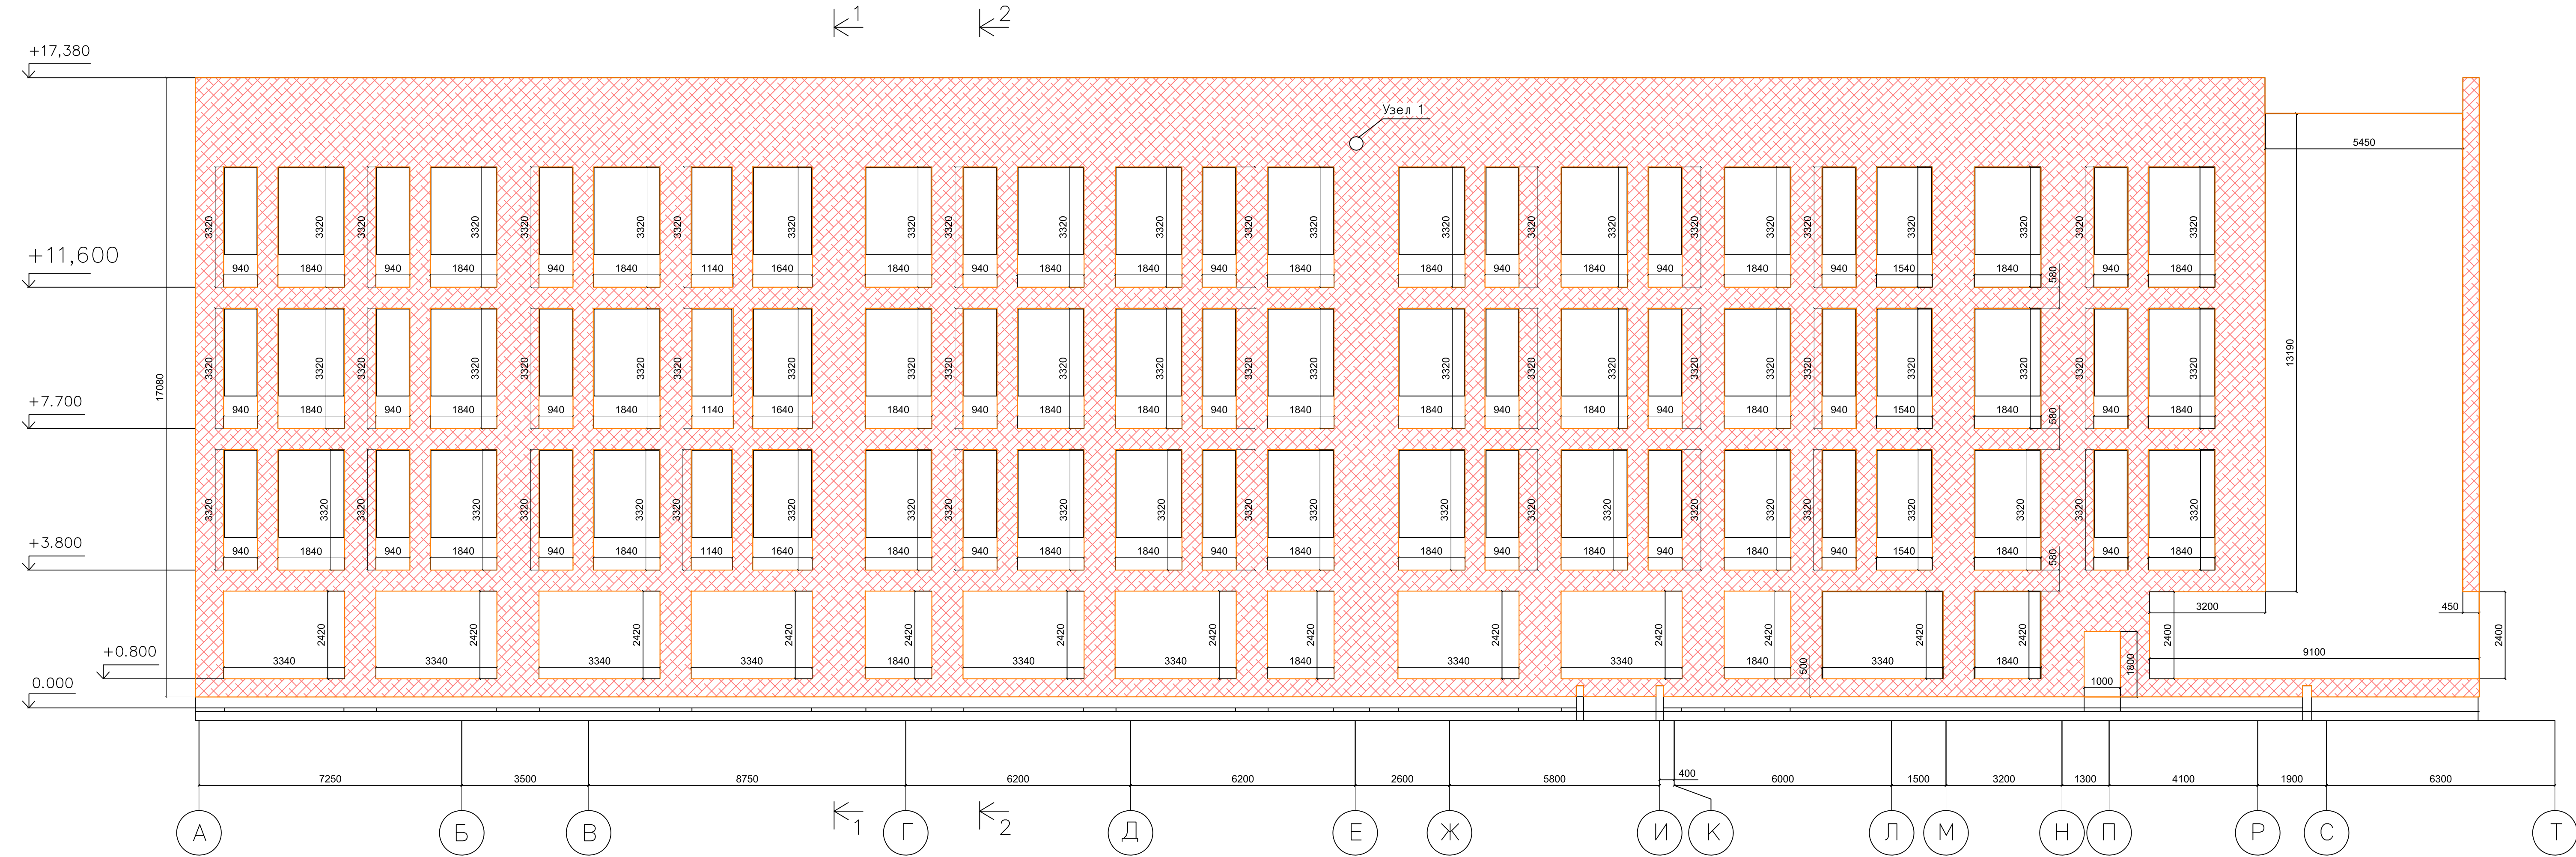

1 - 1

2 - 2

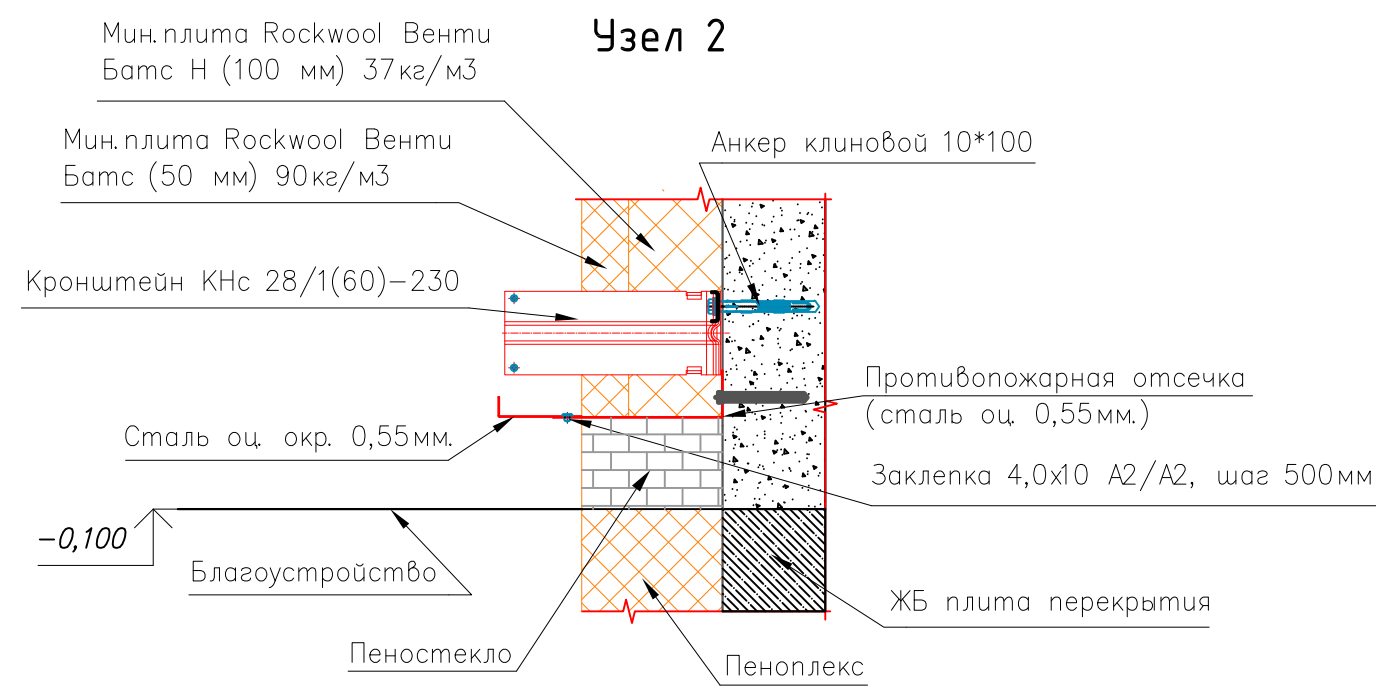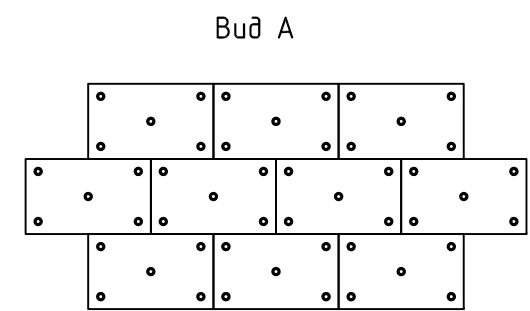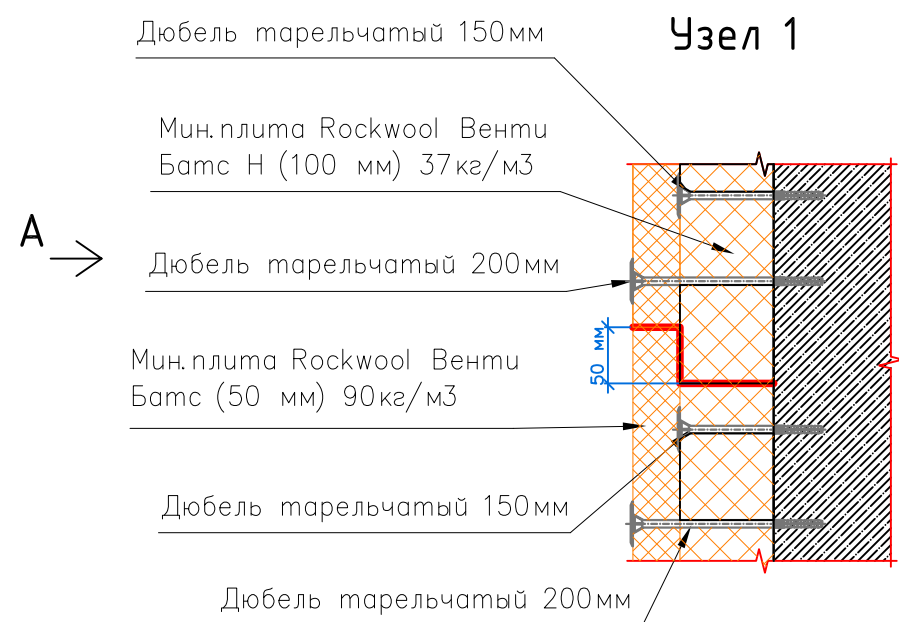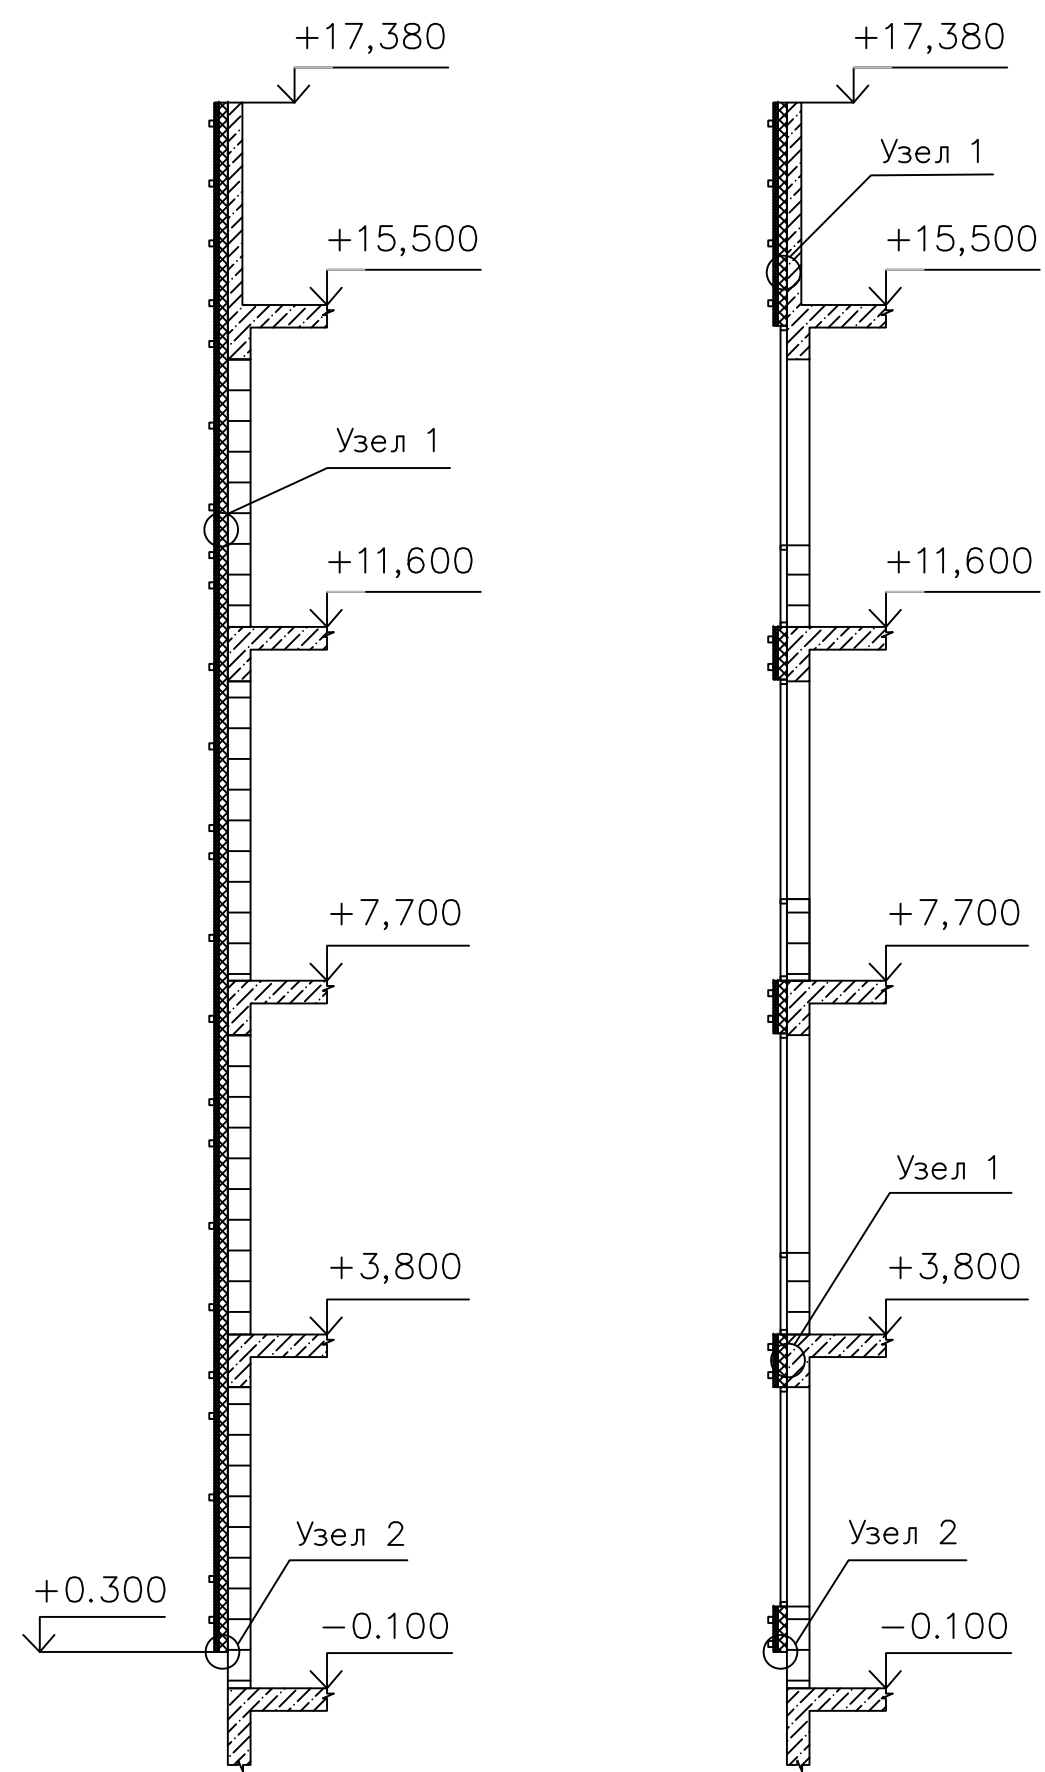

Начальник ПТО
ООО «МонterraСтрой»
Лицензия на выполнение работ
СРОИСТРОЙ № С-77-027254 от 07.07.2017г.
Клирикова Е.Ю.

1- ШК- НП- Р- АР1			
Школа на 550 мест, г.Москва р-н Ново-Переделкино, мкр.14, к.20			
Должность	Ф.И.О.	Подпись	Дата
Геопозиция	Чертеж	Подпись	
Проверил			
Архитектурные решения. Надземная часть здания		Стадия	Лист
Исполнительная схема монтажа 2-го слоя утеплителя НВФ в осях 17/A-T.		ИД	3
		Лист	6
		ООО "ОСВ-Строй"	