

ИСПОЛНИТЕЛЬНАЯ ДОКУМЕНТАЦИЯ

Альбом 04. Направляющие и подсистема НВФ

Объект: школа на 550 мест, Ново-Переделкино

Сборка выполнена по загруженному Excel-реестру

Контроль комплектности:

Всего позиций: 39

Найдено без заглушки: 37

Позиции с информационной заглушкой: 2

Полностью без найденного исходного PDF: 0

Реестр состава — Альбом 04. Направляющие и подсистема НВФ

№	Наименование по реестру	Номер / дата	Организация	Итог проверки
1	Паспорт качества на:	№ М-2074 от 23.05.2024 г.	ООО "Альтернатива"	НАЙДЕНО И ПОДШИТО
2	Паспорт качества на:	№ М-2592 от 24.06.2024 г.	ООО "Альтернатива"	НАЙДЕНО И ПОДШИТО
3	Паспорт качества на кляммер 1/2 старт. нерж. 430 1,2мм РЖ, RAL 8025	№ М-2797 от 04.07.2024 г.	ООО "Альтернатива"	НАЙДЕНО И ПОДШИТО
4	Паспорт качества на удлинитель УД-КР-О 70 1,2, L120, окр.	№ М-3476 от 07.08.2024 г.	ООО "Альтернатива"	НАЙДЕНО И ПОДШИТО
5	Паспорт качества на профиль ТО-65/30 1,2, L=3000 мм, окр	№ М-3 от 09.01.2025 г.	ООО "Альтернатива"	НАЙДЕНО И ПОДШИТО
6	Сертификат соответствия на профили	№ РОСС RU.НН06.Н08904 с 30.06.2023 г. по 29.06.2026 г.	ООО "Альтернатива"	НАЙДЕНО И ПОДШИТО
7	Сертификат соответствия на прокладку "Терморазрыв"	№ РОСС RU.32623ОС03.00651 с 17.10.2022 г. по 16.10.2025 г.	ООО "Альтернатива"	НАЙДЕНО И ПОДШИТО
8	Сертификат соответствия на кронштейны, удлинители, кляммеры, фиксирующие накладки	№ РОСС RU.НН06.Н08901 с 30.06.2023 г. по 29.06.2026 г.	ООО "Альтернатива"	НАЙДЕНО И ПОДШИТО
9	Сертификат соответствия на заклепки	№ РОСС RU.32001.04ИБФ1.ОСП18.20237 с 02.06.2022 г. по 01.06.2025 г.	ООО "Альтернатива"	НАЙДЕНО И ПОДШИТО
10	Исполнительная схема монтажа подсистемы на фасаде в/о 1/Т-Е		ООО "ОСВ-Строй"	НАЙДЕНО И ПОДШИТО
11	Исполнительная схема монтажа подсистемы на фасаде в/о 1/Т-Е. Узлы		ООО "ОСВ-Строй"	НАЙДЕНО И ПОДШИТО
12	Исполнительная схема монтажа подсистемы на фасаде в/о 1-7/Е-Ж		ООО "ОСВ-Строй"	НАЙДЕНО И ПОДШИТО
13	Исполнительная схема монтажа подсистемы на фасаде в/о 1-7/Е-Ж. Узлы		ООО "ОСВ-Строй"	НАЙДЕНО И ПОДШИТО
14	Исполнительная схема монтажа подсистемы на фасаде в/о 17-1/Т (лист 19)		ООО "ОСВ-Строй"	НАЙДЕНО И ПОДШИТО
15	Исполнительная схема монтажа подсистемы на фасаде в/о 17-1/Т (лист 20)		ООО "ОСВ-Строй"	НАЙДЕНО И ПОДШИТО
16	Исполнительная схема монтажа подсистемы на фасаде в/о 17-1/Т (лист 21)		ООО "ОСВ-Строй"	НАЙДЕНО И ПОДШИТО
17	Исполнительная схема монтажа подсистемы на фасаде в/о 17-1/Т (лист 22)		ООО "ОСВ-Строй"	НАЙДЕНО И ПОДШИТО
18	Исполнительная схема монтажа подсистемы на фасаде в/о 17-1/Т (лист 23)		ООО "ОСВ-Строй"	НАЙДЕНО И ПОДШИТО
34	Исполнительная схема монтажа подсистемы на фасаде в/о 12-15/В-А		ООО "ОСВ-Строй"	НАЙДЕНО И ПОДШИТО
35	Исполнительная схема монтажа подсистемы на фасаде в/о 13-17/В-А		ООО "ОСВ-Строй"	НАЙДЕНО И ПОДШИТО

№	Наименование по реестру	Номер / дата	Организация	Итог проверки
36	Исполнительная схема монтажа подсистемы на фасаде в/о 12-17/В-А. Узлы		ООО "ОСВ-Строй"	НАЙДЕНО И ПОДШИТО
37	Исполнительная схема монтажа подсистемы на фасаде в/о 13/И-В		ООО "ОСВ-Строй"	НАЙДЕНО И ПОДШИТО
38	Исполнительная схема монтажа подсистемы на фасаде в/о 13/И-В. Узлы		ООО "ОСВ-Строй"	НАЙДЕНО И ПОДШИТО
39	Исполнительная схема монтажа подсистемы на фасаде в/о 17/А-Т		ООО "ОСВ-Строй"	НАЙДЕНО И ПОДШИТО

Паспорт качества

Производитель:
ООО «Альтернатива»

 456080, Челябинская обл, Трехгорный г, Восточное ш,
дом № 2а.

ООО «Группа Алт»

 121087, Город Москва, вн.тер. г. Муниципальный Округ
Филевский Парк, пр-д Береговой, дом 5А, корпус 1,
помещение 1/3

ООО «МОРИОН»

 456080, Челябинская обл, Трехгорный г, Рабочая ул, дом
4

ТУ 1121-001-21593168-2005

Поставщик:
ООО "Альтернатива"

 121087, Москва г,
вн.тер.г.

 муниципальный округ
Филевский парк, пр-д
Береговой, д. 5А, к. 1,
помещ. 1/3

тел. 8-800-200-33-17

Наименование по реализации № М-2074 от 23.05.2024	Кол-во	Ед. изм.
Удлинитель УД-КР-О 70 1,2 L=80 (100шт), окр.	1 714	шт
Удлинитель УД-КРУ 1,2мм L-120 (100шт), окр.	42	шт
Профиль ГО-40/40 1,2 L=3000мм, окр.	756	пог. м
Профиль ГО-60/40 1,2 L=3000мм, окр.	120	пог. м
Профиль ТО-65/30 1,2 L=3000мм, окр.	678	пог. м
Профиль ПК/1-60/60/1,2 L=3890мм, окр.	1 026,96	пог. м
Профиль ПК/1-60/60/1,5 L=3890мм, окр.	198,39	пог. м
Профиль ПО-60/20 1,2 L=3000мм, окр.	18	пог. м
Фиксирующая накладка ФН-ПК/1-60/60/1,2, окр.	236	шт
Фиксирующая накладка ФН-ПК/1-60/60/1,5, окр.	45	шт

Материал :

Прокат листовой оцинкованный ОЦ 08пс t=1;1,2;2;3мм

ГОСТ 14918-2020

Прокат листовой нержавеющей холоднокатаный 12X17 (AISI 430) t=1;1,2;1,5;2мм

ГОСТ 5582-75

Прокат листовой нержавеющей холоднокатаный 08X18H10 (AISI 304) t=1;1,2;1,5;2мм

ГОСТ 5582-75

Паронит ПОН t=2мм

ГОСТ 481-80

Термоизолирующая прокладка - ТУ 2246-001-14658737-2004

Материал:

 Сплав алюминиевый **AlMgSi6060(T66), AlMg0,7Si6063(T66)**
ГОСТ 22233-2018

 Согласно ГОСТ 22233-2018 допустимы отклонения номинальной толщины полок и стенок изделий из алюминия в пределах $\pm 0,15$ мм включительно.

Покрытие: полимерное-порошковое не менее 45 мкм


Гарантийный срок: 2 года.

Заключение: соответствуют ТУ 1121-001-21593168-2005

Заключение: соответствуют ТУ 25.99.29-002-21647732-2021



СЛУЖБА
КАЧЕСТВА
«АЛЬТЕРНАТИВА»

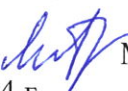Ответственный:  Дата 23 мая 2024 г.

Мальцев А.С.

Паспорт качества

Производитель:
ООО «Альтернатива»

 456080, Челябинская обл, Трехгорный г, Восточное ш,
дом № 2а.

ООО «Группа Алт»

 121087, Город Москва, вн.тер. г. Муниципальный Округ
Филевский Парк, пр-д Береговой, дом 5А, корпус 1,
помещение 1/3

ООО «МОРИОН»

 456080, Челябинская обл, Трехгорный г, Рабочая ул, дом
4

ТУ 1121-001-21593168-2005

Поставщик:
ООО "Альтернатива"

 121087, Москва г, вн.тер.г.
муниципальный округ
Филевский парк, пр-д Береговой,
д. 5А, к. 1, помещ. 1/3

тел. 8-800-200-33-17

Наименование по реализации № М-2592 от 24.06.2024	Кол-во	Ед. изм.
Удлинитель УД-КР-О 70 1,2 L=80 (100шт), окр.	7 412	шт
Профиль ГО-40/40 1,2 L=3000мм, окр.	3 018	пог. м
Профиль ГО-60/40 1,2 L=3000мм, окр.	480	пог. м
Профиль ТО-65/30 1,2 L=3000мм, окр.	2 712	пог. м
Профиль ПК/1-60/60/1,2 L=3890мм, окр.	2 388,46	пог. м
Крепежный уголок 60/60/62/2, окр.	380	шт
Фиксирующая накладка ФН-ПК/1-60/60/1,2, окр.	550	шт

Полка монтажная 625/625/80/1,2, окр.	909	шт
Кляммер стартовый нерж. 430 1,2мм РЖ (500 шт), RAL 1002	379	шт
Кляммер рядовой нерж. 430 1,2мм (240 шт), RAL 1002	3 242	шт
Кляммер угловой нерж. 430 1,2мм (480 шт), RAL 1002	12 183	шт
Кляммер 1/2 стартового нерж. 430 1,2мм РЖ (300 шт), RAL 1002	1 590	шт
Кляммер рядовой - 01 430 1,2мм, RAL 1002	118	шт
Кляммер угловой - 01 430 1,2мм, RAL 1002	679	шт
Кляммер стартовый нерж. 430 1,2мм РЖ (500 шт), RAL 8025	519	шт
Кляммер рядовой нерж. 430 1,2мм (240 шт), RAL 8025	762	шт
Кляммер угловой нерж. 430 1,2мм (480 шт), RAL 8025	2 149	шт
Кляммер рядовой - 01 430 1,2мм, RAL 8025	423	шт
Кляммер угловой - 01 430 1,2мм, RAL 8025	162	шт
Кляммер стартовый нерж. 430 1,2мм РЖ (500 шт), RAL 1012	250	шт
Кляммер рядовой нерж. 430 1,2мм (240 шт), RAL 1012	644	шт
Кляммер угловой нерж. 430 1,2мм (480 шт), RAL 1012	1 515	шт
Кляммер 1/2 стартового нерж. 430 1,2мм РЖ (300 шт), RAL 1012	701	шт
Кляммер рядовой - 01 430 1,2мм, RAL 1012	267	шт
Кляммер угловой - 01 430 1,2мм, RAL 1012	168	шт
Кляммер стартовый нерж. 430 1,2мм РЖ (500 шт), RAL 9003	305	шт
Кляммер рядовой нерж. 430 1,2мм (240 шт), RAL 9003	380	шт
Кляммер угловой нерж. 430 1,2мм (480 шт), RAL 9003	1 672	шт
Кляммер 1/2 стартового нерж. 430 1,2мм РЖ (300 шт), RAL 9003	1 487	шт
Кляммер рядовой - 01 430 1,2мм, RAL 9003	125	шт
Кляммер угловой - 01 430 1,2мм, RAL 9003	304	шт

Материал :

Прокат листовой оцинкованный ОЦ 08пс t=1;1,2;2;3мм

ГОСТ 14918-2020

Прокат листовой нержавеющей холоднокатаный 12X17 (AISI 430) $t=1;1,2;1,5;2\text{мм}$

ГОСТ 5582-75

Прокат листовой нержавеющей холоднокатаный 08X18H10 (AISI 304) $t=1;1,2;1,5;2\text{мм}$

ГОСТ 5582-75

Паронит ПОН $t=2\text{мм}$

ГОСТ 481-80

Термоизолирующая прокладка - ТУ 2246-001-14658737-2004

Материал:

Сплав алюминиевый AlMgSi6060(T66), AlMg0,7Si6063(T66)

ГОСТ 22233-2018

Согласно ГОСТ 22233-2018 допустимы отклонения номинальной толщины полок и стенок изделий из алюминия в пределах $\pm 0,15\text{ мм}$ включительно.

Покрытие: полимерное-порошковое не менее 45 мкм

Гарантийный срок: 2 года.

Заключение: соответствуют ТУ 1121-001-21593168-2005

Заключение: соответствуют ТУ 25.99.29-002-21647732-2021



М.П.

СЛУЖБА
КАЧЕСТВА
«АЛЬТЕРНАТИВА»

Ответственный:

Дата 24 июня 2024 г.

Мальцев А.С.

Паспорт качества

Производитель:**ООО «Альтернатива»**456080, Челябинская обл, Трехгорный г, Восточное ш,
дом № 2а.**ООО «Группа Алт»**121087, Город Москва, вн.тер. г. Муниципальный Округ
Филевский Парк, пр-д Береговой, дом 5А, корпус 1,
помещение 1/3**ООО «МОРИОН»**456080, Челябинская обл, Трехгорный г, Рабочая ул, дом
4

ТУ 1121-001-21593168-2005

Поставщик:**ООО "Альтернатива"**121087, Москва г, вн.тер.г.
муниципальный округ
Филевский парк, пр-д Береговой,
д. 5А, к. 1, помещ. 1/3

тел. 8-800-200-33-17

Наименование по реализации № М-2797 от 04.07.2024	Кол-во	Ед. изм.
Кляммер 1/2 стартового нерж. 430 1,2мм РЖ (300 шт), RAL 8025	676	шт

Материал :

Прокат листовой оцинкованный ОЦ 08пс t=1;1,2;2;3мм

ГОСТ 14918-2020

Прокат листовой нержавеющей холоднокатаный 12Х17 (АISI 430) t=1;1,2;1,5;2мм

ГОСТ 5582-75

Прокат листовой нержавеющей холоднокатаный 08Х18Н10 (АISI 304) t=1;1,2;1,5;2мм

ГОСТ 5582-75

Паронит ПОН t=2мм

ГОСТ 481-80

Термоизолирующая прокладка - ТУ 2246-001-14658737-2004

Материал:

Сплав алюминиевый AlMgSi6060(T66), AlMg0,7Si6063(T66)

ГОСТ 22233-2018Согласно ГОСТ 22233-2018 допустимы отклонения номинальной толщины полок и стенок изделий из алюминия в пределах $\pm 0,15$ мм включительно.

Покрытие: полимерное-порошковое не менее 45 мкм

Гарантийный срок: 2 года.

Заключение: соответствуют ТУ 1121-001-21593168-2005**Заклучение:** соответствуют ТУ 25.99.29-002-21647732-2021СЛУЖБА
КАЧЕСТВА
«АЛЬТЕРНАТИВА»

Ответственный:

Мальцев А.С.

Дата 4 июля 2024 г.

Паспорт качества

Производитель:**ООО «Альтернатива»**456080, Челябинская обл, Трехгорный г, Восточное ш,
дом № 2а.**ООО «Группа Алт»**121087, Город Москва, вн.тер. г. Муниципальный Округ
Филевский Парк, пр-д Береговой, дом 5А, корпус 1,
помещение 1/3**ООО «МОРИОН»**456080, Челябинская обл, Трехгорный г, Рабочая ул, дом
4

ТУ 1121-001-21593168-2005

Поставщик:**ООО "Альтернатива"**121087, Москва г, вн.тер.г.
муниципальный округ
Филевский парк, пр-д Береговой,
д. 5А, к. 1, помещ. 1/3

тел. 8-800-200-33-17

Наименование по реализации № М-3476 от 07.08.2024	Кол-во	Ед. изм.
Удлинитель УД-КР-О 70 1,2 L=120 (80шт), окр.	300	шт

Материал :

Прокат листовой оцинкованный ОЦ 08пс t=1;1,2;2;3мм

ГОСТ 14918-2020

Прокат листовой нержавеющей холоднокатаный 12Х17 (АISI 430) t=1;1,2;1,5;2мм

ГОСТ 5582-75

Прокат листовой нержавеющей холоднокатаный 08Х18Н10 (АISI 304) t=1;1,2;1,5;2мм

ГОСТ 5582-75

Паронит ПОН t=2мм

ГОСТ 481-80

Термоизолирующая прокладка - ТУ 2246-001-14658737-2004

Материал:

Сплав алюминиевый АlMgSi6060(T66), АlMg0,7Si6063(T66)

ГОСТ 22233-2018**Согласно ГОСТ 22233-2018 допустимы отклонения номинальной толщины полок и стенок изделий из алюминия в пределах $\pm 0,15$ мм включительно.**

Покрытие: полимерное-порошковое не менее 45 мкм

Гарантийный срок: 2 года.

Заключение: соответствуют ТУ 1121-001-21593168-2005**Заключение: соответствуют ТУ 25.99.29-002-21647732-2021**СЛУЖБА
КАЧЕСТВА
«АЛЬТЕРНАТИВА»Ответственный:  Мальцев А.С.
Дата 7 августа 2024 г.

Паспорт качества

Производитель:

ООО «Альтернатива»

456080, Челябинская обл, Трехгорный г, Восточное ш,
дом № 2а.

ООО «Группа Алт»

121087, Город Москва, вн.тер. г. Муниципальный Округ
Филевский Парк, пр-д Береговой, дом 5А, корпус 1,
помещение 1/3

ООО «МОРИОН»

456080, Челябинская обл, Трехгорный г, Рабочая ул, дом
4

ТУ 1121-001-21593168-2005

Поставщик:

ООО "Альтернатива"

121087, Москва г, вн.тер.г.
муниципальный округ
Филевский парк, пр-д Береговой,
д. 5А, к. 1, помещ. 1/3

тел. 8-800-200-33-17

Наименование по реализации № М-3 от 09.01.2025	Кол-во	Ед. изм.
Профиль ТО-65/30 1,2 L=3000мм, окр.	510	пог. м

Материал :

Прокат листовой оцинкованный ОЦ 08пс t=1;1,2;2;3мм

ГОСТ 14918-2020

Прокат листовой нержавеющей холоднокатаный 12Х17 (АISI 430) t=1;1,2;1,5;2мм

ГОСТ 5582-75

Прокат листовой нержавеющей холоднокатаный 08Х18Н10 (АISI 304) t=1;1,2;1,5;2мм

ГОСТ 5582-75

Паронит ПОН t=2мм

ГОСТ 481-80

Термоизолирующая прокладка - ТУ 2246-001-14658737-2004

Материал:

Сплав алюминиевый АlMgSi6060(T66), АlMg0,7Si6063(T66)

ГОСТ 22233-2018

Согласно ГОСТ 22233-2018 допустимы отклонения номинальной толщины полок и стенок изделий из алюминия в пределах $\pm 0,15$ мм включительно.

Покрытие: полимерное-порошковое не менее 45 мкм

Гарантийный срок: 2 года.

Заключение: соответствуют ТУ 1121-001-21593168-2005

Заключение: соответствуют ТУ 25.99.29-002-21647732-2021



СЛУЖБА
КАЧЕСТВА
«АЛТЕРНАТИВА»

Ответственный:  Мальцев А.С.
Дата 9 января 2025 г.

СИСТЕМА ДОБРОВОЛЬНОЙ СЕРТИФИКАЦИИ «ПРИБОР-ЭКСПЕРТ»
Per. № РОСС RU.31578.04ОЛН0 от 16.11.2016 г.



СЕРТИФИКАТ СООТВЕТСТВИЯ

№ РОСС RU.НЕ06.Н08904

Срок действия с 30.06.2023

по 29.06.2026

№ 0032551

ОРГАН ПО СЕРТИФИКАЦИИ RA.RU.11НЕ06

Орган по сертификации продукции ООО "Эксперт-С". Адрес: 300045, РОССИЯ, Тульская обл, Тула г, Новомосковское ш, дом 54, помещение 3, 2 этаж, помещение 14. Телефон 8-487-274-0239, адрес электронной почты: s.eksp@yandex.ru

ПРОДУКЦИЯ Изделия металлические холодноштампованные и холоднопрофилированные из тонколистового холоднокатаного проката для монтажа строительных конструкций Маркировка «Альт-Фасад». (согласно Приложению бланк №0013634) Продукция изготовлена в соответствии с ТУ 1121-001-21593168-2005. Серийный выпуск.

КОД ОК

24.72.14.190

СООТВЕТСТВУЕТ ТРЕБОВАНИЯМ НОРМАТИВНЫХ ДОКУМЕНТОВ

ТУ 1121-001-21593168-2005 ИЗДЕЛИЯ МЕТАЛЛИЧЕСКИЕ ХОЛДНОШТАМПОВАННЫЕ ИЗ ТОНКОЛИСТОВОГО ХОЛДНОКАТАННОГО ПРОКАТА ДЛЯ МОНТАЖА СТРОИТЕЛЬНЫХ КОНСТРУКЦИЙ. Технические условия

КОД ТН ВЭД

7308

ИЗГОТОВИТЕЛЬ Общество с ограниченной ответственностью «АЛЬТЕРНАТИВА». ОГРН: 1147457001284, ИНН: 7457004511, КПП: 745701001. Адрес: 456080, РОССИЯ, Челябинская область город Трехгорный, Восточное шоссе 2А, помещение 2/13, телефон: 8(35191) 4-34-80, адрес электронной почты: info@alt-ural.ru.

СЕРТИФИКАТ ВЫДАН Общество с ограниченной ответственностью «АЛЬТЕРНАТИВА». ОГРН: 1147457001284, ИНН: 7457004511, КПП: 745701001. Адрес: 456080, РОССИЯ, Челябинская область город Трехгорный, Восточное шоссе 2А, помещение 2/13, телефон: 8(35191) 4-34-80, адрес электронной почты: info@alt-ural.ru.

НА ОСНОВАНИИ

Протокол испытаний № 002/А-30/06/23 от 30.06.2023 года, выданный Испытательной лабораторией «Гранум» (аттестат РОСС RU.31578.04ОЛН0.ИЛ31)

ДОПОЛНИТЕЛЬНАЯ ИНФОРМАЦИЯ

Схема сертификации: 1с



Руководитель Органа

Эксперт



подпись
подпись

А.В. Босик
инициалы, фамилия

А.А. Белянин
инициалы, фамилия

Сертификат не применяется при обязательной сертификации



СИСТЕМА ДОБРОВОЛЬНОЙ СЕРТИФИКАЦИИ «ПРИБОР-ЭКСПЕРТ»
Per. № РОСС RU.31578.04ОЛН0 от 16.11.2016 г.

№ 0013634

ПРИЛОЖЕНИЕ

К сертификату соответствия № РОСС RU.НЕ06.Н08904

**Перечень конкретной продукции, на которую распространяется
действие сертификата соответствия**

код ОК	Наименование и обозначение продукции, ее изготовитель	Обозначение документации, по которой выпускается продукция
код ТН ВЭД		
24.72.14.190	Изделия профильные: Декоративная планка внешнего угла, Декоративная планка вертикального шва, Декоративная планка горизонтального шва, Профиль ГО, Профиль ГО-2р, Профиль ПО, Профиль ПОу, Профиль ZO, Профиль ТО, Профиль ПЩ, Профиль ПРК-у, Профиль ПК/1, Профиль СО-К, Профиль СО, Профиль ПРК, Профиль ПРК-з, Профиль ПРК-з-01, Профиль ПСК, Профиль ПСК-з, Профиль ПФК, Профиль декоративный вертикальный К20, Профиль декоративный угловой К20, Профиль вертикальный, Профиль для ламелей, Профиль армирующий, Профиль горизонтальный Маркировка «Альт-Фасад».	ТУ 1121-001-21593168-2005 ИЗДЕЛИЯ МЕТАЛЛИЧЕСКИЕ ХОЛОДНОШТАМПОВАННЫЕ ИЗ ТОНКОЛИСТОВОГО ХОЛОДНОКАТАННОГО ПРОКАТА ДЛЯ МОНТАЖА СТРОИТЕЛЬНЫХ КОНСТРУКЦИЙ. Технические условия



Подпись
подпись

А.В. Босик

инициалы, фамилия

А.А. Белянин

инициалы, фамилия

СИСТЕМА ДОБРОВОЛЬНОЙ СЕРТИФИКАЦИИ
«GLOBAL-SYSTEMS»№ РОСС RU.32623.04ГССО в едином реестре зарегистрированных систем добровольной сертификации
ФЕДЕРАЛЬНОЕ АГЕНТСТВО ПО ТЕХНИЧЕСКОМУ РЕГУЛИРОВАНИЮ И МЕТРОЛОГИИ

СЕРТИФИКАТ СООТВЕТСТВИЯ

Регистрационный номер РОСС RU.32623.ОС03.00651

Срок действия с 17.10.2022 по 16.10.2025

ОРГАН ПО СЕРТИФИКАЦИИ № РОСС RU.32623.ОС03 Общество с ограниченной ответственностью «РУСТЕХЭКСПЕРТИЗА», Россия, 121099, Г. Москва, УЛ СМОЛЕНСКАЯ, Д. 10, ПОМЕЩ./КОМ. 6/1/3, Телефон: 89257260560, электронная почта: info.rostex@yandex.ru

ПРОДУКЦИЯ Прокладка «Терморазрыв» (термопрокладка), под кронштейн.
Торговая марка: ООО «Бруннен». Серийный выпуск.

код ОКПД 2
22.19.73

СООТВЕТСТВУЕТ ТРЕБОВАНИЯМ НОРМАТИВНЫХ ДОКУМЕНТОВ
ГОСТ 481-80 «ПАРОНИТ ПОДКЛАДКИ ИЗ НЕГО. ТЕХНИЧЕСКИЕ УСЛОВИЯ (С ИЗМЕНЕНИЯМИ №1-5, С ПОПРАВКОЙ)».

код ТН ВЭД
4016

ИЗГОТОВИТЕЛЬ Общество с ограниченной ответственностью «Бруннен».
Адрес: 108811, г. Москва, г. Московский, ул. Хабарова д. 2, оф. 516

СЕРТИФИКАТ ВЫДАН Общество с ограниченной ответственностью «Бруннен».
Адрес: 108811, г. Москва, г. Московский, ул. Хабарова д. 2, оф. 516. ОГРН: 1125074005693. ИНН: 5074016075. Телефон: +7 (495) 249-00-47/48. Адрес электронной почты: info@brunnenm.ru

НА ОСНОВАНИИ Протокола испытаний № ИЛ03-06333 от 17.10.2022 года,
выданного Испытательной лабораторией Общества с ограниченной
ответственностью «РУСТЕХЭКСПЕРТИЗА» аттестат аккредитации
РОСС RU.32623.ИЛ03

ДОПОЛНИТЕЛЬНАЯ ИНФОРМАЦИЯ Схема сертификации: 1с (ГОСТ Р 53603-2009. Оценка соответствия. Схемы сертификации продукции в Российской Федерации).

Проверка
подлинности
сертификата
соответствияА.П. Лебедев
инициалы, фамилияС.В. Ширяев
инициалы, фамилия

Настоящий сертификат соответствия обязывает заявителя поддерживать выпуск (реализацию) продукции в соответствии с вышеуказанным стандартом, что будет находиться под контролем органа по сертификации системы добровольной сертификации «GLOBAL-SYSTEMS» и подтверждаться при прохождении ежегодного инспекционного контроля

СИСТЕМА ДОБРОВОЛЬНОЙ СЕРТИФИКАЦИИ «ПРИБОР-ЭКСПЕРТ»
Per. № РОСС RU.31578.04ОЛН0 от 16.11.2016 г.



СЕРТИФИКАТ СООТВЕТСТВИЯ

№ РОСС RU.НЕ06.Н08901

Срок действия с 30.06.2023

по 29.06.2026

№ 0032548

ОРГАН ПО СЕРТИФИКАЦИИ RA.RU.11НЕ06

Орган по сертификации продукции ООО "Эксперт-С". Адрес: 300045, РОССИЯ, Тульская обл, Тула г.
Новомосковское ш, дом 54, помещение 3, 2 этаж, помещение 14. Телефон 8-487-274-0239, адрес электронной почты:
s.eksp@yandex.ru

ПРОДУКЦИЯ Изделия металлические холодноштампованные и
холоднопрофилированные из тонколистового холоднокатаного проката для монтажа
строительных конструкций (согласно Приложению бланк №0013632, №0013633)
Продукция изготовлена в соответствии с ТУ 1121-001-21593168-2005. Серийный выпуск.

код ОК

24.72.14.190

СООТВЕТСТВУЕТ ТРЕБОВАНИЯМ НОРМАТИВНЫХ ДОКУМЕНТОВ

ТУ 1121-001-21593168-2005 ИЗДЕЛИЯ МЕТАЛЛИЧЕСКИЕ
ХОЛОДНОШТАМПОВАННЫЕ ИЗ ТОНКОЛИСТОВОГО ХОЛОДНОКАТАННОГО
ПРОКАТА ДЛЯ МОНТАЖА СТРОИТЕЛЬНЫХ КОНСТРУКЦИЙ. Технические условия

код ТН ВЭД

7326, 7308, 7318

ИЗГОТОВИТЕЛЬ Общество с ограниченной ответственностью «АЛЬТЕРНАТИВА». ОГРН: 1147457001284,
ИНН: 7457004511, КПП: 745701001. Адрес: 456080, РОССИЯ, Челябинская область город Трехгорный, Восточное
шоссе 2А, помещение 2/13, телефон: 8(35191) 4-34-80, адрес электронной почты: info@alt-ural.ru.

СЕРТИФИКАТ ВЫДАН Общество с ограниченной ответственностью «АЛЬТЕРНАТИВА». ОГРН:
1147457001284, ИНН: 7457004511, КПП: 745701001. Адрес: 456080, РОССИЯ, Челябинская область город
Трехгорный, Восточное шоссе 2А, помещение 2/13, телефон: 8(35191) 4-34-80, адрес электронной почты: info@alt-
ural.ru.

НА ОСНОВАНИИ

Протокол испытаний № 001/J-30/06/23 от 30.06.2023 года, выданный Испытательной лабораторией «Гранум»
(аттестат РОСС RU.31578.04ОЛН0.ИЛ31)

ДОПОЛНИТЕЛЬНАЯ ИНФОРМАЦИЯ

Схема сертификации: 1с



Руководитель органа

Эксперт

подпись
подпись



А.В. Босик
инициалы, фамилия

А.А. Белянин
инициалы, фамилия

Сертификат не применяется при обязательной сертификации

СИСТЕМА ДОБРОВОЛЬНОЙ СЕРТИФИКАЦИИ «ПРИБОР-ЭКСПЕРТ»
 Рег. № РОСС RU.31578.04ОЛН0 от 16.11.2016 г.

№ 0013632

ПРИЛОЖЕНИЕ

К сертификату соответствия № РОСС RU.НЕ06.Н08901

**Перечень конкретной продукции, на которую распространяется
 действие сертификата соответствия**

код ОК	Наименование и обозначение продукции, ее изготовитель	Обозначение документации, по которой выпускается продукция
код ТН ВЭД		
24.72.14.190	Кронштейн КР, Кронштейн КР-1р, Кронштейн КРУ-1р, Кронштейн КРУ-2р, Удлинитель УД-КРУ-1р, Удлинитель УД-КРУ-2р, Кронштейн КР-С, Удлинитель УД-КР-С(70), Удлинитель УД-КР-С(90), Кронштейн раздвижной, Кронштейн раздвижной угловой, Кронштейн оконный, Кронштейн КР-С-У, Кронштейн КНС 27, Кронштейн КНС 28/1, Кронштейн КР-Н, Кронштейн КР-О, Кронштейн РН с нижним подвесом в сборе, Кронштейн РН с верхним подвесом в сборе, Удлинитель УД-КР-Н, Удлинитель УД-КР-О (70), Удлинитель УД-КР-О (90), Кронштейн RS, Удлинитель УД-КНС, Удлинитель Уд-КРУ, Удлинитель 120/70/2, Удлинитель 165/70/40/2, Кляммер рядовой, Кляммер стартовый, Кляммер угловой, Кляммер КТ-К рядовой, Кляммер КТ-К финишный, Кляммер КТ-К стартовый, Кляммер КТ-К конечный, Кляммер рядовой-01, Кляммер стартовый-01, Кляммер угловой-01, Кляммер НК стартовый, Кляммер НК рядовой, Кляммер НК финишный, Кляммер рядовой КГ-с, Кляммер стартовый КГ-с, Кляммер рядовой угловой КГ-с, Кляммер стартовый угловой КГ-с, Кляммер КТ рядовой с прижимом для крепления плит «CN-Ceramic», Кляммер КТ-м рядовой с прижимом для крепления плит «CN-Ceramic», Кляммер КТ-м стартовый с прижимом для крепления плит «CN-Ceramic», Кляммер TORAY, Кляммер специальный СП, Кляммер специальный СП1, Кляммер рядовой AGR-01, Планка для крепления панелей TORAY, Кляммер	ТУ 1121-001-21593168-2005 ИЗДЕЛИЯ МЕТАЛЛИЧЕСКИЕ ХОЛОДНОШТАМПОВАННЫЕ ИЗ ТОНКОЛИСТОВОГО ХОЛОДНОКАТАННОГО ПРОКАТА ДЛЯ МОНТАЖА СТРОИТЕЛЬНЫХ КОНСТРУКЦИЙ Технические условия



Подпись
 подпись

А.В. Босик

инициалы, фамилия

А.А. Белянин

инициалы, фамилия

СИСТЕМА ДОБРОВОЛЬНОЙ СЕРТИФИКАЦИИ «ПРИБОР-ЭКСПЕРТ»
 Рег. № РОСС RU.31578.04ОЛН0 от 16.11.2016 г.

№ 0013633

ПРИЛОЖЕНИЕ

К сертификату соответствия № РОСС RU.НЕ06.Н08901

**Перечень конкретной продукции, на которую распространяется
 действие сертификата соответствия**

код ОК	Наименование и обозначение продукции, ее изготовитель	Обозначение документации, по которой выпускается продукция
код ТН ВЭД		
	КМЕW, Планка для крепления панелей КМЕW, Кляммер для скрытого крепления фиброцементных панелей, Кляммер рядовой (невидимый), Кляммер стартовый (невидимый), Кляммер угловой (невидимый), Шина НК рядная, Шина НК стартовая, Шина НК финишная, Шина НК угловая, Шина К-20, Фиксирующая накладка ФН-ПО, Фиксирующая накладка ФН-ПОу, Фиксирующая накладка ФН-ПШ, Фиксирующая накладка ФН-ПК/1, Фиксирующая накладка ФН-ПК-П, Шайба усиливающая ШУ, Кляммер поворотный, Кляммер концевой, Дистанционная вставка, Подпорная пружина ПП, Подпорная пружина ПП 2, Замок верхний, Замок нижний, Замок стартовый, Держатель кассет, Усилитель кассет, Держатель панелей верхний ДПБ-в, Держатель панелей нижний ДПБ-н, Икля, Соединитель профилей, Усилитель кассет угловой, Кляммер НК рядный, Кляммер НК стартовый, Кляммер НК финишный, Полка монтажная, Крепежный уголок, Ламель, Закладная деталь СФБ, Связи гибкие, Крепеж перфорированный, Адаптер профиля ПК-1, Шайба RS, Зацеп для арматуры; Пластина, Консоль	



Подпись
 подпись

А.В. Босик

инициалы, фамилия

А.А. Белянин

инициалы, фамилия

СИСТЕМА ДОБРОВОЛЬНОЙ СЕРТИФИКАЦИИ «ПРОМТЕХСТАНДАРТ»

№ РОСС RU.32001.04ИБФ1 в едином реестре зарегистрированных систем добровольной сертификации
ФЕДЕРАЛЬНОЕ АГЕНТСТВО ПО ТЕХНИЧЕСКОМУ РЕГУЛИРОВАНИЮ И МЕТРОЛОГИИ

СЕРТИФИКАТ СООТВЕТСТВИЯ



Регистрационный номер РОСС RU.32001.04ИБФ1.ОСП18.20237

Срок действия с 02.06.2022 по 01.06.2025

ОРГАН ПО СЕРТИФИКАЦИИ № РОСС RU.32001.04ИБФ1.ОСП18, Общество с ограниченной ответственностью «ВНИИЦИ», 107076, г. Москва, вн.тер.г. Муниципальный Округ Преображенское, ул. Потешная, д. 6, этаж/помещ. 2/II, ком./офис 9/1, ИНН: 9718166591, ОГРН: 1207700477665, email: vniici@yandex.ru

ПРОДУКЦИЯ Заклепки вытяжные торговой марки «ALT» (см. приложение №1). Серийный выпуск.

код ОК
25.94.12

СООТВЕТСТВУЕТ ТРЕБОВАНИЯМ НОРМАТИВНЫХ ДОКУМЕНТОВ

ГОСТ Р ИСО 15979-2017 Заклепки "слепые" с открытым концом, разрывающимся вытяжным сердечником и выступающей головкой;
ГОСТ Р ИСО 15977-2017. Заклепки «слепые» с открытым концом, разрывающимся вытяжным сердечником и выступающей головкой

код ТН ВЭД
7318 23 000,
7616 10 000

ИЗГОТОВИТЕЛЬ TAIZHOU INTERNATIONAL TRADE CORPORATION, Китай. Адрес: Россия, 121059, г. Москва, Бережковская Набережная, дом 38, строение 1, этаж 4, помещение 1, часть комнаты 1, ИНН: 5406354183, ОГРН: 1065406147146, телефон: (495) 989-45-99, 940-89-14/24, электронная почта: info@alt-msk.ru

СЕРТИФИКАТ ВЫДАН Общество с ограниченной ответственностью «ЭКОсистемы», Адрес: Россия, 630099, г. Новосибирск, ул. Депутатская, д. 46, офис 1091, ИНН: 5403343465, ОГРН: 1125476233772, телефон: (495) 255-59-77, (383) 362-00-52, 209-12-06, 209-12-07, 209-12-37, электронная почта: info@proekt-fasad.ru

НА ОСНОВАНИИ Протокола испытаний № 182 от "11" ноября 2021 г., выданного испытательной лабораторией "ТЕХНОПОЛИС", аттестат аккредитации испытательной лаборатории органа по аккредитации "МОССТРОЙСЕРТИФИКАЦИЯ" № RU.MCC.AL.983 от "23" декабря 2019 г.; заключения № 097/21-501 от 08.11.2021, выданного федеральным государственным автономным образовательным учреждением высшего образования Национальный исследовательский технологический университет "МИСиС"



Проверка
подлинности
сертификата
соответствия

ДОПОЛНИТЕЛЬНАЯ ИНФОРМАЦИЯ Схема сертификации: 1с (ГОСТ Р 53603-2009. Оценка соответствия. Схемы сертификации продукции в Российской Федерации).

Руководитель органа

Зв
подпись

Н.П. Звягин
инициалы, фамилия

Эксперт

А.Г. Тимофеева
подпись

А.Г. Тимофеева
инициалы, фамилия



Настоящий сертификат соответствия обязывает организацию поддерживать продукцию (реализацию) продукции в соответствии с вышеуказанным стандартом, что будет находиться под контролем органа по сертификации системы добровольной сертификации «ПромТехСтандарт» и подтверждаться при прохождении ежегодного инспекционного контроля

СИСТЕМА ДОБРОВОЛЬНОЙ СЕРТИФИКАЦИИ «ПРОМТЕХСТАНДАРТ»

№ РОСС RU.32001.04ИБФ1 в едином реестре зарегистрированных систем добровольной сертификации
ФЕДЕРАЛЬНОЕ АГЕНТСТВО ПО ТЕХНИЧЕСКОМУ РЕГУЛИРОВАНИЮ И МЕТРОЛОГИИ



ПРИЛОЖЕНИЕ № 1

К сертификату соответствия РОСС RU.32001.04ИБФ1.ОСП18.20237
(является неотъемлемой частью сертификата соответствия)

Срок действия с 02.06.2022 по 01.06.2025

ОРГАН ПО СЕРТИФИКАЦИИ

№ РОСС RU.32001.04ИБФ1.ОСП18

Общество с ограниченной ответственностью «ВНИИЦИ»

107076, г. Москва, в.тер.г. Муниципальный Округ Преображенское, ул. Потешная, д. 6,
этаж/помещ. 2/II, ком./офис 9/1, ИНН: 9718166591, ОГРН: 1207700477665, email: vniici@yandex.ru

**Перечень продукции «ЗАКЛЕПКИ ВЫТЯЖНЫЕ ТМ ALT»,
на которую распространяется действие сертификата соответствия**

код ОК	Наименование и обозначение продукции	Соответствие нормативному документу
код ТН ВЭД		
25.94.12	Заклепки вытяжные т.м. "ALT" типов:	
7616 10 000	Заклепки вытяжные комбинированные алюминий/нержавеющая сталь размером (мм): 4x8; 4x10; 4.8x8; 4.8x10; 4.8x12; с увеличенным бортом: 5x12; 5x12/11; 5x14/11;	ГОСТ Р ИСО 15977-2017. Заклепки «слепые» с открытым концом, разрывающимся вытяжным сердечником и выступающей головкой
7318 23 000	Заклепки вытяжные нержавеющая сталь/нержавеющая сталь размером (мм): 3.2x8; 3.2x10; 3.2x12; 3.2x14; 4x8; 4x10; 4x12; 4x14; 4x16; 4x18; 4x20; 4.8x8; 4.8x10; 4.8x12; 4.8x14; 4.8x16; 4.8x18; 4.8x20; 4.8x25; 5x8; 5x10; 5x12; 5x14; 5x16; с увеличенным бортом: 4.8x10; 4.8x12; 4.8x14; 4.8x16; 4.8x18; 4.8x20; 4.8x25;	ГОСТ Р ИСО 15979-2017 Заклепки "слепые" с открытым концом, разрывающимся вытяжным сердечником и выступающей головкой

Руководитель органа

Н.П. Звягин

инициалы, фамилия

Эксперт





А.Г. Тимофеева

инициалы, фамилия




Настоящий сертификат соответствия обязывает организацию поддерживать выпуск (реализацию) продукции в соответствии с вышеуказанным стандартом, что будет находиться под контролем органа по сертификации системы добровольной сертификации «ПромТехСтандарт» и подтверждаться при прохождении ежегодного инспекционного контроля


План расположения направляющих на фасаде

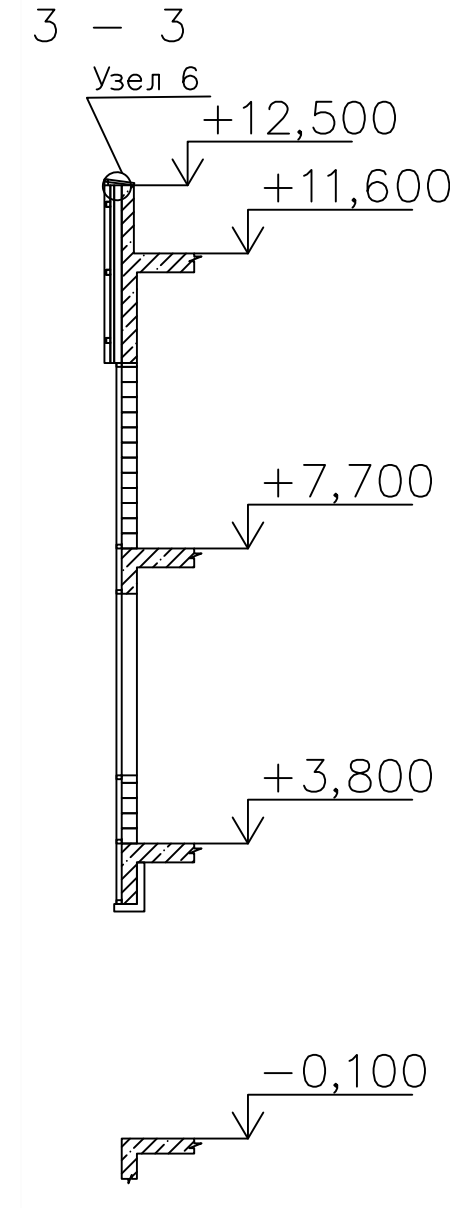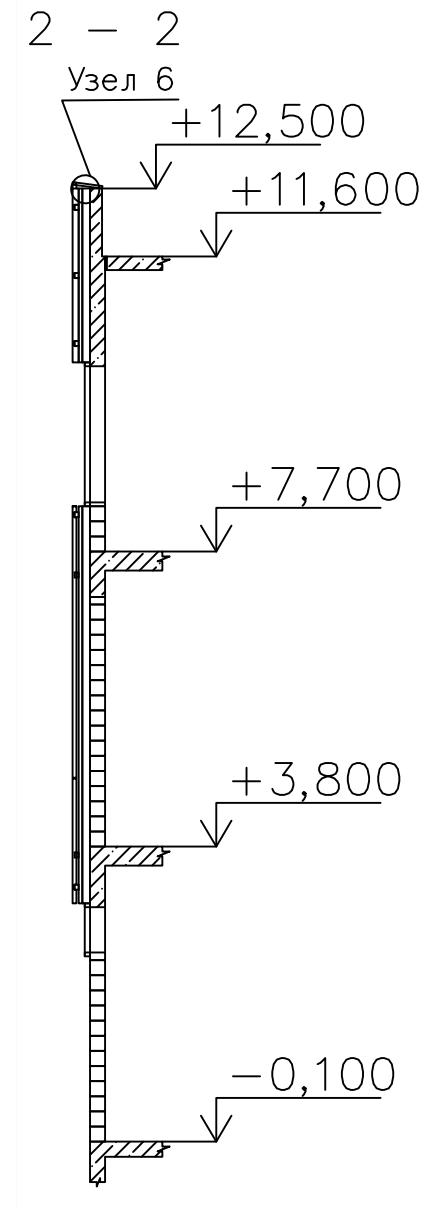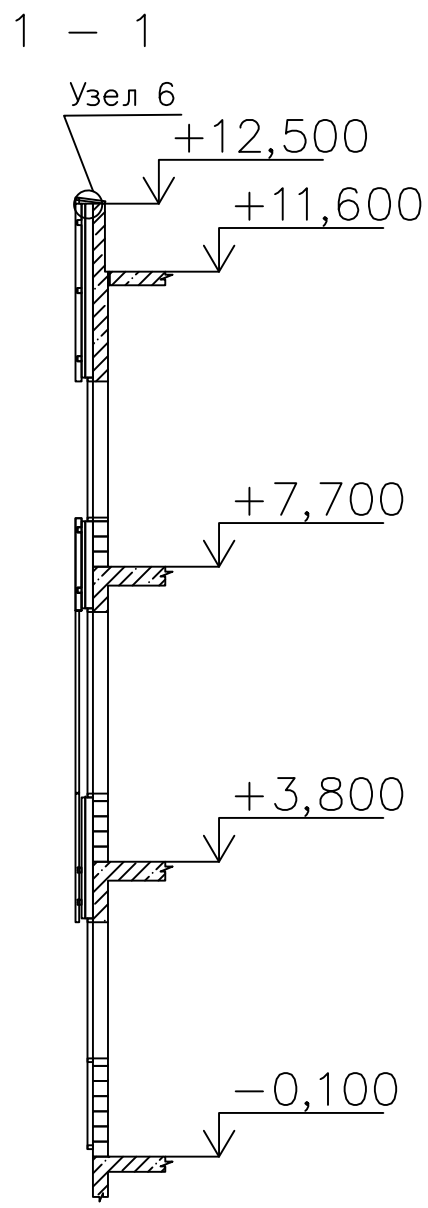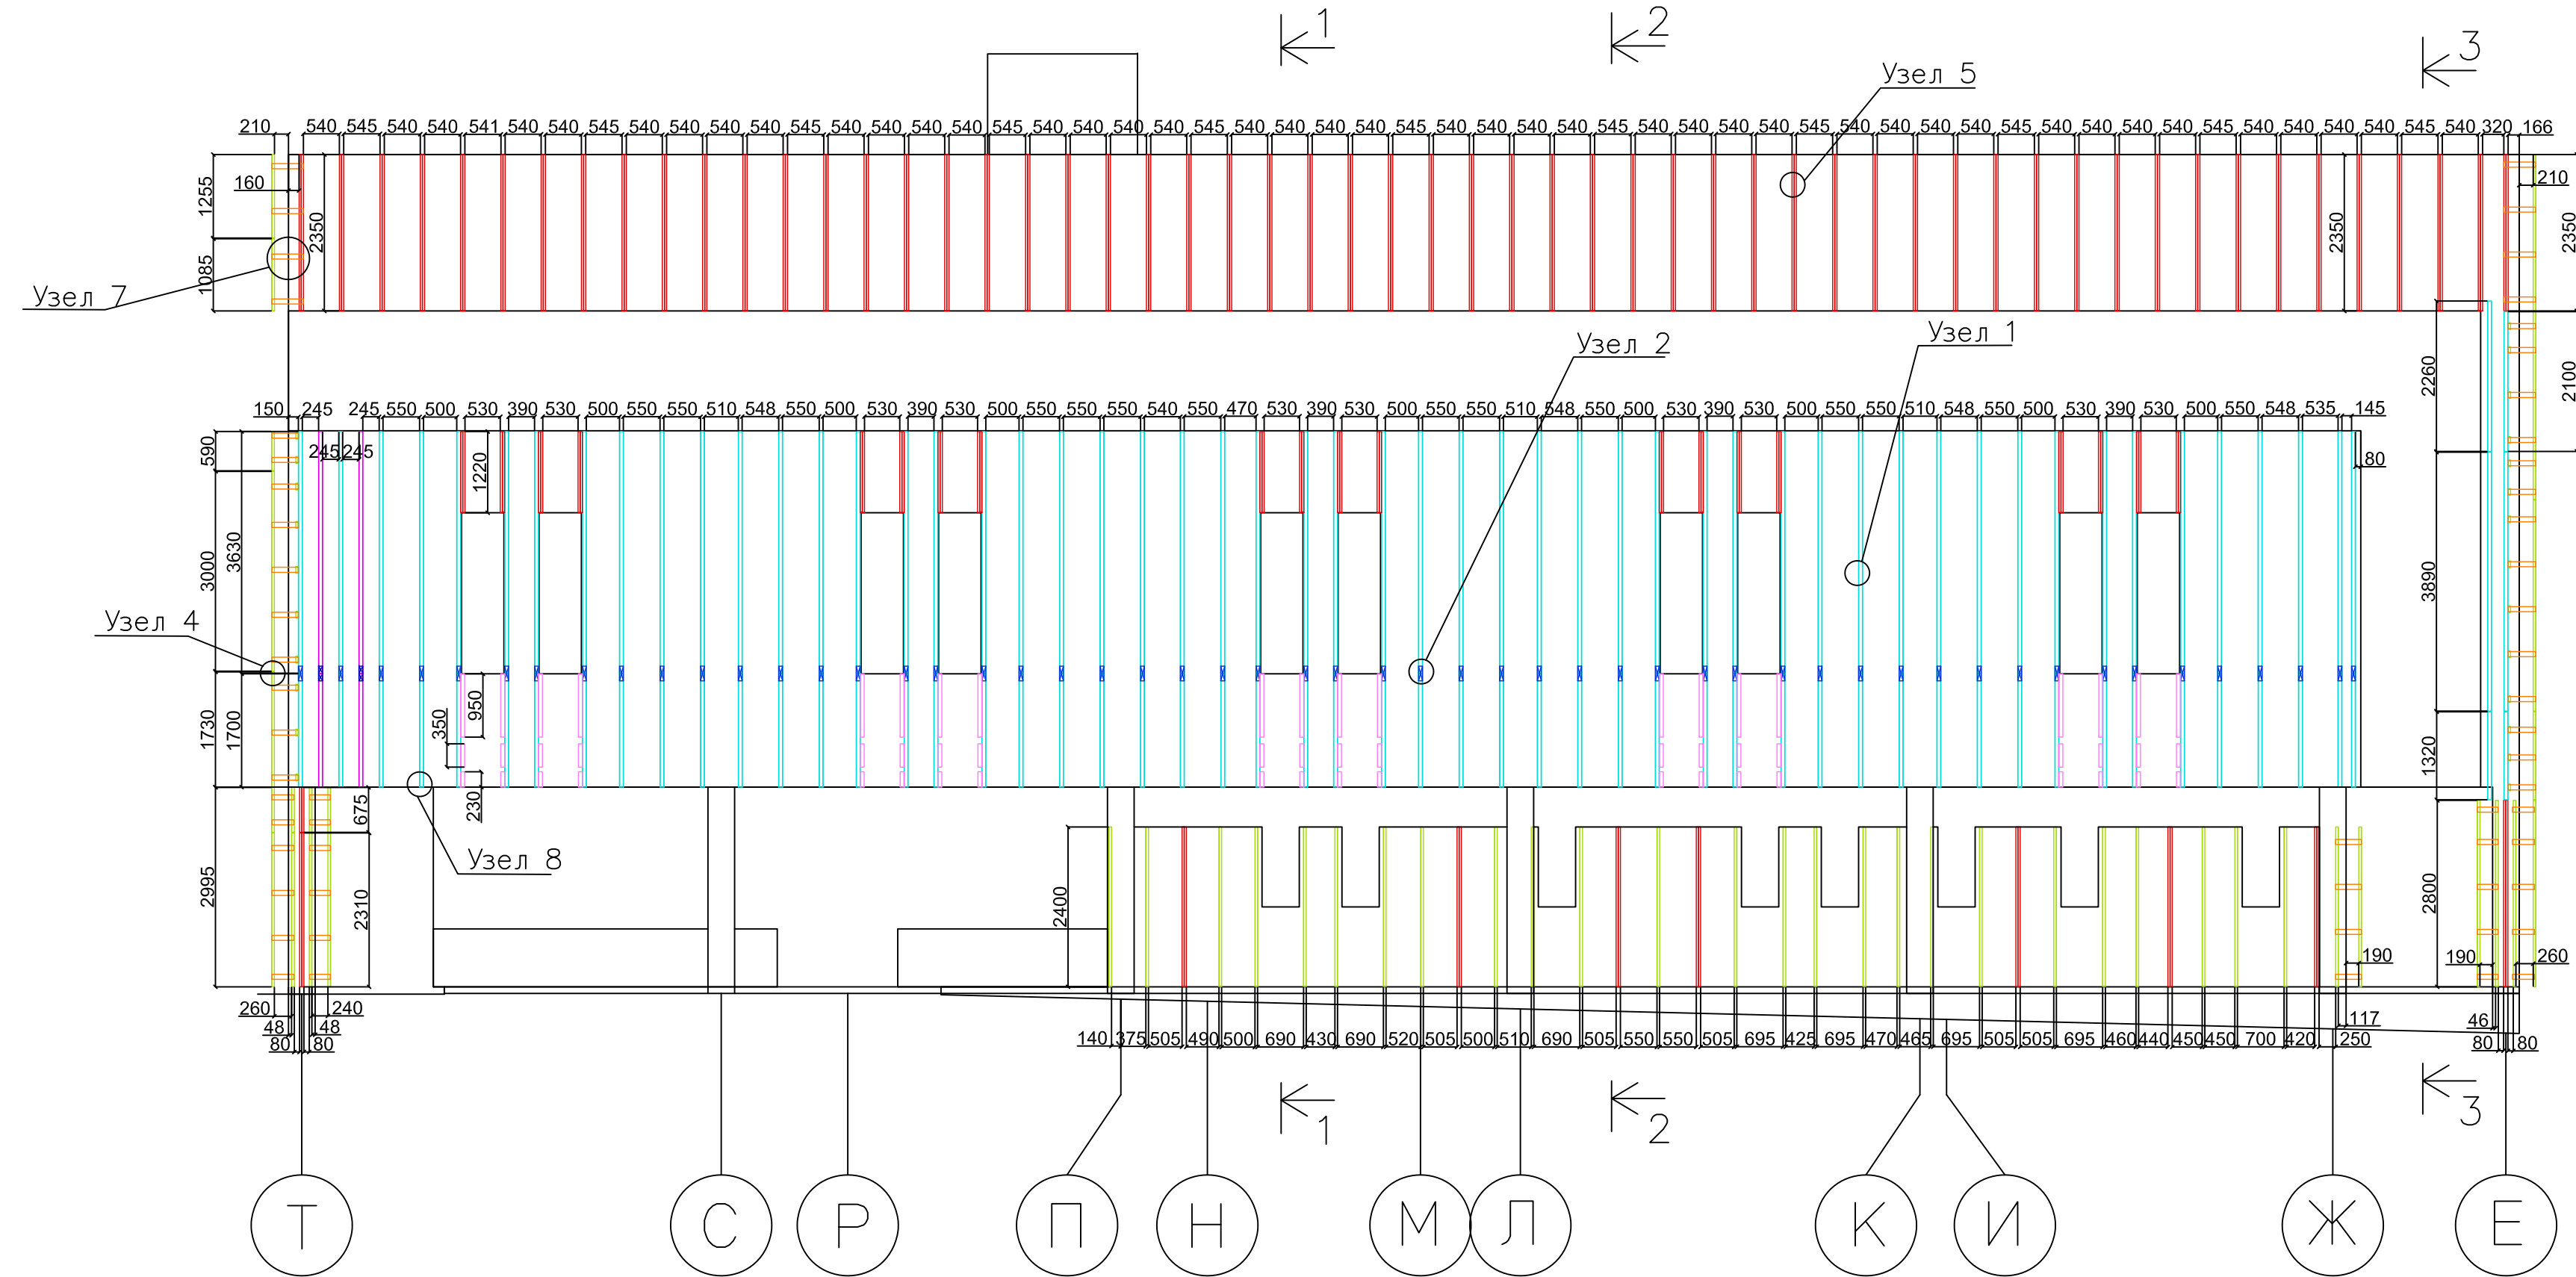


- Условные обозначения
- Фиксирующая накладка ФН-ПК/1-60/60/1,2
 - Фиксирующая накладка ФН-ПК/1-60/60/1,5
 - Полка угловая ПУ
 - Профиль ГО-40/40/1,2
 - Профиль ТО-65/30/1,2
 - Профиль ПК/1-60/60/1,2
 - Профиль ГО -60/40/1,2
 - Профиль ПК/1-60/60/1,5

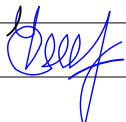				1— ШК— НП— Р— АР1			
				Школа на 550 мест, г.Москва р— н Ново— Переделкино, мкр.14, к.20			
Должность	Ф. И. О.	Подпись	Дата	Архитектурные решения. Наземная часть здания	Стадия	Лист	Листов
Геодезист	Чорнута				ИД	5	9
Проверил					Исполнительная схема монтажа подсистемы НВФ в осях 1/Т— Е	ООО "ОСВ— Строй"	


Узел 1

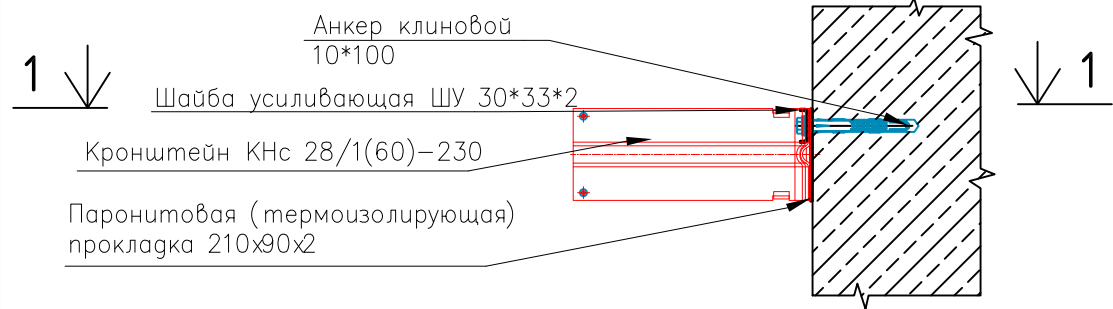


Узел 2

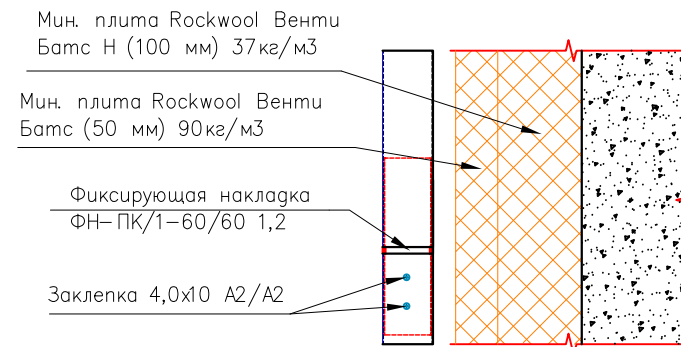


Узел 4

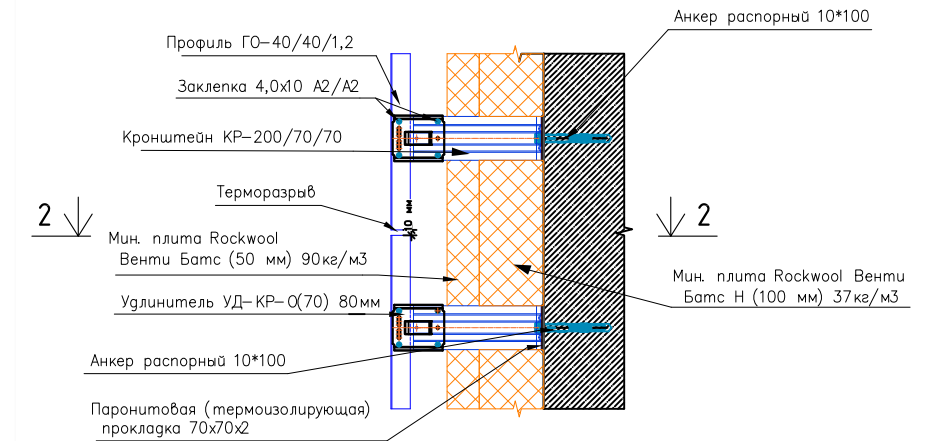


1-1

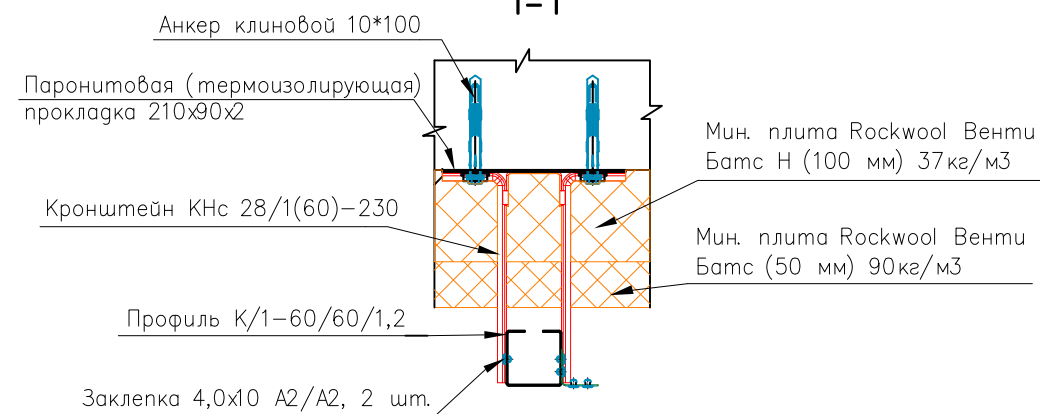


Узел 3

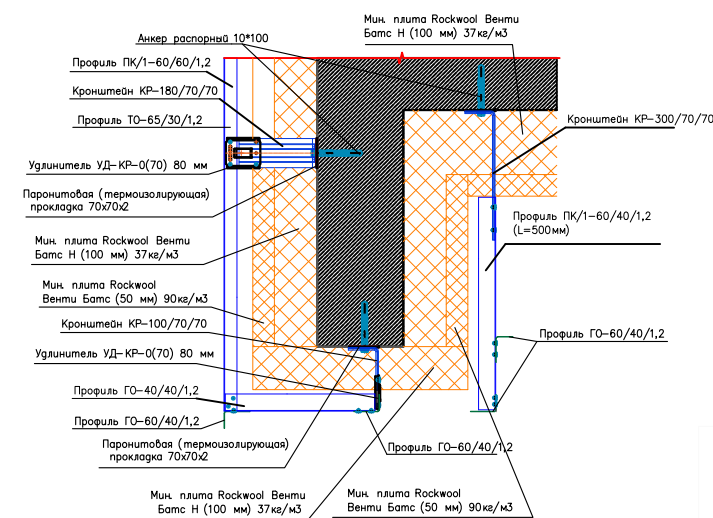


2 - 2

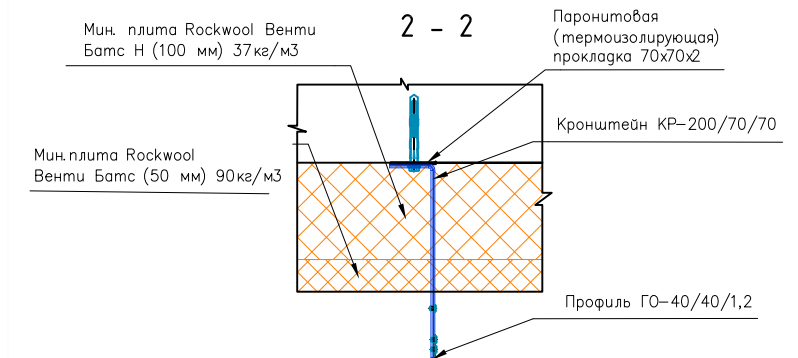


Узел 5

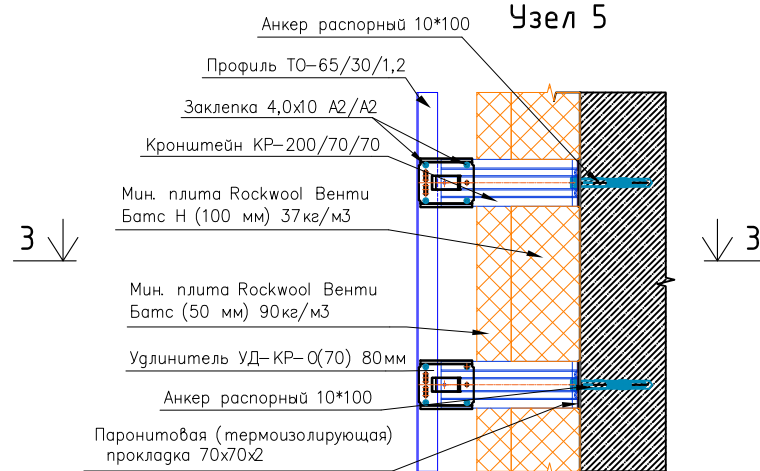


3 - 3

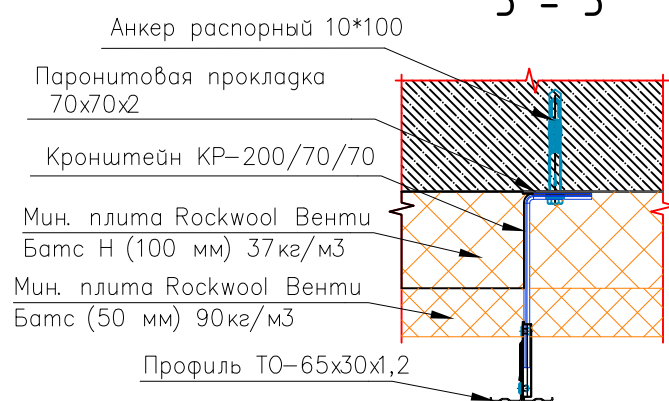

Узел 6

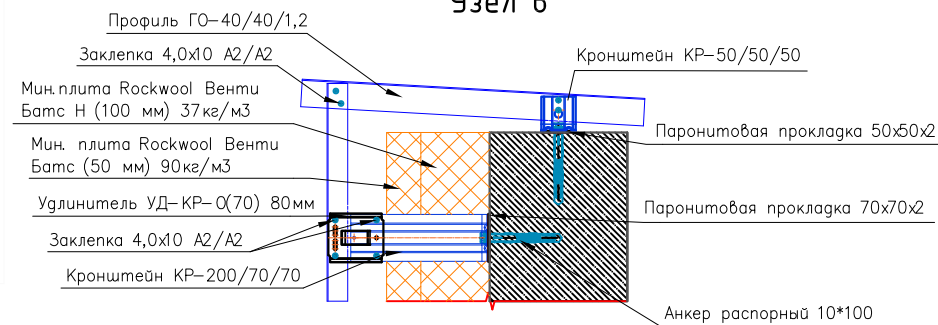


Узел 7 (вид сверху)

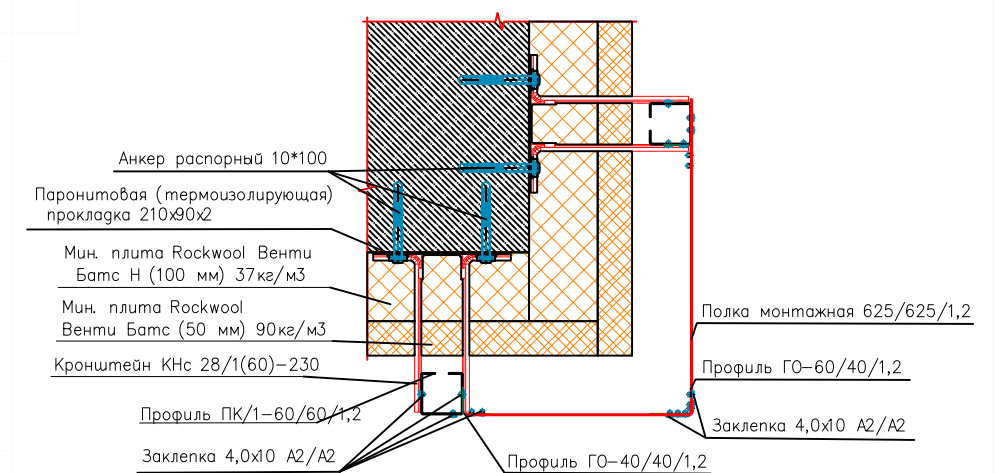


				1 – ШК – НП – Р – АР1			
				Школа на 550 мест, г. Москва р- н Ново – Переделкино, мкр.14, к.20			
Должность	Ф. И. О.	Подпись	Дата	Архитектурные решения. Наземная часть здания	Стадия	Лист	Листов
Геозеист	Чорнута				ИД	6	9
Проверил					Исполнительная схема монтажа подсистемы НВФ в осях 1/Т – Е. Узлы.	ООО "ОСВ – Строй"	












План расположения направляющих на фасаде в осях 1-7/Е

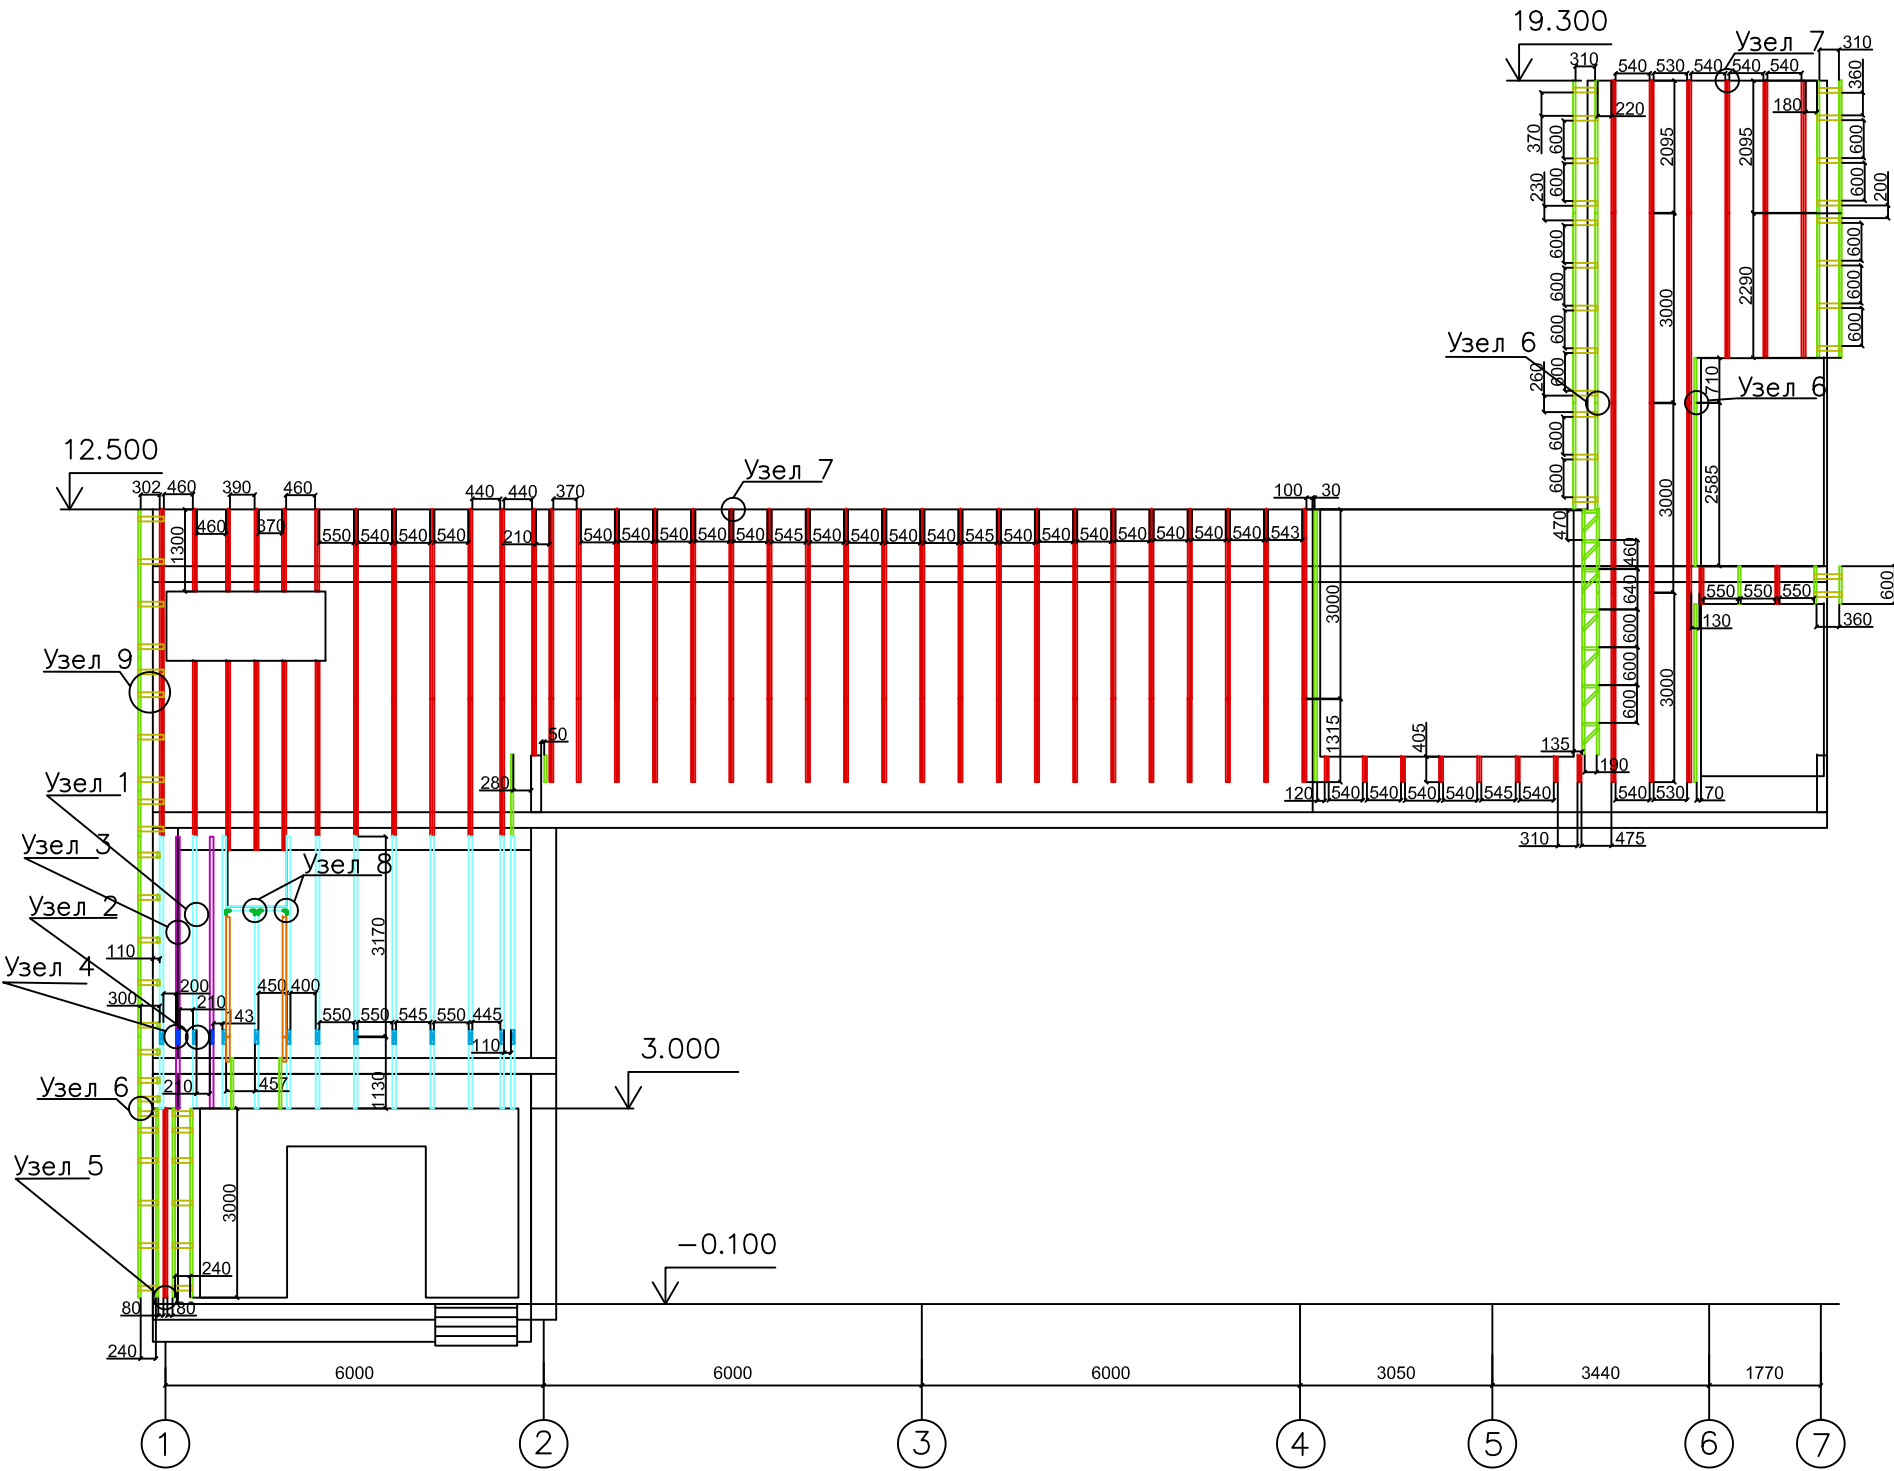

План расположения направляющих на фасаде в осях 1-7/Ж

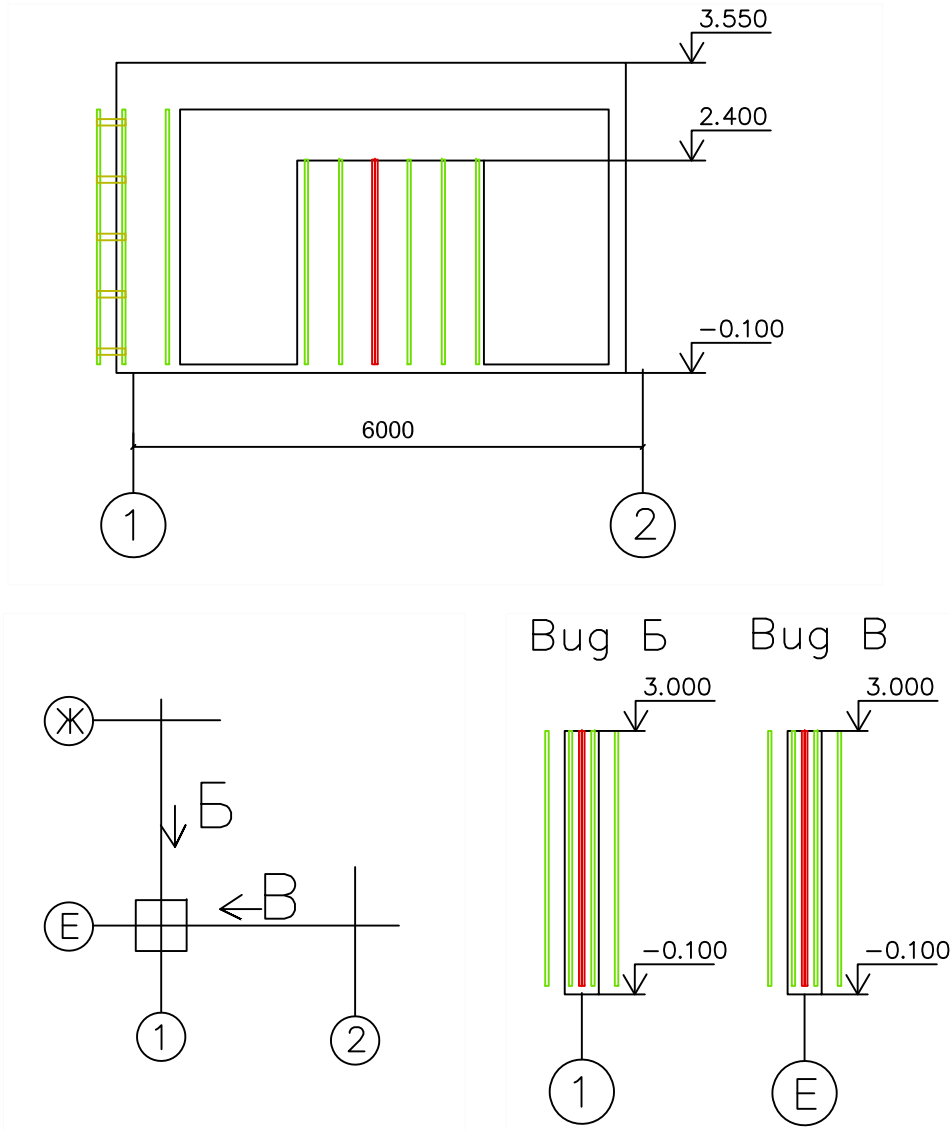


1— ШК— НП— Р— АР1			
Школа на 550 мест, г. Москва р- н Ново- Переделкино, мкр.14, к.20			
Должность	Ф. И. О.	Подпись	Дата
Геодезист	Чорнута		
Проверил			
Архитектурные решения. Наземная часть здания			Стадия ИД
Исполнительная схема монтажа подсистемы НВФ в осях 1—7/Е— Ж.			Лист 4
			Листов 8
ООО "ОСВ-Строй"			

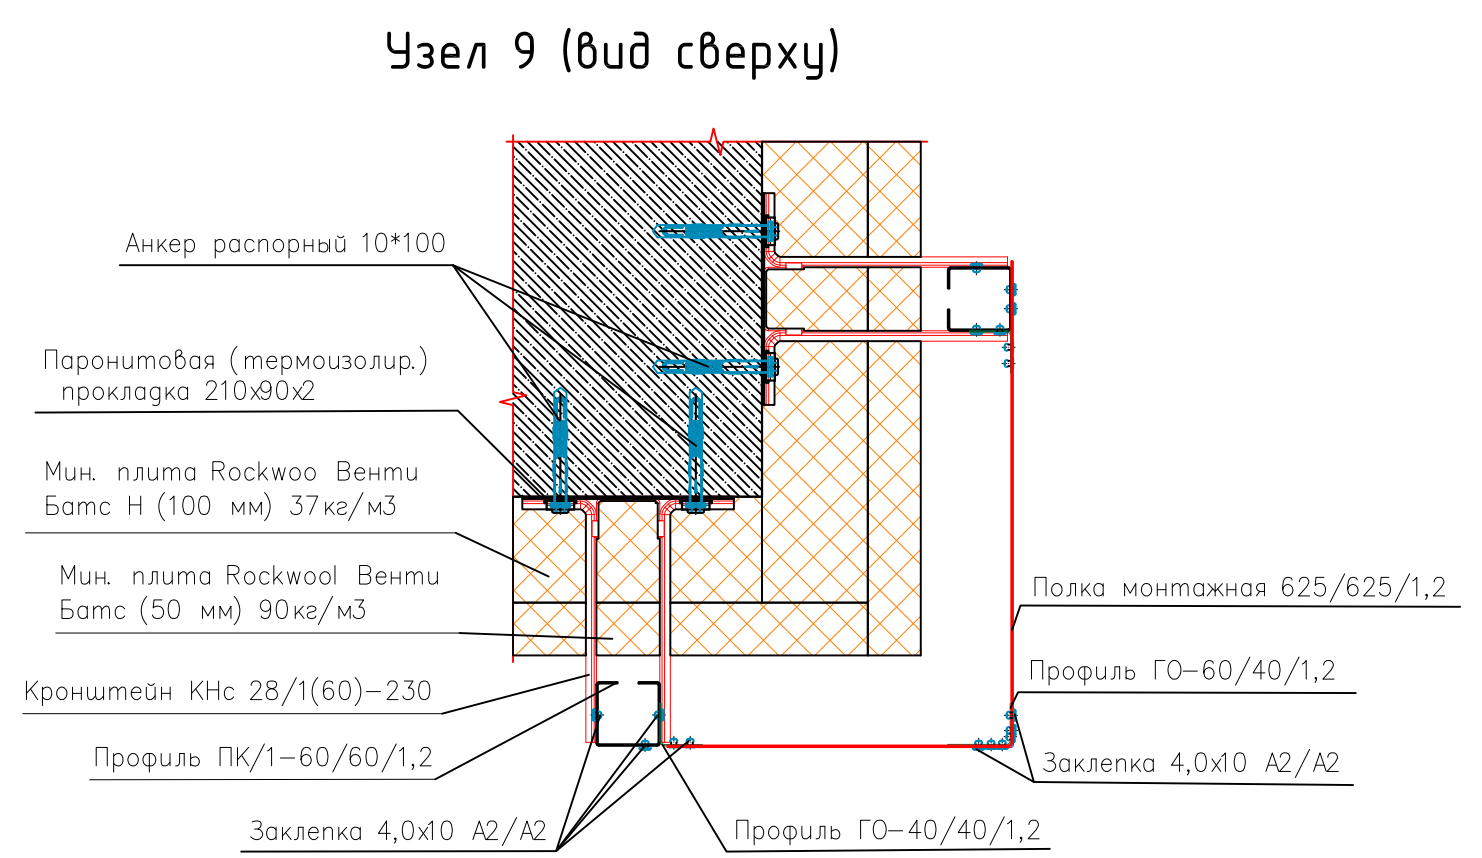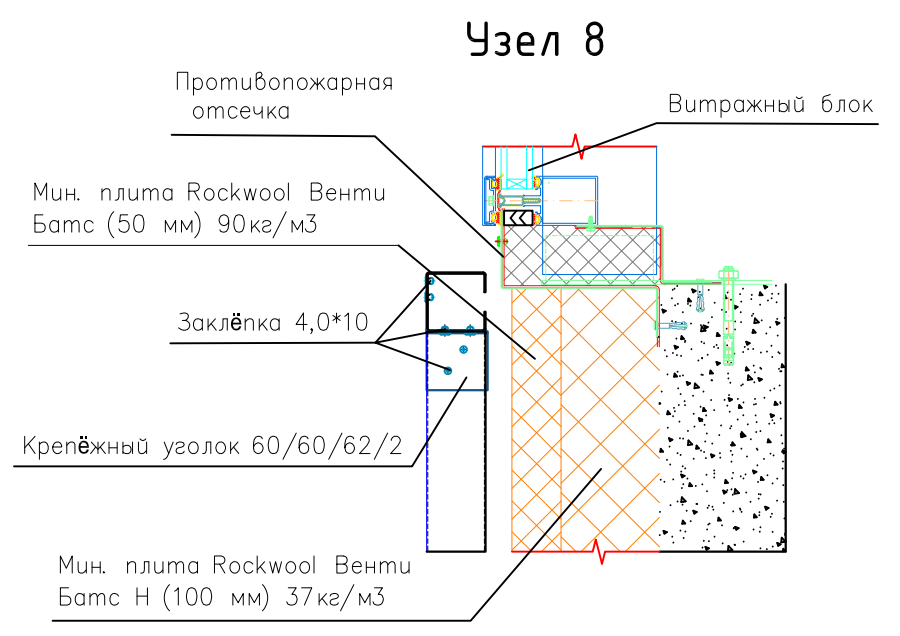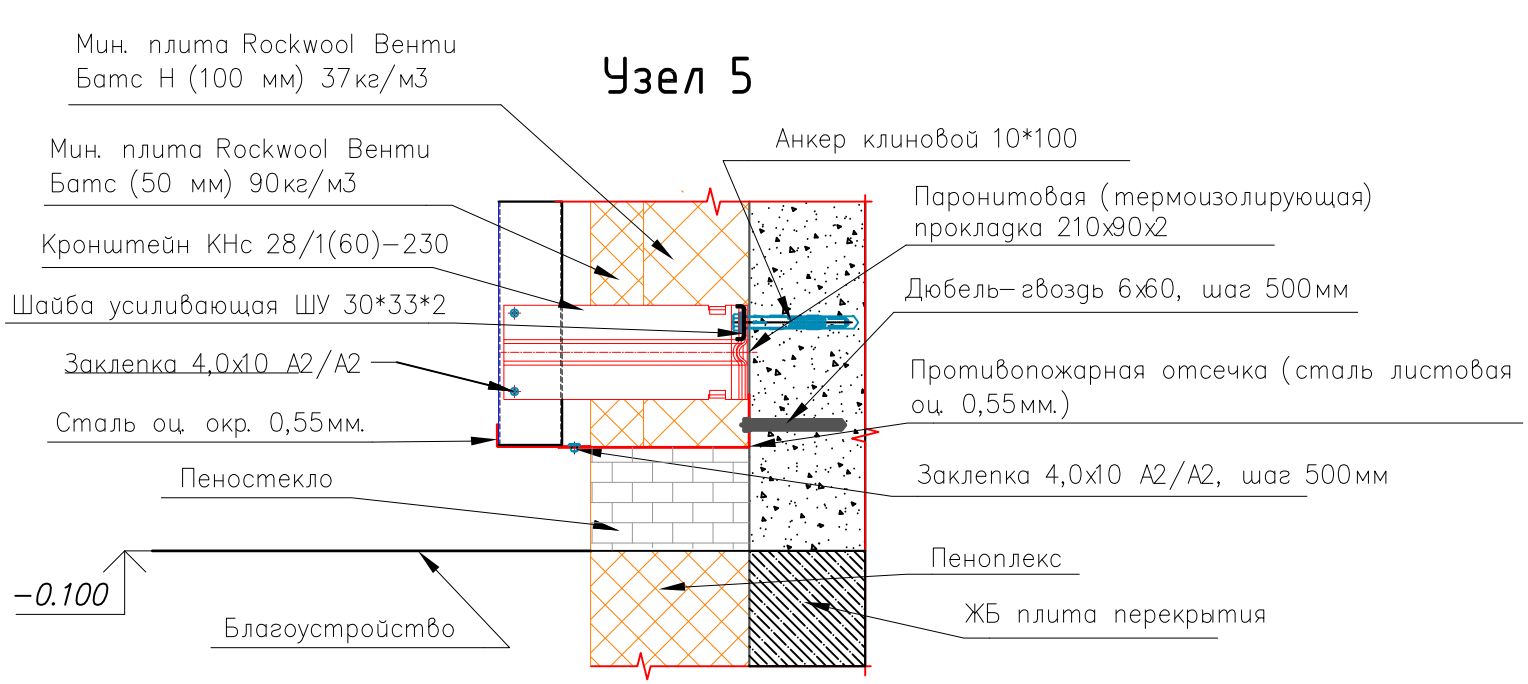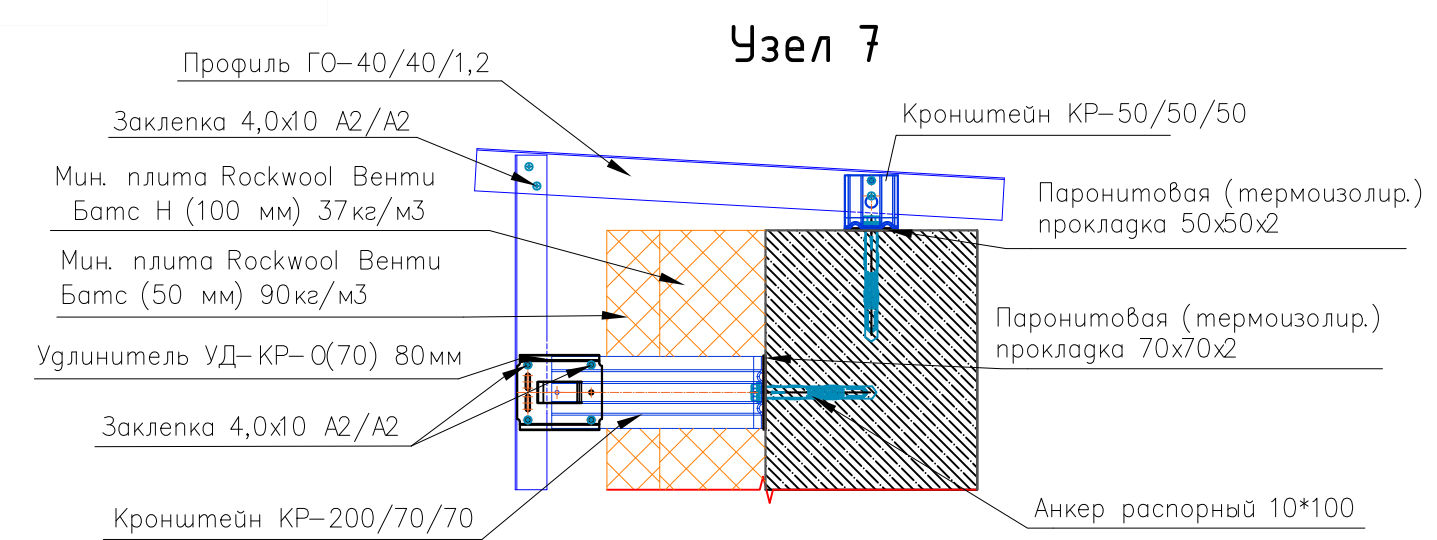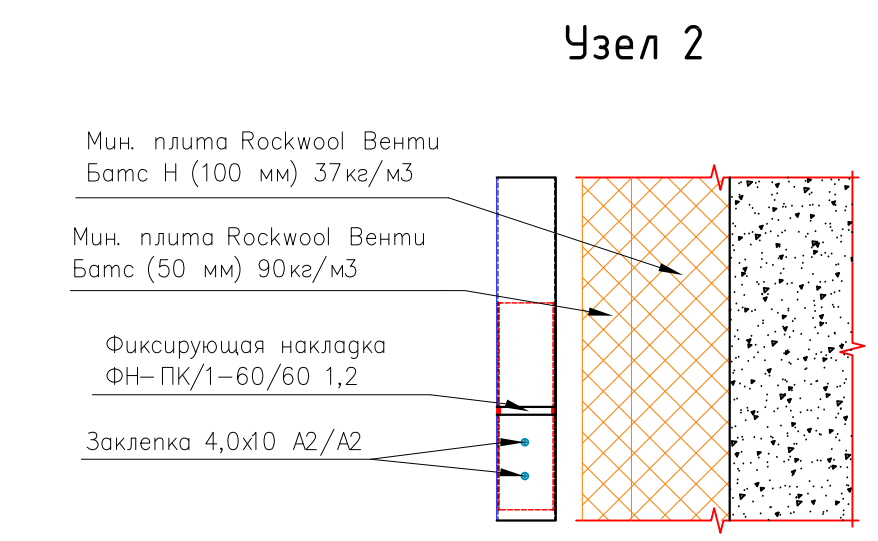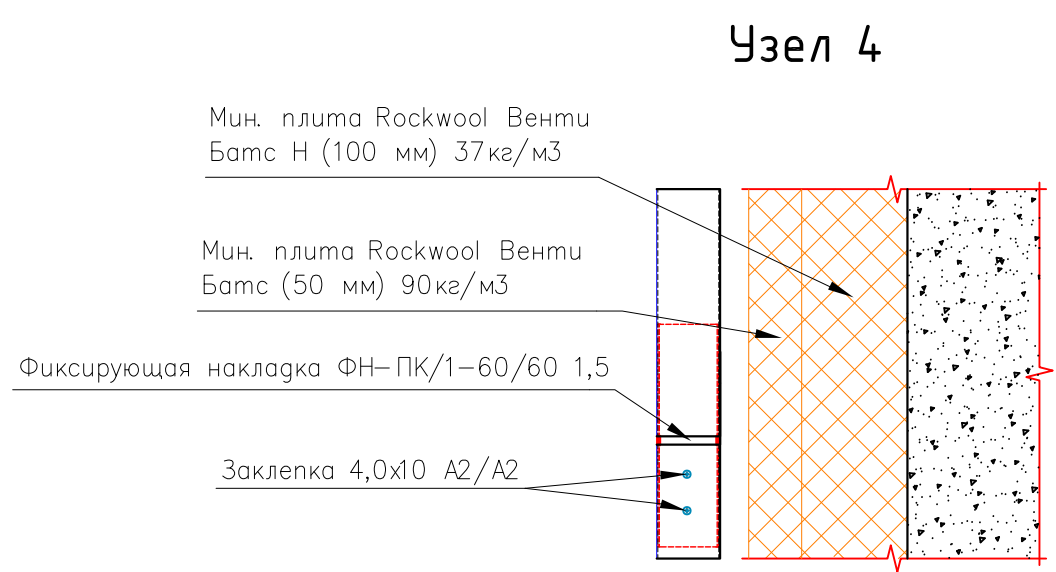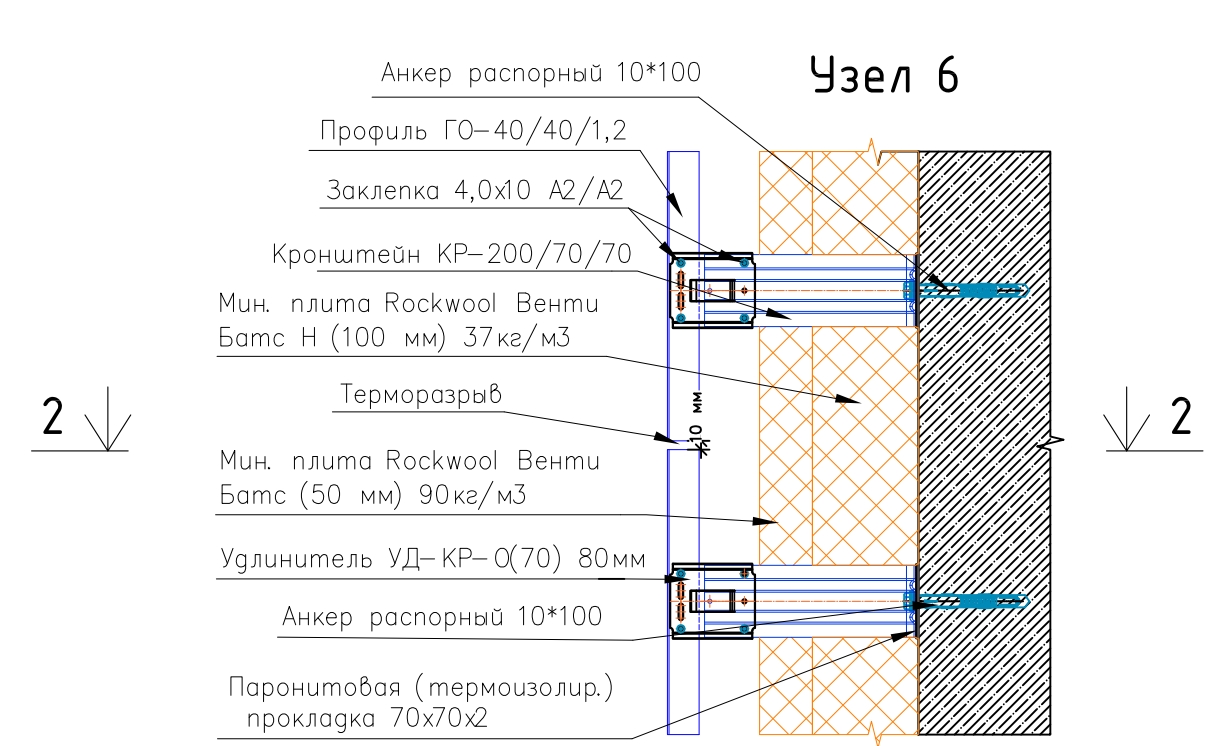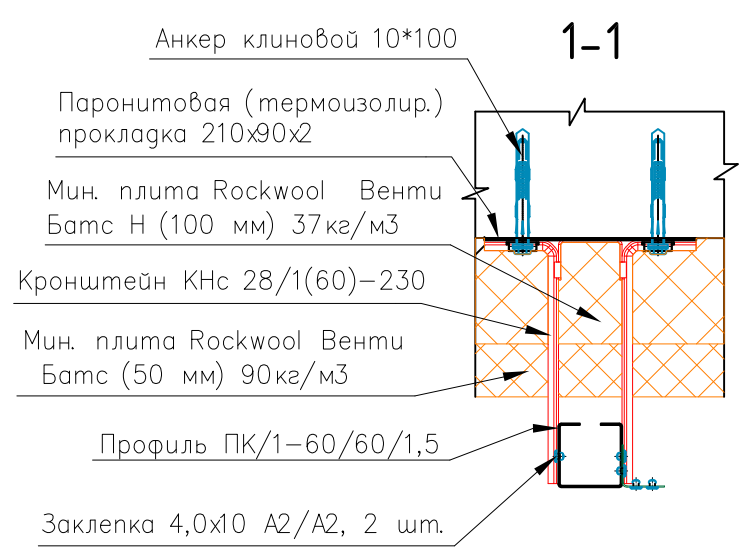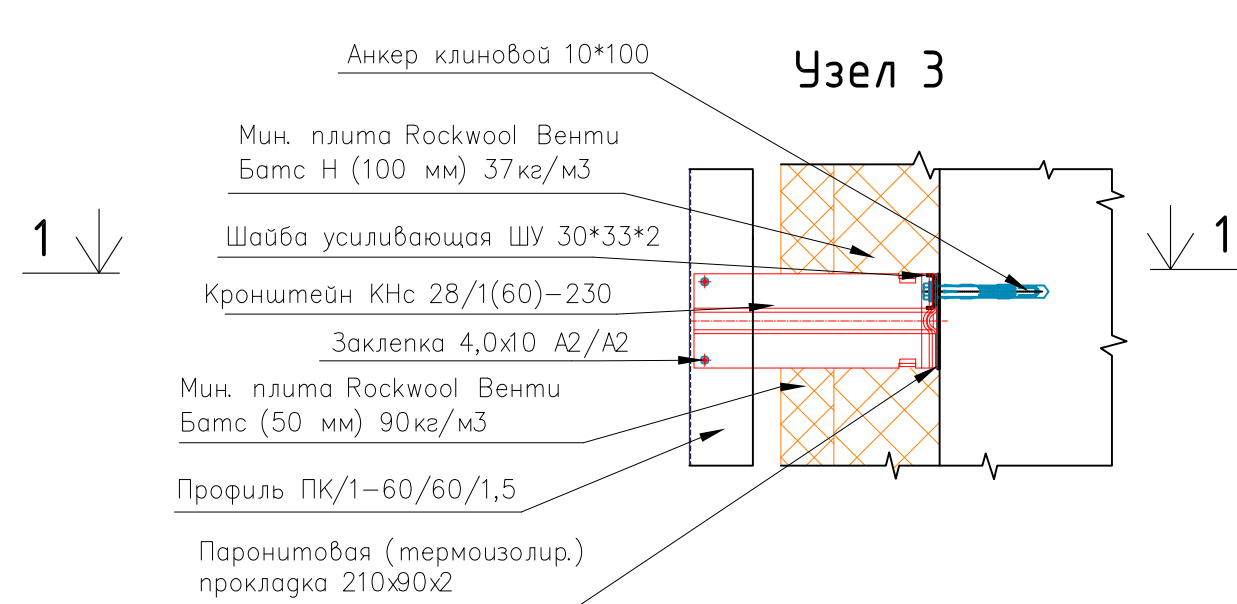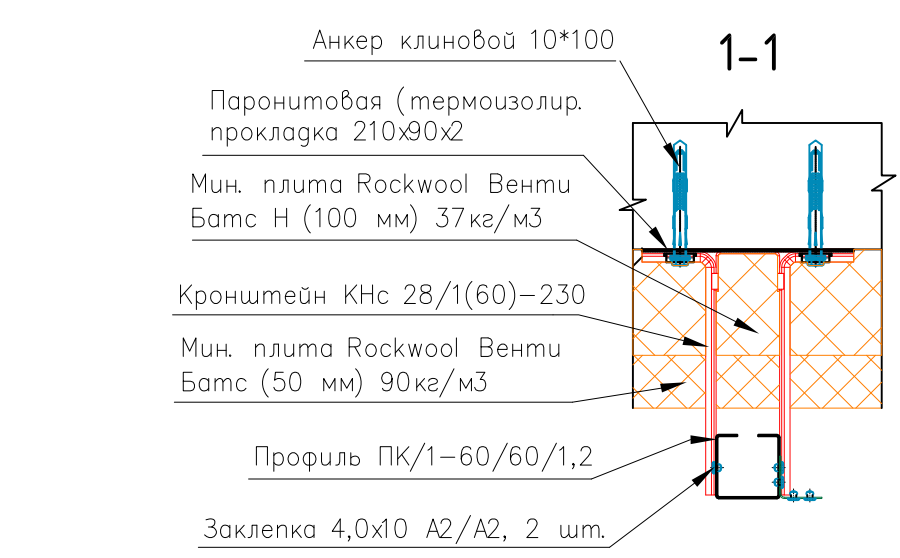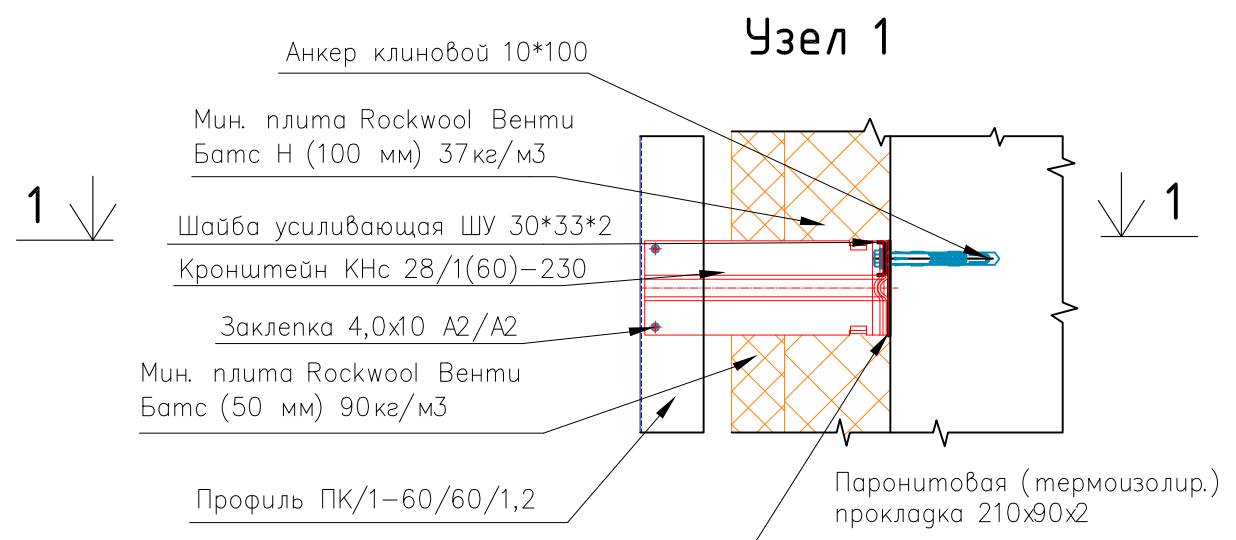

- Условные обозначения
- Фиксирующая накладка ФН-ПК/1-60/60/1,2
 - Фиксирующая накладка ФН-ПК/1-60/60/1,5
 - Полка угловая ПУ
 - Крепёжный уголок 60/60/62/2
 - Профиль ГО-40/40/1,2
 - Профиль ГО-65/30/1,2
 - Профиль ПК/1-60/60/1,2
 - Профиль ПК/1-60/60/1,5

				1- ШК- НП- Р- АР1			
				Школа на 550 мест, г.Москва р- н Ново- Переделкино, мкр.14, к.20			
Должность	Ф. И. О.	Подпись	Дата	Архитектурные решения. Наземная часть здания	Стадия	Лист	Листов
Геозвист	Чарнига				ИД	5	8
Проверил				Исполнительная схема монтажа подсистемы НВФ в осях 1-7/Е- Ж. Узлы.	ООО "ОСБ-Строй"		

Схема расположения направляющих фасада в осях 17-1/Т

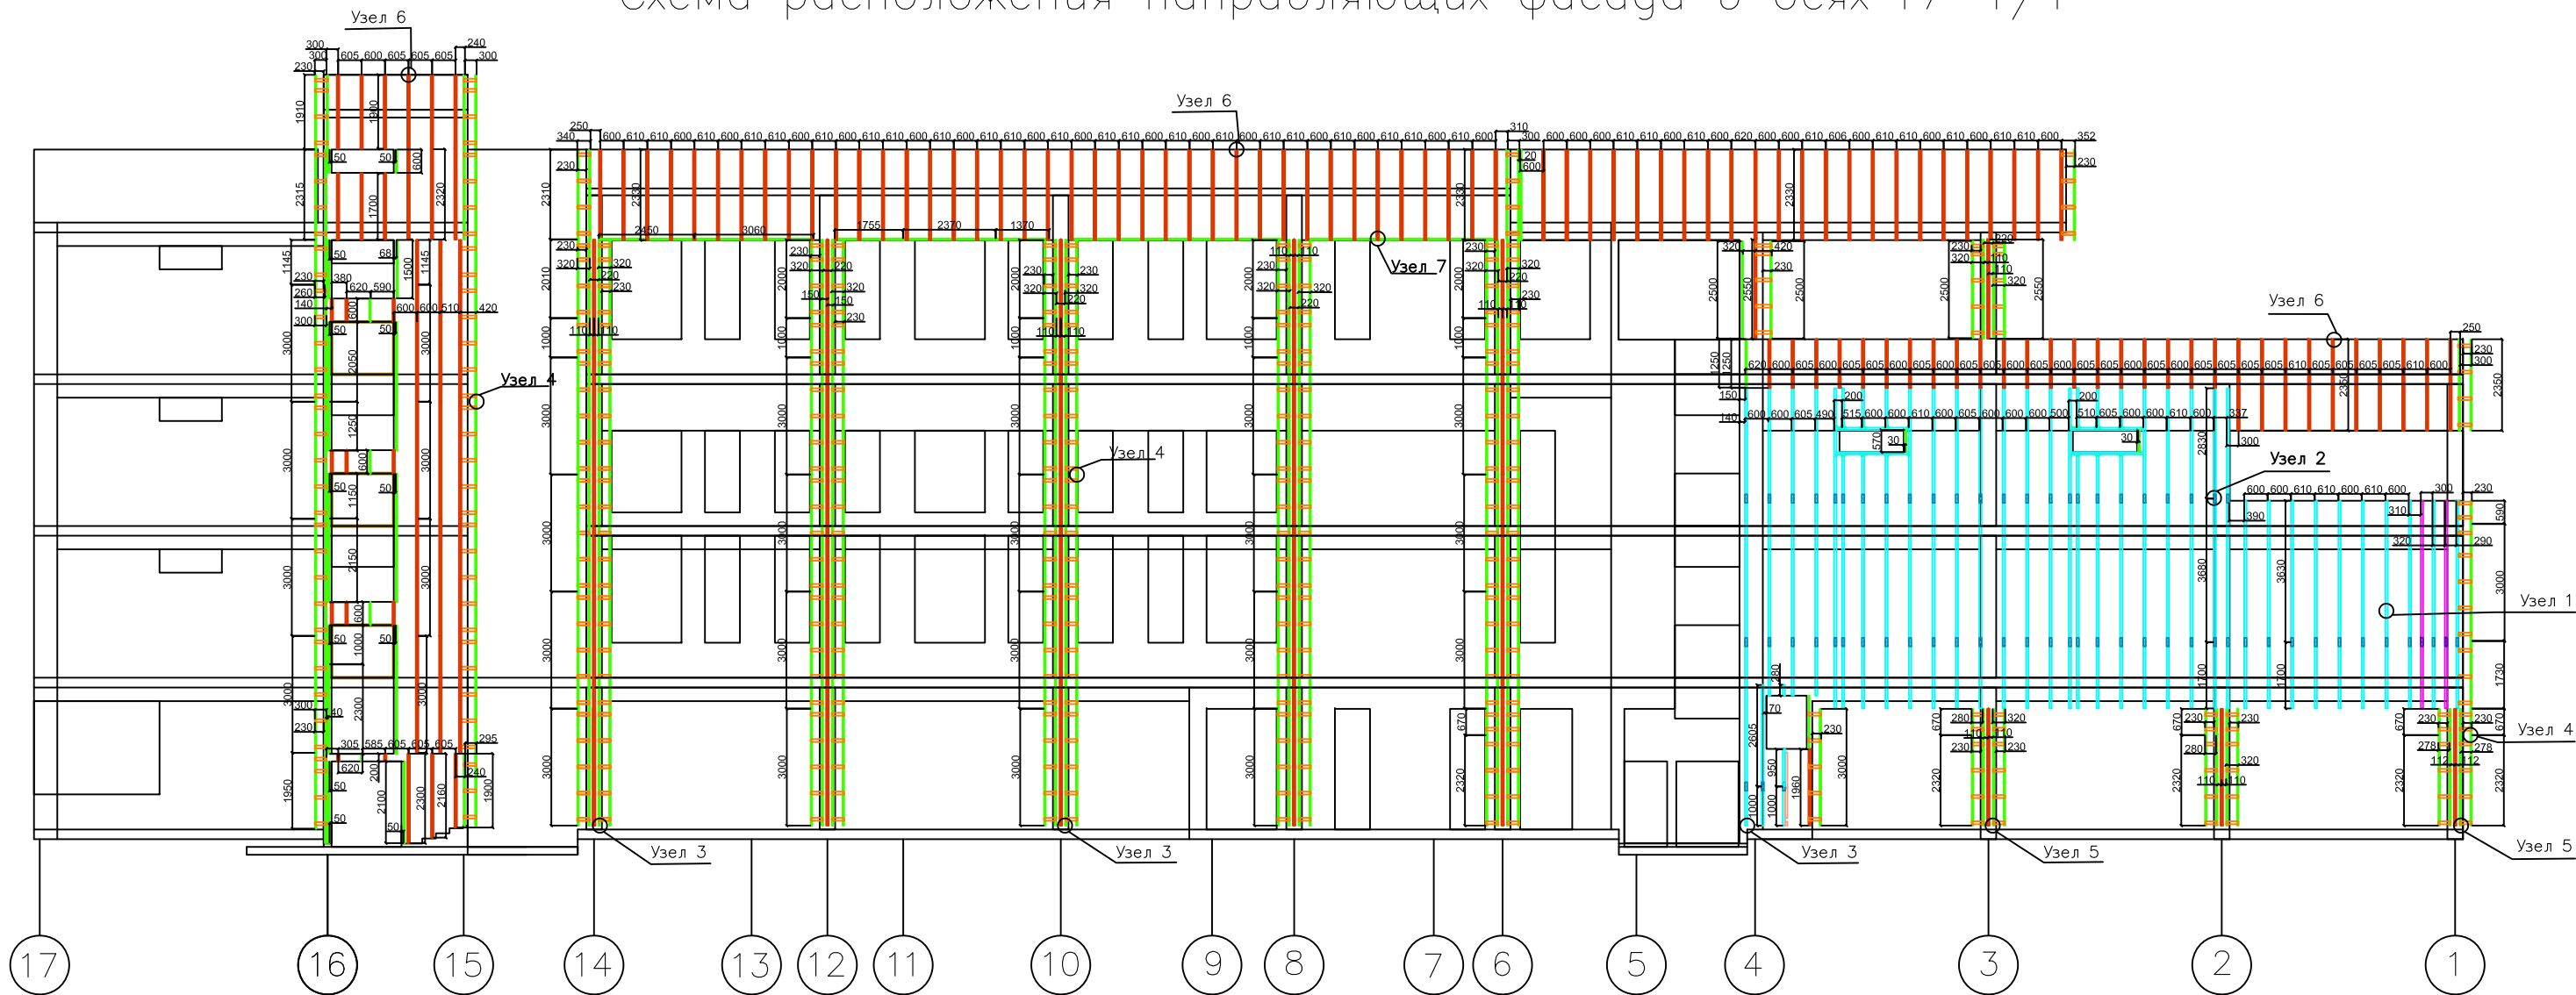


Условные обозначения

- Профиль ГО-40/40/1,2
- Профиль ГО-60/40/1,2
- Профиль ТО-65/30/1,2
- Профиль ПК/1-60/60/1,2
- Профиль ПК/1-60/60/1,5
- Фиксирующая накладка ФН-ПК/1-60/60/1,2
- Фиксирующая накладка ФН-ПК/1-60/60/1,5



				1— ШК— НП— Р— АР1		
				Школа на 550 мест, г. Москва р— н Ново— Переделкино, мкр.14, к.20		
Должность	Ф. И. О.	Подпись	Дата	Архитектурные решения. Наземная часть здания	Стадия	Лист
Геодезист	Чорнута				ИД	19
Проверил						Листов 34
				Исполнительная схема монтажа подсистемы НВФ в осях 17-1/Т		
				ООО "ОСВ— Строй"		

Схема расположения направляющих фасада в осях 17-1/Т

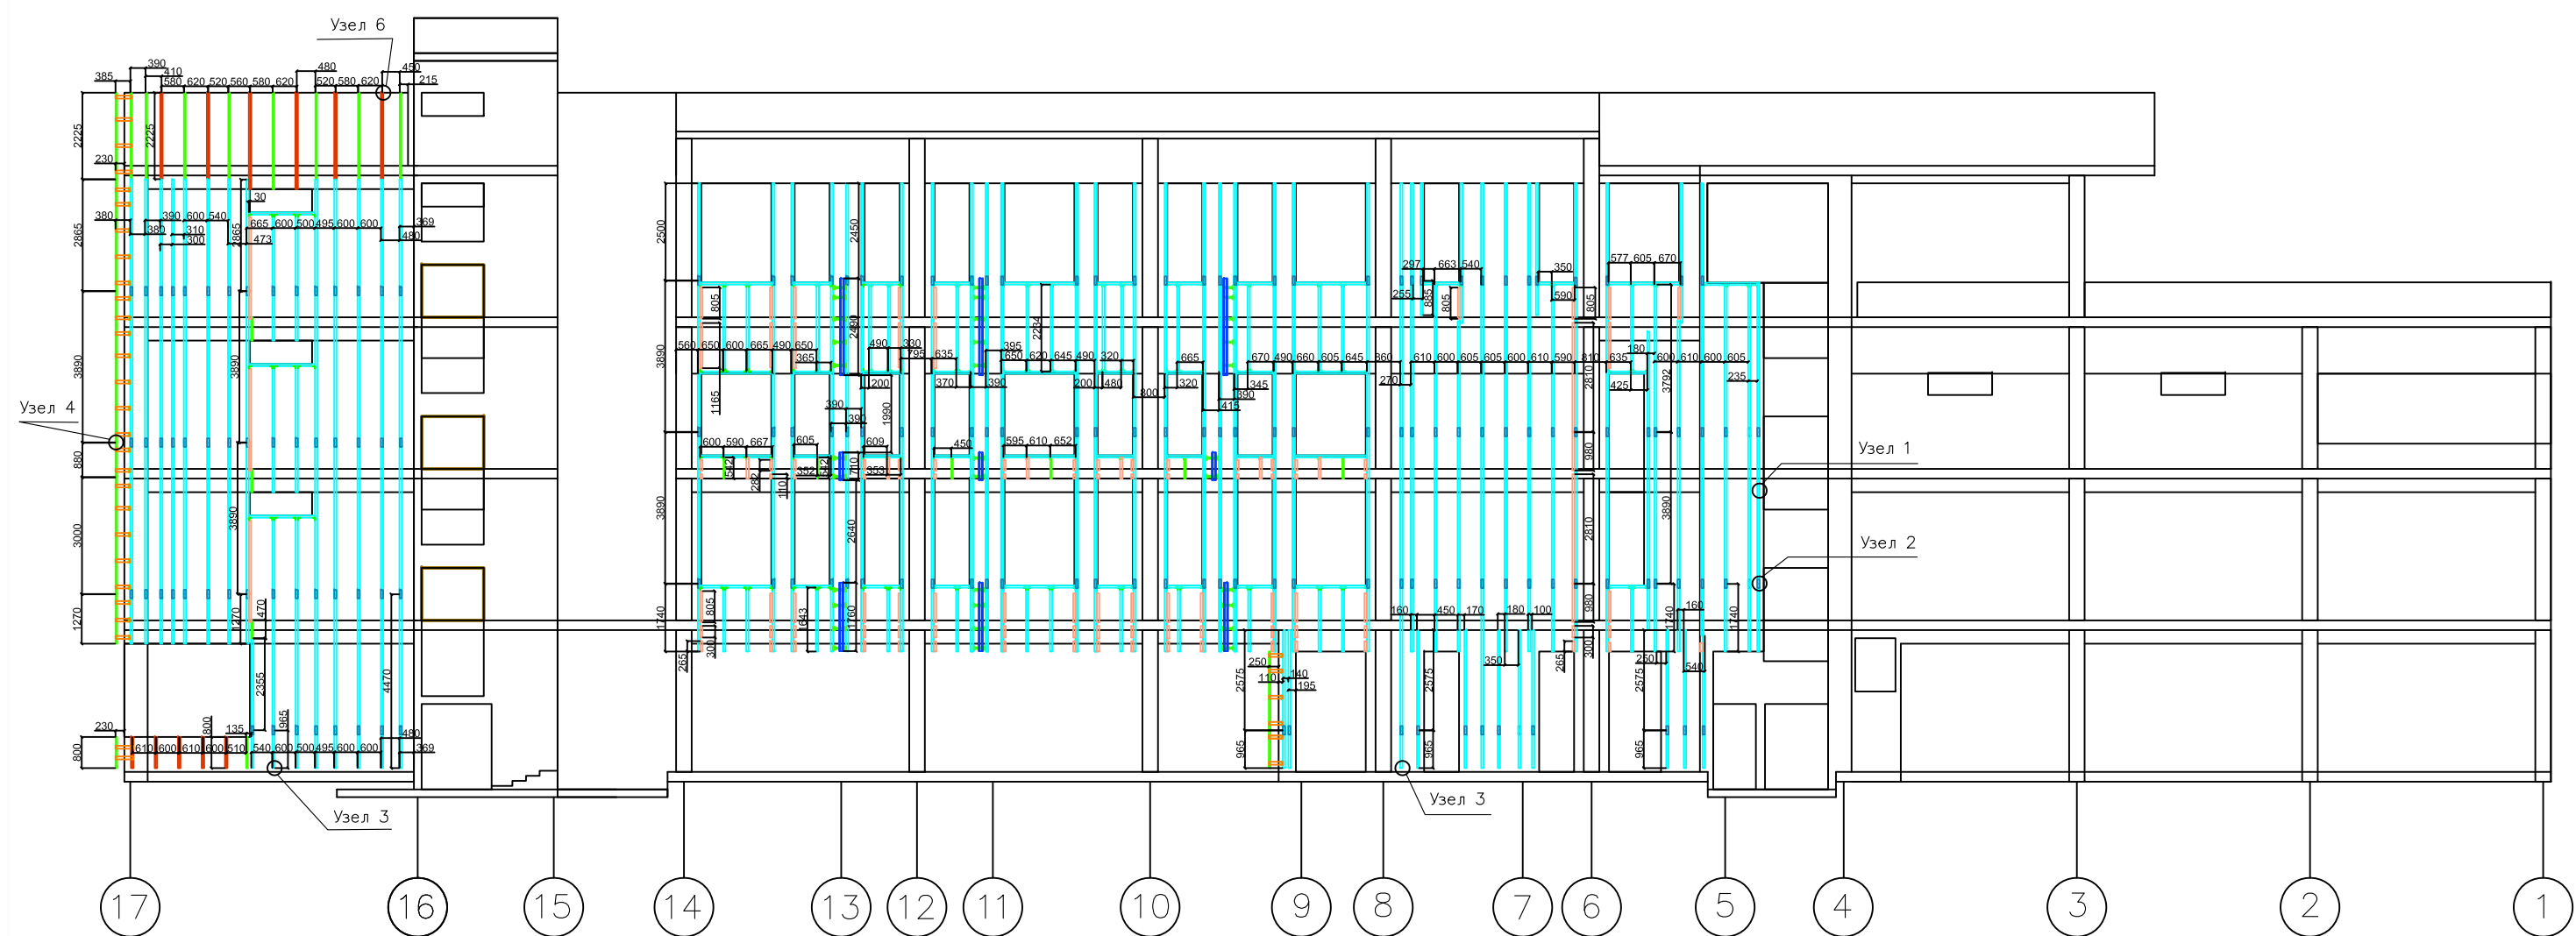

Условные обозначения

- Профиль ГО-40/40/1,2
- Профиль ГО-60/40/1,2
- Профиль ТО-65/30/1,2
- Профиль ПК/1-60/60/1,2
- Профиль ПК/1-60/60/1,5
- Фиксирующая накладка ФН-ПК/1-60/60/1,2
- Фиксирующая накладка ФН-ПК/1-60/60/1,5



				1- ШК- НП- Р- АР1		
				Школа на 550 мест, г. Москва р- н Ново- Переделкино, мкр.14, к.20		
Должность	Ф. И. О.	Подпись	Дата	Архитектурные решения. Наземная часть здания	Стадия	Лист
Геодезист	Чорнута				ИД	20
Проверил						Листов
				Исполнительная схема монтажа подсистемы НВФ в осях 17-1/Т		000 "ОСВ-Строй"

Схема расположения направляющих фасада в осях 17–1/Т



Условные обозначения

-  Профиль ГО–40/40/1,2
-  Профиль ГО–60/40/1,2
-  Профиль ТО–65/30/1,2
-  Профиль ПК/1–60/60/1,2
-  Профиль ПК/1–60/60/1,5
-  Фиксирующая накладка ФН– ПК/1–60/60/1,2
-  Фиксирующая накладка ФН– ПК/1–60/60/1,5



				1— ШК— НП— Р— АР1			
				Школа на 550 мест, г. Москва р— н Ново— Переделкино, мкр.14, к.20			
Должность	Ф. И. О.	Подпись	Дата				
Геозеум	Чорнута			Архитектурные решения. Наземная часть здания	Стагия	Лист	Листов
					ИД	21	34
Проверил				Исполнительная схема монтажа подсистемы НВФ в осях 17—1/Т	ООО "ОСВ—Строй"		


[illegible]

- Профиль ГО–40/40/1,2
- Профиль ГО–60/40/1,2
- Профиль ТО–65/30/1,2
- Профиль ПК/1–60/60/1,2
- Профиль ПК/1–60/60/1,5
- Фиксирующая накладка ФН– ПК/1–60/60/1,2
- Фиксирующая накладка ФН– ПК/1–60/60/1,5



				1— ШК— НП— Р— АР1			
				Школа на 550 мест, г.Москва р— н Ново— Переделкино, мкр.14, к.20			
Должность	Ф. И. О.	Подпись	Дата				
Геозеист	Чорнута			Архитектурные решения. Наземная часть здания	Стация	Лист	Листов
					ИД	22	34
Проверил				Исполнительная схема монтажа подсистемы НВФ в осях 17—1/Т	ООО "ОСВ—Строй"		


Буг К

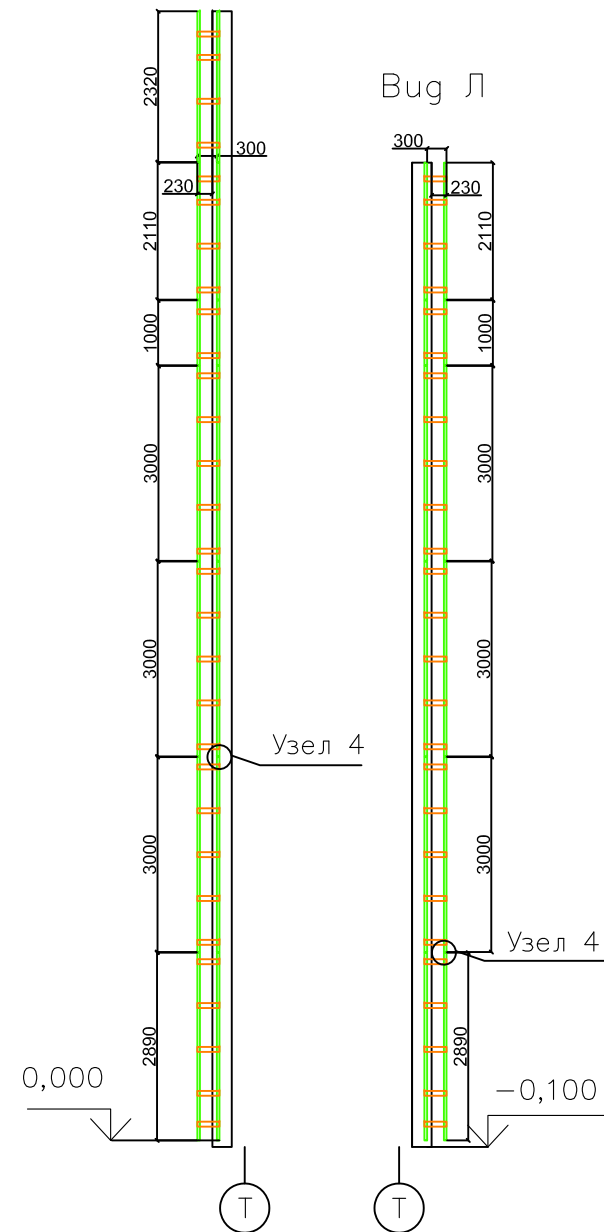


Буг В

Буг Г

Буг Д

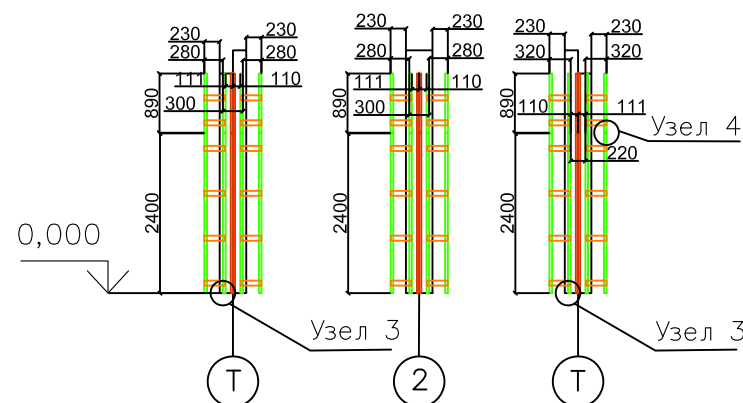


План на отм. 0.000

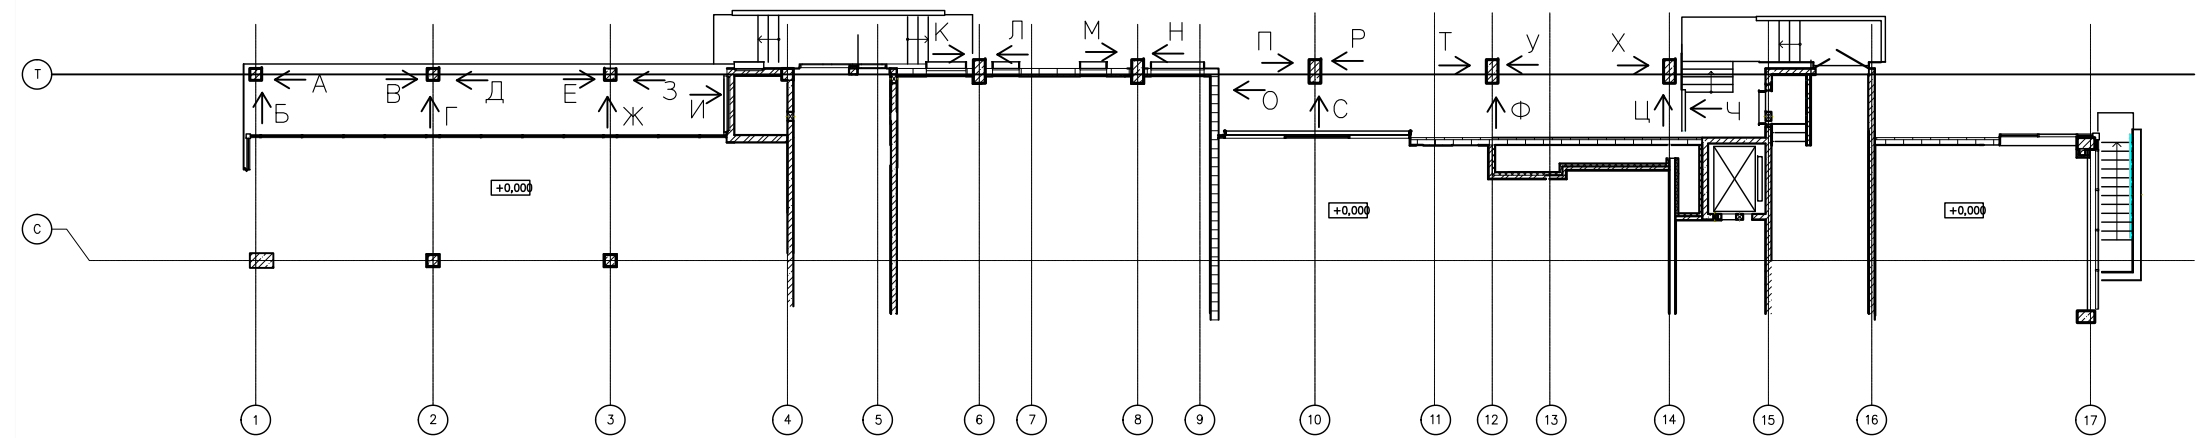

Буг М


Буг Н

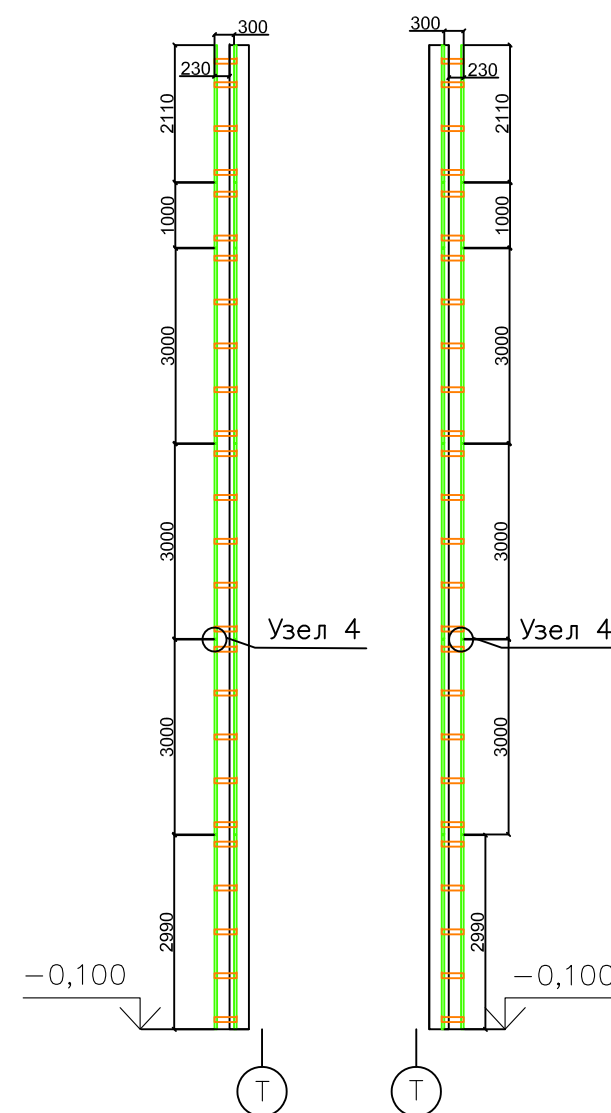


Буг Е

Буг Ж

Буг З

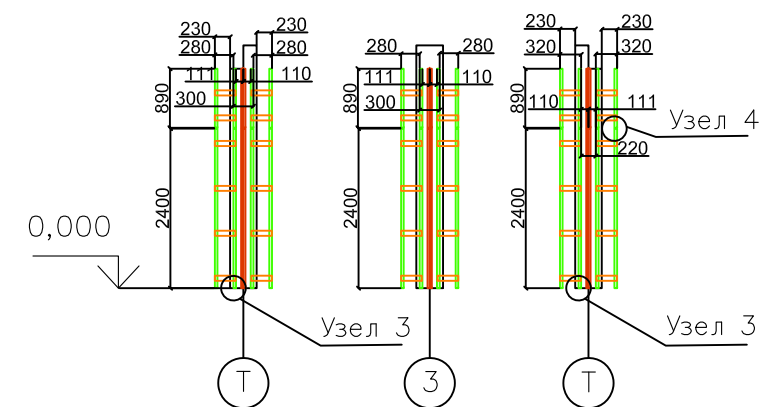

Буг И

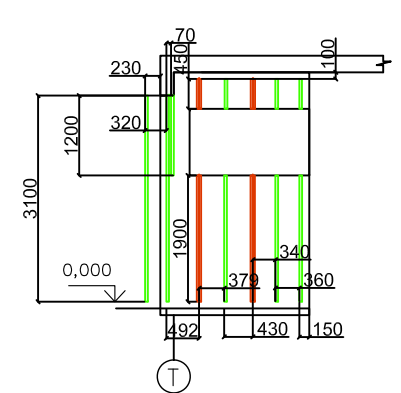

Условные обозначения


- Профиль ГО-40/40/1,2
- Профиль ГО-60/40/1,2
- Профиль ТО-65/30/1,2
- Профиль ПК/1-60/60/1,2
- Профиль ПК/1-60/60/1,5
- Фиксирующая накладка ФН-ПК/1-60/60/1,2
- Фиксирующая накладка ФН-ПК/1-60/60/1,5
- Полка уголовая ПУ
- Крепёжный уголок 60/60/62/2




1— ШК— НП— Р— АР1

Школа на 550 мест, г. Москва
р— н Ново— Переделкино, мкр.14, к.20


Должность	Ф. И. О.	Подпись	Дата	Архитектурные решения. Наземная часть здания			Стадия	Лист	Листов
Геодезист	Чорнута						ИД	23	34
Проверил				Исполнительная схема монтажа подсистемы НВФ в осях 17-1/Т			ООО "ОСВ— Строй"		

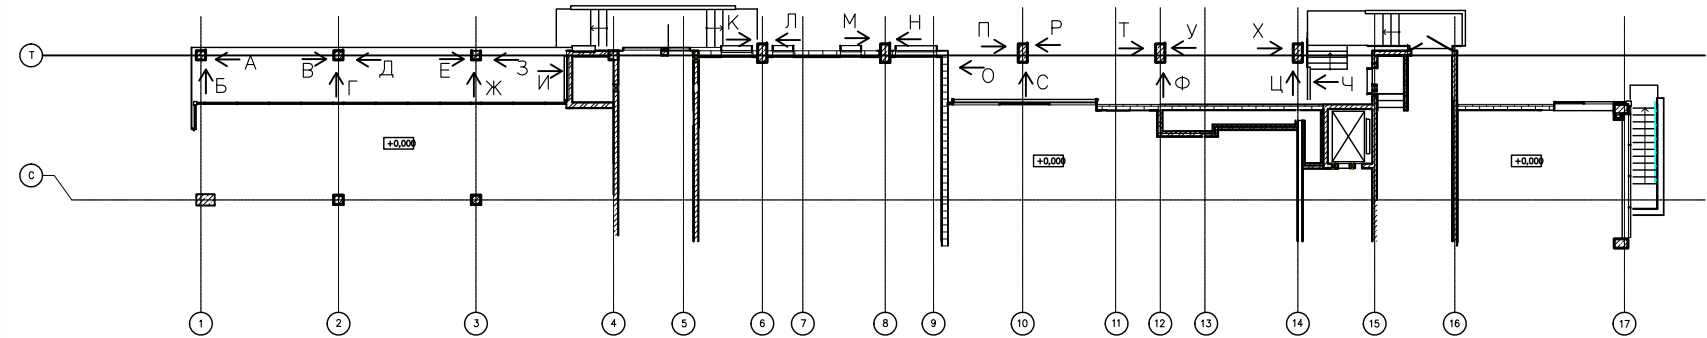


Буг О

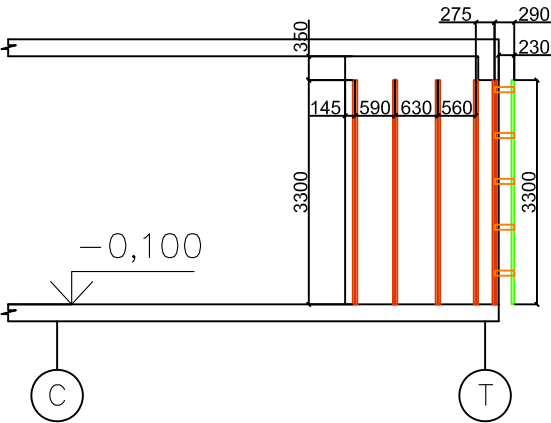


Буг П

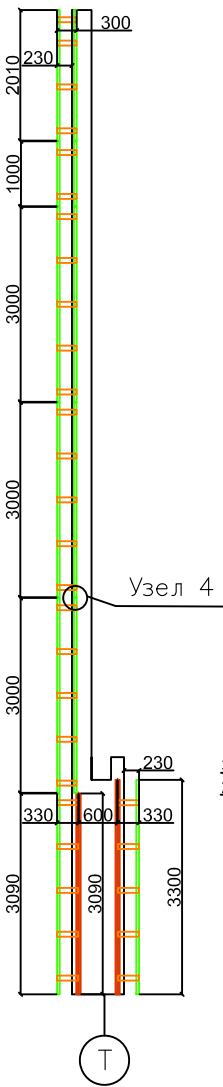


Буг Р

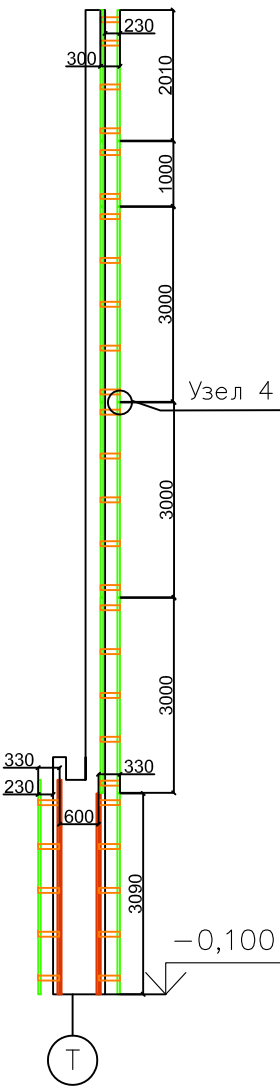


Буг Т

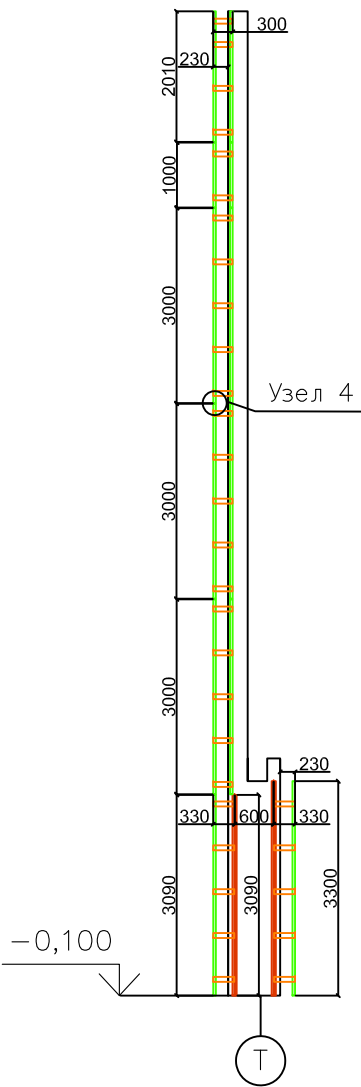


Буг У

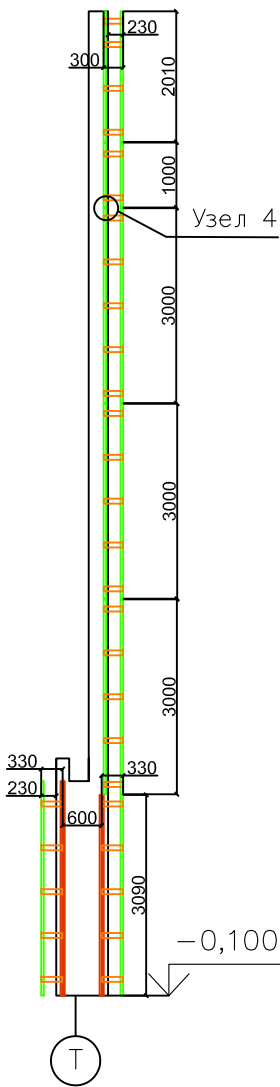


Буг Х

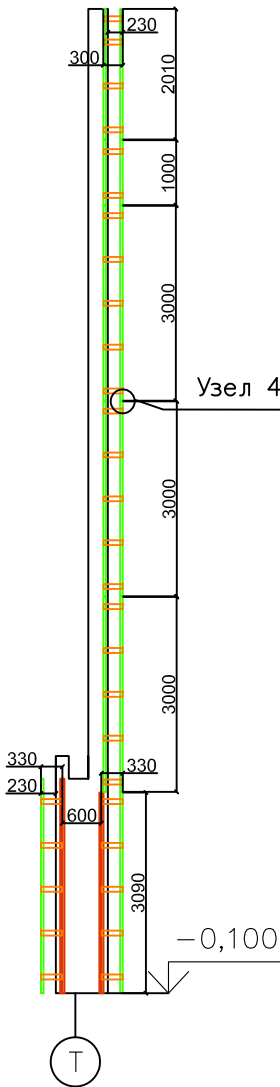


Буг С

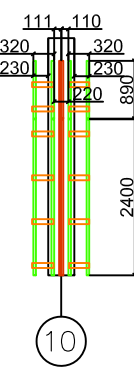

Буг Ф

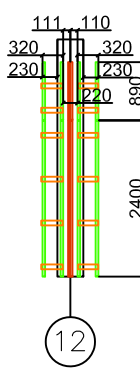

Буг Ц






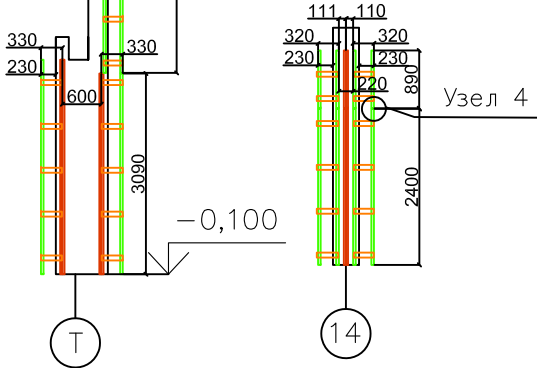


Условные обозначения

- Профиль ГО-40/40/1,2
- Профиль ГО-60/40/1,2
- Профиль ТО-65/30/1,2
- Профиль ПК/1-60/60/1,2
- Профиль ПК/1-60/60/1,5
- Фиксирующая накладка ФН- ПК/1-60/60/1,2
- Фиксирующая накладка ФН- ПК/1-60/60/1,5
- Полка уголовая ПУ
- Крепёжный уголок 60/60/62/2









				1- ШК- НП- Р- АР1			
				Школа на 550 мест, г. Москва р- н Ново- Переделкино, мкр.14, к.20			
Должность	Ф. И. О.	Подпись	Дата	Архитектурные решения. Наземная часть здания	Стадия	Лист	Листов
Геодезист	Чорнута				ИД	24	34
Проверил				Исполнительная схема монтажа подсистемы НВФ в осях 17-1/Т	ООО "ОСВ- Строй"		

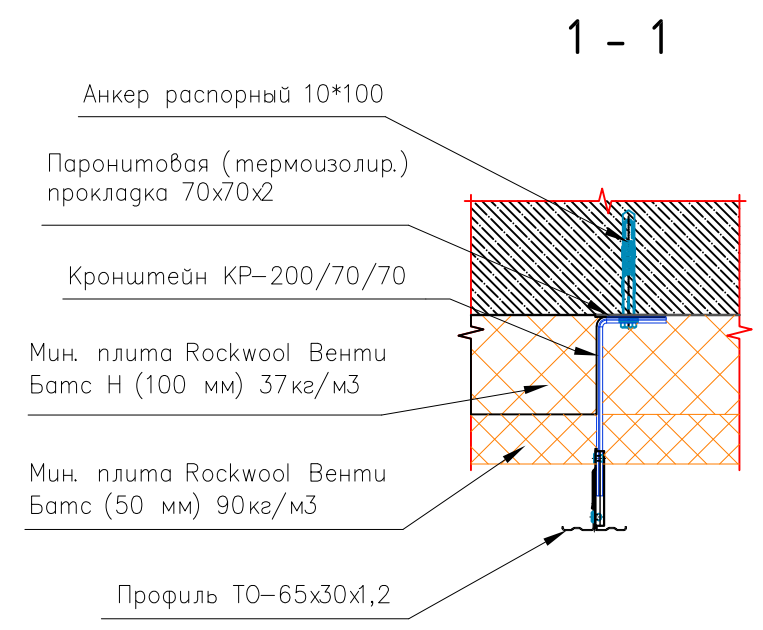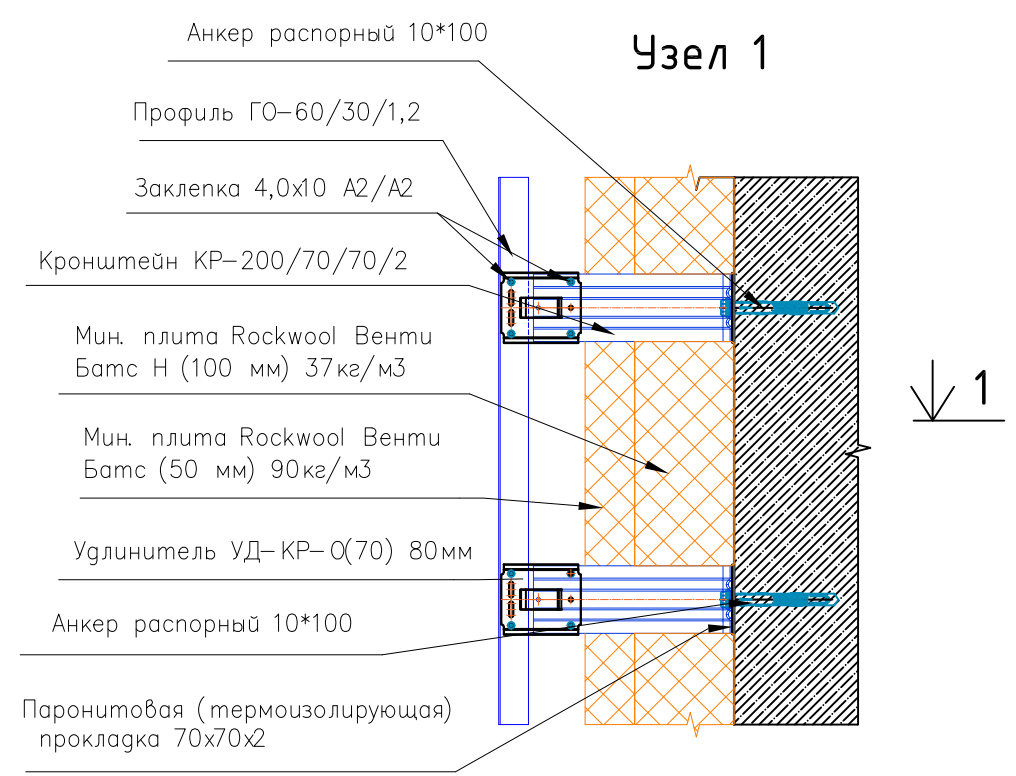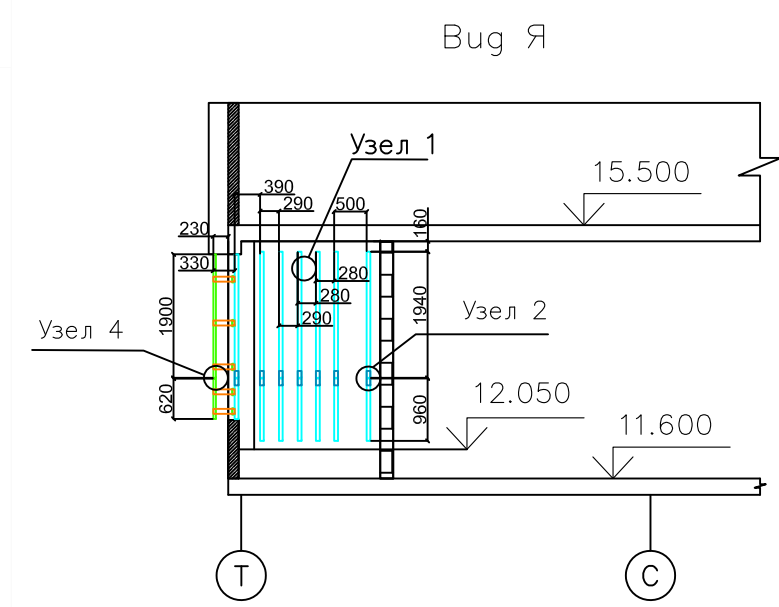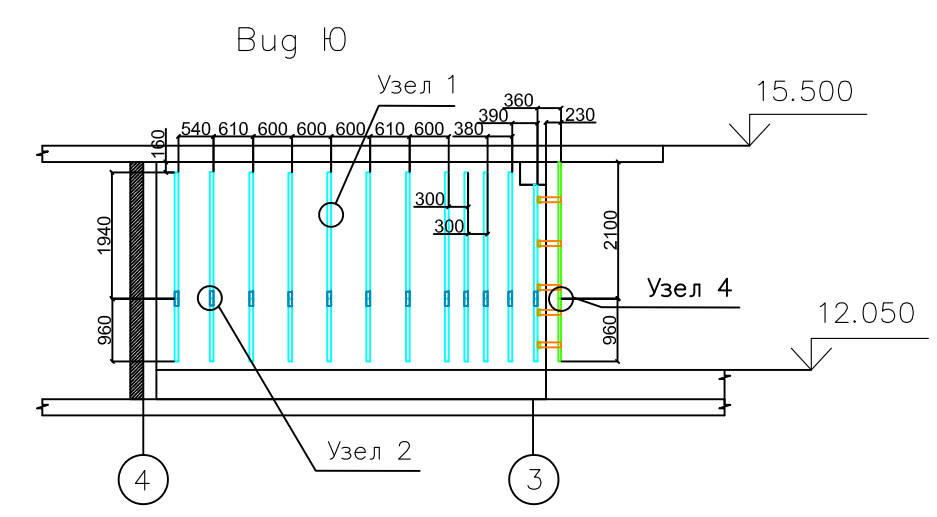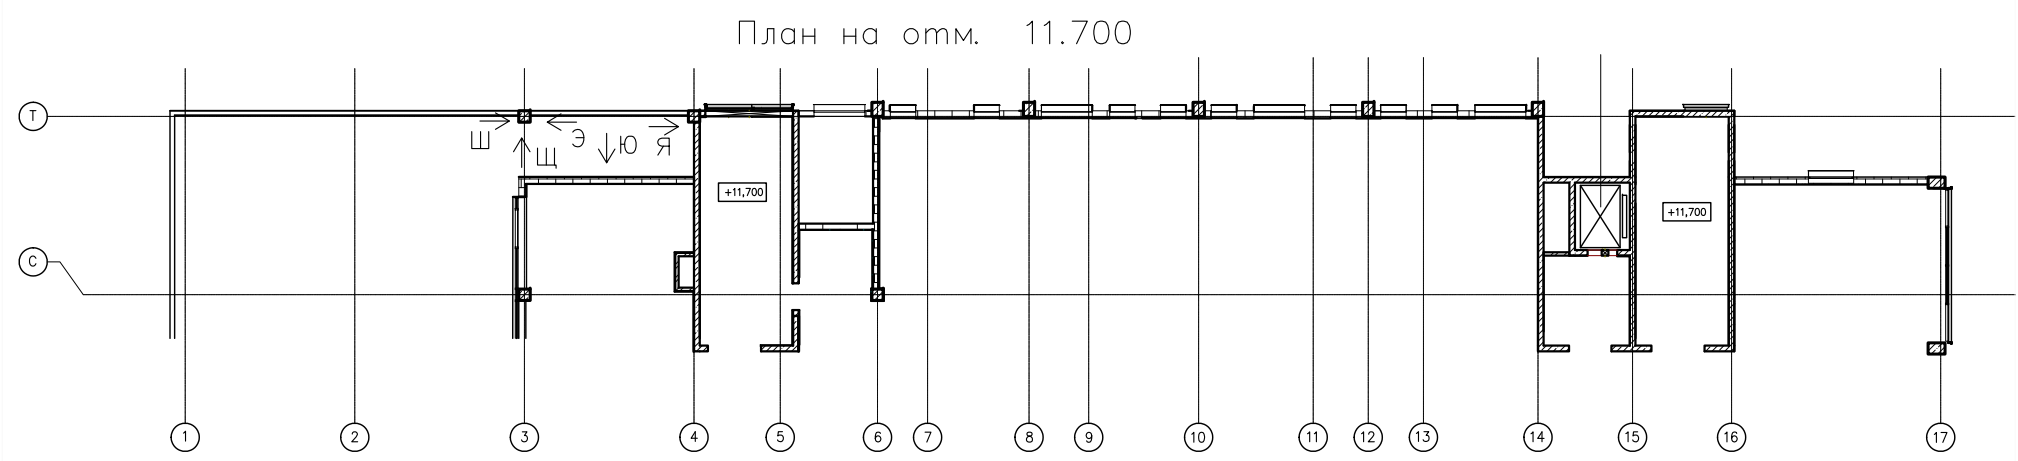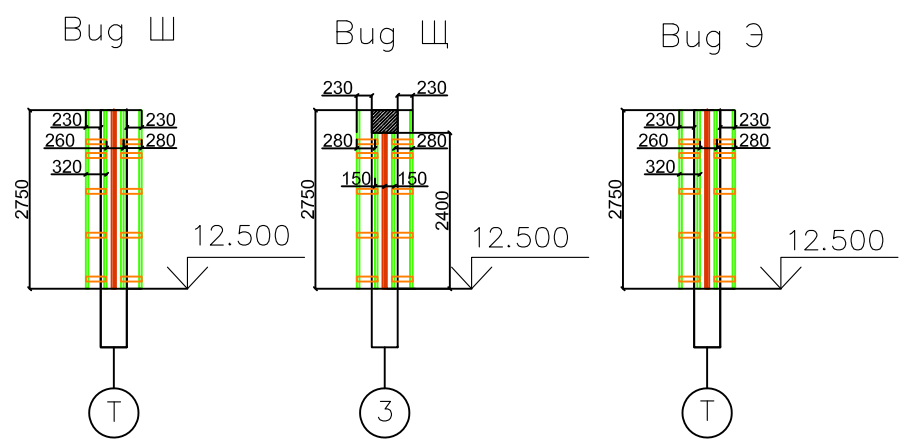

- Условные обозначения
- Профиль ГО-40/40/1,2
 - Профиль ГО-60/40/1,2
 - Профиль ТО-65/30/1,2
 - Профиль ПК/1-60/60/1,2
 - Профиль ПК/1-60/60/1,5
 - Фиксирующая накладка ФН-ПК/1-60/60/1,2
 - Фиксирующая накладка ФН-ПК/1-60/60/1,5
 - Полка угловая ПУ
 - Крепёжный уголок 60/60/62/2




1- ШК- НП- Р- АР1			
Школа на 550 мест, г. Москва р- н Ново- Переделкино, мкр.14, к.20			
Должность	Ф. И. О.	Подпись	Дата
Геодезист	Чорнута		
Проверил			
Архитектурные решения. Наземная часть здания		Стадия	Лист
		ИД	25
Исполнительная схема монтажа подсистемы НВФ в осях 17-1/Т		Листов	34
ООО "ОСВ-Строй"			

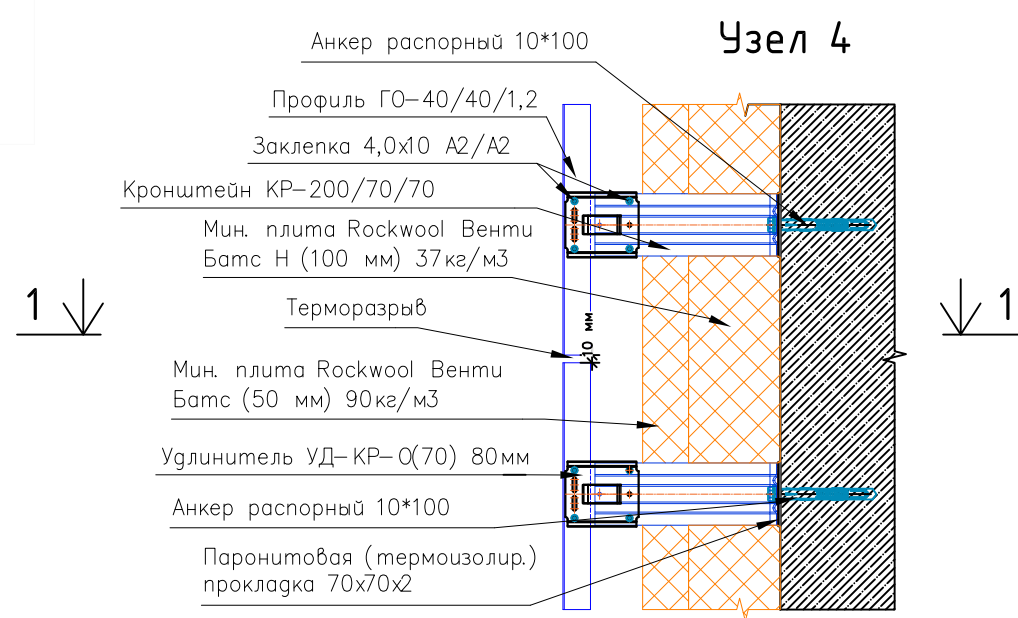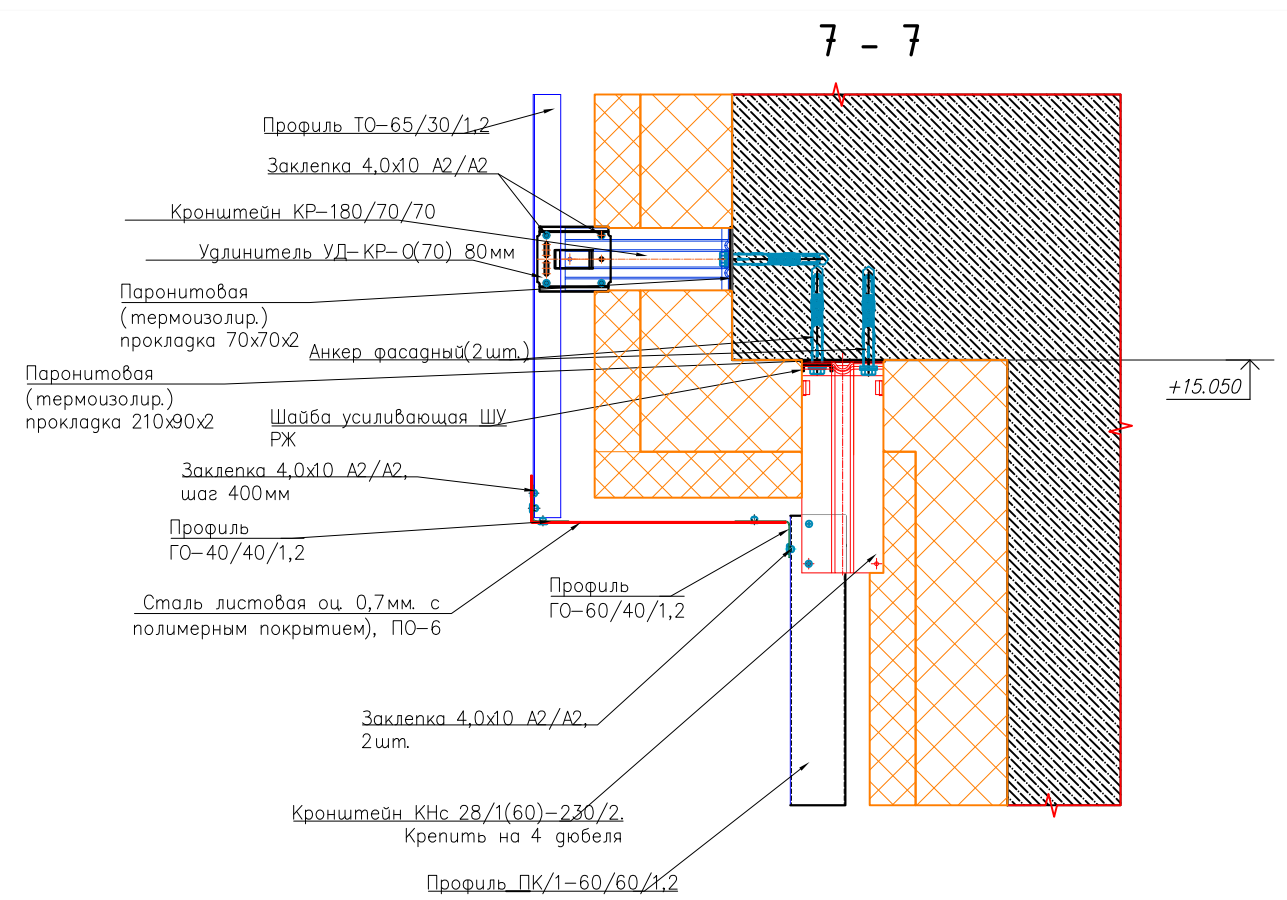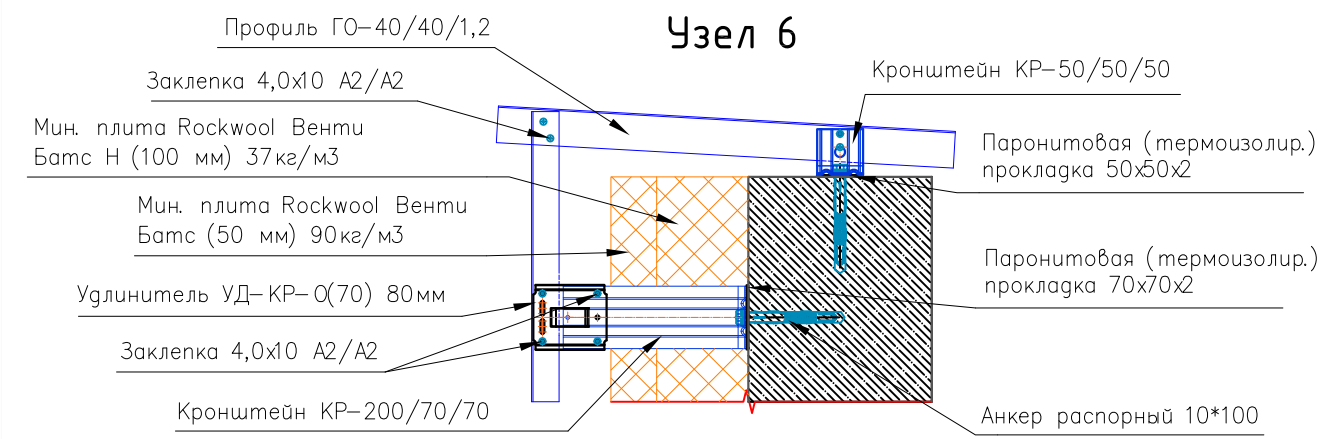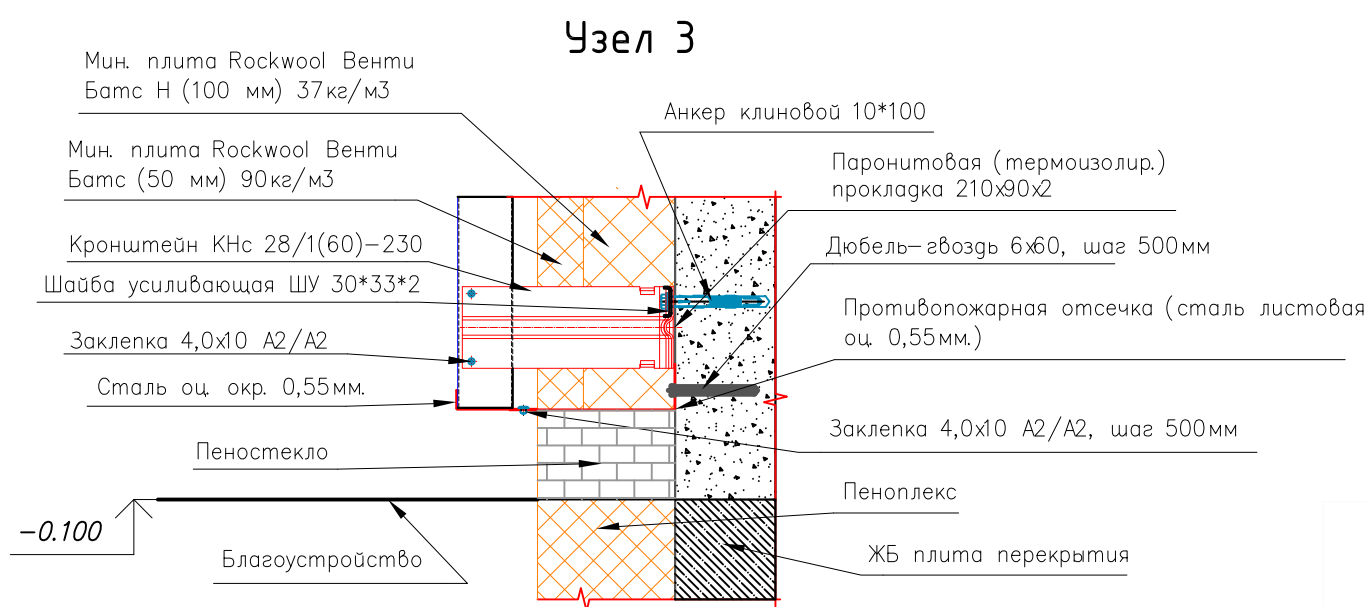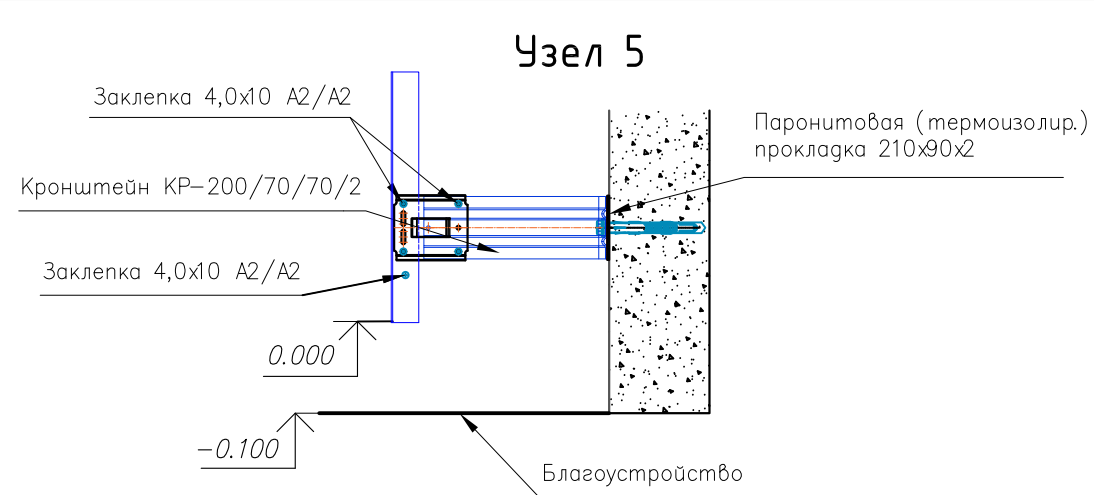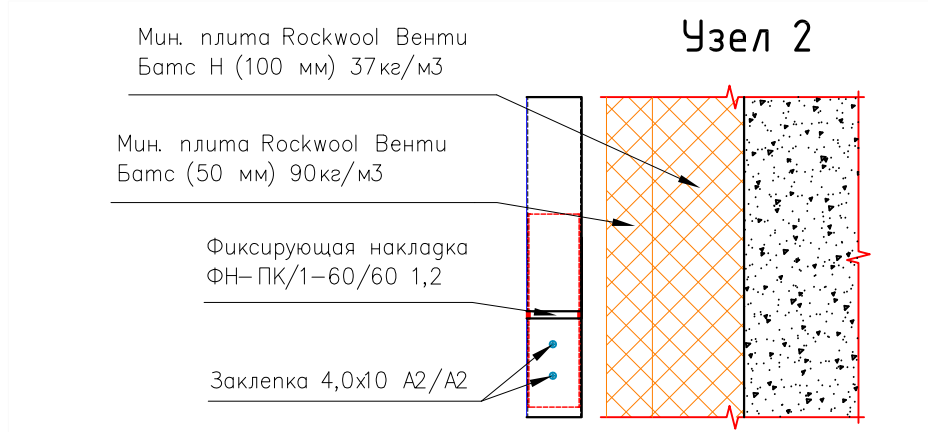


				1- ШК- НП- Р- АР1			
				Школа на 550 мест, г. Москва р- н Ново- Переделкино, мкр.14, к.20			
Должность	Ф. И. О.	Подпись	Дата	Архитектурные решения. Наземная часть здания	Стадия	Лист	Листов
Геозеист	Чорнута				ИД	26	34
Проверил				Исполнительная схема монтажа подсистемы НВФ в осях 17-1/Т	ООО "ОСВ-Строй"		


План расположения направляющих фасада в осях 2/Ж-Г

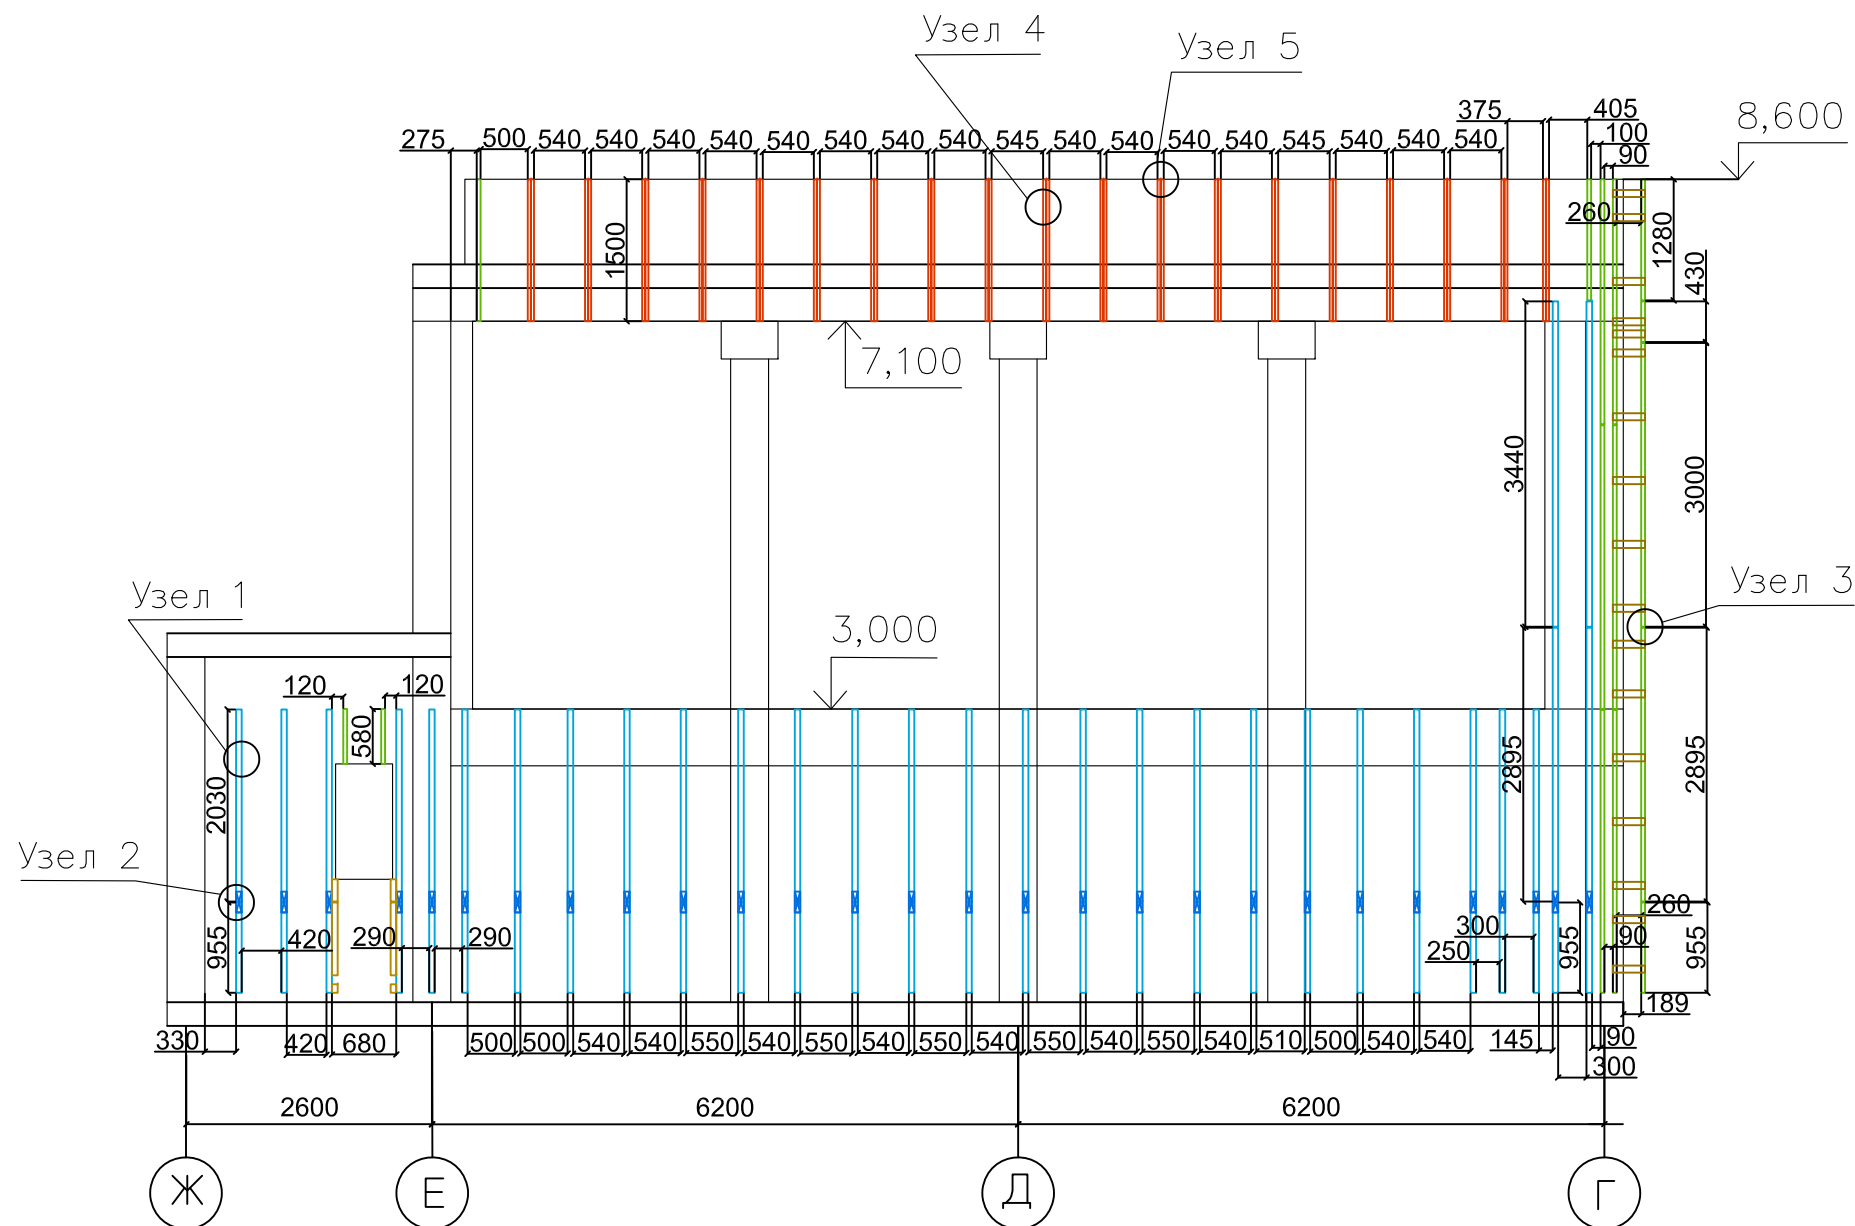







Узел 4 (вуд сверху)

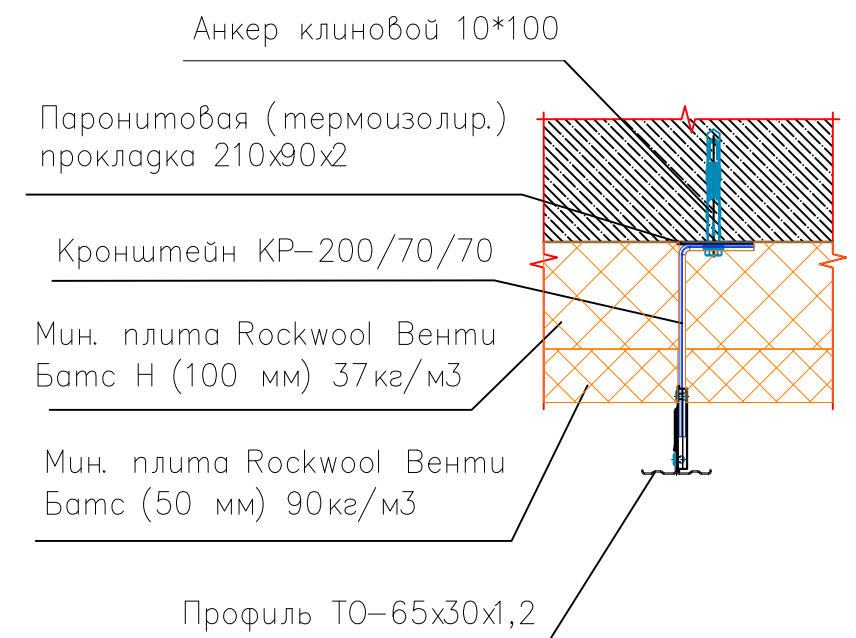

Условные обозначения

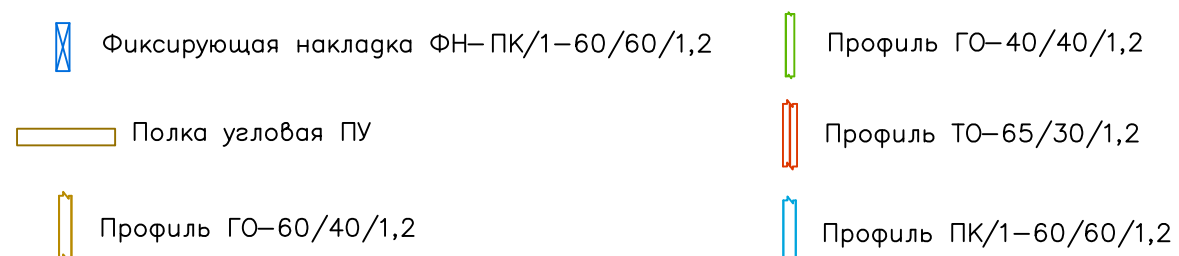

				1 — ШК — НП — Р — АР1			
				Школа на 550 мест, г. Москва р-н Ново-Переделкино, мкр.14, к.20			
Должность	Ф. И. О.	Подпись	Дата				
				Архитектурные решения. Наземная часть здания	Стадия	Лист	Листов
Геодезист	Чорнута				ИД	4	8
Проверил				Исполнительная схема монтажа подсистемы НВФ в осях 2/Ж-Г	ООО "ОСВ-Строй"		

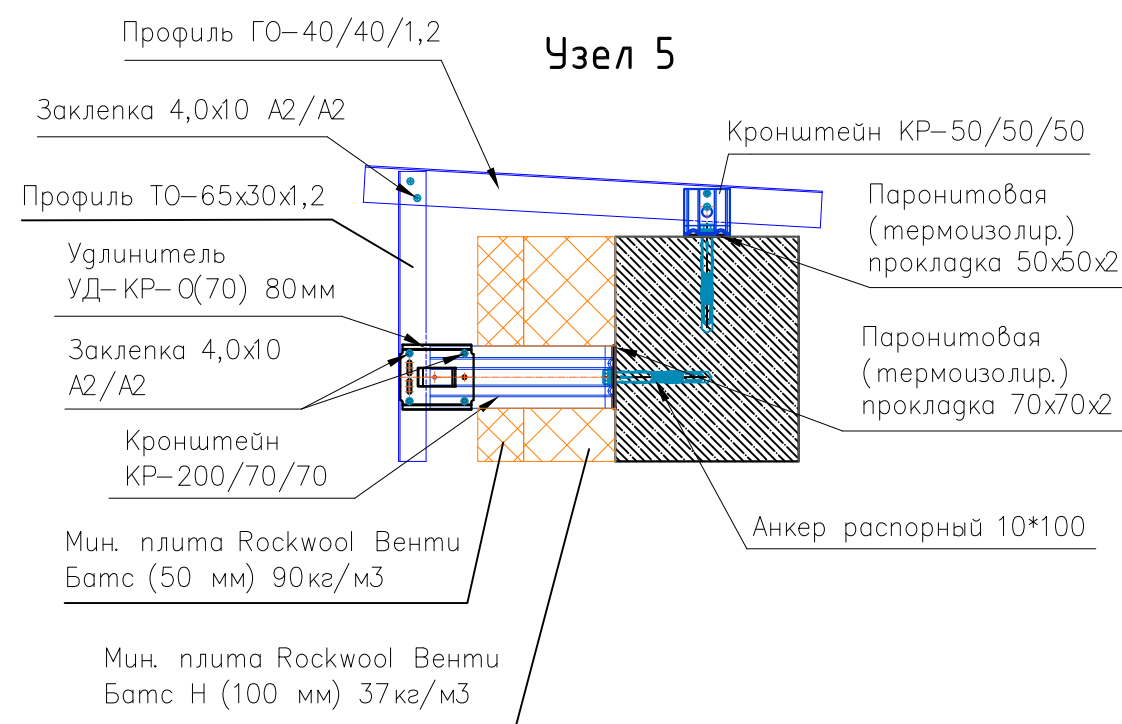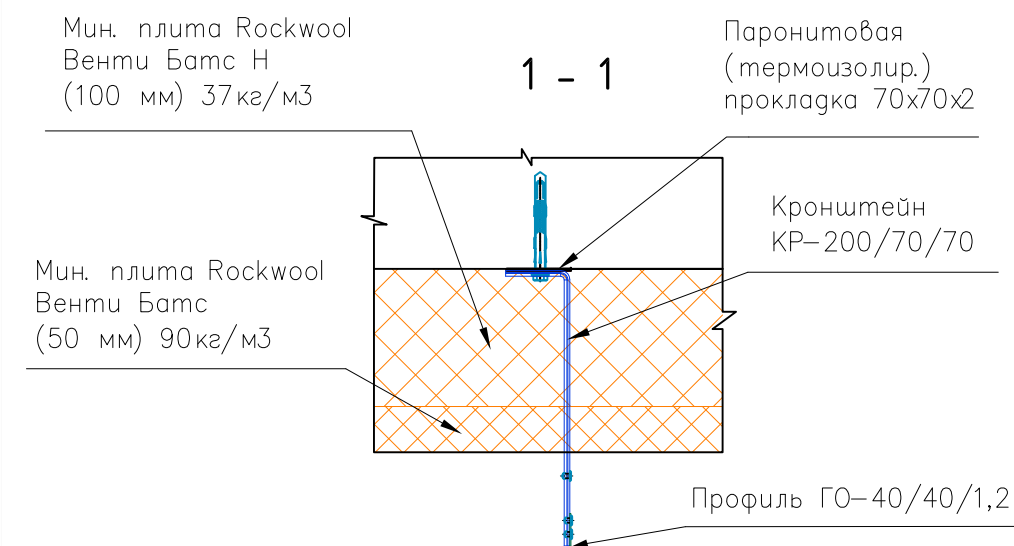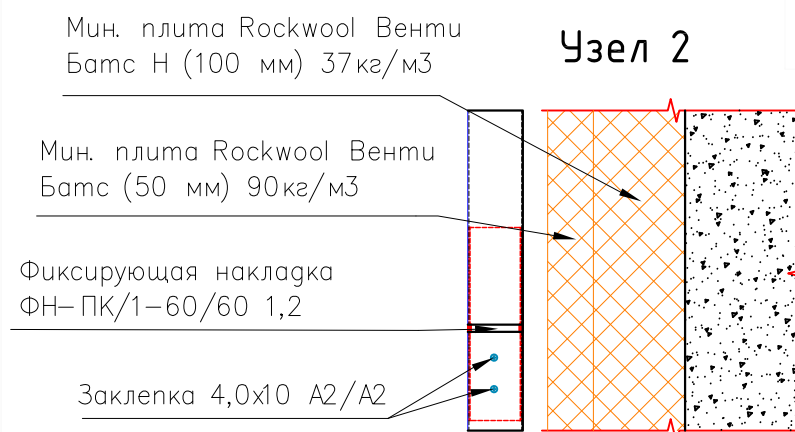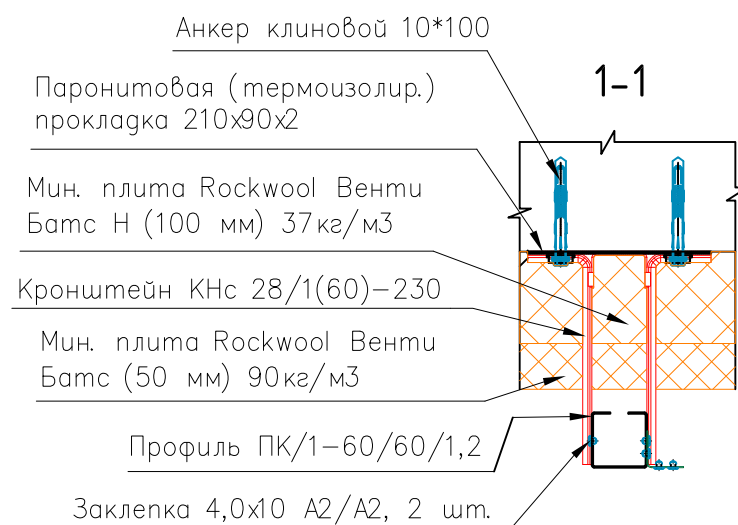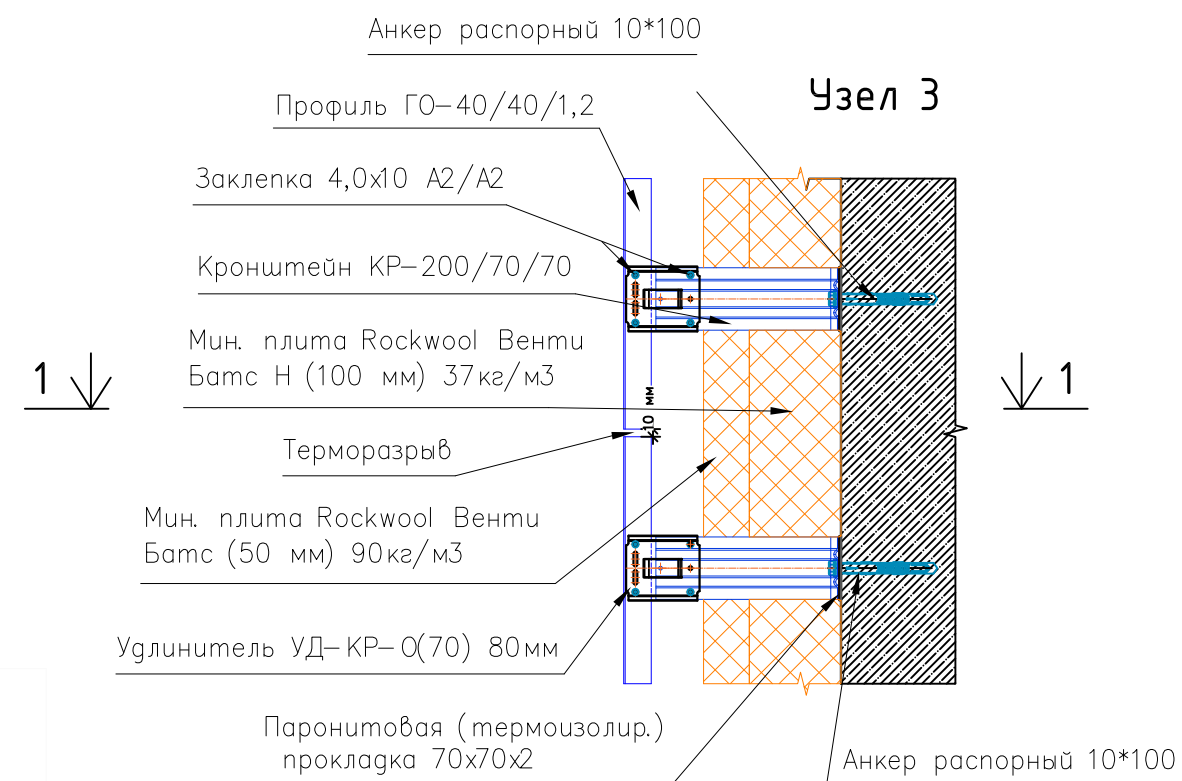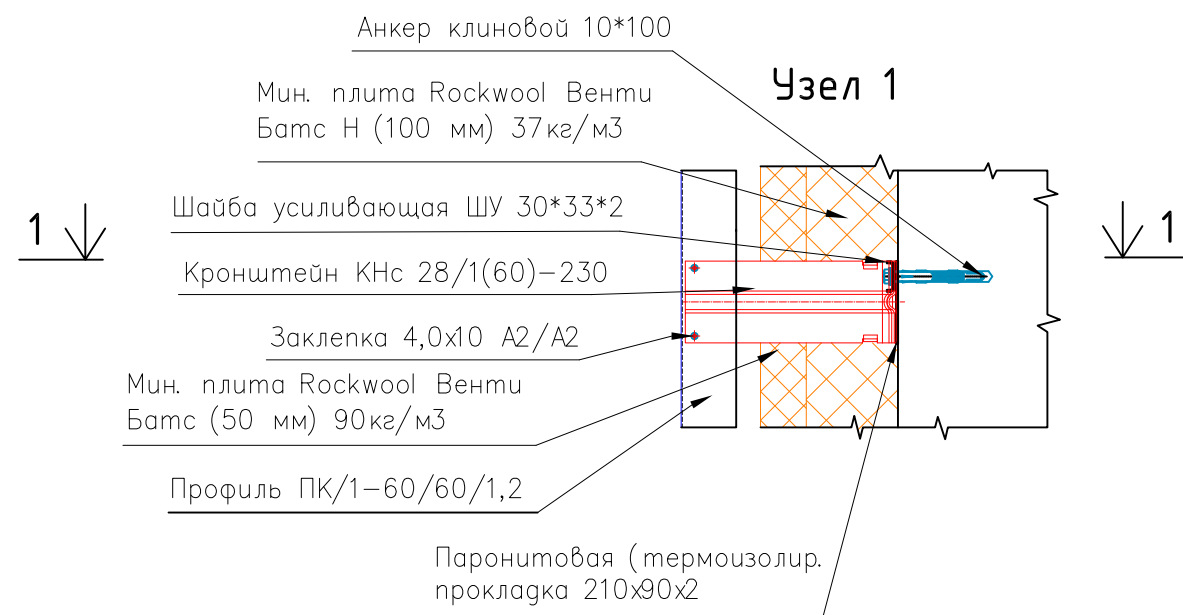


				1— ШК— НП— Р— АР1			
				Школа на 550 мест, г. Москва р— н Ново— Переделкино, мкр.14, к.20			
Должность	Ф. И. О.	Подпись	Дата	Архитектурные решения. Наземная часть здания	Стадия	Лист	Листов
Геозеист	Чорнута				ИД	5	8
Проверил					Исполнительная схема монтажа подсистемы НВФ в осях 2/Ж— Г. Узлы.	ООО "ОСВ— Строй"	









[illegible]

-  Профиль ГО-40/40/1,2
-  Профиль ТО-65/30/1,2
-  Профиль ПК/1-60/60/1,2
-  Профиль ПК/1-60/60/1,5
-  Фиксирующая накладка ФН- ПК/1-60/60/1,2
-  Фиксирующая накладка ФН- ПК/1-60/60/1,5
-  Полка угловая ПУ
-  Крепёжный уголок 60/60/62/2

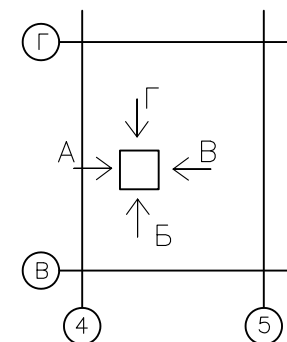

				1 – ШК – НП – Р – АР1			
				Школа на 550 мест, г. Москва р-н Ново-Переделкино, мкр.14, к.20			
Должность	Ф. И. О.	Подпись	Дата				
				Архитектурные решения. Наземная часть здания	Стадия	Лист	Листов
Геозеист	Чорнута				ИД	5	10
Проверил				Исполнительная схема монтажа подсистемы НВФ в осях 2-7/В-Г	ООО "ОСВ-Строй"		

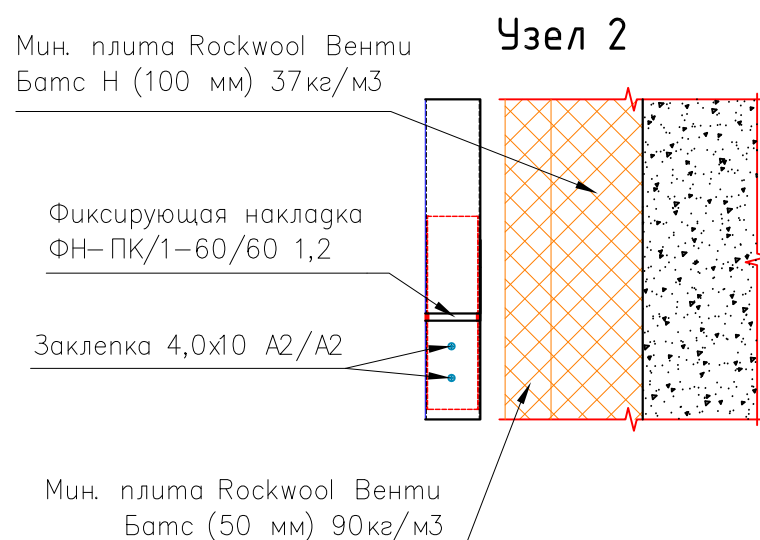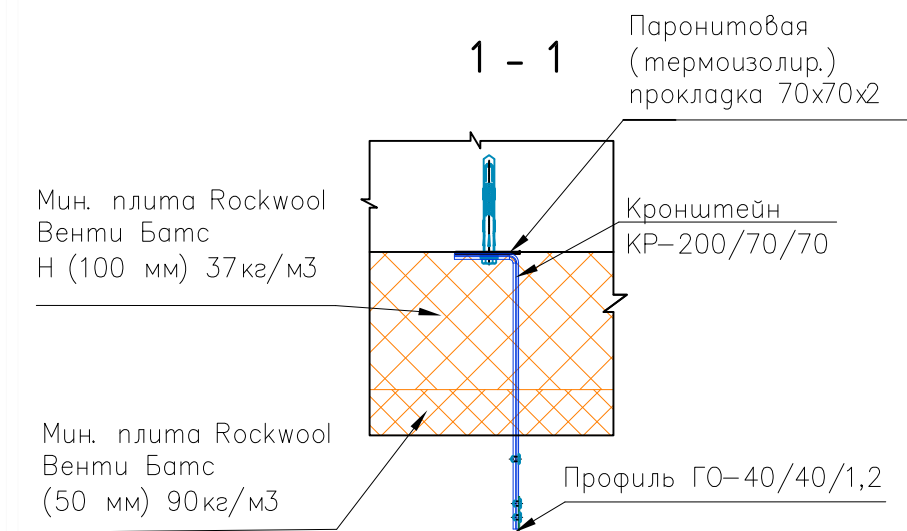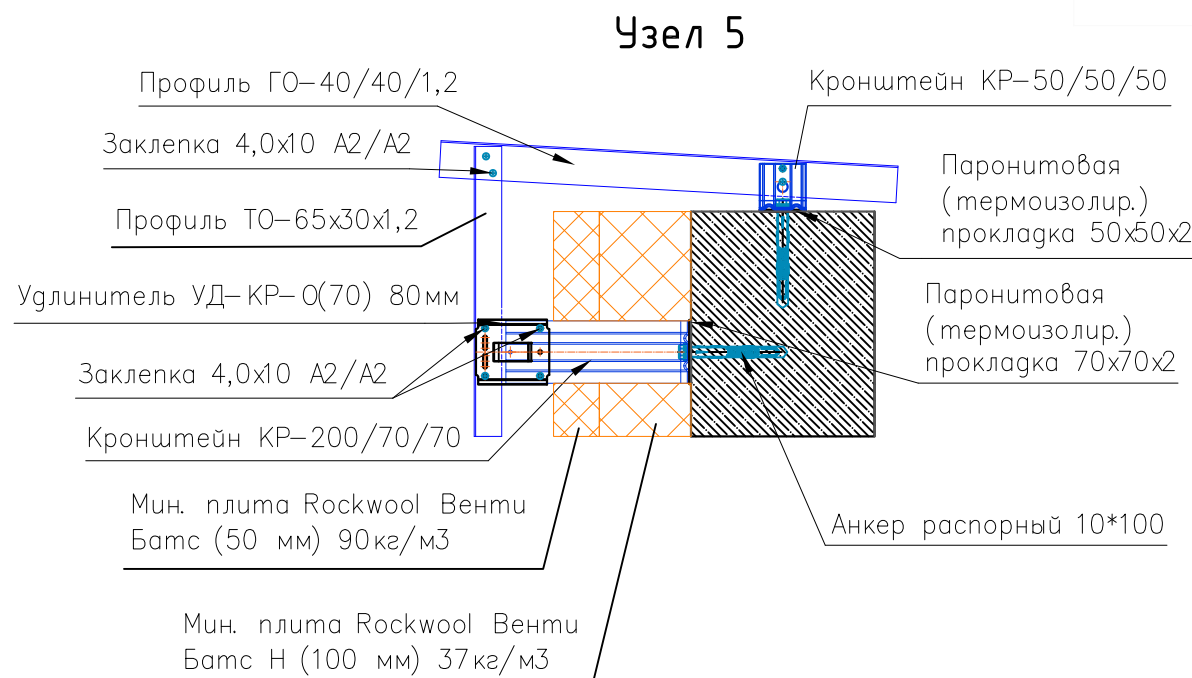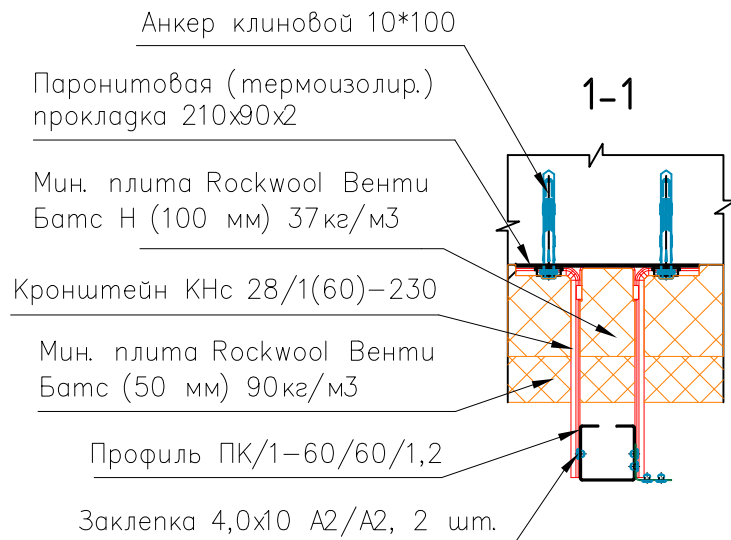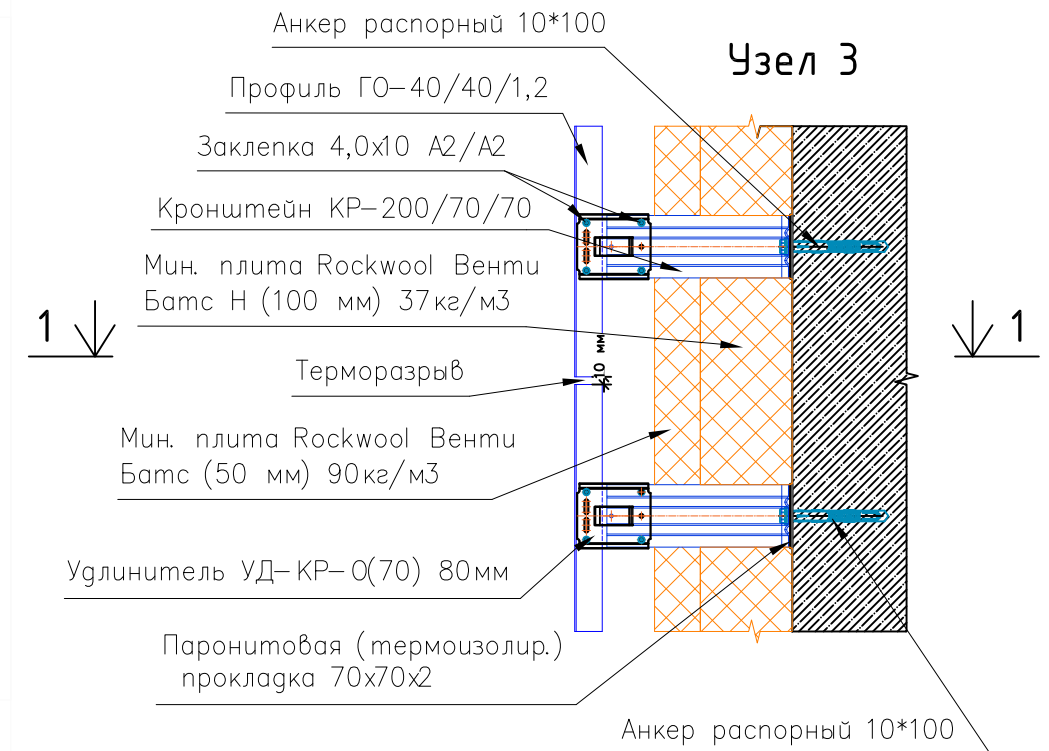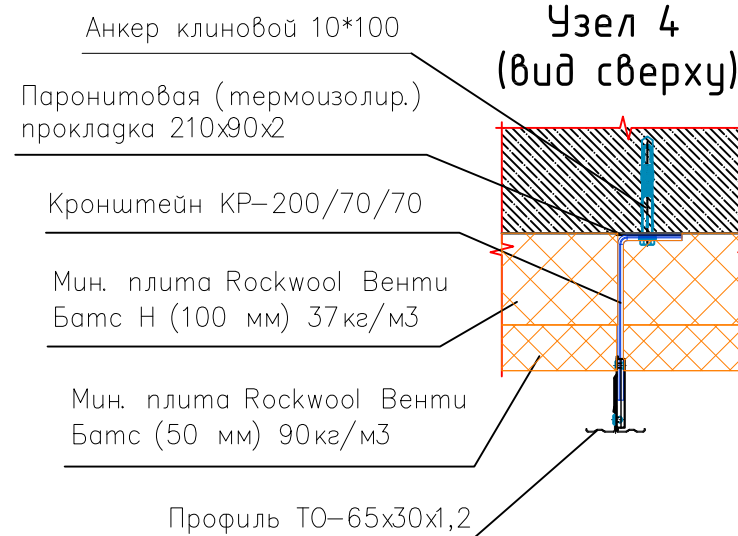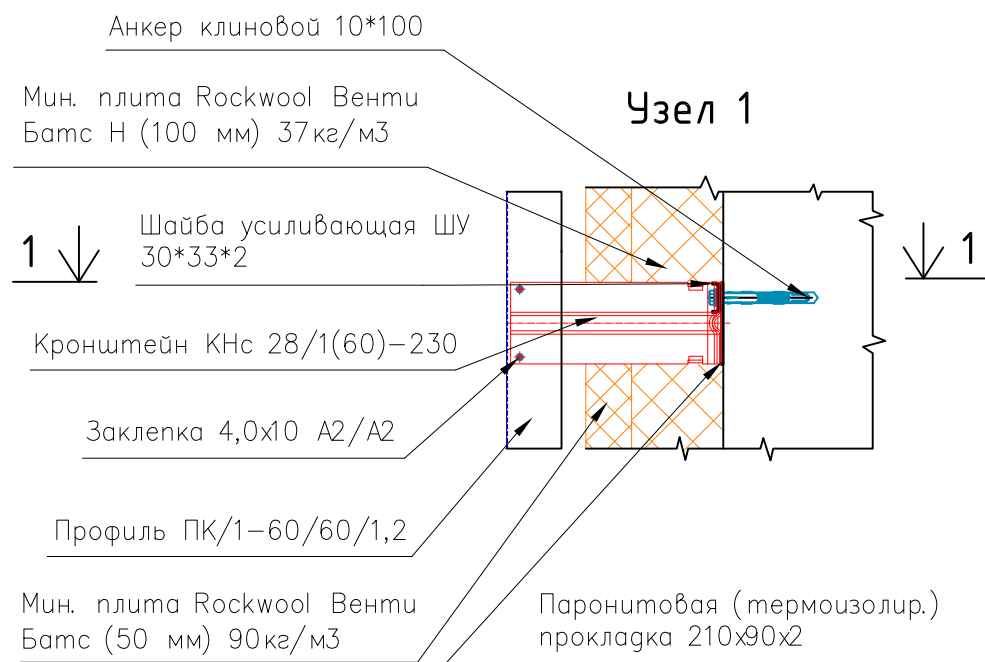

				1- ШК- НП- Р- АР1		
				Школа на 550 мест, г. Москва р- н Ново- Переделкино, мкр.14, к.20		
Должность	Ф. И. О.	Подпись	Дата	Архитектурные решения. Наземная часть здания	Стадия	Лист
Геоземист	Чорнута				ИД	6
Проверил					Листов	10
				Исполнительная схема монтажа подсистемы НВФ в осях 2-7/В-Г. Узлы.		
				ООО "ОСВ-Строй"		

ТОЧНОЕ СООТВЕТСТВИЕ РЕЕСТРУ НЕ НАЙДЕНО

Альбом / вкладка:

направляющие

Позиция реестра:

26

Строка исходного Excel:

72

Требуемое наименование:

Исполнительная схема монтажа подсистемы на фасаде в/о 2/Т-И и 3-6/И

Номер / дата:

—

Организация:

ООО "ОСВ-Строй"

Исходный статус рабочего реестра:

НАЙДЕНО В DRIVE / ПРОВЕРИТЬ

Найденный ближайший файл:

ИС направляющих на фасаде в_о 3_Т-И.pdf

Место хранения:

Анохин / Фасад в осях 3_Т-И


Результат повторной проверки:

ЧАСТИЧНОЕ СООТВЕТСТВИЕ — ЗАГЛУШКА + КАНДИДАТ


Пояснение:

Частичное совпадение: в реестре оси 2/Т-И и 3-6/И; в архиве найден комплект по фасаду 3_Т-И.

План расположения направляющих парапета в осях 3/Т-И

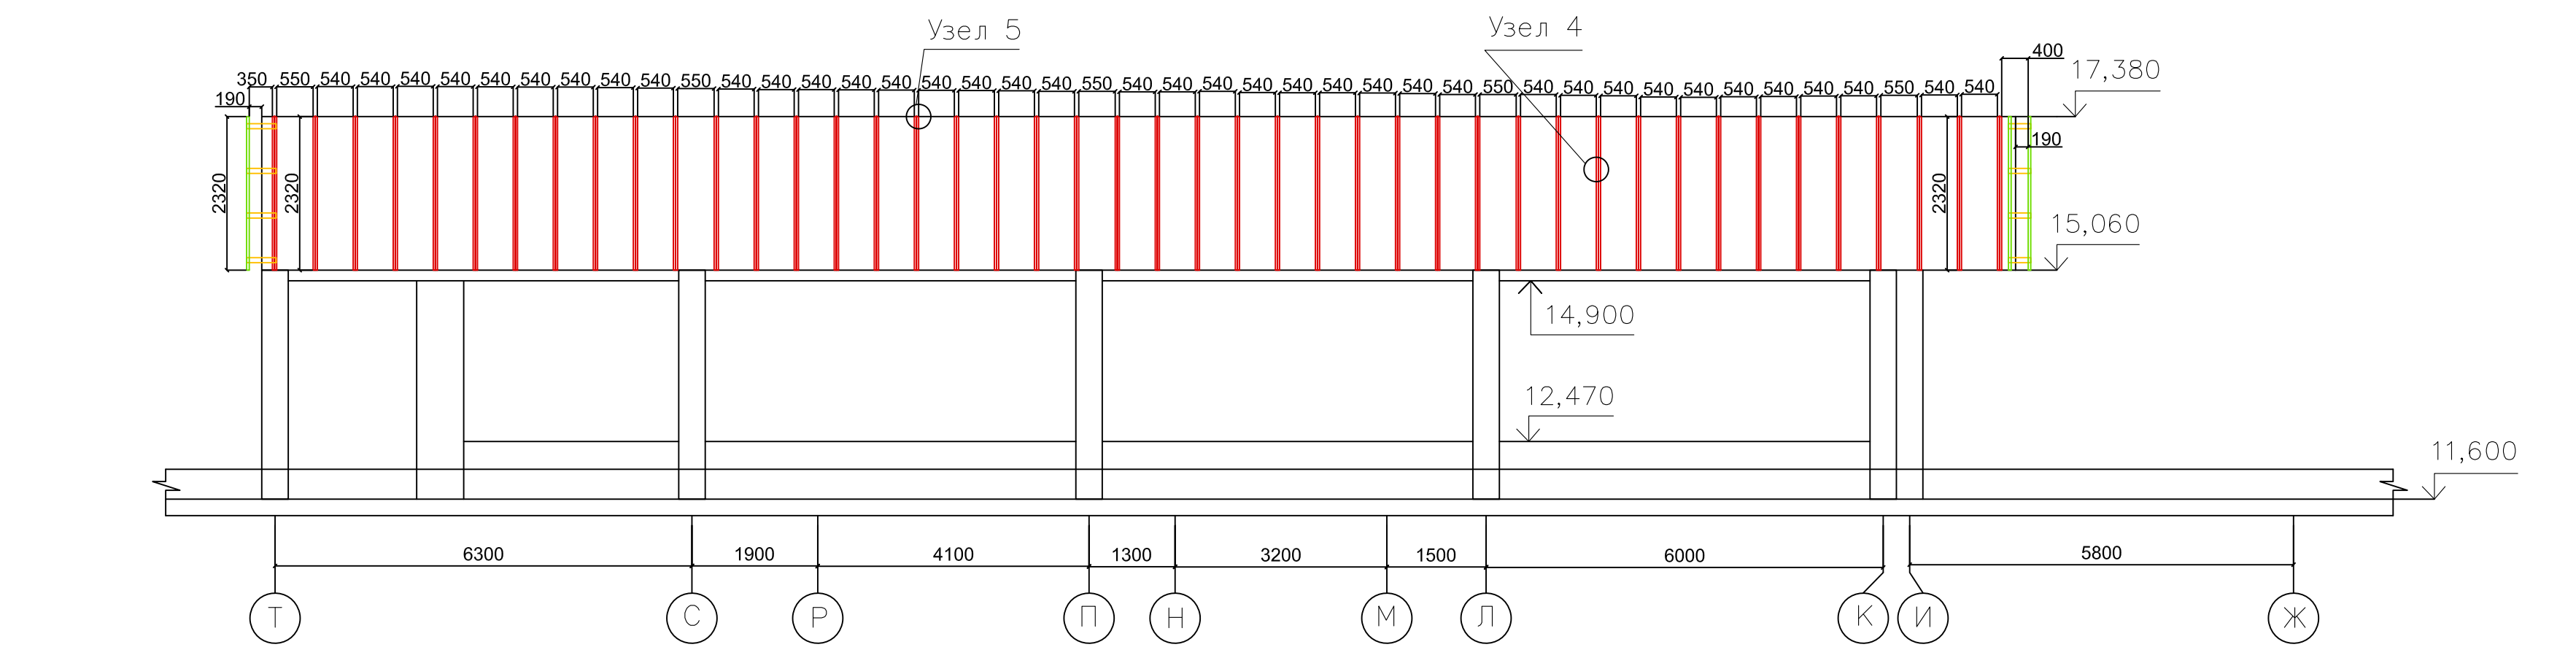


План расположения направляющих фасада в осях 3/Т-И

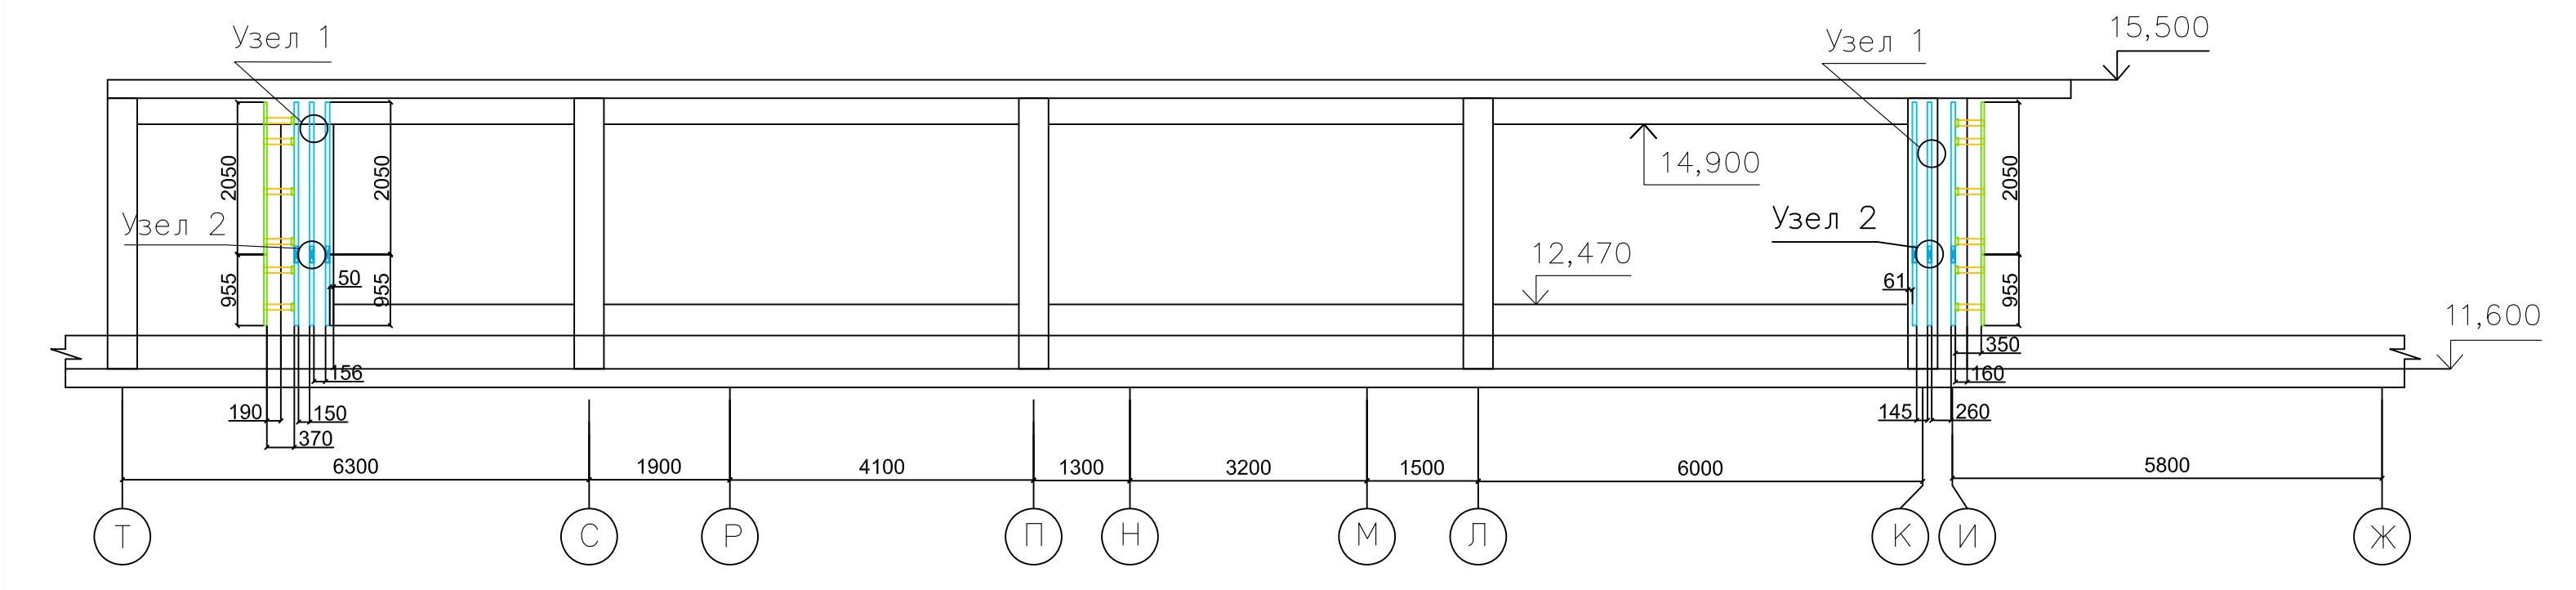


Условные обозначения

	Фиксирующая накладка ФН-ПК/1-60/60/1,2		Профиль ГО-40/40/1,2
	Фиксирующая накладка ФН-ПК/1-60/60/1,5		Профиль ТО-65/30/1,2
	Полка угловая ПУ		Профиль ПК/1-60/60/1,2
	Крепёжный уголок 60/60/62/2		Профиль ПК/1-60/60/1,5
	Профиль ГО-60/40/1,2		







План расположения направляющих фасада в осях 3-6/И

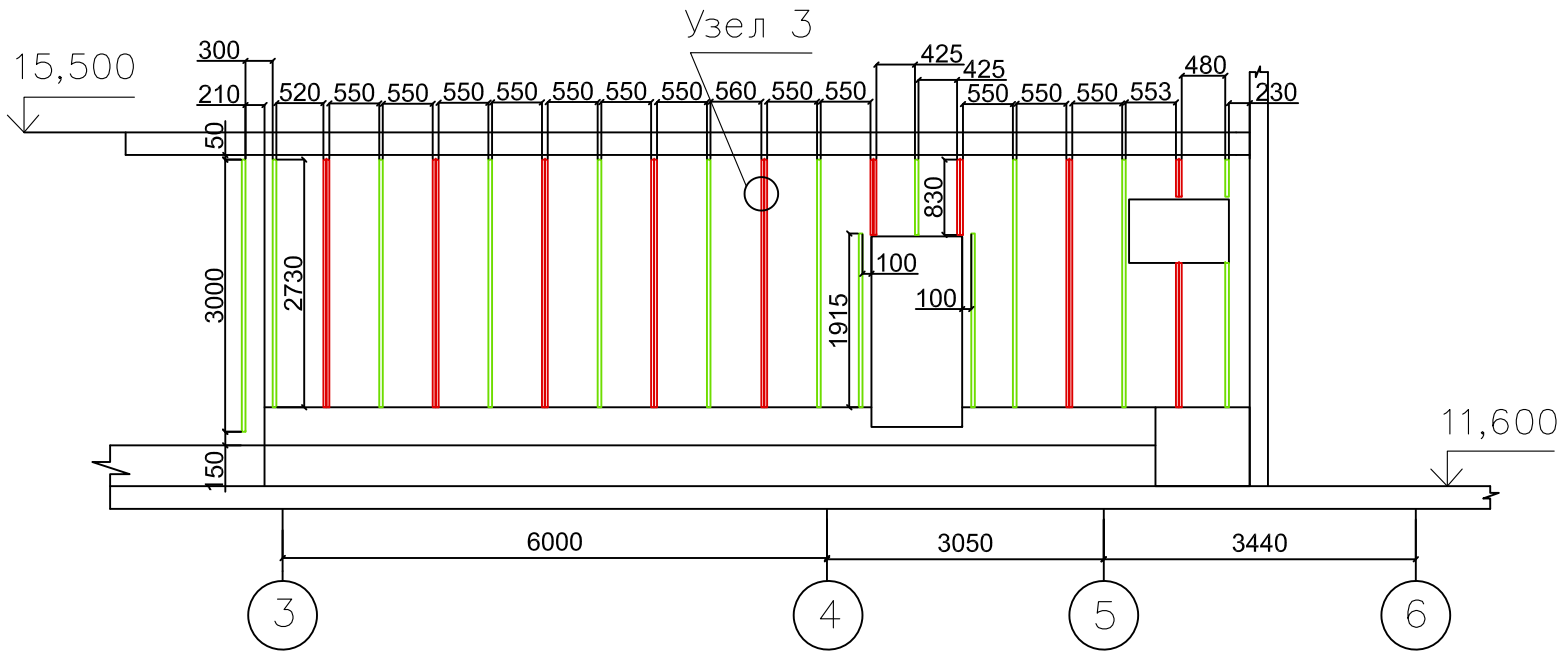

План расположения направляющих парапета в осях 3-6/И

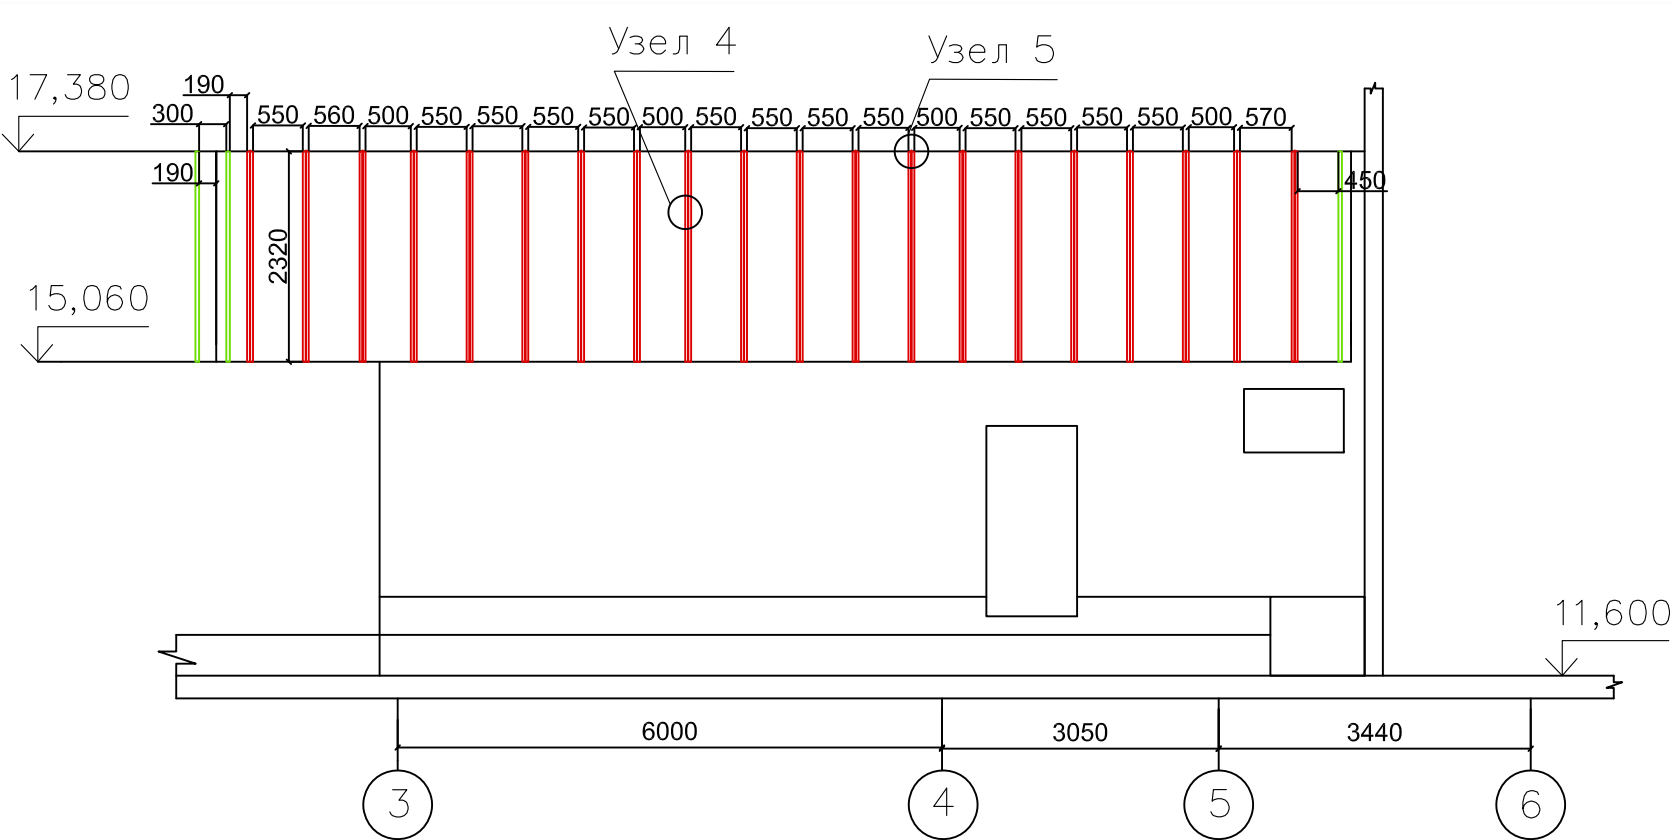

				1- ШК- НП- Р- АР1			
				Школа на 550 мест, г. Москва, р- н Ново- Переделкино, мкр.14, к.20			
Должность	Ф. И. О.	Подпись	Дата	Архитектурные решения. Наземная часть здания	Стадия	Лист	Листов
Геоземист	Чирнина				ИД	5	8
Проверил				Исполнительная схема монтажа подсистемы НВФ в осях 3/Т- И и 3-6/И	ООО "ОСБ- Строй"		

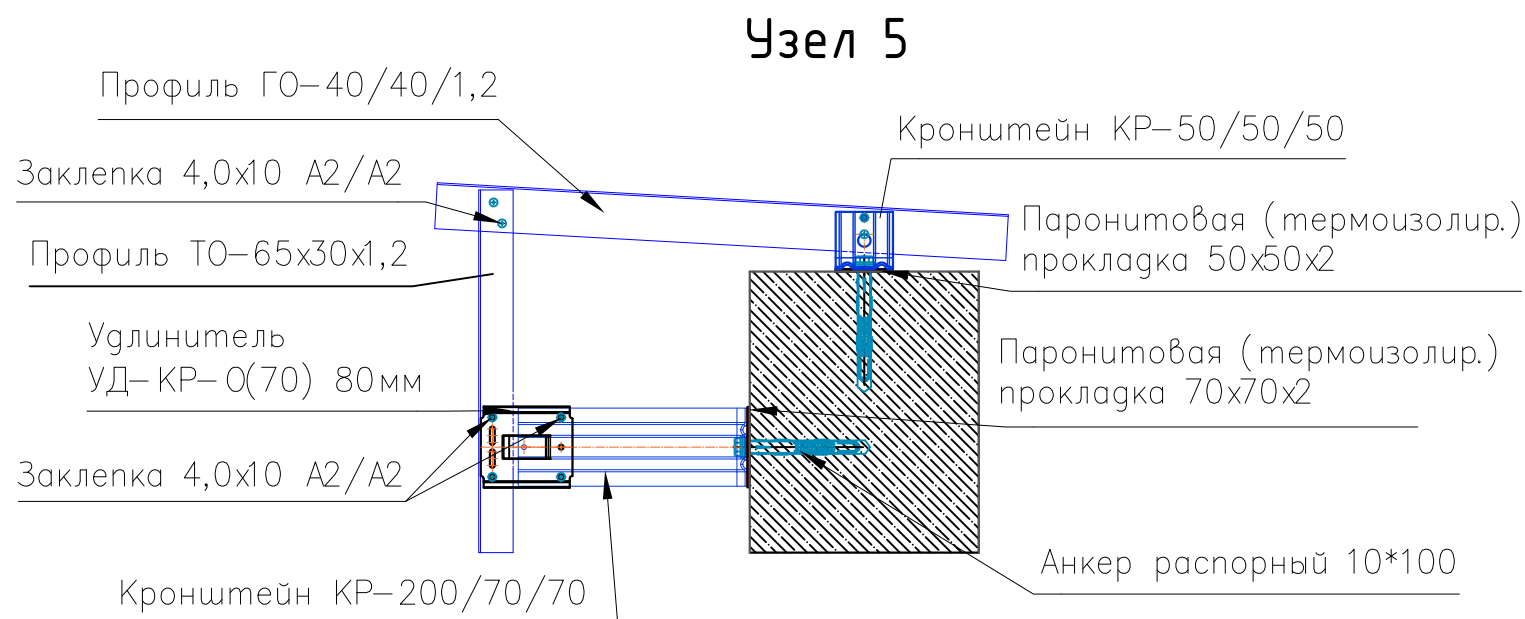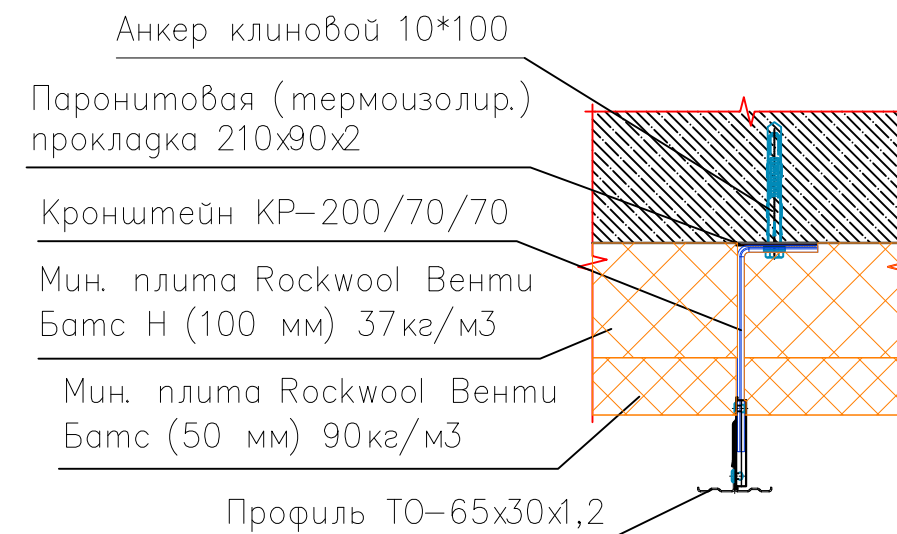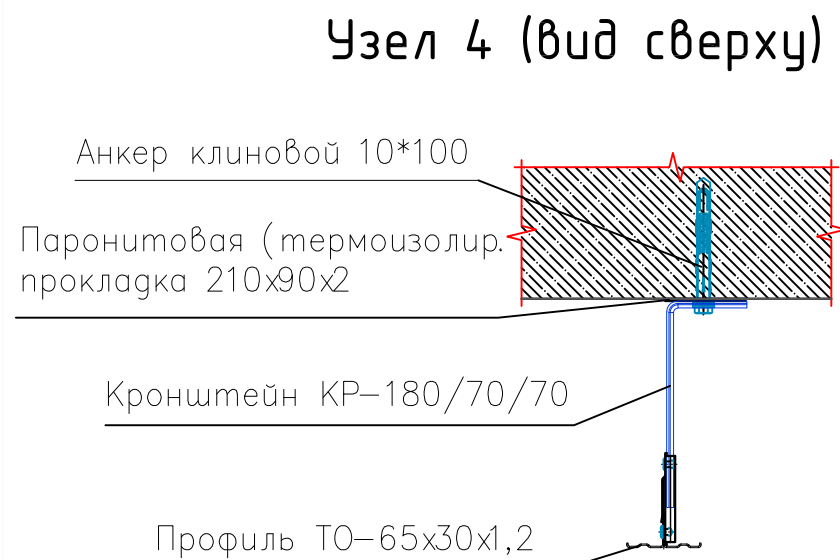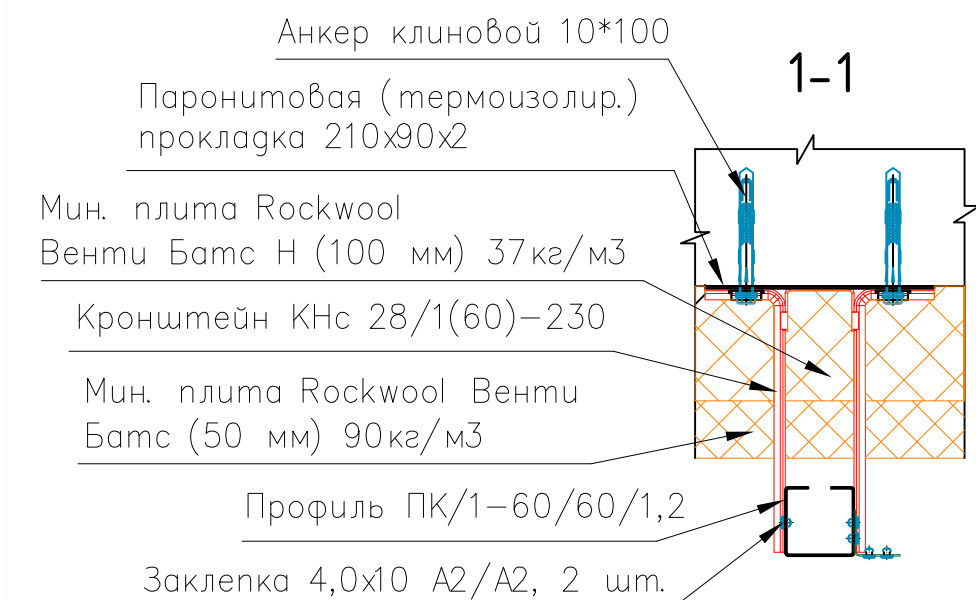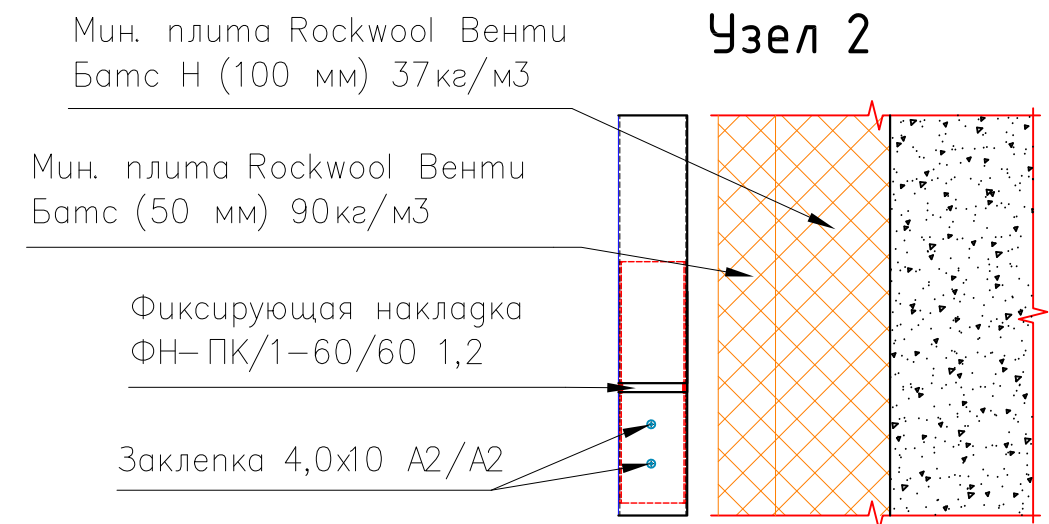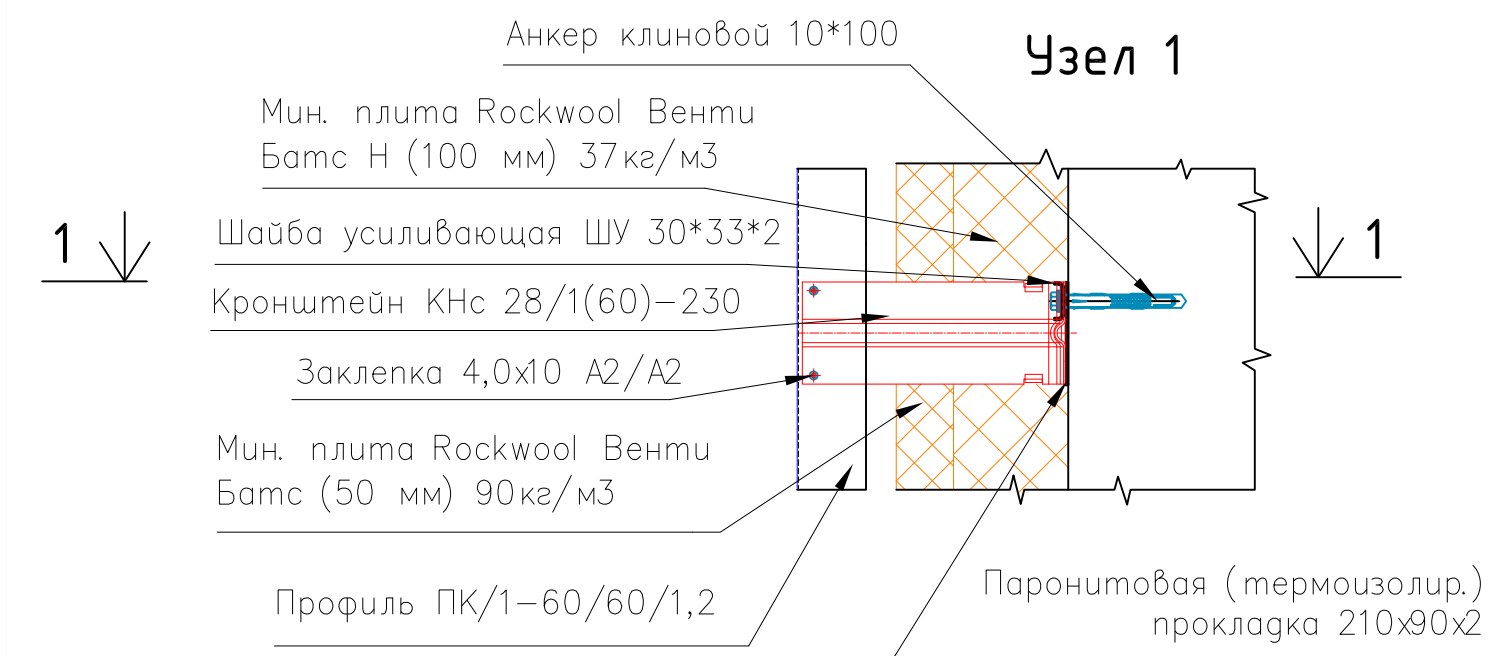

				1- ШК- НП- Р- АР1		
				Школа на 550 мест, г. Москва р- н Ново- Переделкино, мкр.14, к.20		
Должность	Ф. И. О.	Подпись	Дата	Архитектурные решения. Наземная часть здания	Стадия	Лист
Геодесист	Чорнута	<i>Чорнута</i>			ИД	6
Проверил					Листов	8
				Исполнительная схема монтажа подсистемы НВФ в осях 3/Т- И и 3-6/И. Узлы.		
				ООО "ОСВ-Строй"		

ТОЧНОЕ СООТВЕТСТВИЕ РЕЕСТРУ НЕ НАЙДЕНО

Альбом / вкладка:

направляющие

Позиция реестра:

28

Строка исходного Excel:

74

Требуемое наименование:

Исполнительная схема монтажа подсистемы на фасаде в/о 5-6/И-Е и 5-7/И

Номер / дата:

—

Организация:

ООО "ОСВ-Строй"

Исходный статус рабочего реестра:

НАЙДЕНО В DRIVE / ПРОВЕРИТЬ

Найденный ближайший файл:

ИС направляющих на фасаде в_о 5-7_Е-И.pdf

Место хранения:

Анохин / Фасад в осях 5-7_Е-И


Результат повторной проверки:

ЧАСТИЧНОЕ СООТВЕТСТВИЕ — ЗАГЛУШКА + КАНДИДАТ


Пояснение:

Частичное совпадение: в реестре оси 5-6/И-Е и 5-7/И; в архиве найден комплект по фасаду 5-7_Е-И.

План расположения направляющих фасада в осях 5-6/И-Е

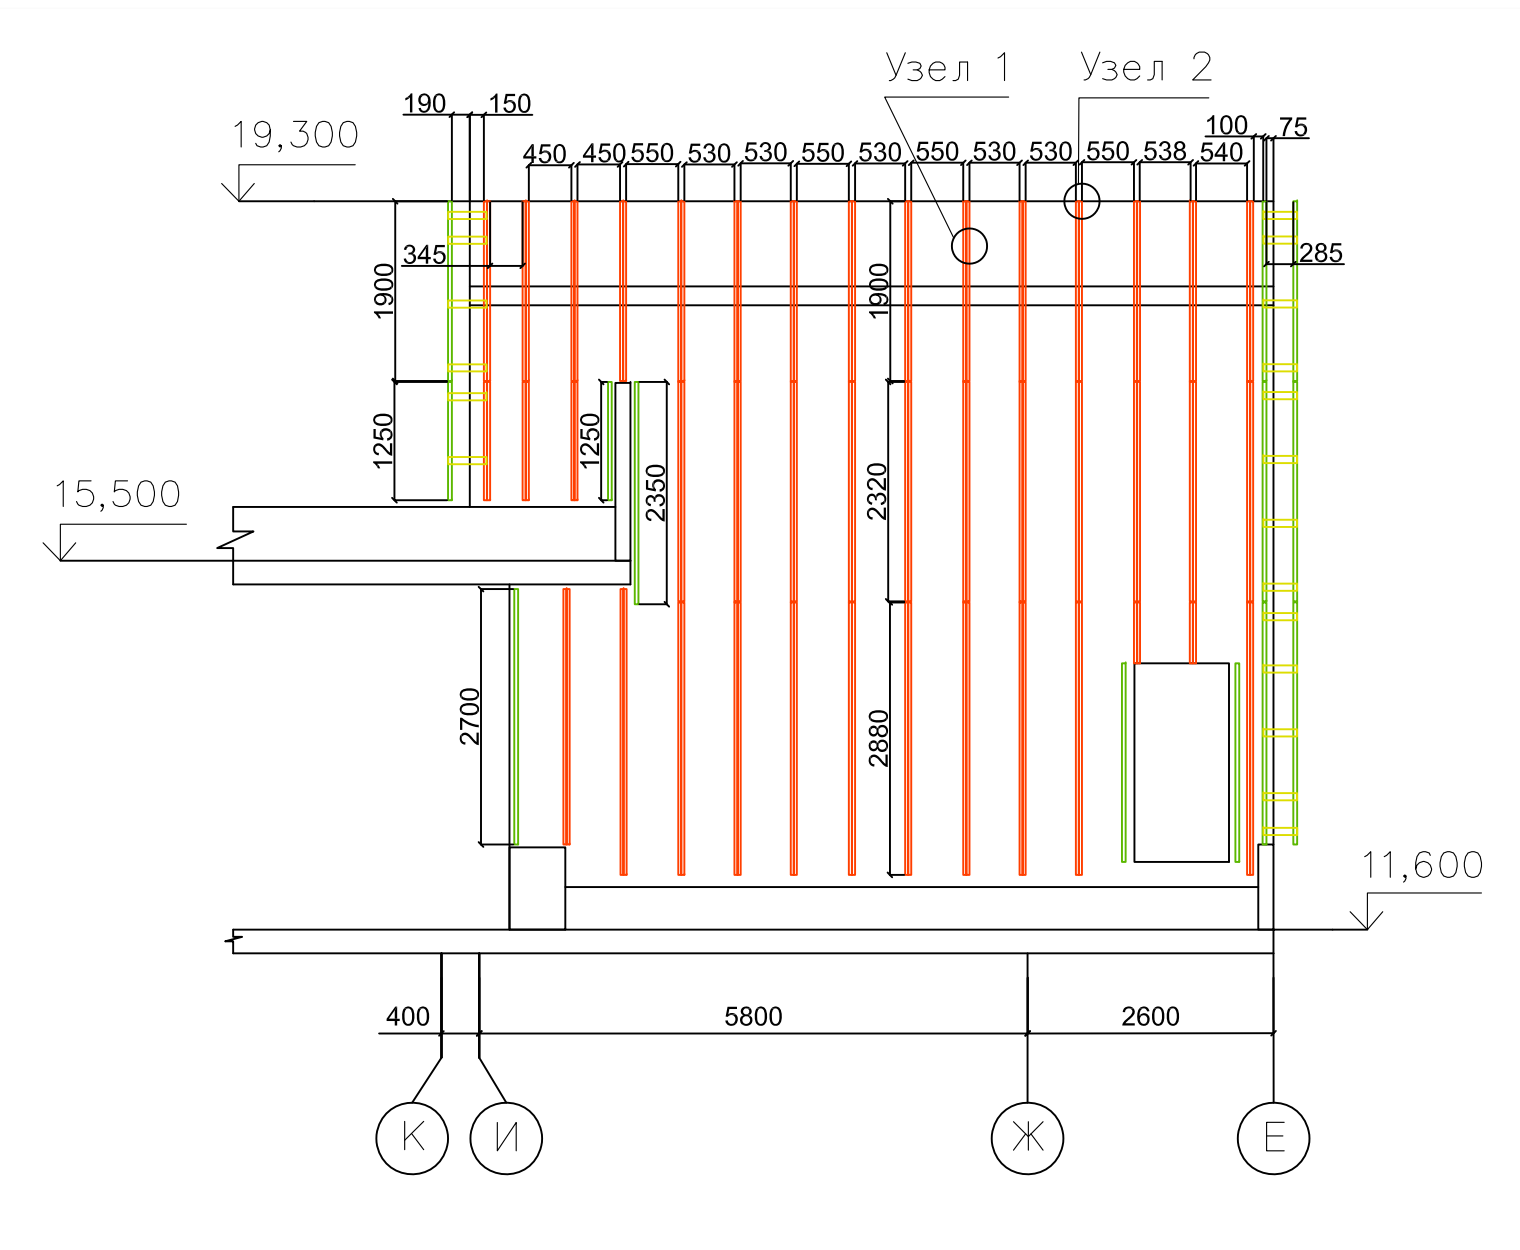

План расположения направляющих фасада в осях 5-7/И

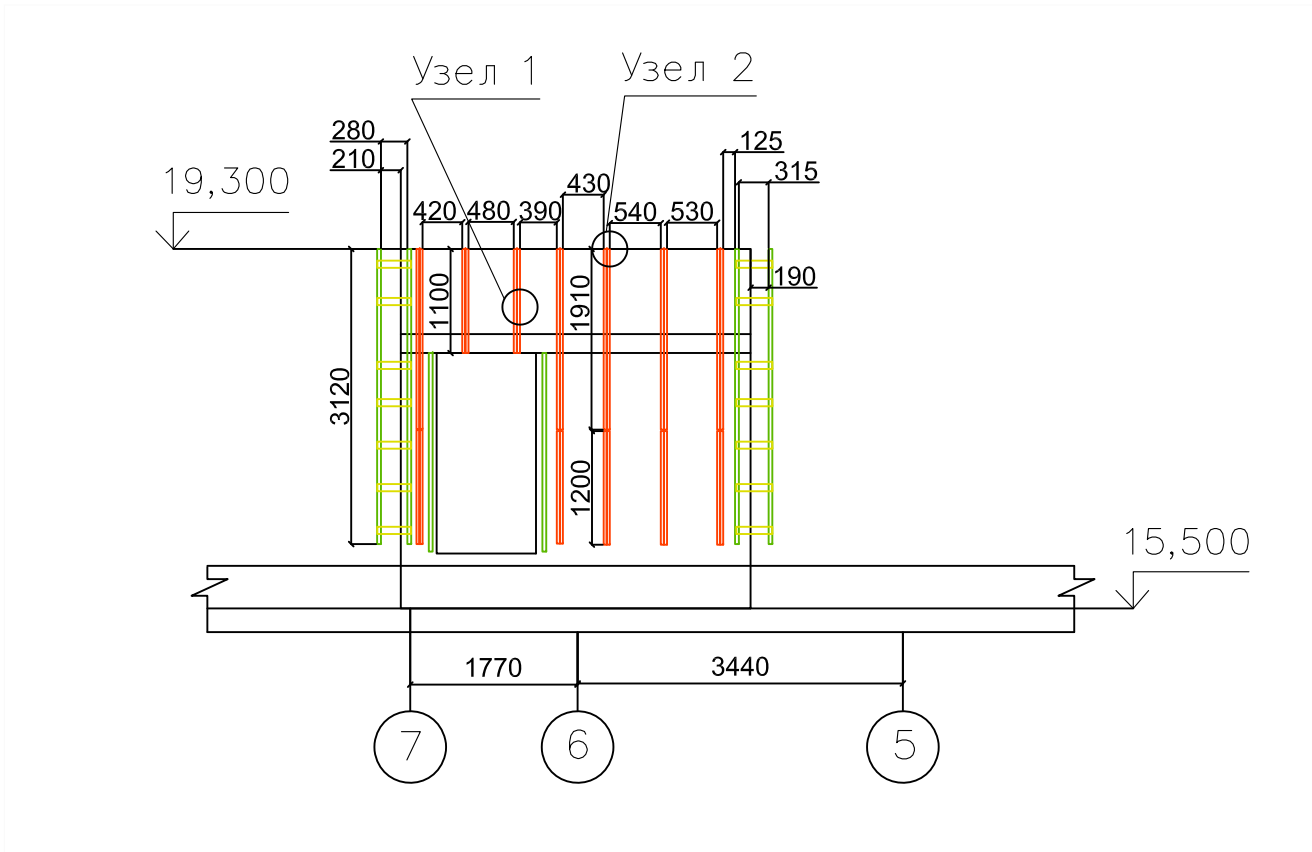


Условные обозначения

- Профиль ГО-40/40/1,2
- Профиль ТО-65/30/1,2
- Полка угловая ПУ




				1— ШК— НП— Р— АР1 изм 8			
				Школа на 550 мест, г. Москва р— н Ново— Переделкино, мкр.14, к20			
Должность	Ф. И. О.	Подпись	Дата	Архитектурные решения. Наземная часть здания	Стадия	Лист	Листов
Геоземист	Чорнута				ИД	4	8
Проверил				Исполнительная схема монтажа подсистемы НВФ в осях 5—6/И— Е и 5—7/И	ООО "ОСВ— Строй"		

Узел 1 (вид сверху)

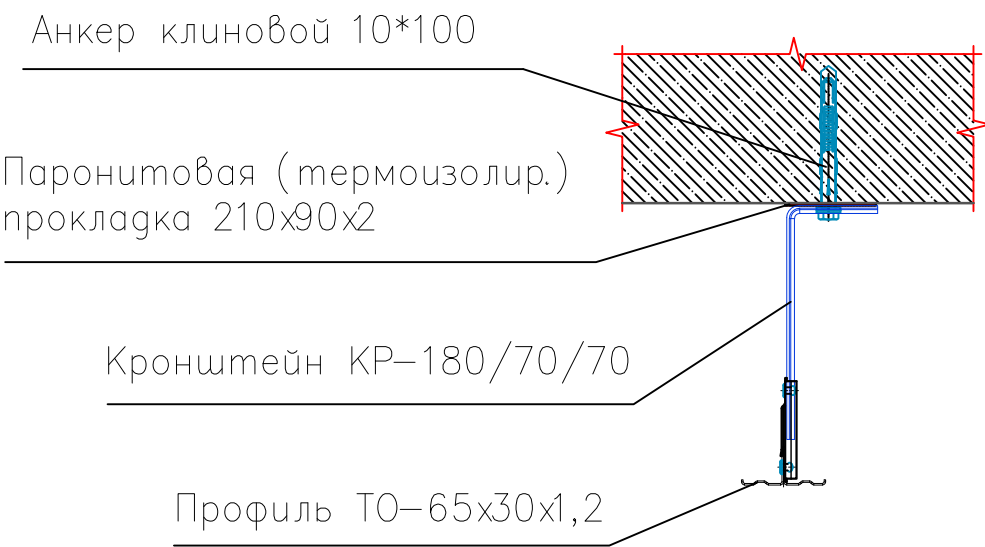


Узел 2

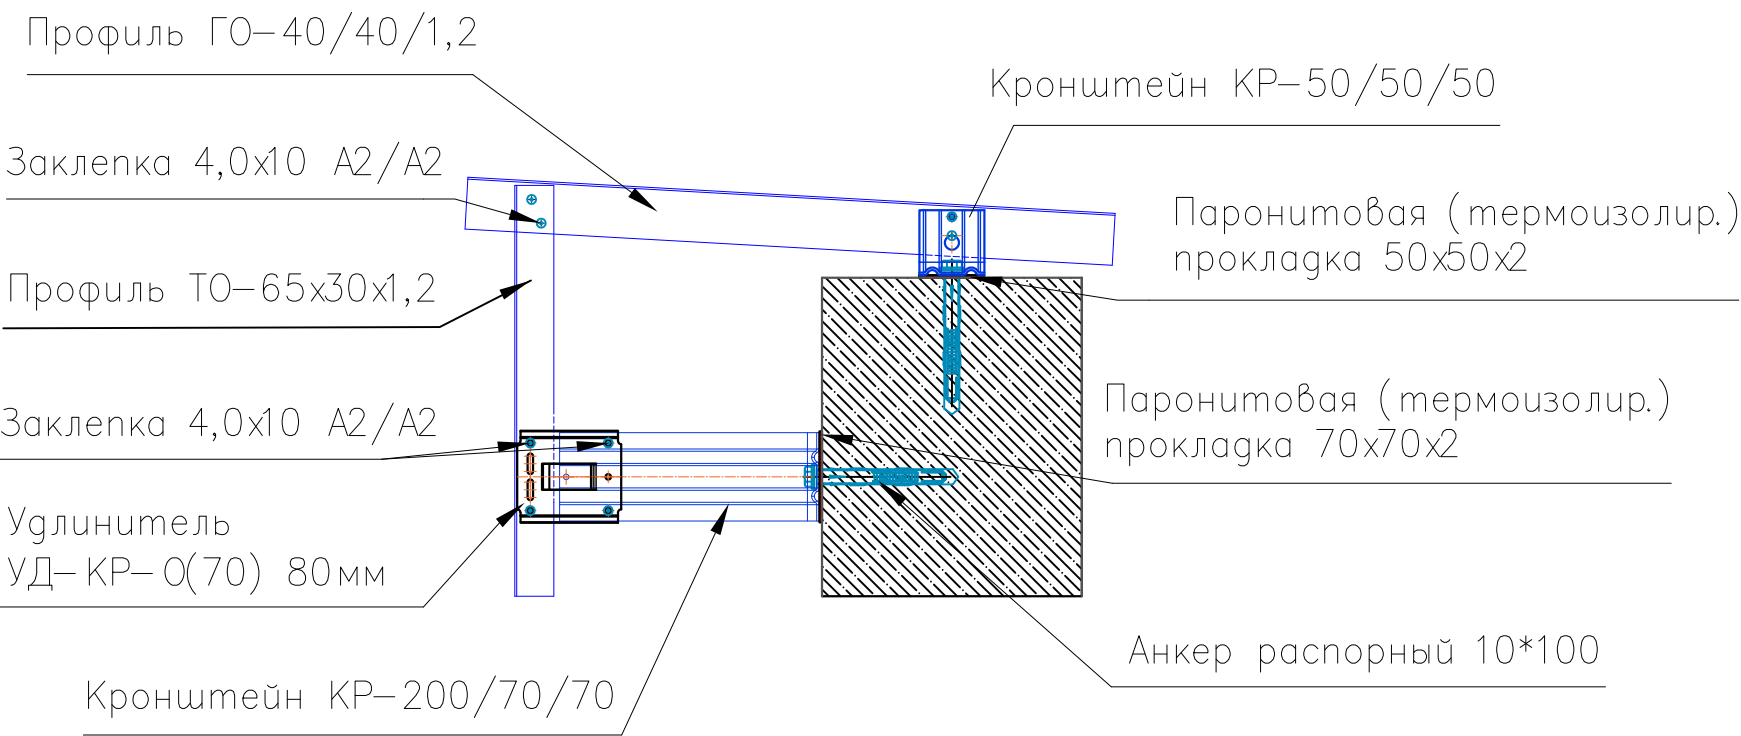





				1— ШК— НП— Р— АР1		
				Школа на 550 мест, г.Москва р— н Ново— Переделкино, мкр.14, к.20		
Должность	Ф. И. О.	Подпись	Дата	Архитектурные решения. Надземная часть здания	Стадия	Лист
Геозеист	Чорнута				ИД	5
Проверил				Исполнительная схема монтажа подсистемы НВФ в осях 5—6/И— Е и 5—7/И. Узлы.	ООО "ОСВ— Строй"	

План расположения направляющих на фасаде

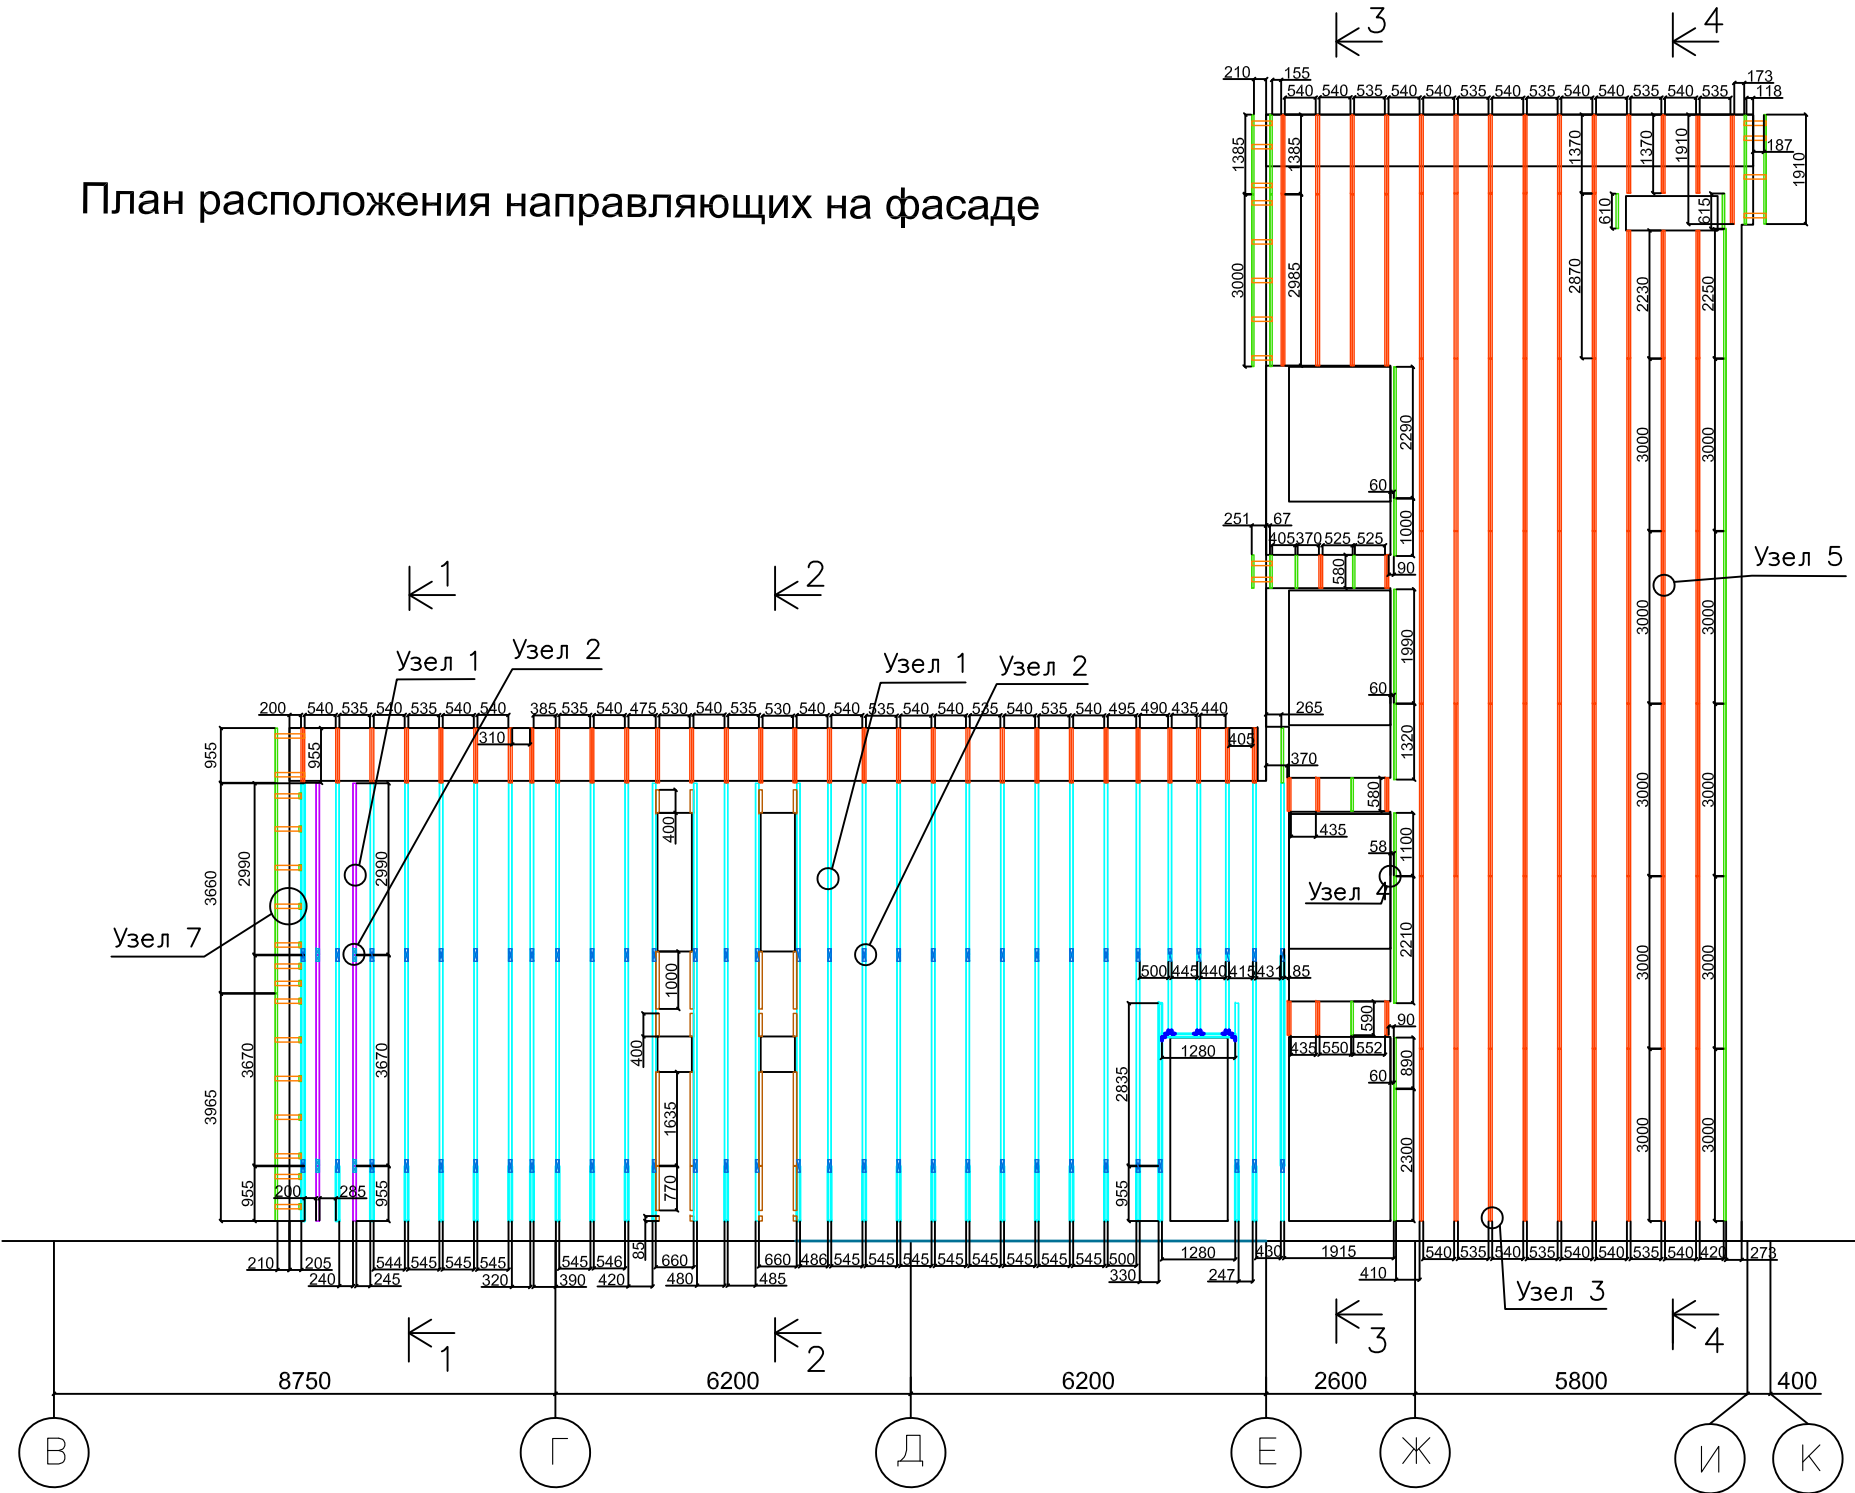








Условные обозначения

- Фиксирующая накладка ФН-ПК/1-60/60/1,2
- Фиксирующая накладка ФН-ПК/1-60/60/1,5
- Полка угловая ПУ
- Крепёжный уголок 60/60/62/2
- Профиль ГО-40/40/1,2

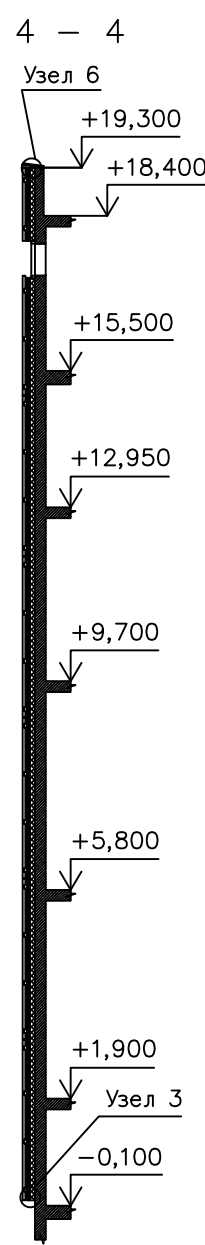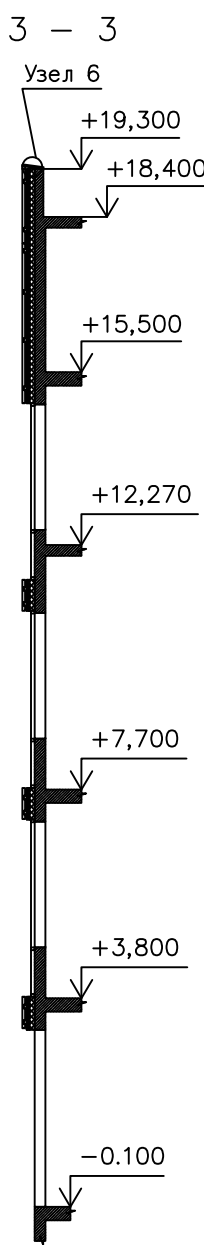
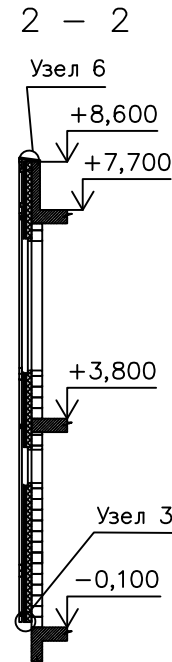
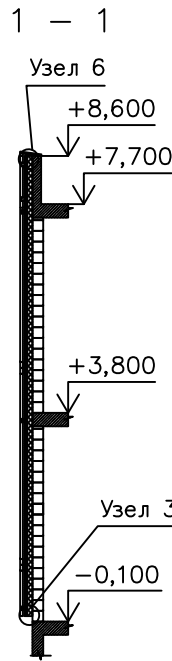
 Профиль ГО-40/40/1,2 Профиль ТО-65/30/1,2 Профиль ПК/1-60/60/1,2 Профиль ПК/1-60/60/1,5

Начальник ПТО
ООО «МонтерраСтрой»
Национальный реестр специалистов
ПОСТРОЙ № С-77-027254 от 07.07.2017г
Клирикова Е.Ю.

				1- ШК- НП- Р- АР1		
				Школа на 550 мест, г.Москва р- н Ново- Переделкино, мкр.14, к20		
Должность	Ф. И. О.	Подпись	Дата	Архитектурные решения. Наземная часть здания	Стадия	Лист
Геодезист	Чорнута	<i>Чорнута</i>			ИД	7
Проверил						11
				Исполнительная схема монтажа подсистемы НВФ в осях 7/В- И.		ООО "ОСВ- Строй"

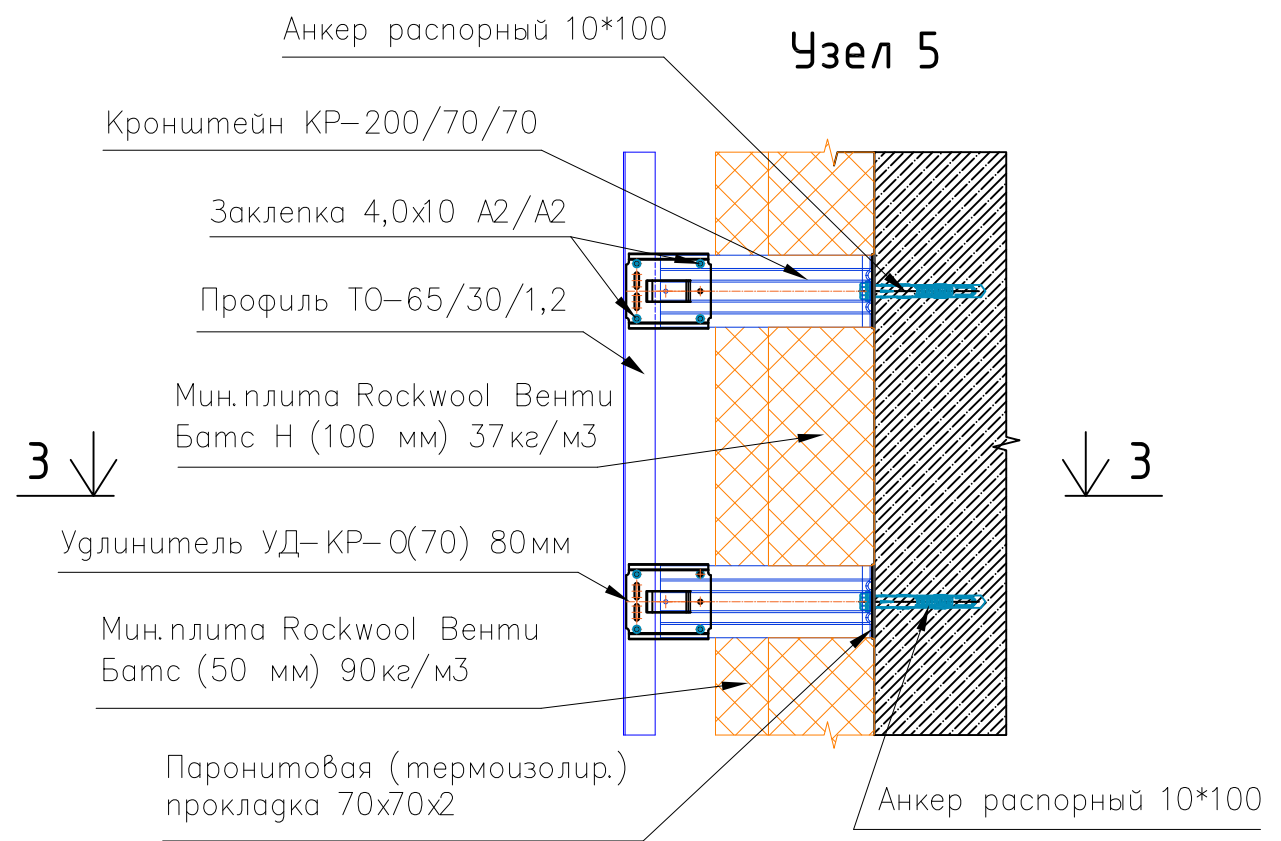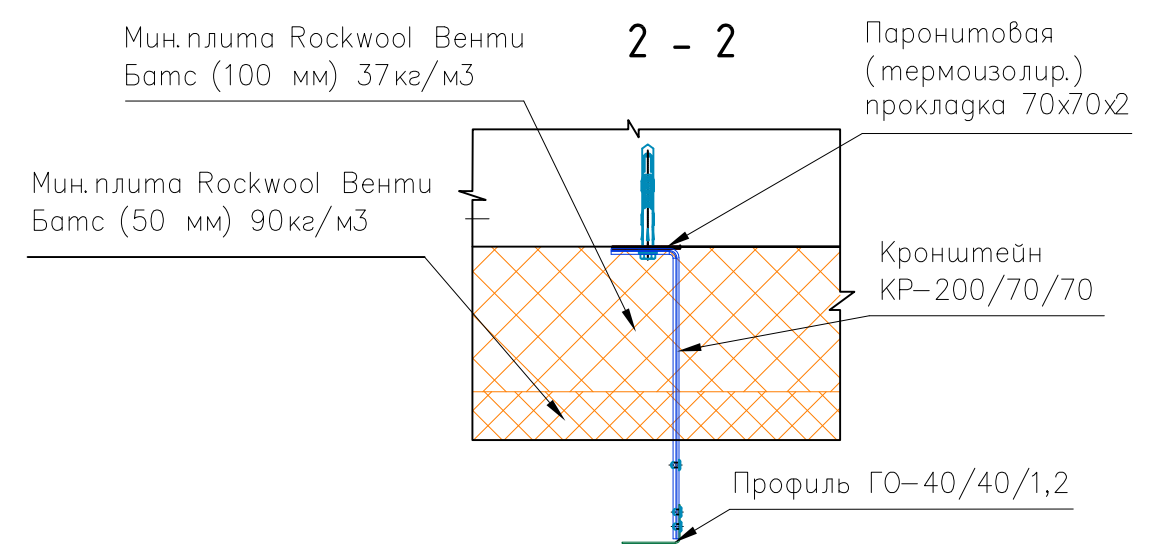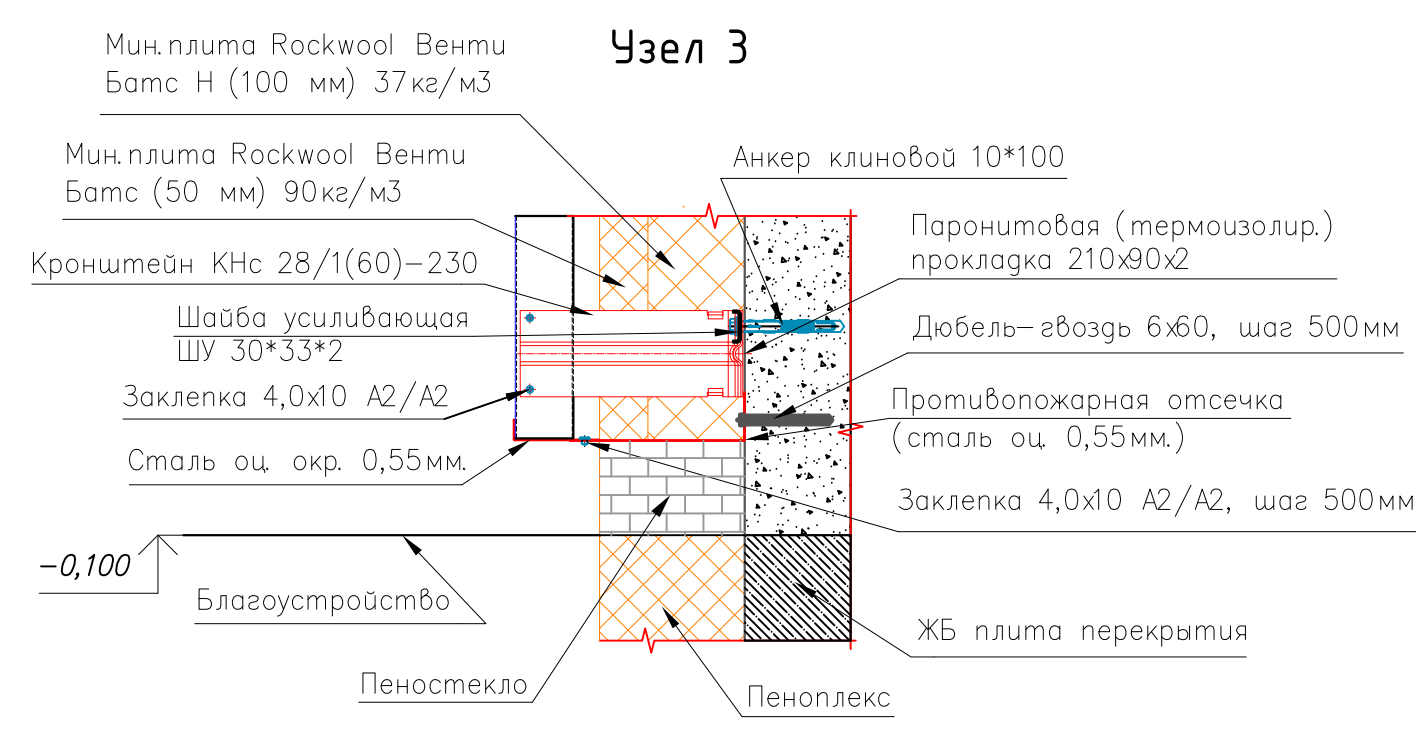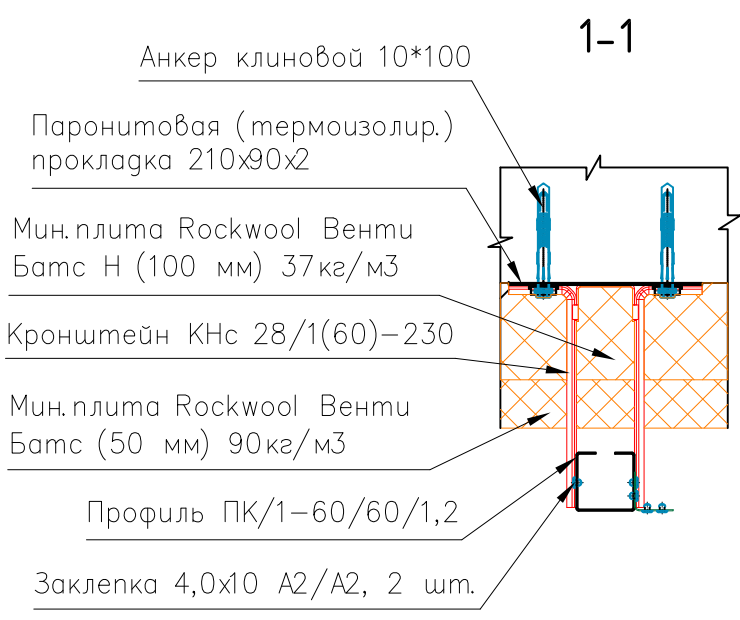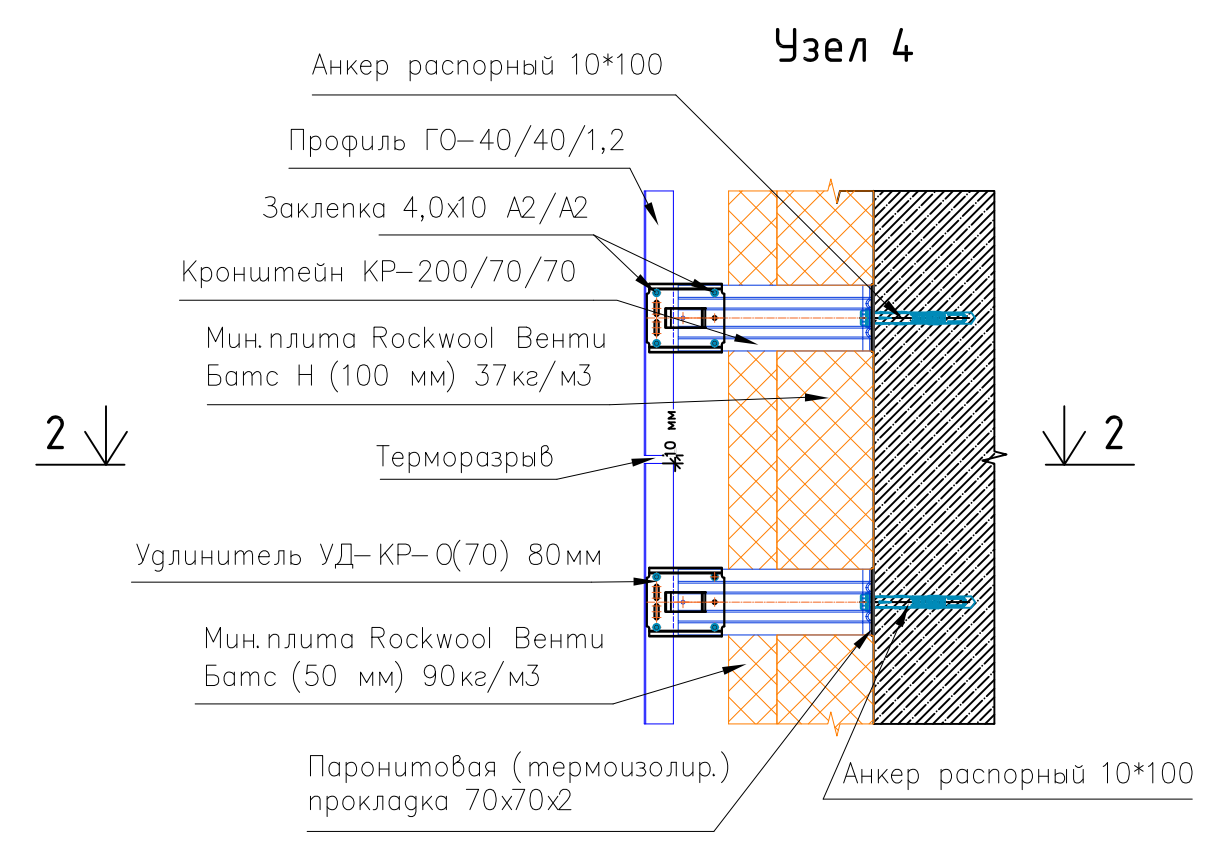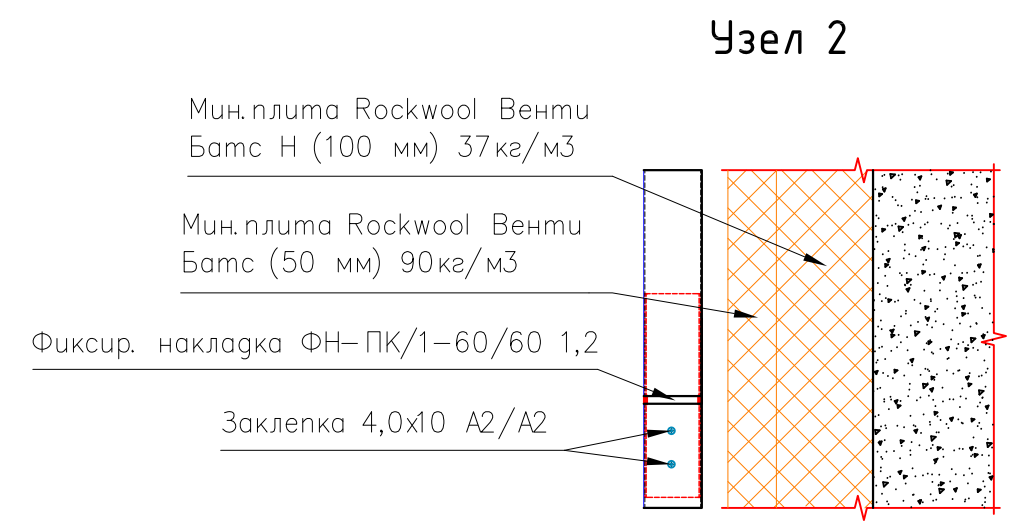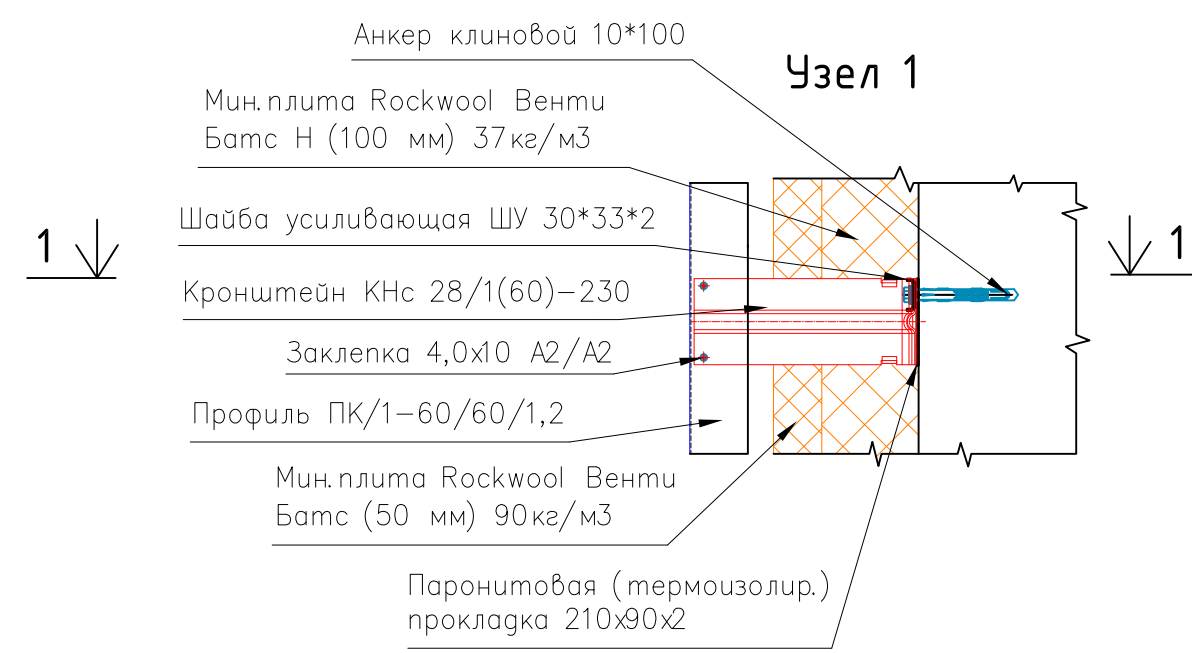


Узел 7 (вид сверху)

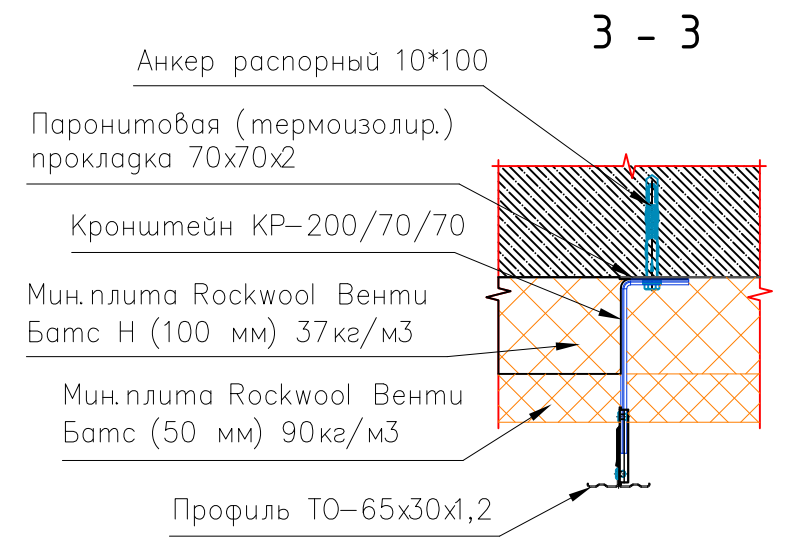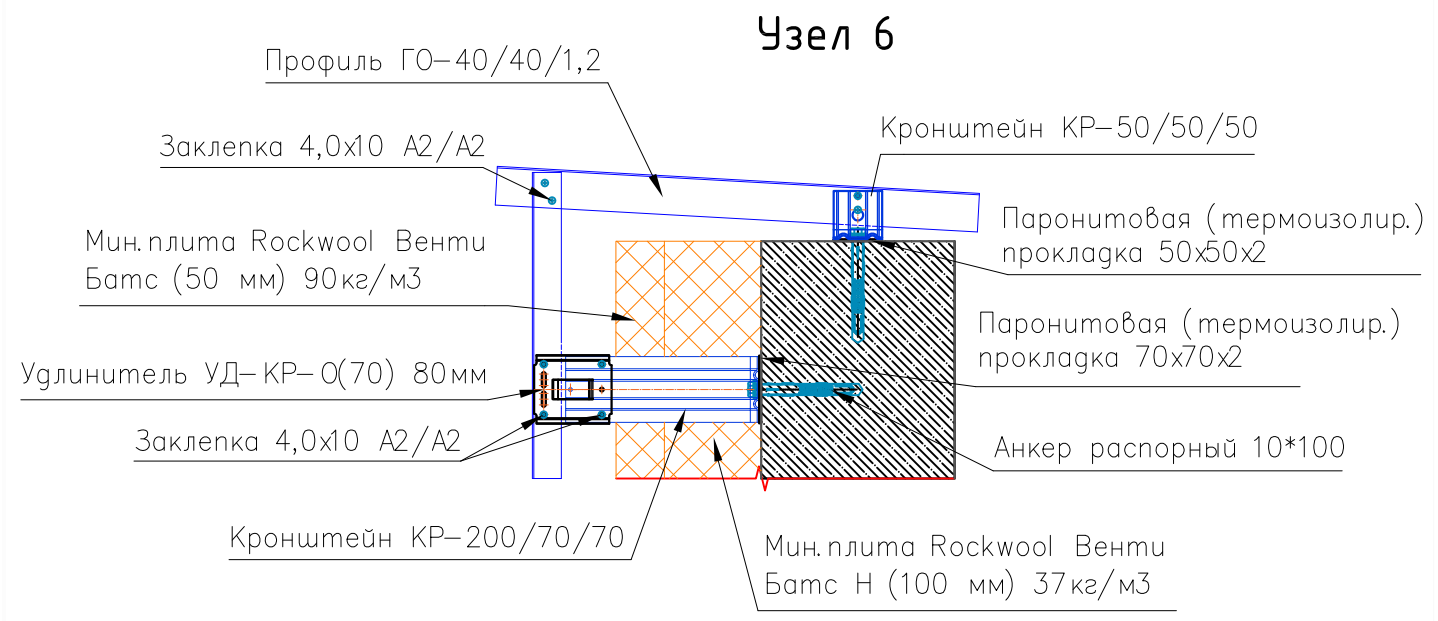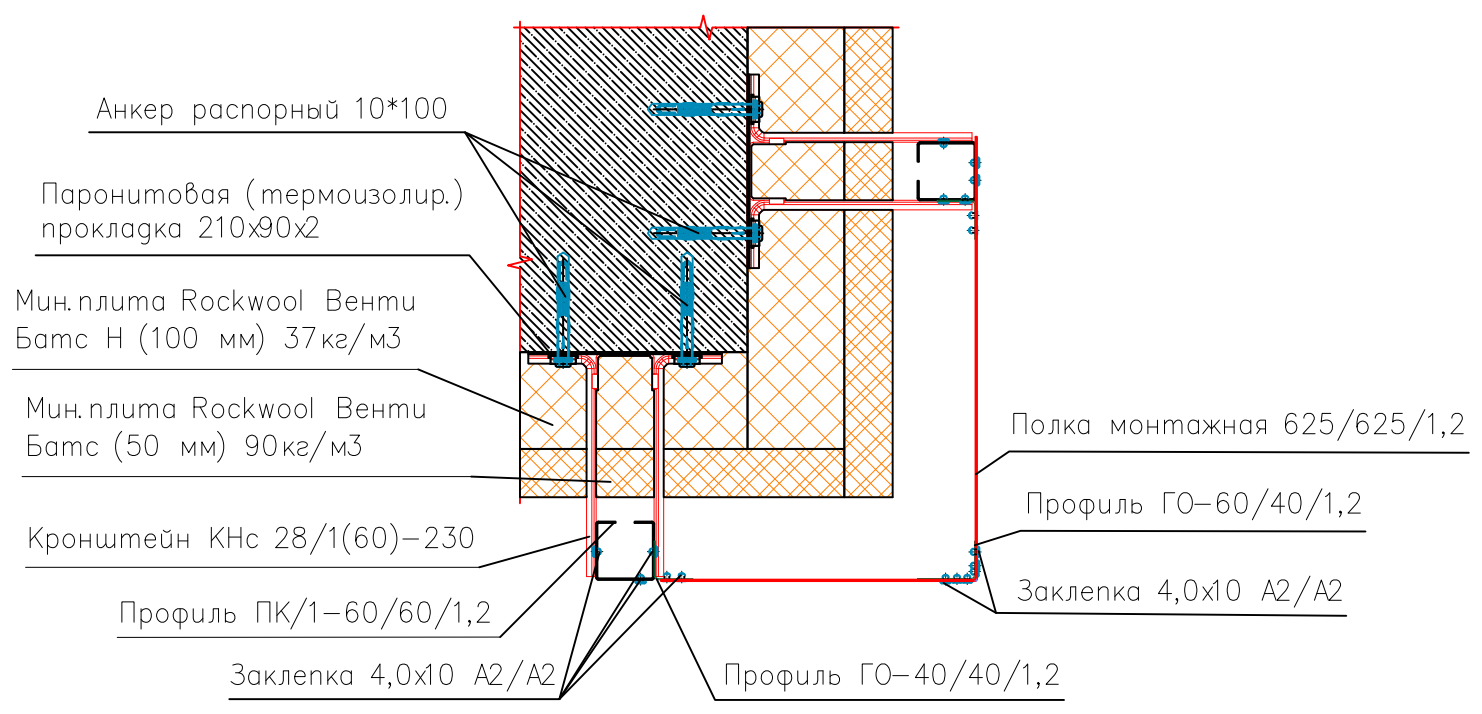


				1 — ШК— НП— Р— АР1			
				Школа на 550 мест, г.Москва р— н Ново— Переделкино, мкр.14, к20			
Должность	Ф. И. О.	Подпись	Дата	Архитектурные решения. Надземная часть здания	Стадия	Лист	Листов
Геоземист	Чарнига				ИД	8	11
Проверил				Исполнительная схема монтажа подсистемы НВФ в осях 7/В— И. Узлы.	ООО "ОСВ— Строй"		

План расположения направляющих фасада в осях 7-13/И

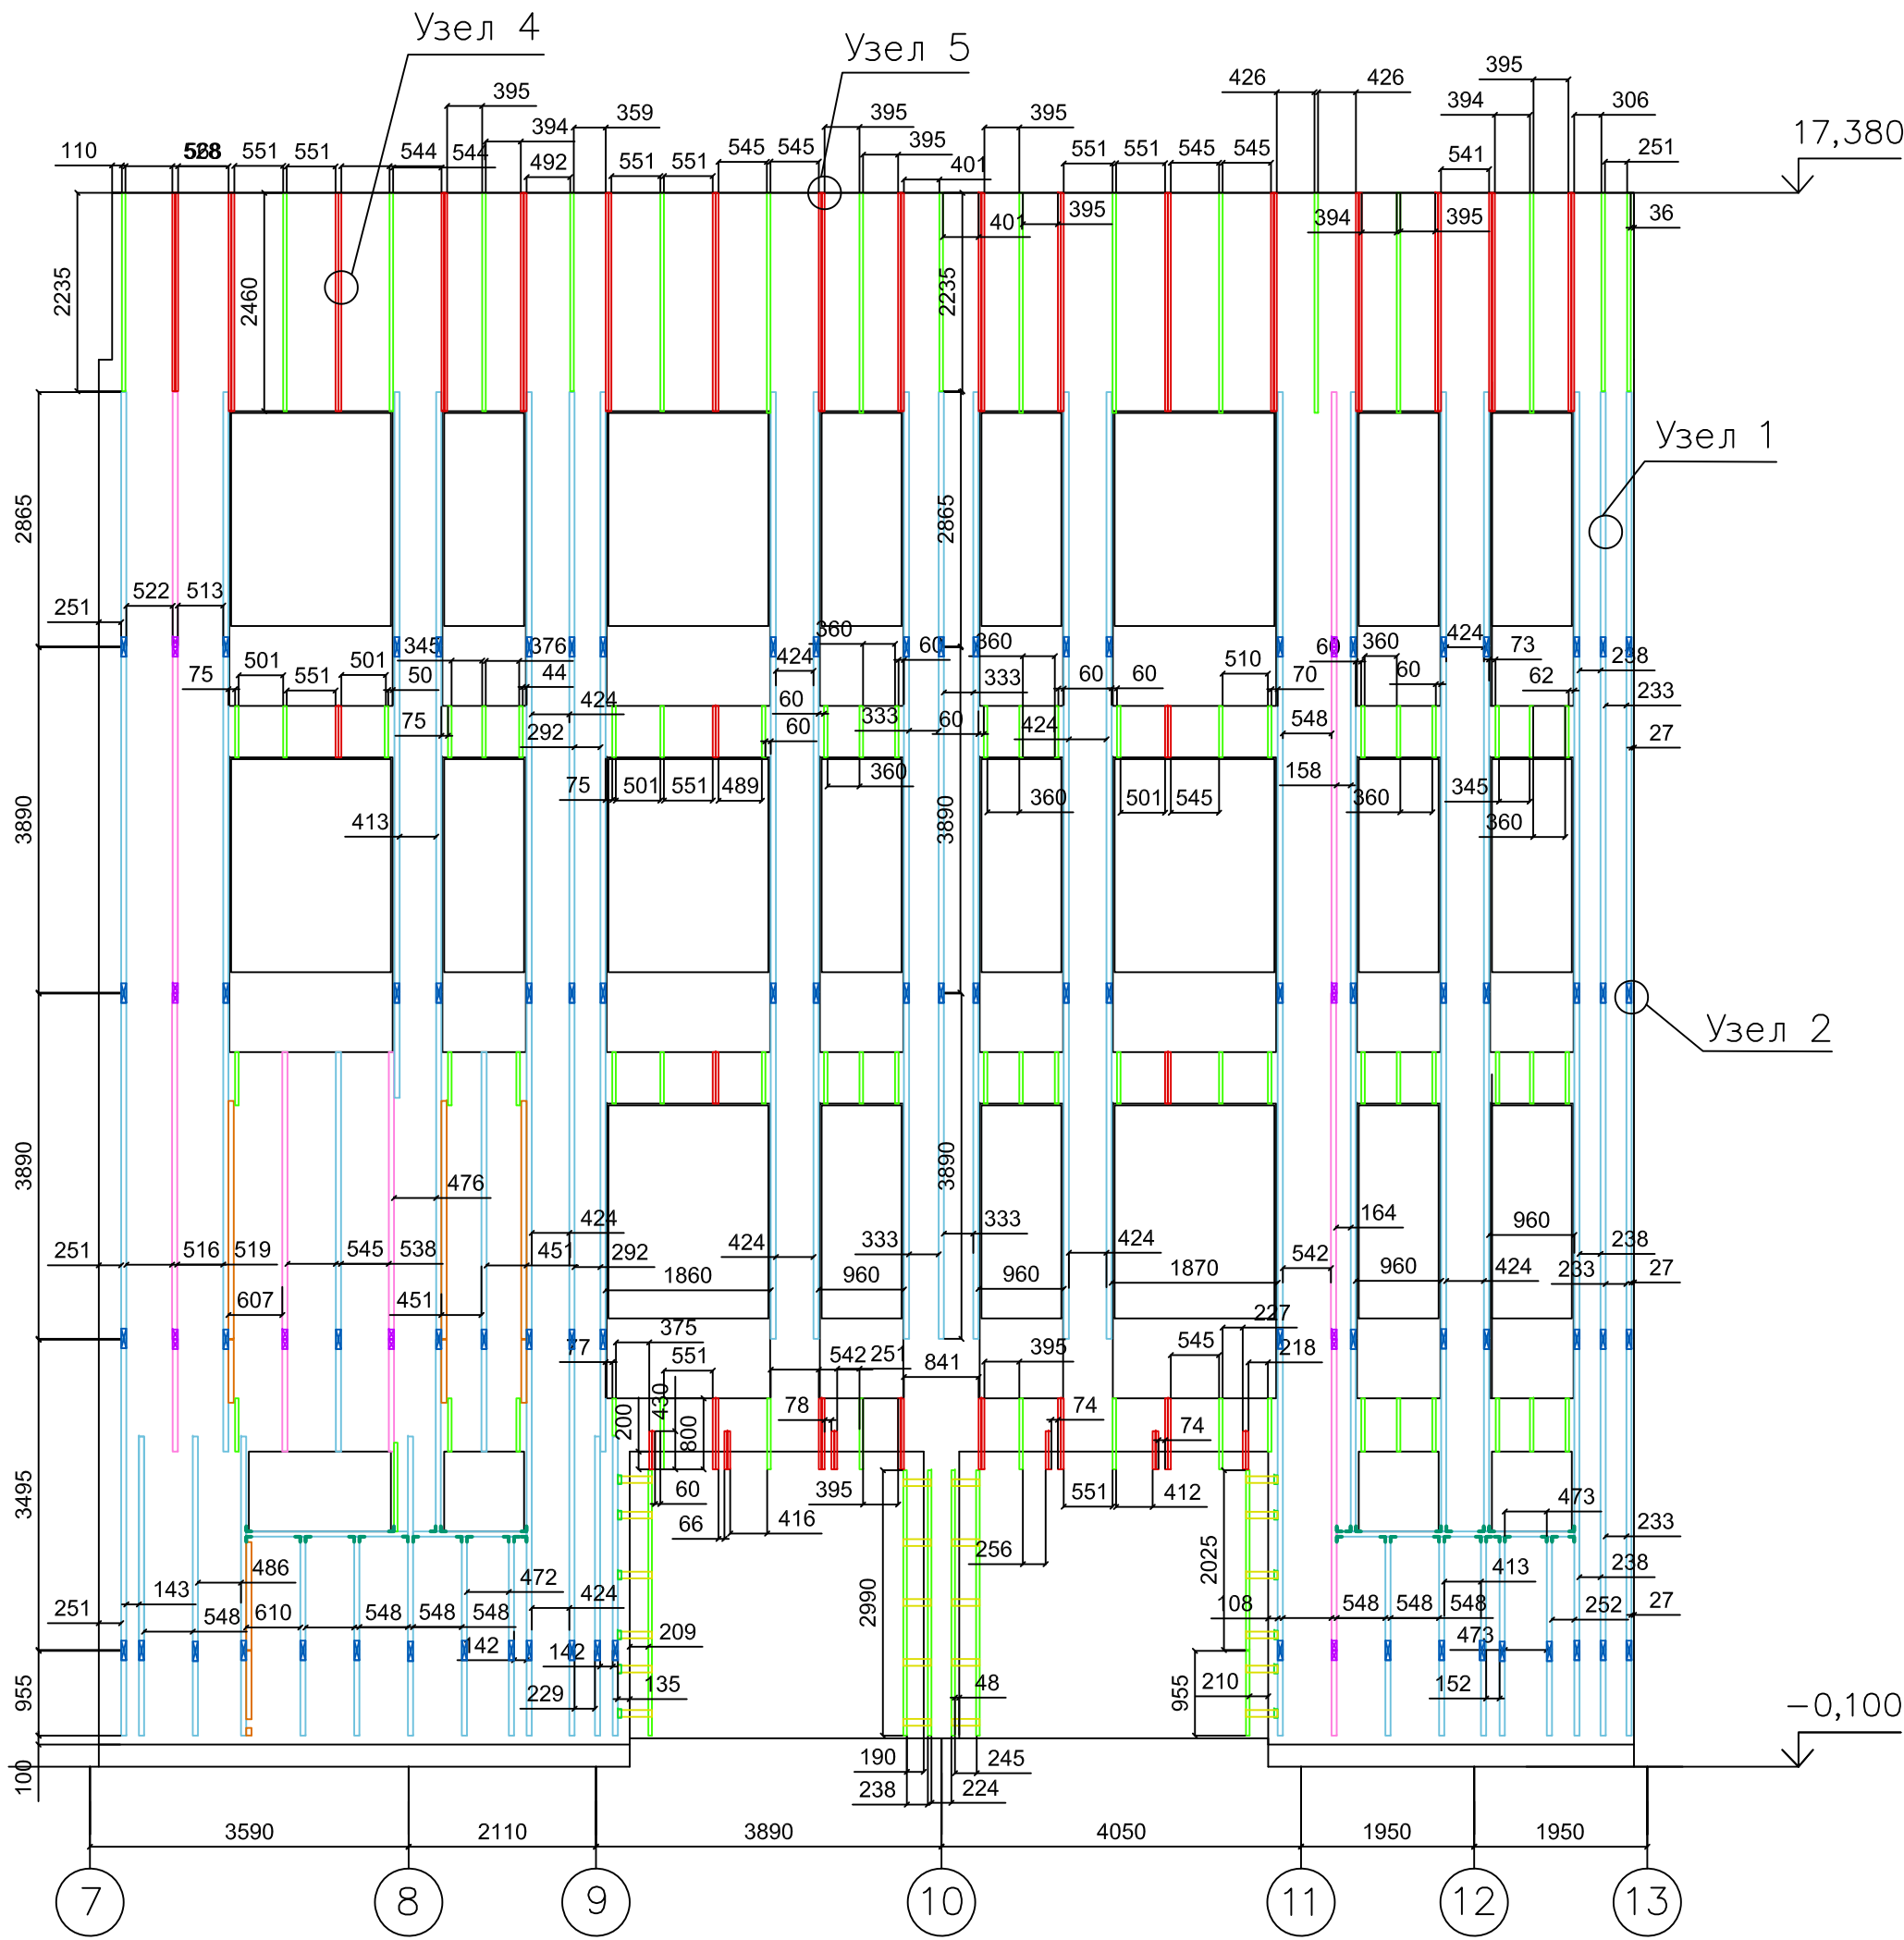


- Условные обозначения
- Профиль ГО-40/40/1,2
 - Профиль ТО-65/30/1,2
 - Профиль ПК/1-60/60/1,2
 - Профиль ПК/1-60/60/1,5
 - Фиксирующая накладка ФН-ПК/1-60/60/1,2
 - Фиксирующая накладка ФН-ПК/1-60/60/1,5
 - Полка угловая ПУ
 - Крепёжный уголок 60/60/62/2
 - Профиль ГО-60/40/1,2





План расположения направляющих фасада в осях 11/И-К

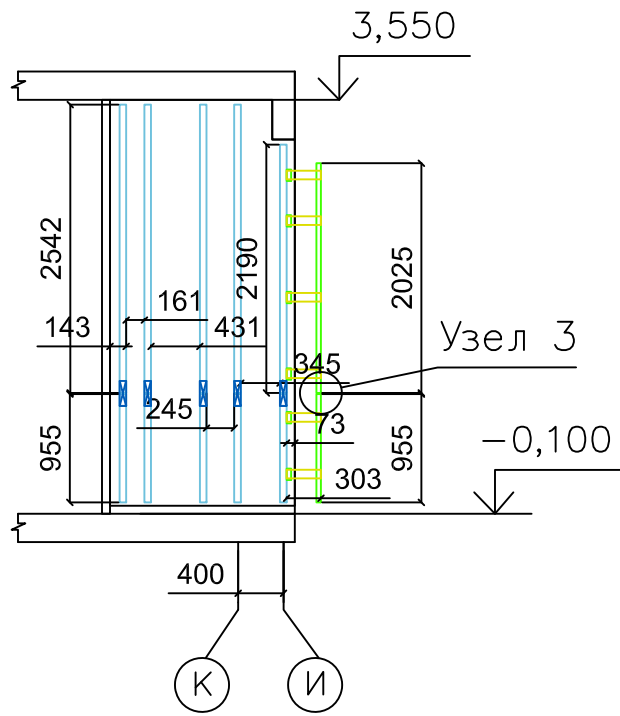








План расположения направляющих фасада в осях 9/И-К

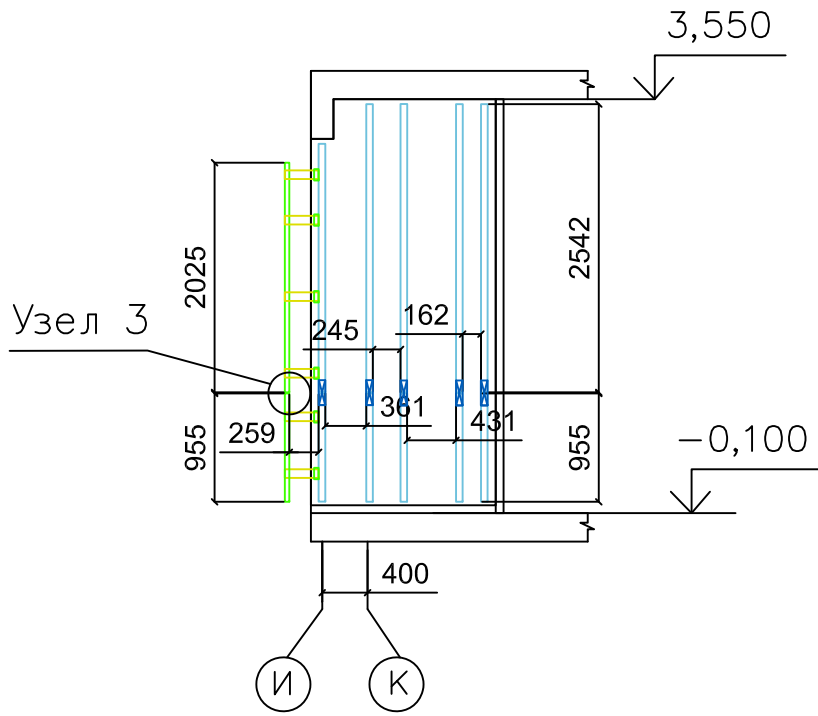

План расположения направляющих колонны в осях 10/И-К

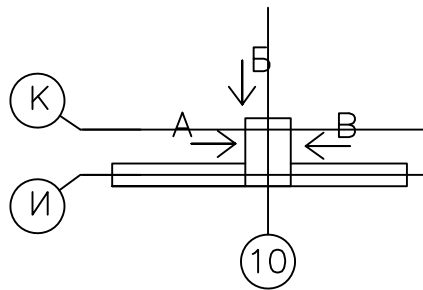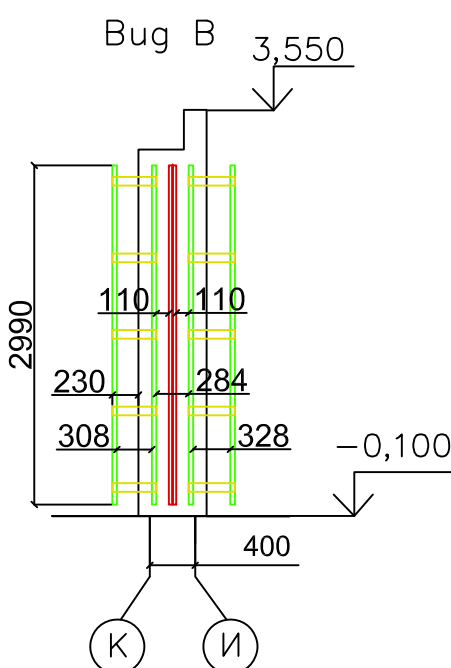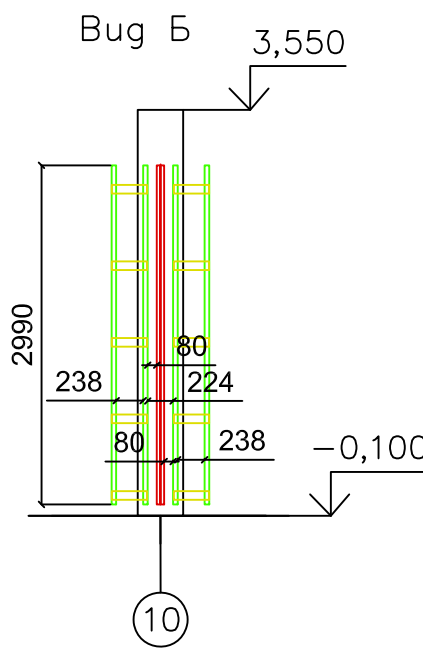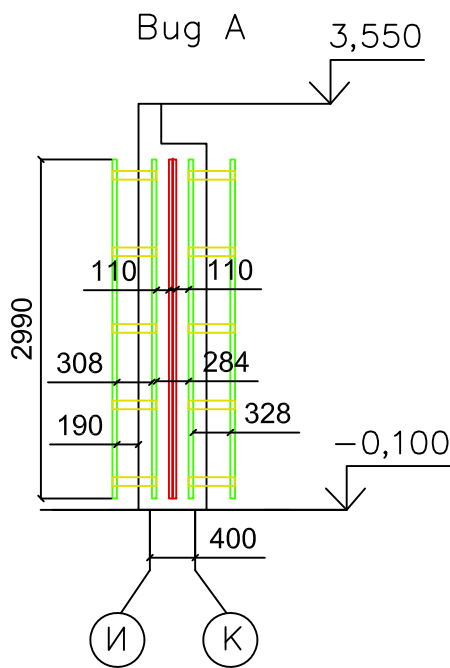


				1— ШК— НП— Р— АР1			
				Школа на 550 мест, г. Москва, р— н Ново— Переделкино, мкр.14, к20			
Должность	Ф. И. О.	Подпись	Дата	Архитектурные решения. Наземная часть здания	Стадия	Лист	Листов
Геозащит	Чорнута				ИД	4	8
Проверил					Исполнительная схема монтажа подсистемы НВФ в осях 7—13/И		
				ООО "ОСВ— Строй"			

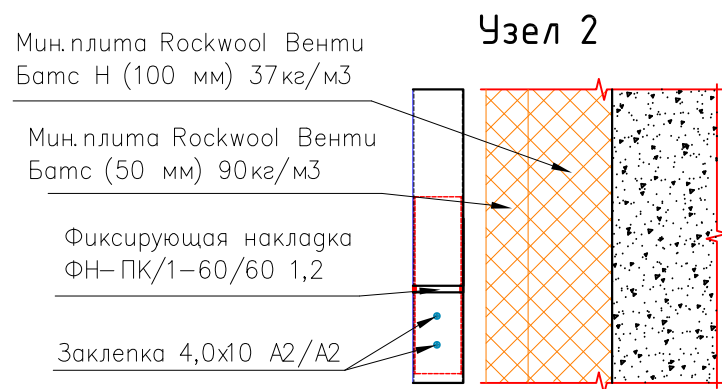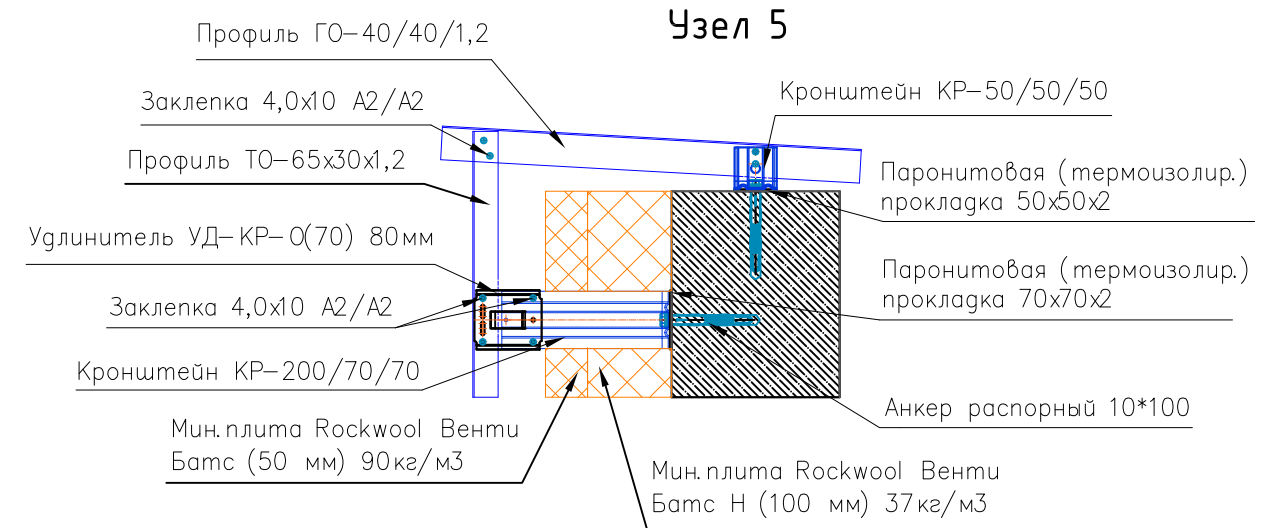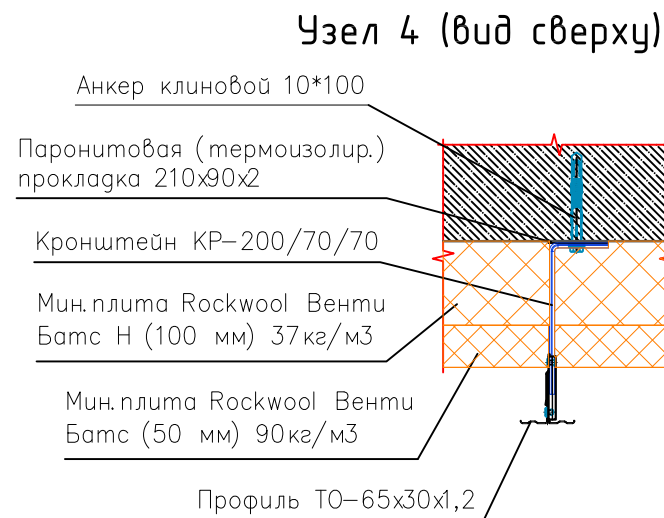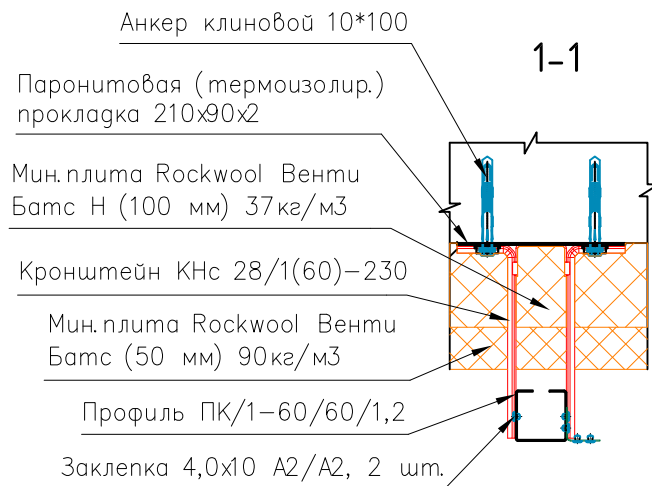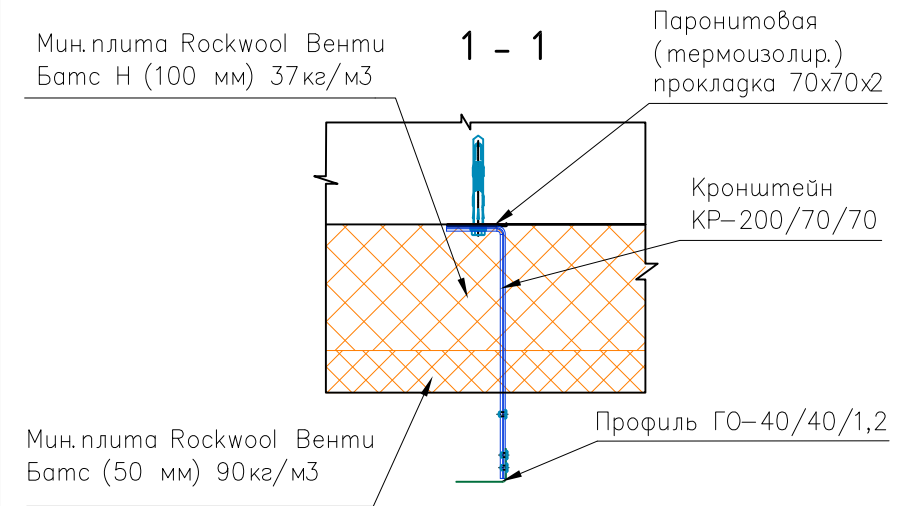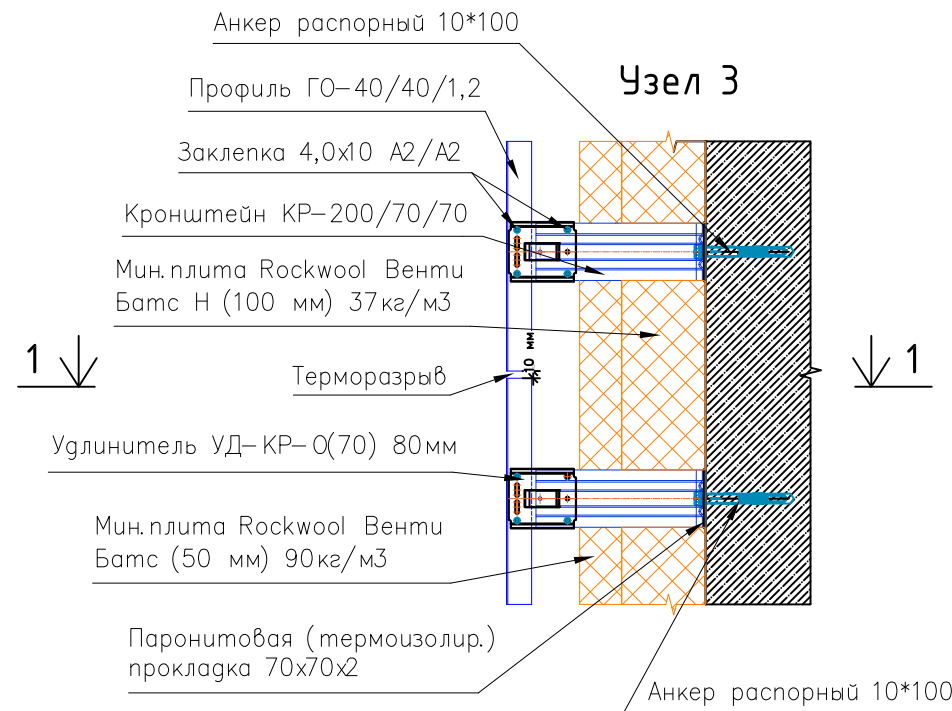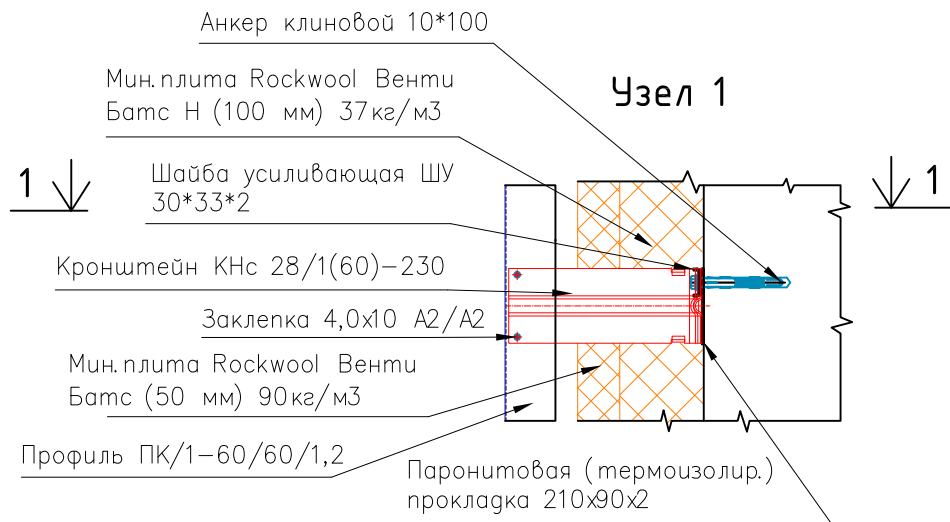


				1- ШК- НП- Р- АР1		
				Школа на 550 мест, г. Москва р- н Ново- Переделкино, мкр.14, к20		
Должность	Ф. И. О.	Подпись	Дата	Архитектурные решения. Наземная часть здания	Стадия	Лист
Геозеист	Чорнута				ИД	5
Проверил						Листов
				Исполнительная схема монтажа подсистемы НВФ в осях 7-13/И. Узлы.	ООО "ОСВ-Строй"	
						8


План расположения направляющих фасада в осях 12-15/Б

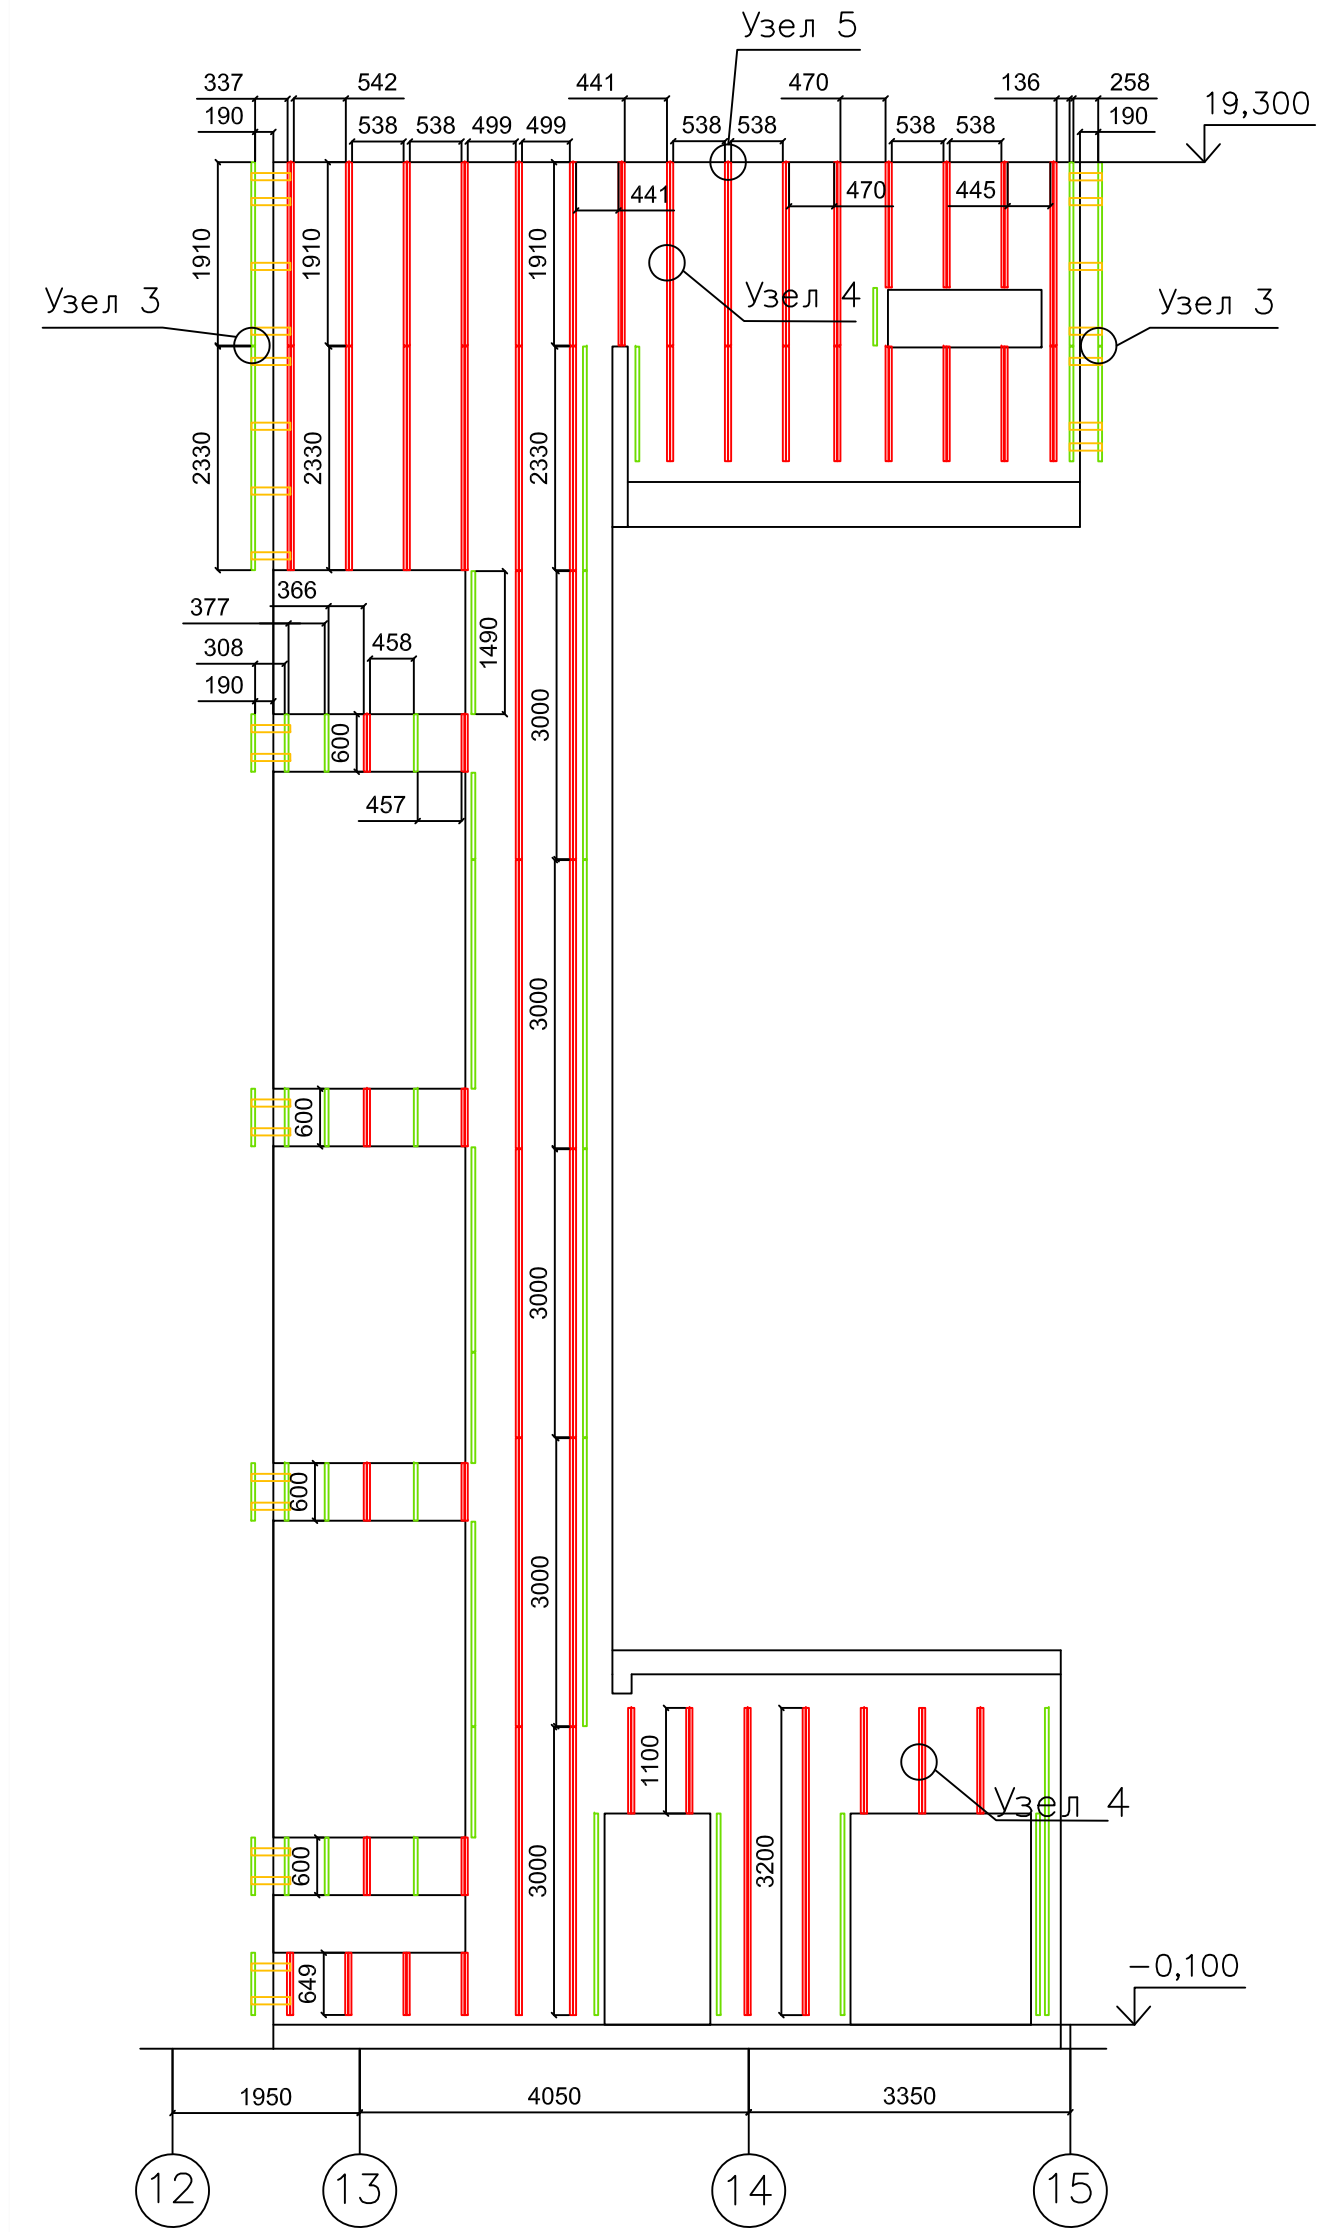


План расположения направляющих фасада в осях 15-12/В

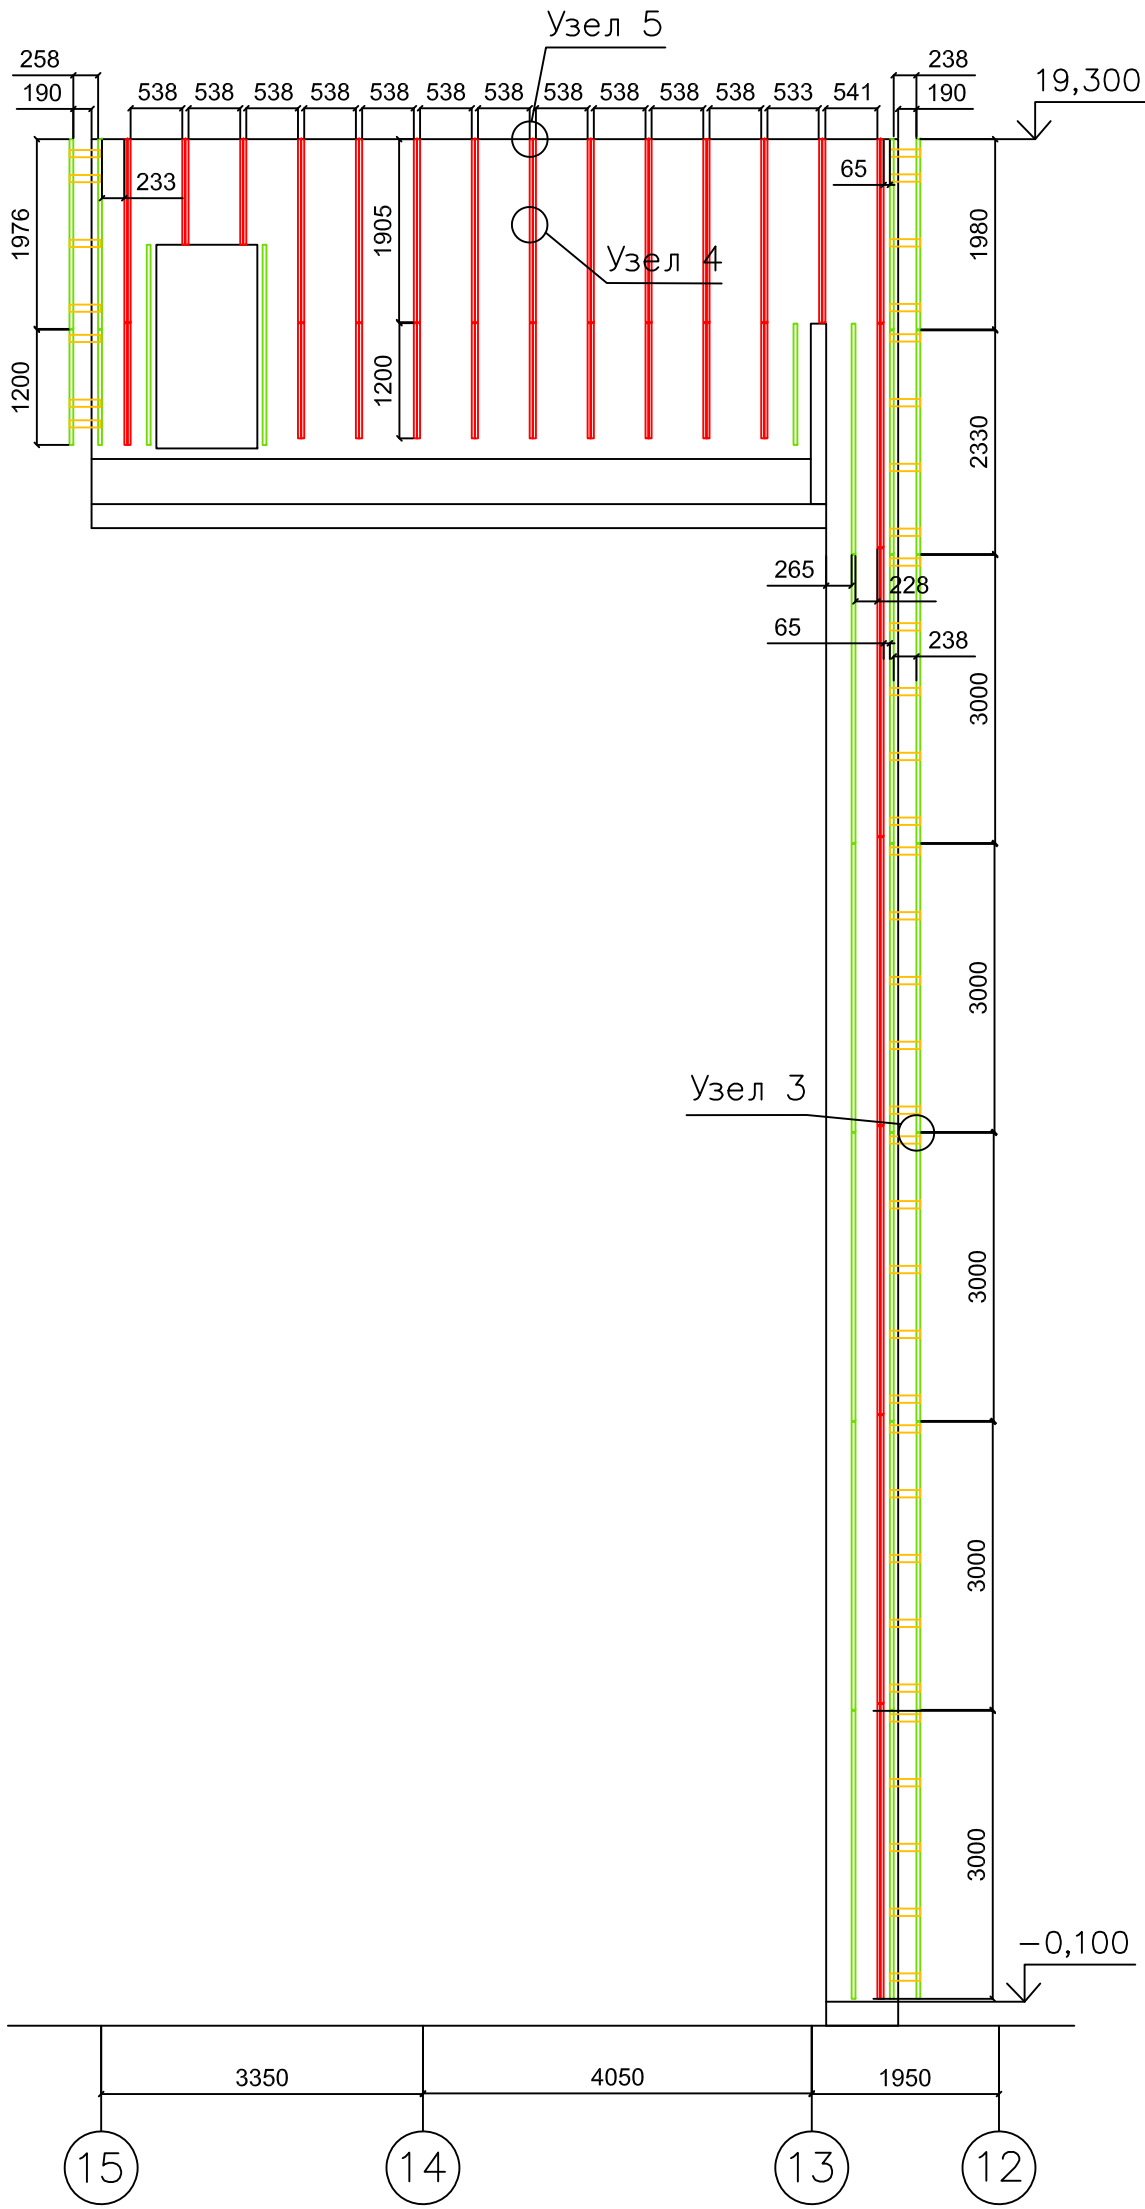






План расположения направляющих фасада в осях 15/Б-В

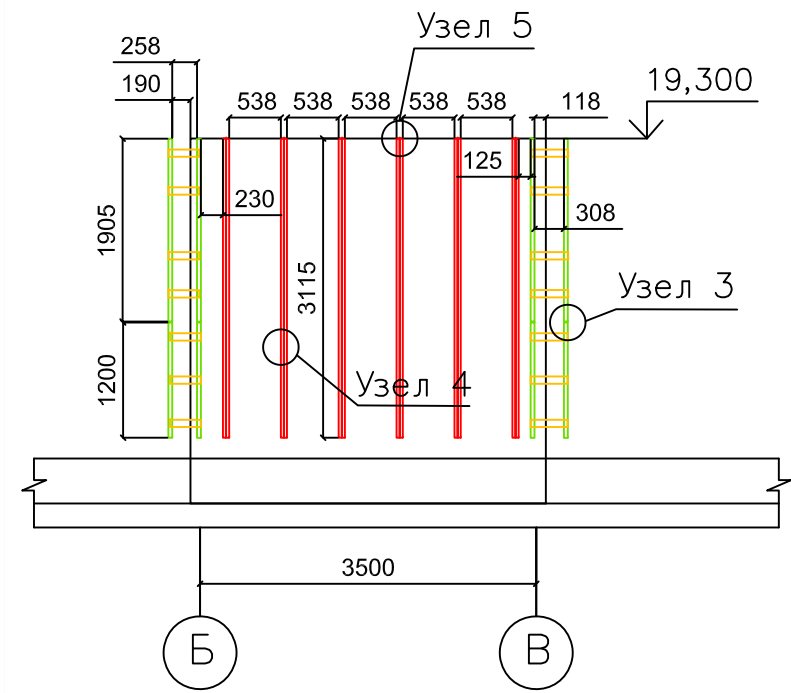


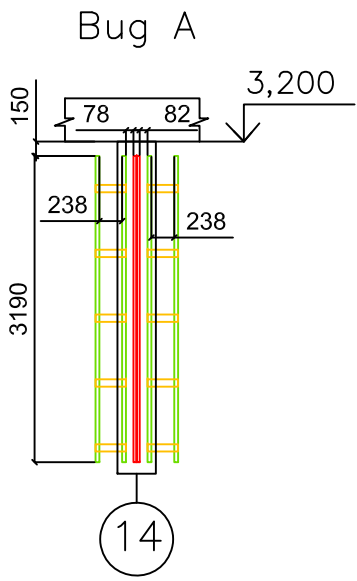


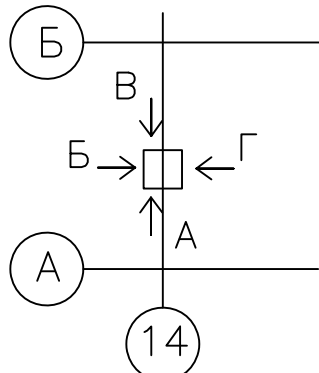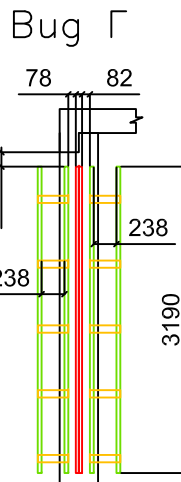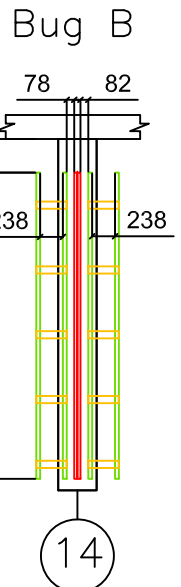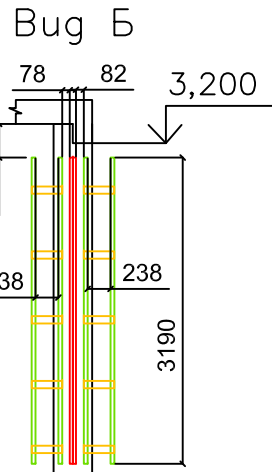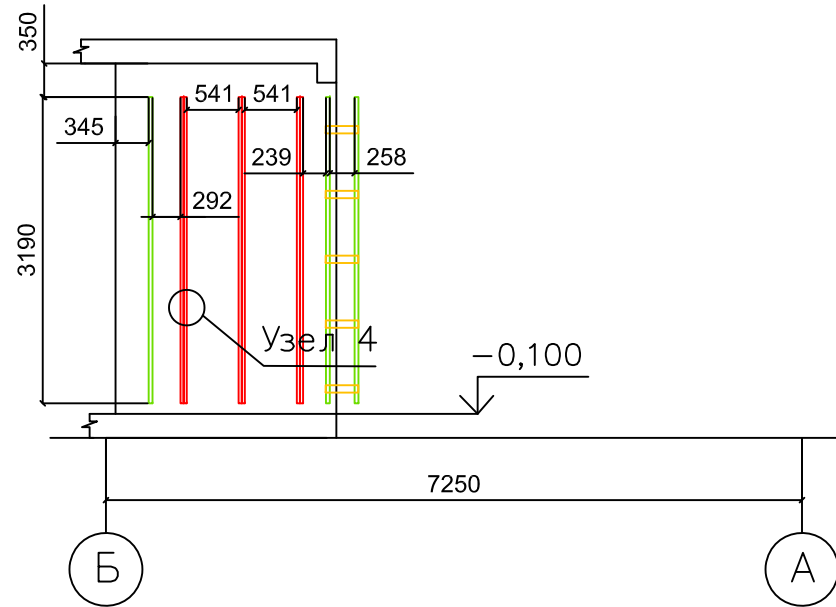

Условные обозначения

- Профиль ГО-40/40/1,2
- Профиль ТО-65/30/1,2
- Профиль ПК/1-60/60/1,2
- Профиль ПК/1-60/60/1,5
- Фиксирующая накладка ФН-ПК/1-60/60/1,2
- Фиксирующая накладка ФН-ПК/1-60/60/1,5
- Полка угловая ПУ
- Крепёжный уголок 60/60/62/2



				1— ШК— НП— Р— АР1			
				Школа на 550 мест, г.Москва р- н Ново— Переделкино, мкр.14, к20			
Должность	Ф. И. О.	Подпись	Дата	Архитектурные решения. Надземная часть здания	Стадия	Лист	Листов
Геозащит	Чорнута				ИД	11	18
Проверил					Исполнительная схема монтажа подсистемы НВФ в осях 12—15/В— А		

[illegible]


	Профиль ГО-40/40/1,2		Фиксирующая накладка ФН-ПК/1-60/60/1,2
	Профиль ТО-65/30/1,2		Фиксирующая накладка ФН-ПК/1-60/60/1,5
	Профиль ПК/1-60/60/1,2		Полка угловая ПУ
	Профиль ПК/1-60/60/1,5		Крепёжный уголок 60/60/62/2




				1 – ШК– НП– Р– АР1			
				Школа на 550 мест, г. Москва р– н Ново– Переделкино, мкр.14, к20			
Должность	Ф. И. О.	Подпись	Дата	Архитектурные решения. Наземная часть здания	Стадия	Лист	Листов
Геозеум	Чорнума				ИД	10	18
Проверил				Исполнительная схема монтажа подсистемы НВФ в осях 13–17/В–А	ООО "ОСВ–Строй"		

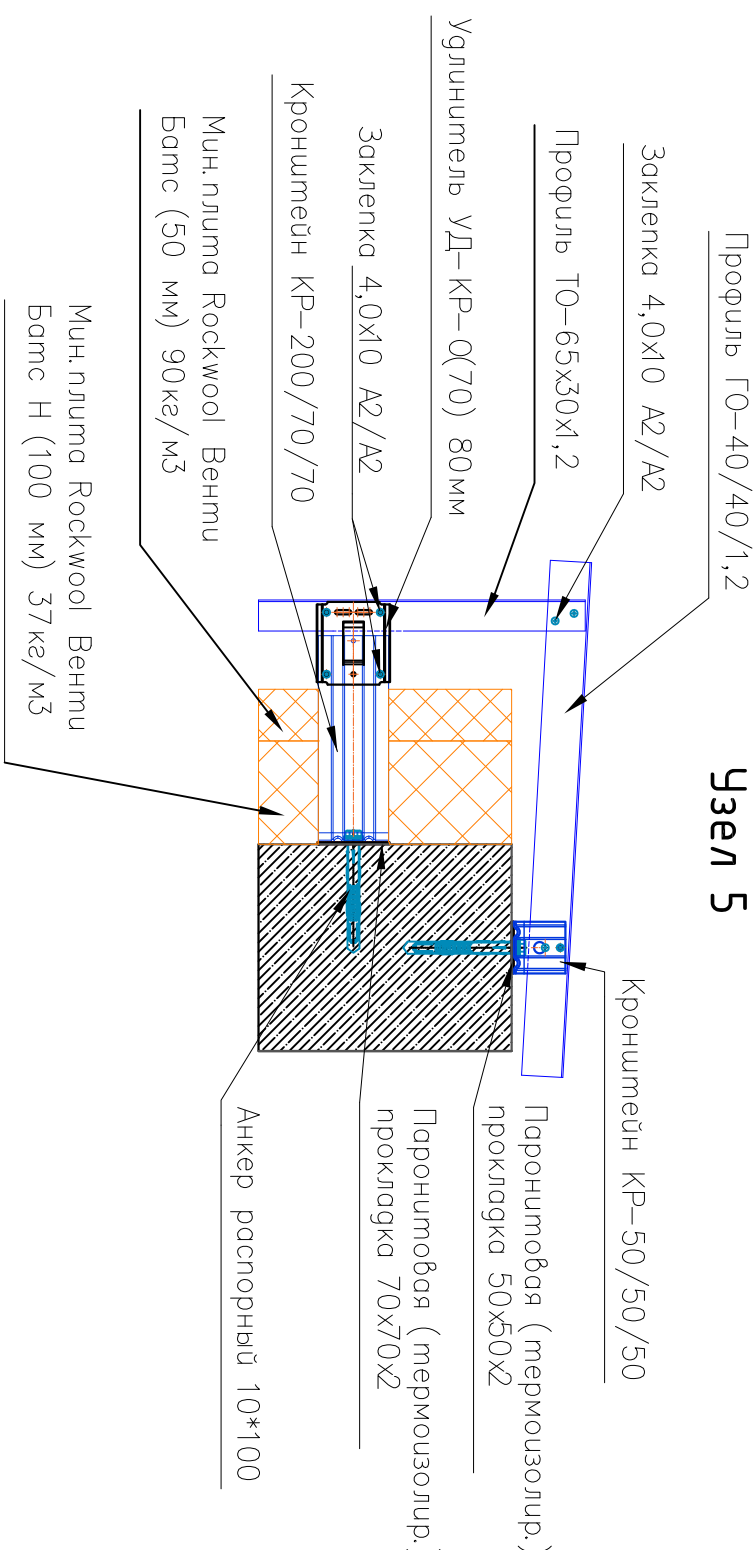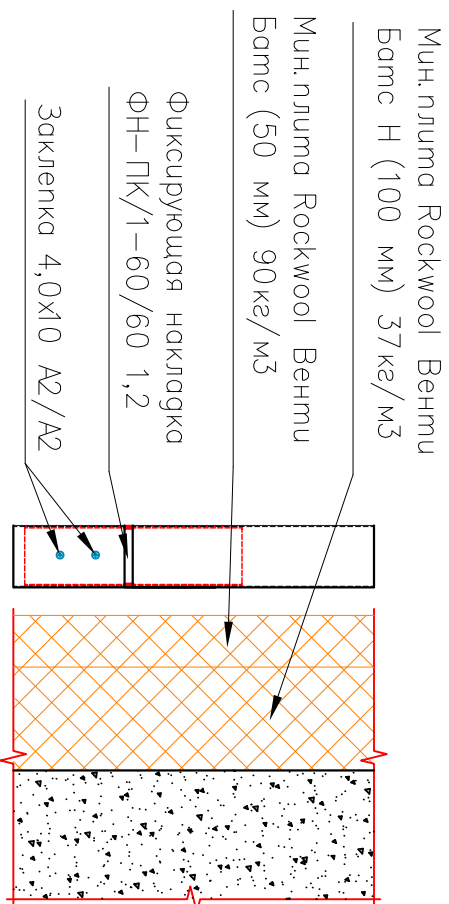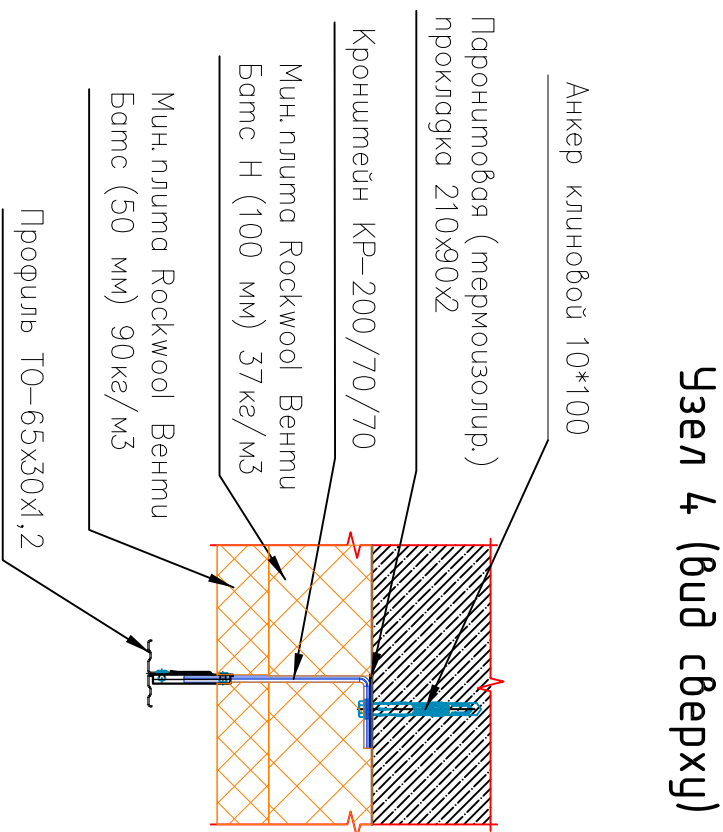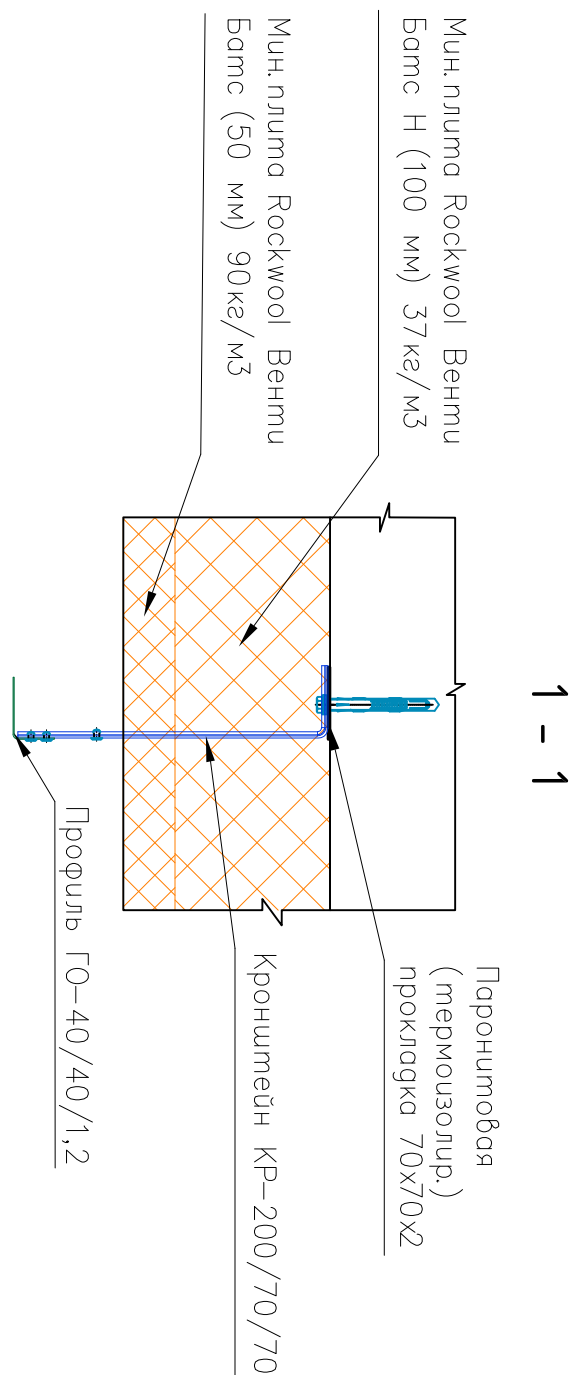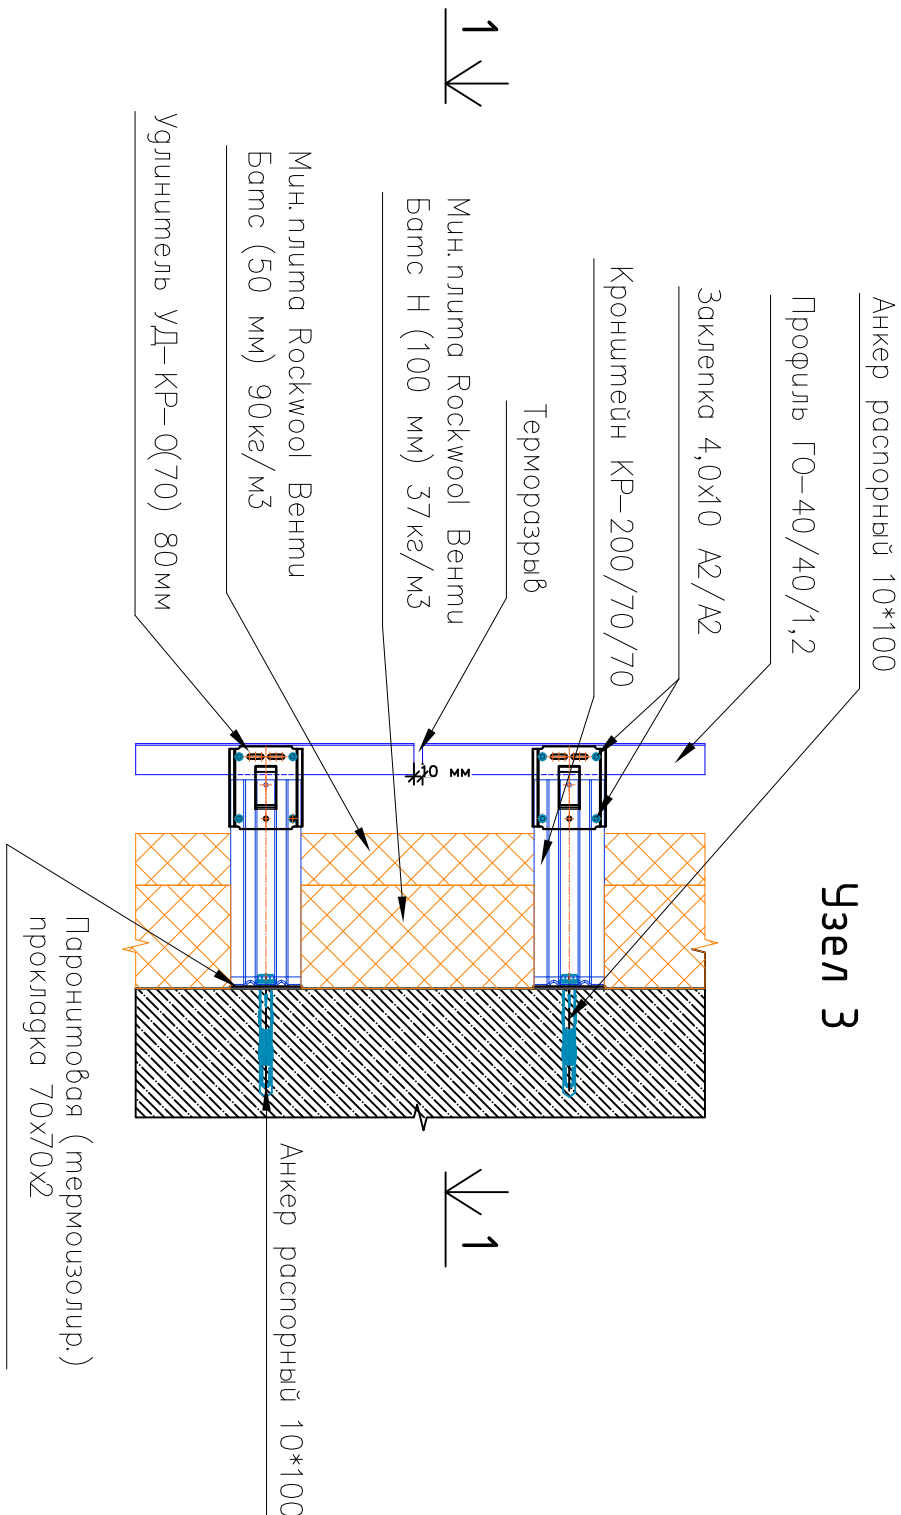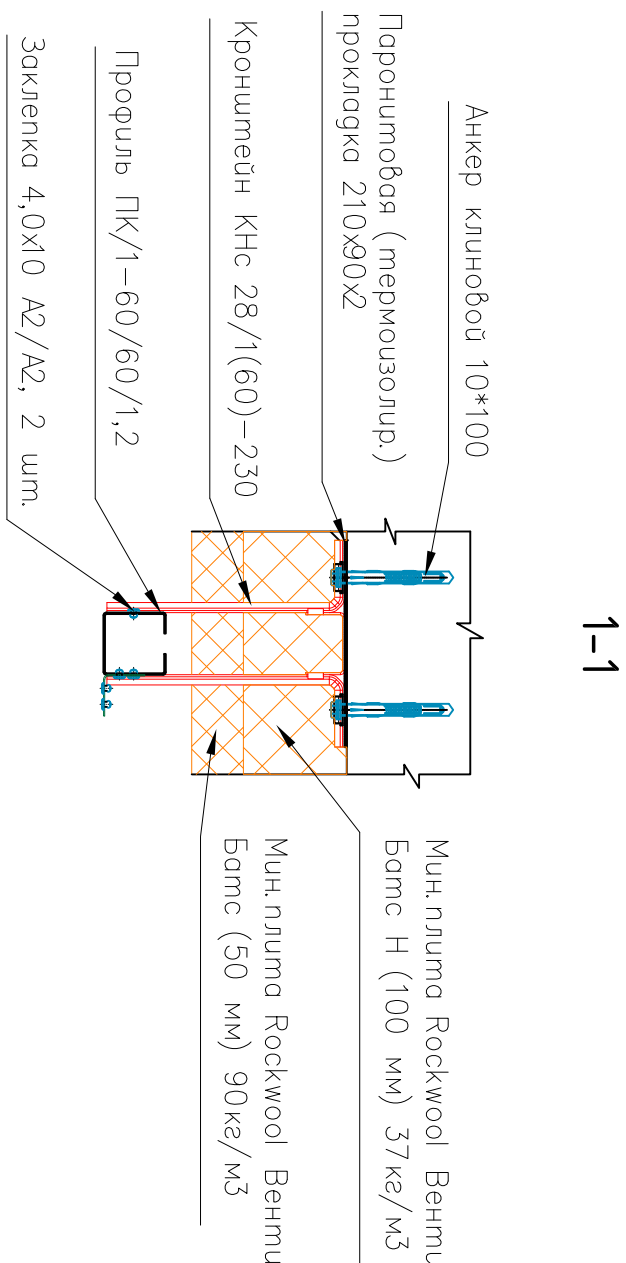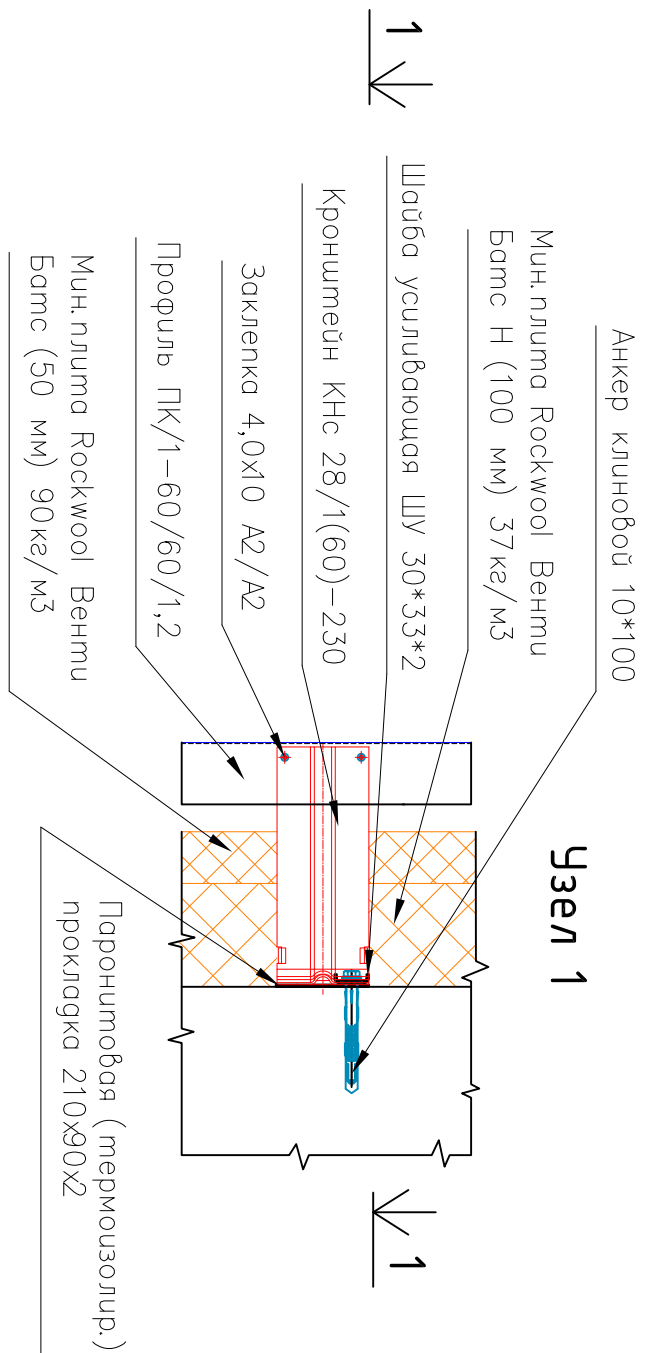

1 – ШК – НП – Р – АР1		Школа на 550 мест, г. Москва	
Р – н Нобо – Переделкино, мкр. 14, к. 20		Архитектурные решения, Ногзёмина часть здания	
Исполнительная схема монтажа подсистемы НВФ в осях 12-17/В – А Узлы.		ООО "ОСВ – Строй"	
Должность	Ф. И. О.	Подпись	Дата
Генеральный директор	Черныш		
Проектировщик			



План расположения направляющих на фасаде в осях 13/И-Б










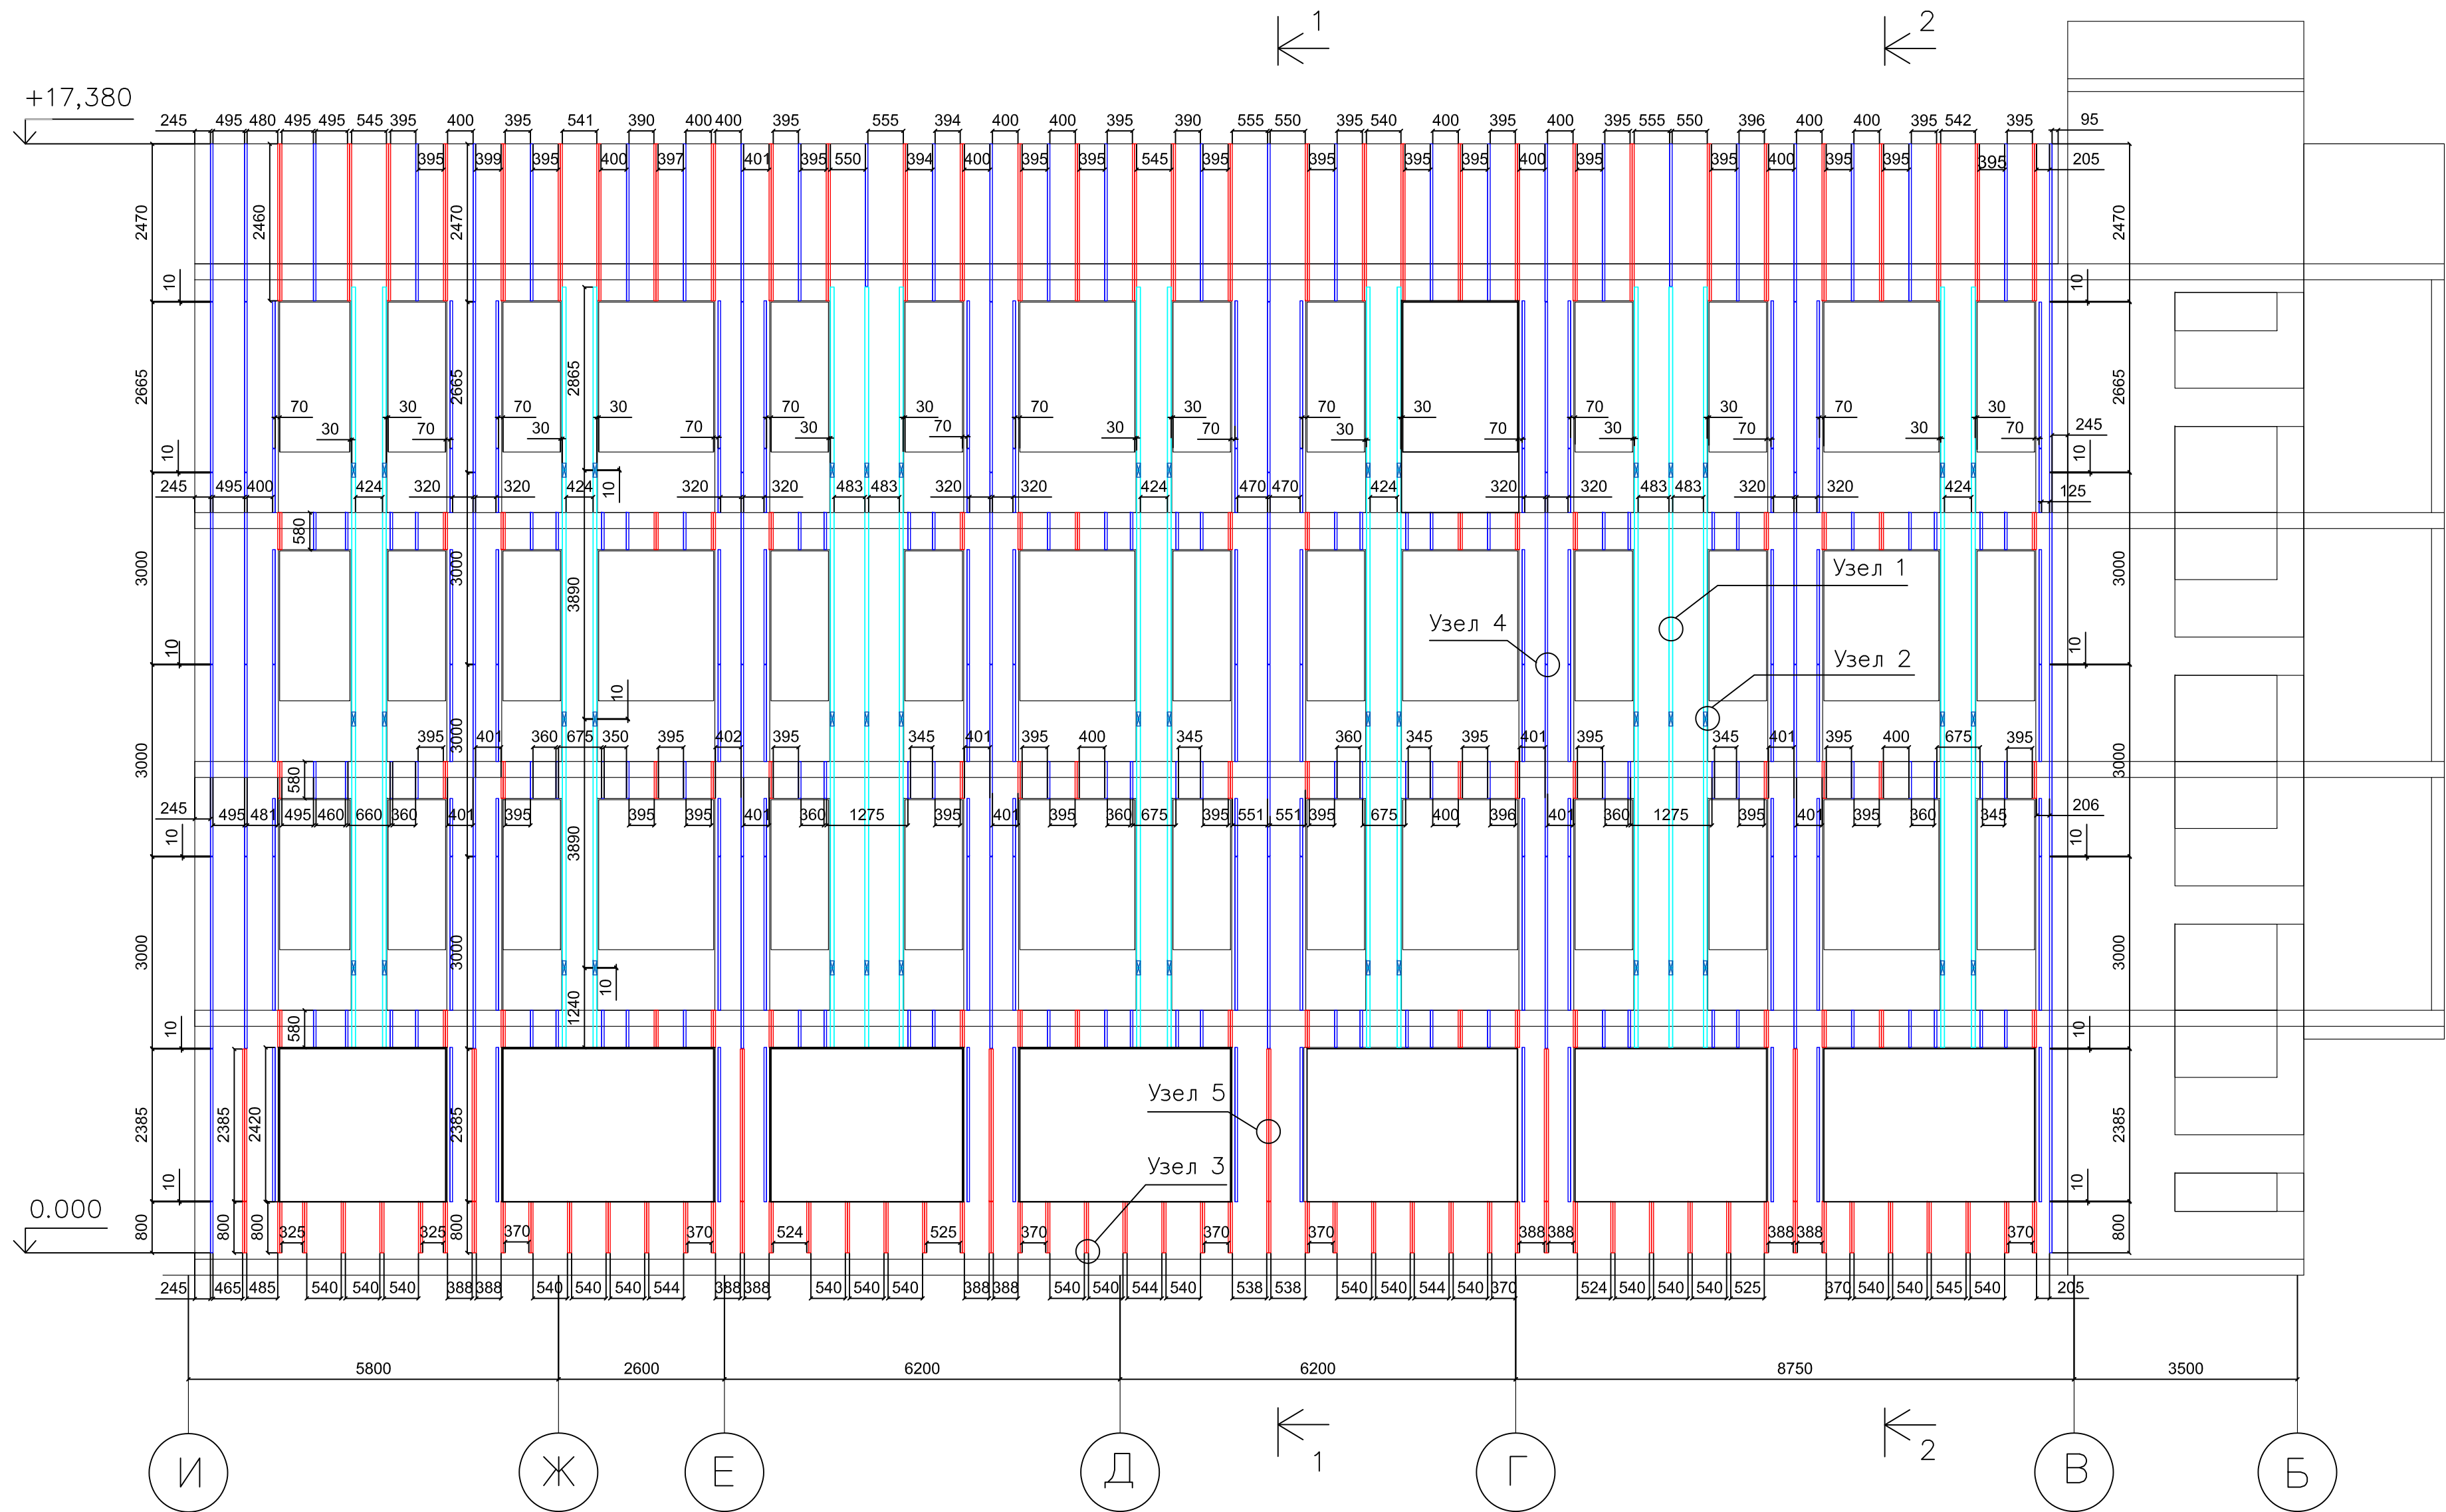


Условные обозначения

- Фиксирующая накладка ФН-ПК/1-60/60/1,2
- Профиль ГО-40/40/1,2
- Профиль ТО-65/30/1,2
- Профиль ПК/1-60/60/1,2






				1— ШК— НП— Р— АР1			
				Школа на 550 мест, г.Москва р— н Ново— Переделкино, мкр.14, к20			
Должность	Ф. И. О.	Подпись	Дата	Архитектурные решения. Наземная часть здания	Стадия	Лист	Листов
Геозащит	Чиркина				ИД	7	11
Проверил					Исполнительная схема монтажа подсистемы НВФ в осях 13/И— В.	ООО "ОСВ— Строй"	

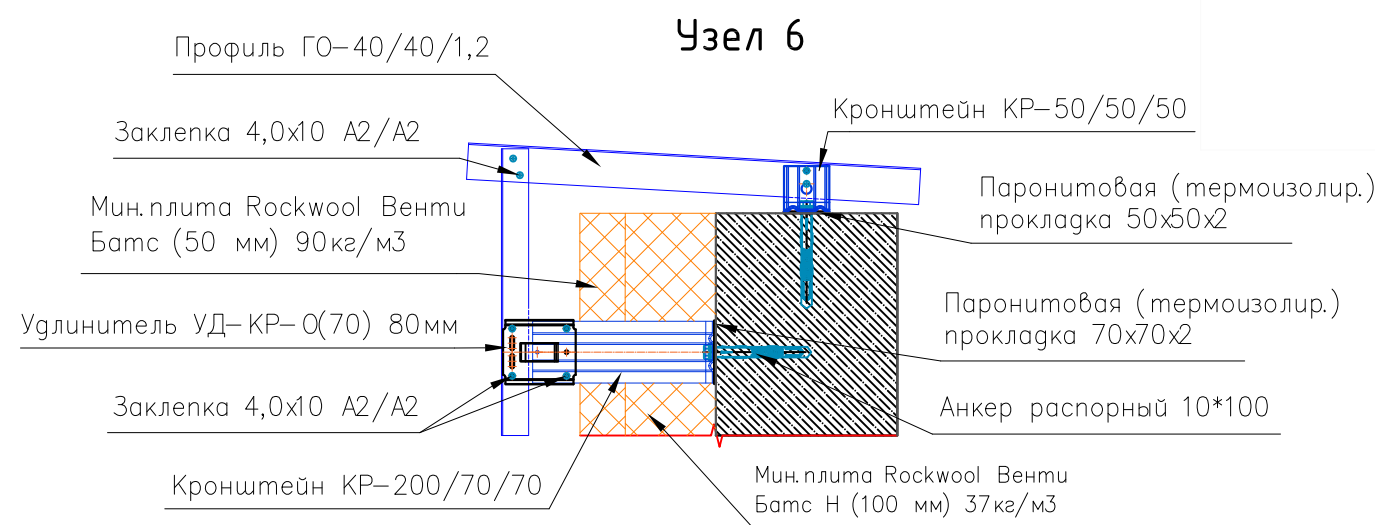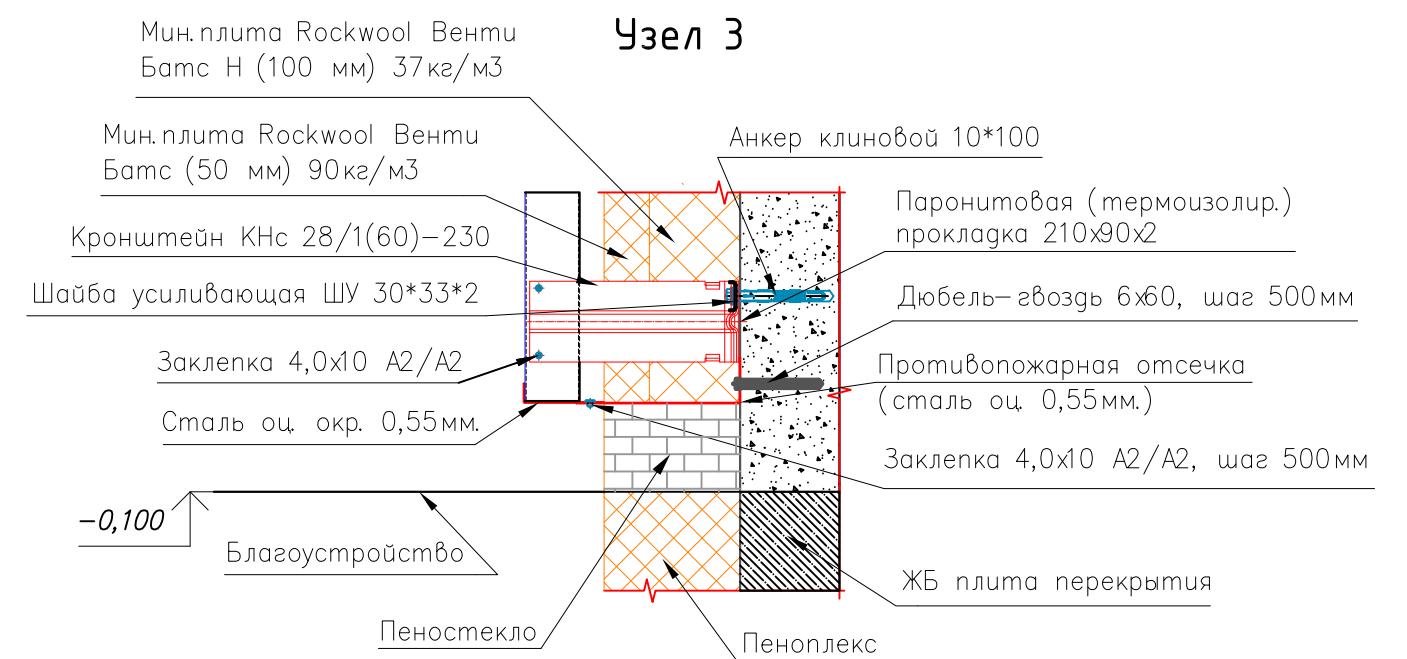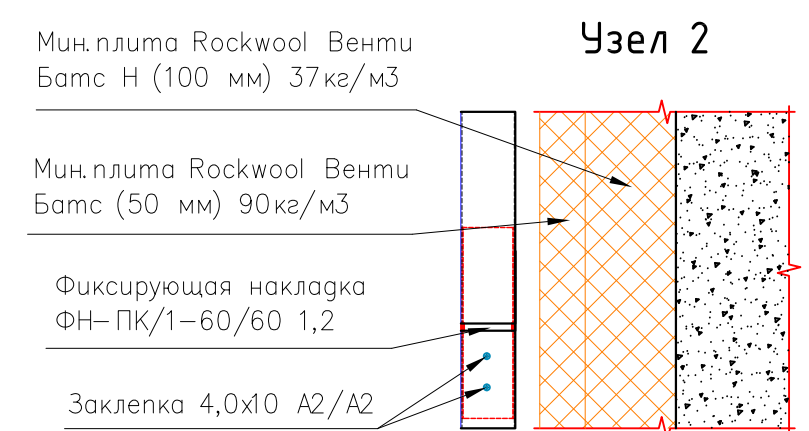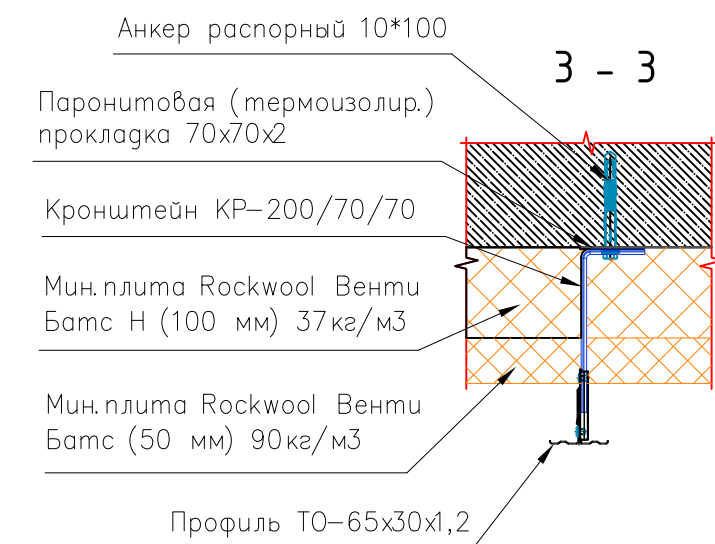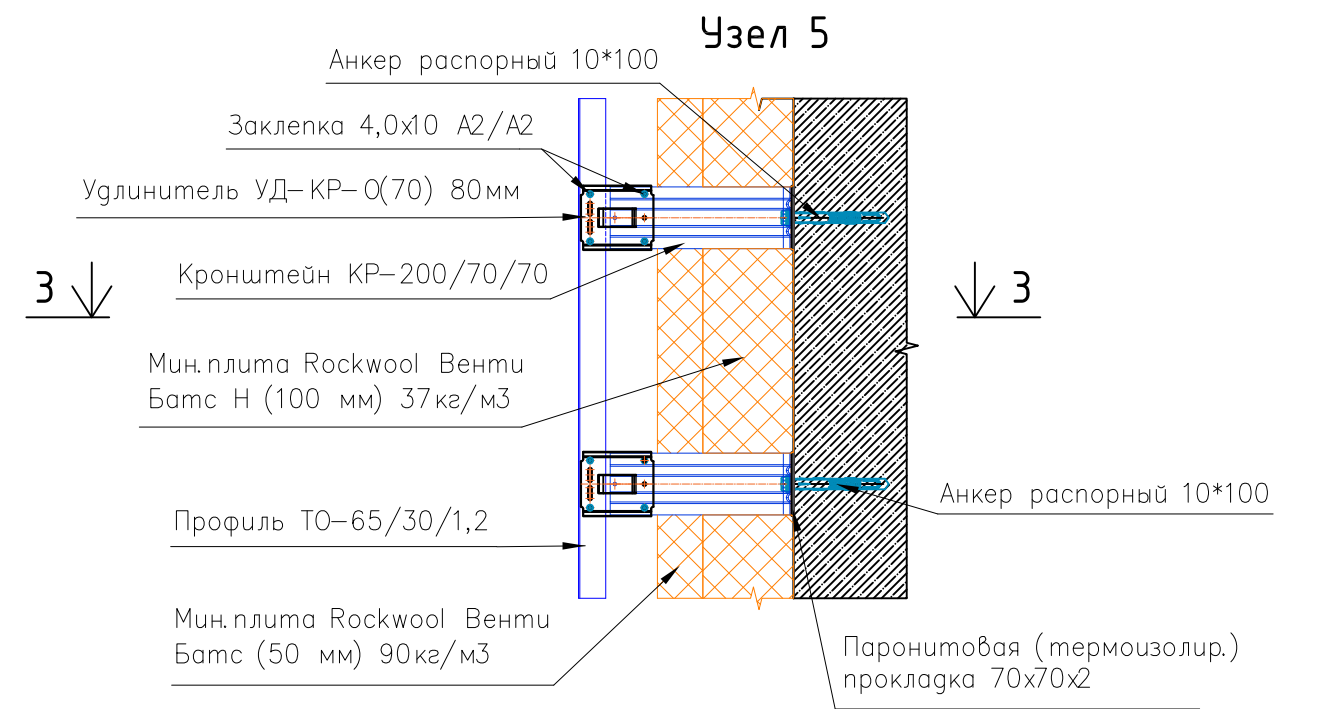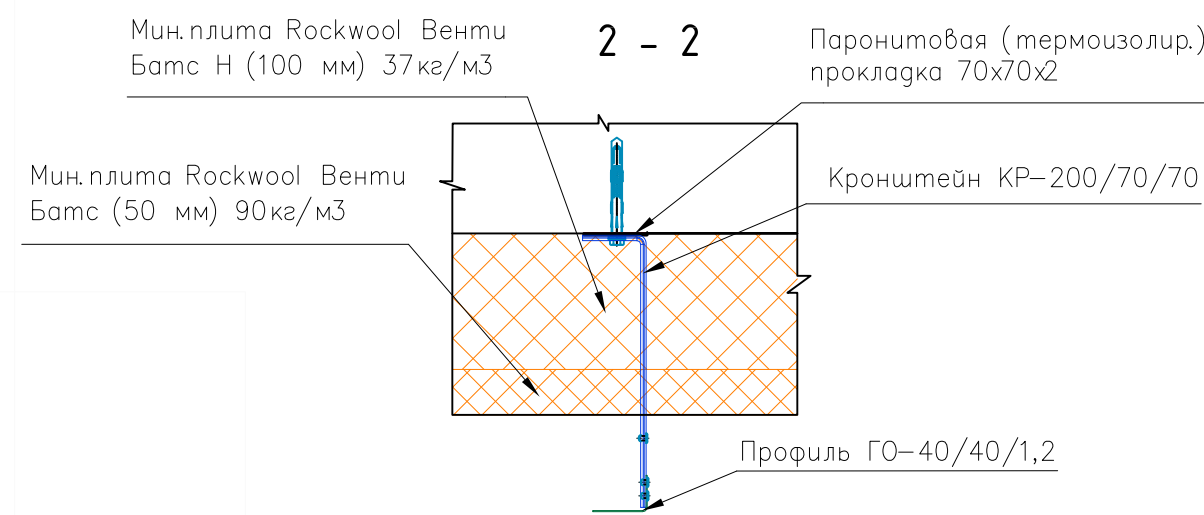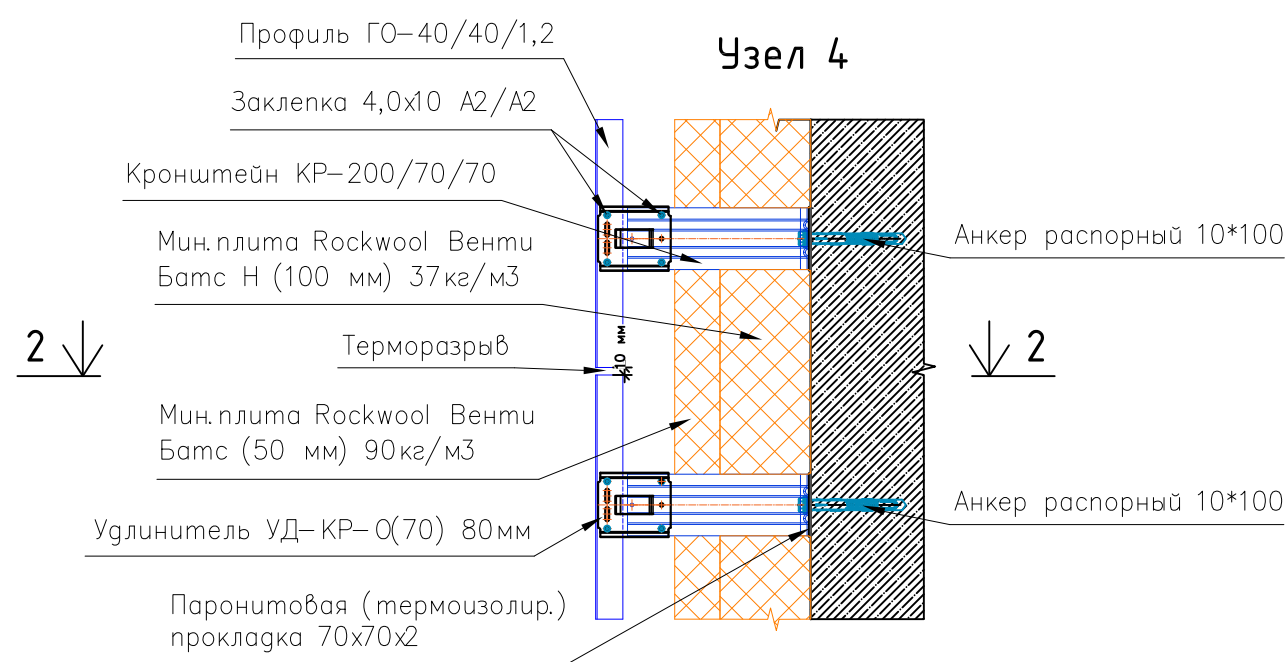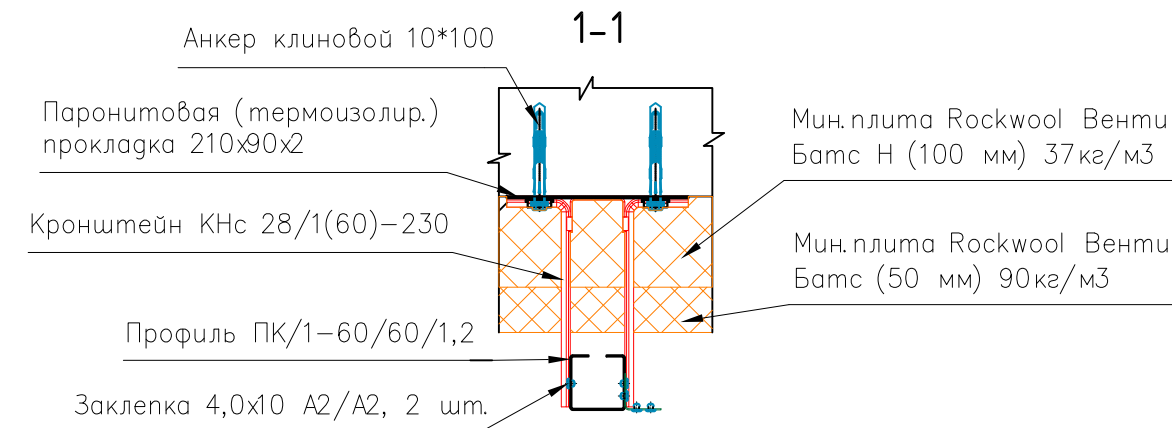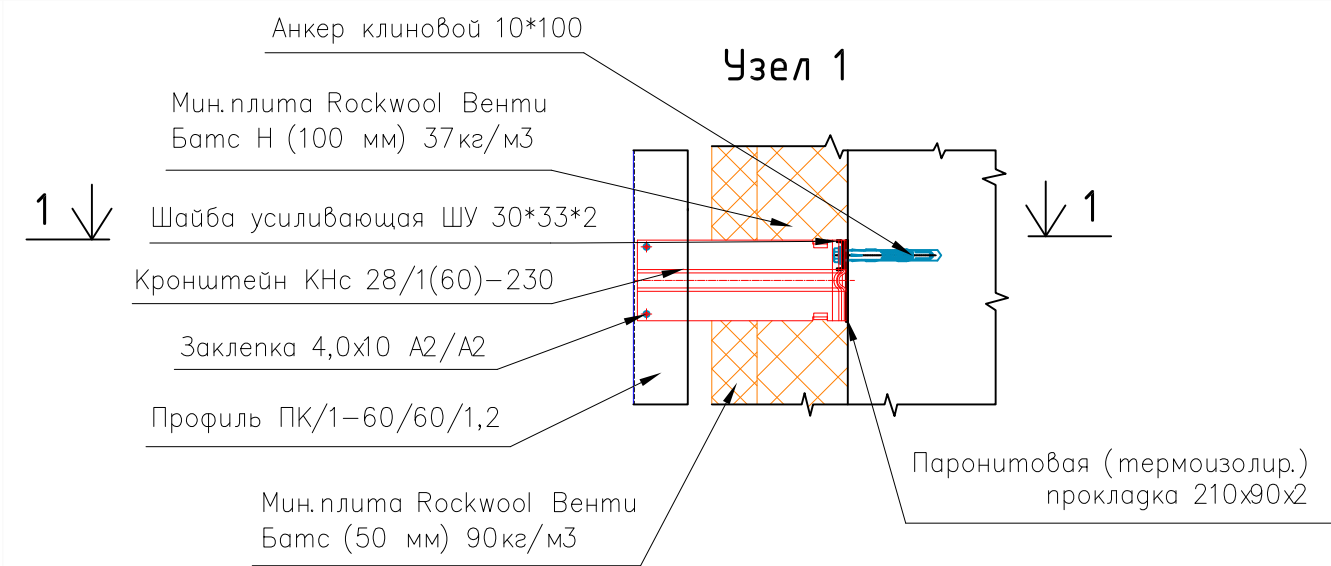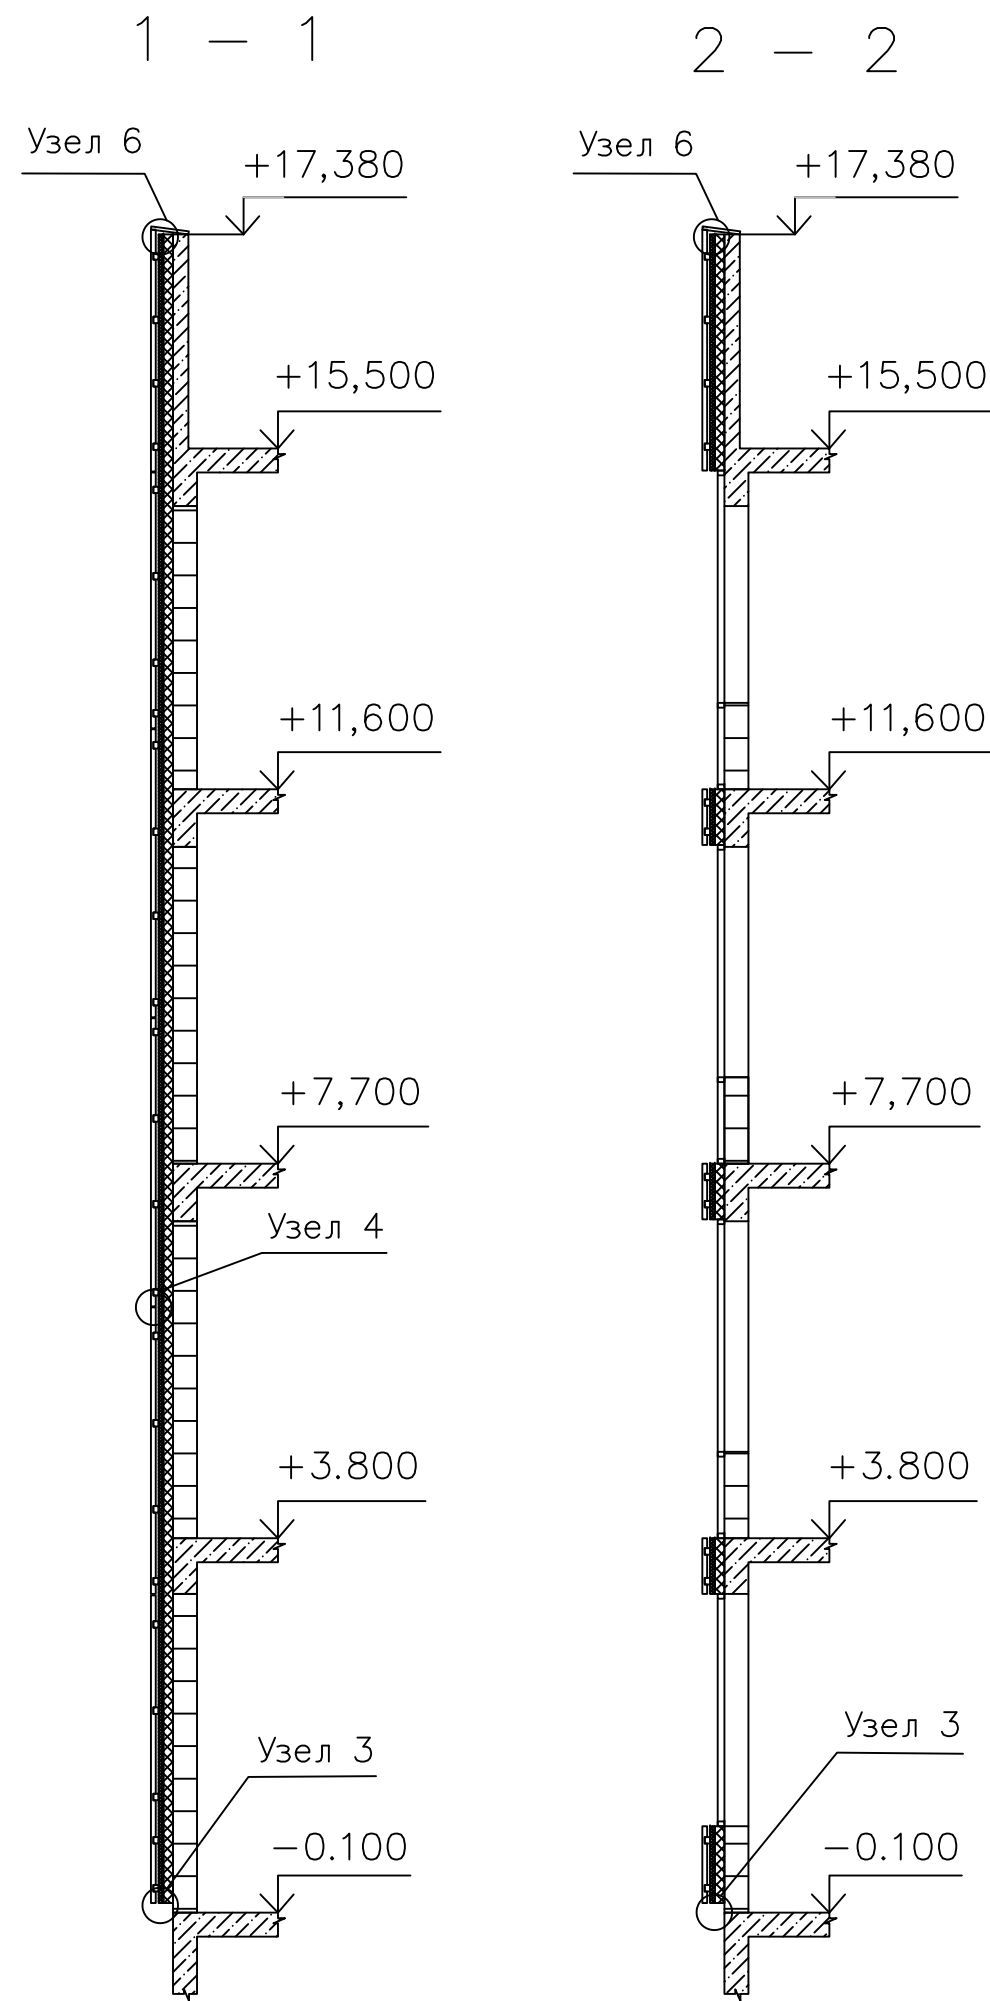

1- ШК- НП- Р- АР1				Школа на 550 мест, г.Москва р- н Ново- Переделкино, мкр.14, к20		
Должность	Ф. И. О.	Подпись	Дата	Архитектурные решения. Наземная часть здания	Стадия ИД	Лист 8
Геозащит	Чиркина			Исполнительная схема монтажа подсистемы НВФ в осях 13/И- В. Узлы. Разрезы	Листов 11	
Проверил				ООО "ОСВ- Строй"		

План расположения направляющих на фасаде в осях 17/А-Т

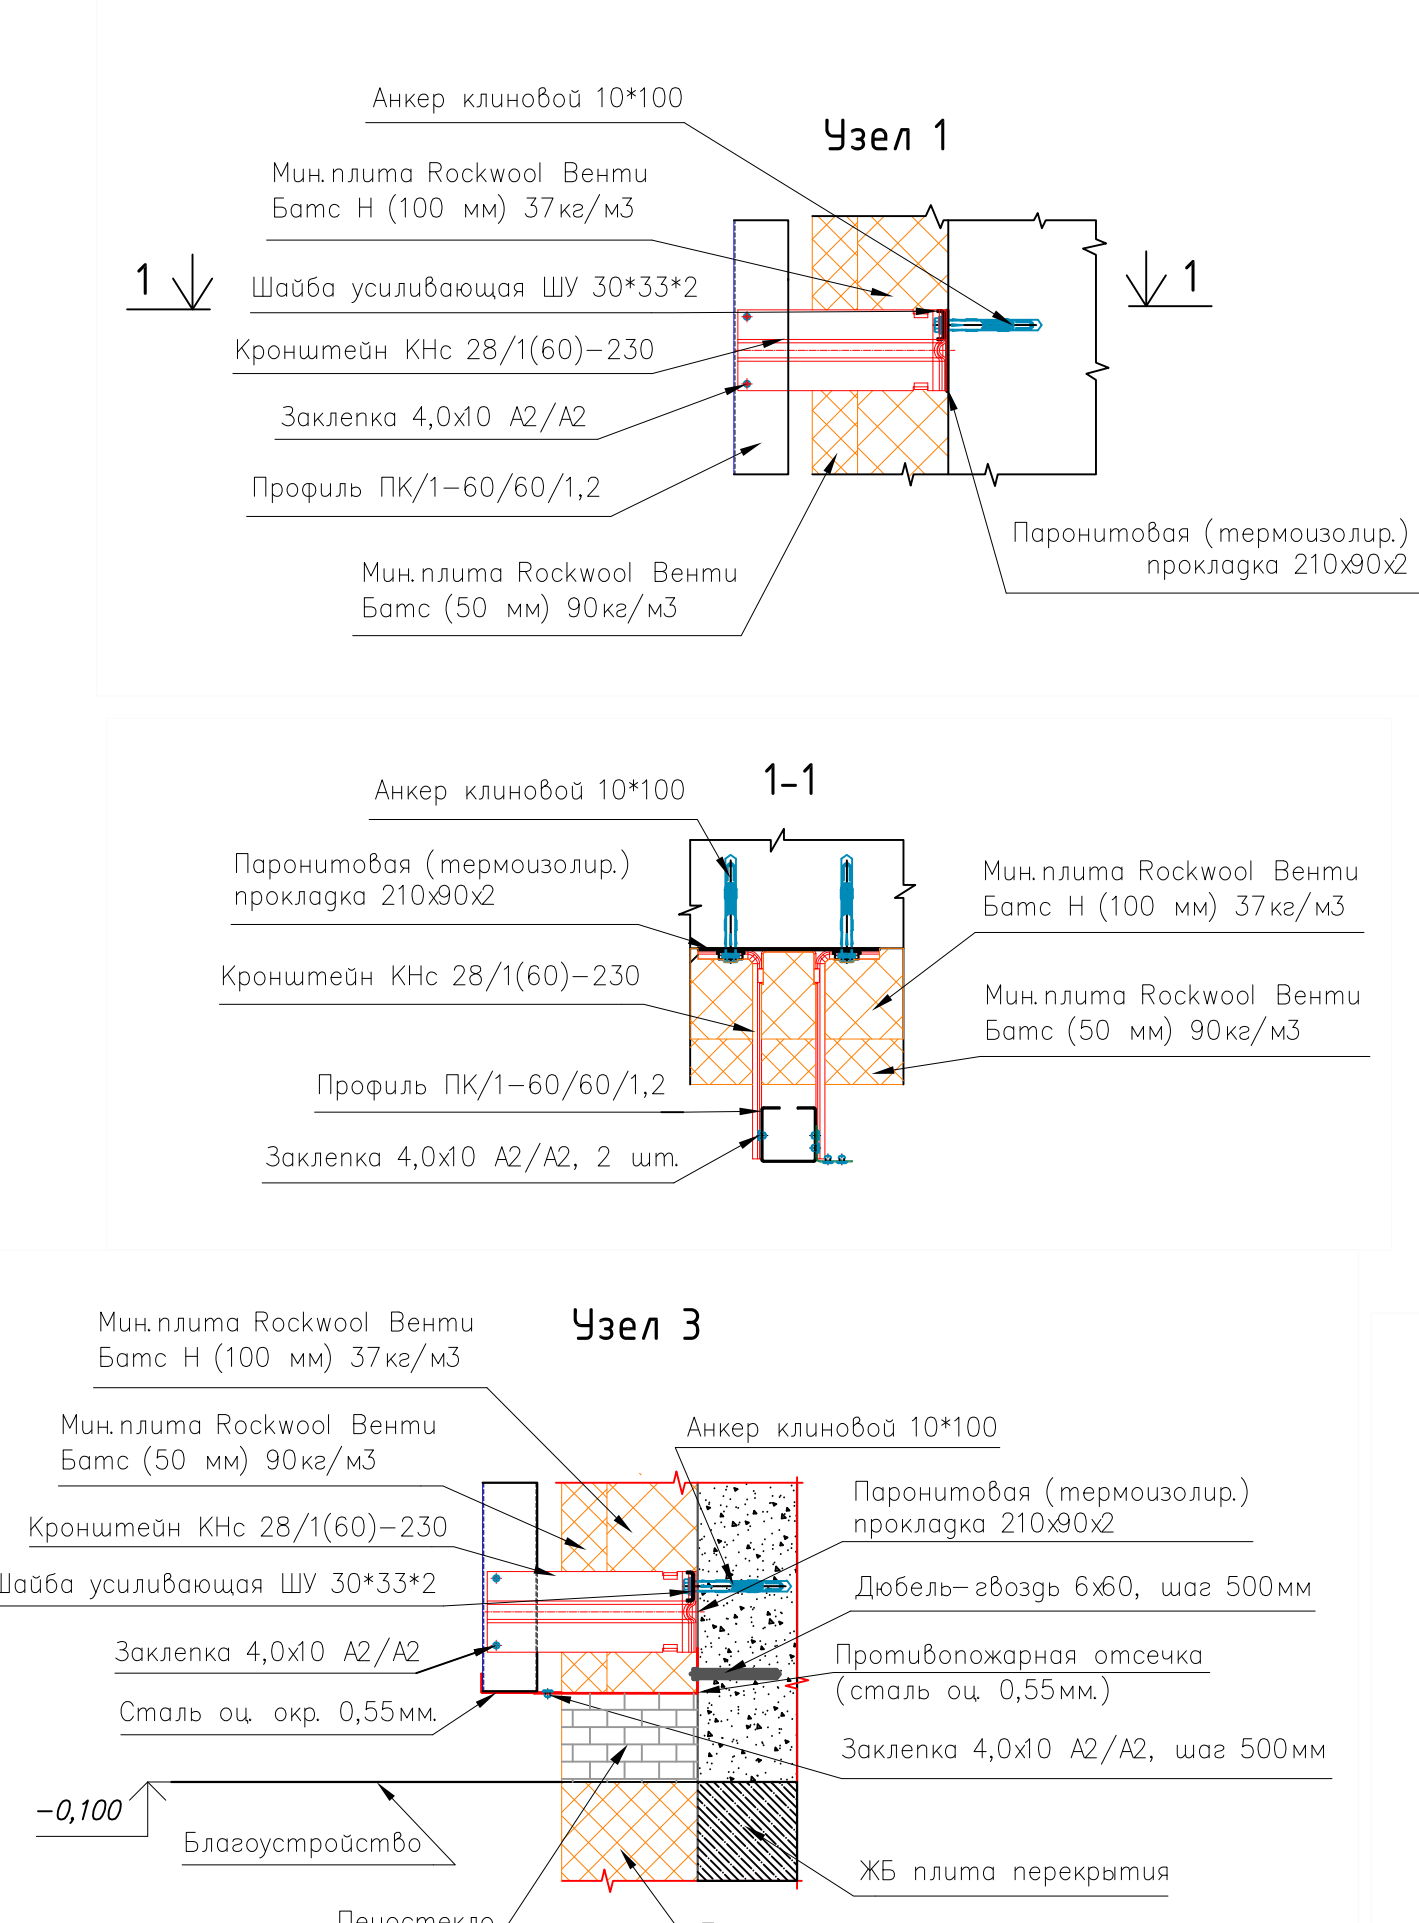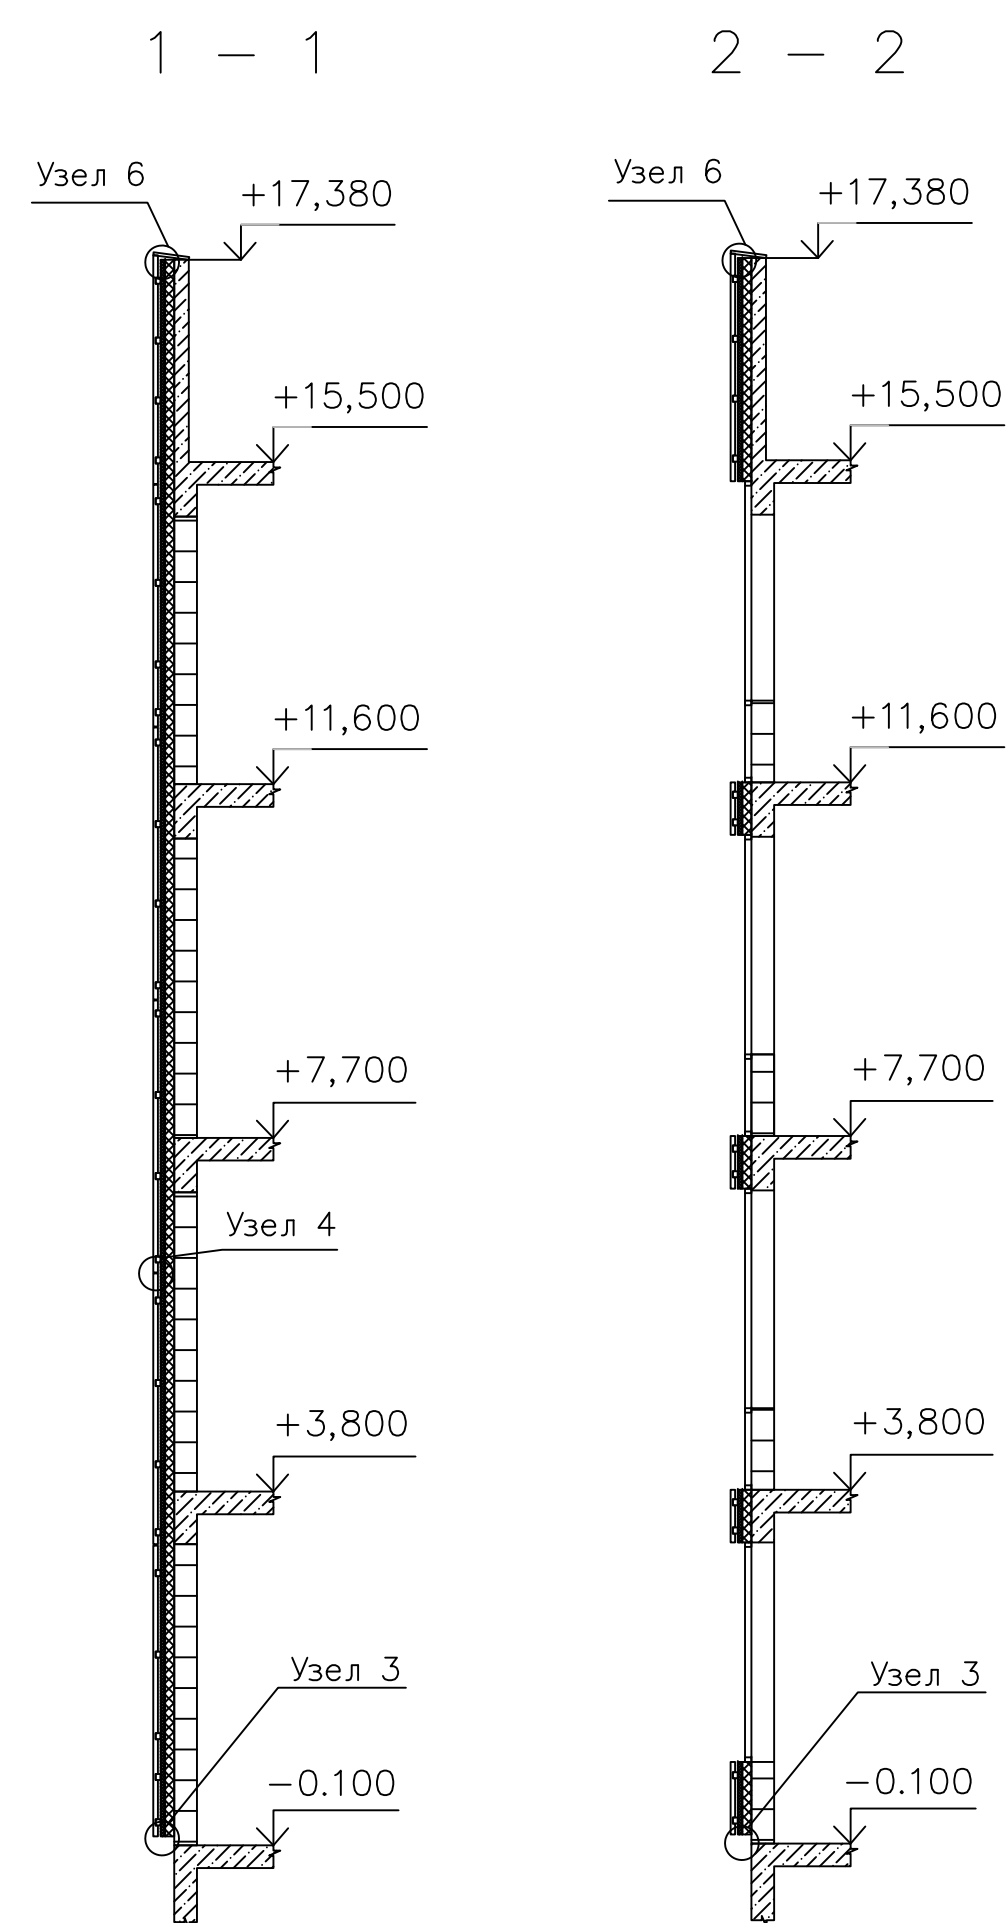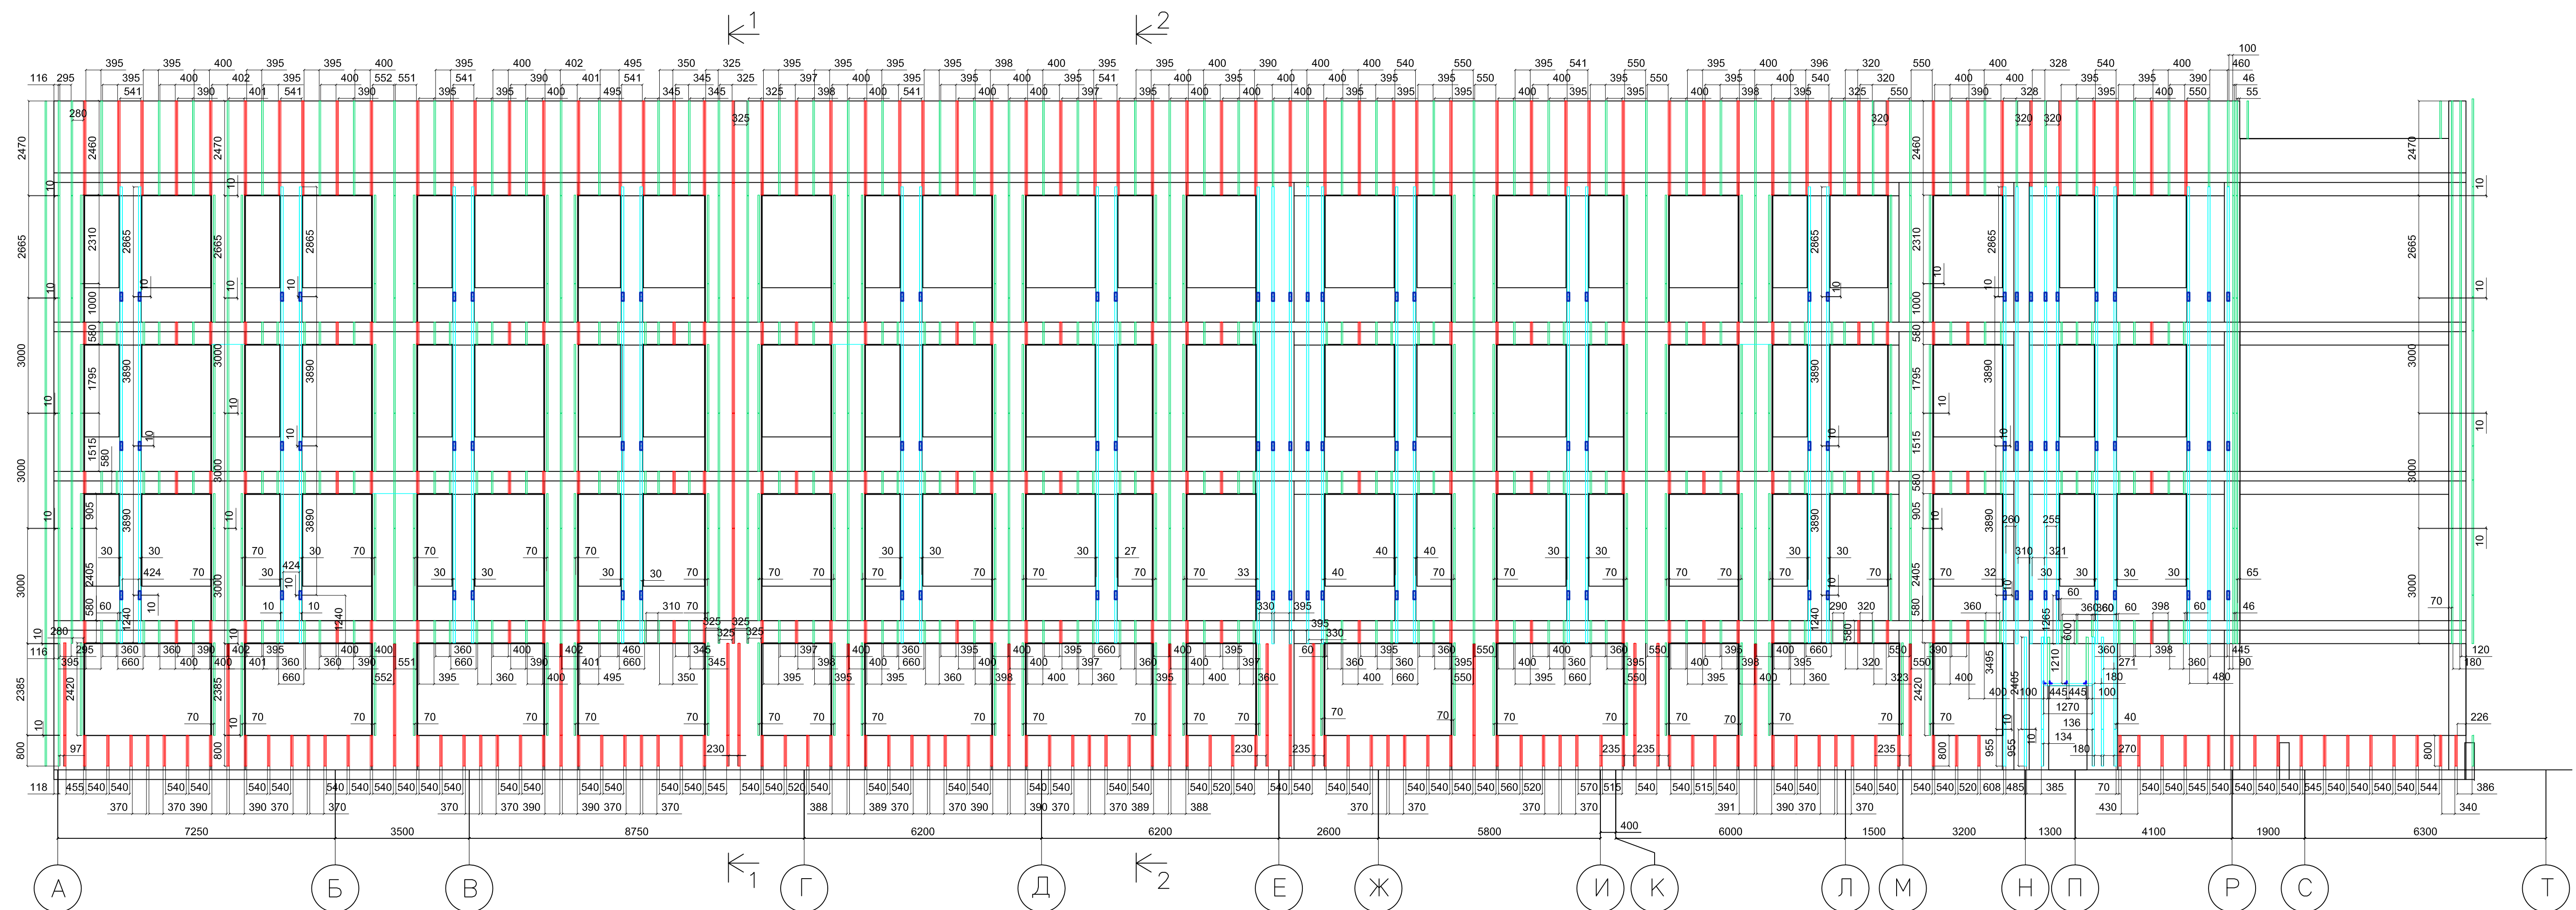

Условные обозначени

Фиксирующая накладка ФН-ПК/1-60/60/1,2

Профиль ГО-40/40/1,2

Профиль Т0-65/30/1,2

Профиль ПК/1-60/60/1.2

☐ Полка угловая ПУ

Батс Н (100 мм) 37кг/м3

Мин.плита Rockwool Венти
50 (50) \ 90 / 3

Фиксирующая накладка







2 10 10 10 10

Мин. плита Rockwool Венту

Закладка 4.0x10 А3/А2

Кронштейн КР-200/70/70

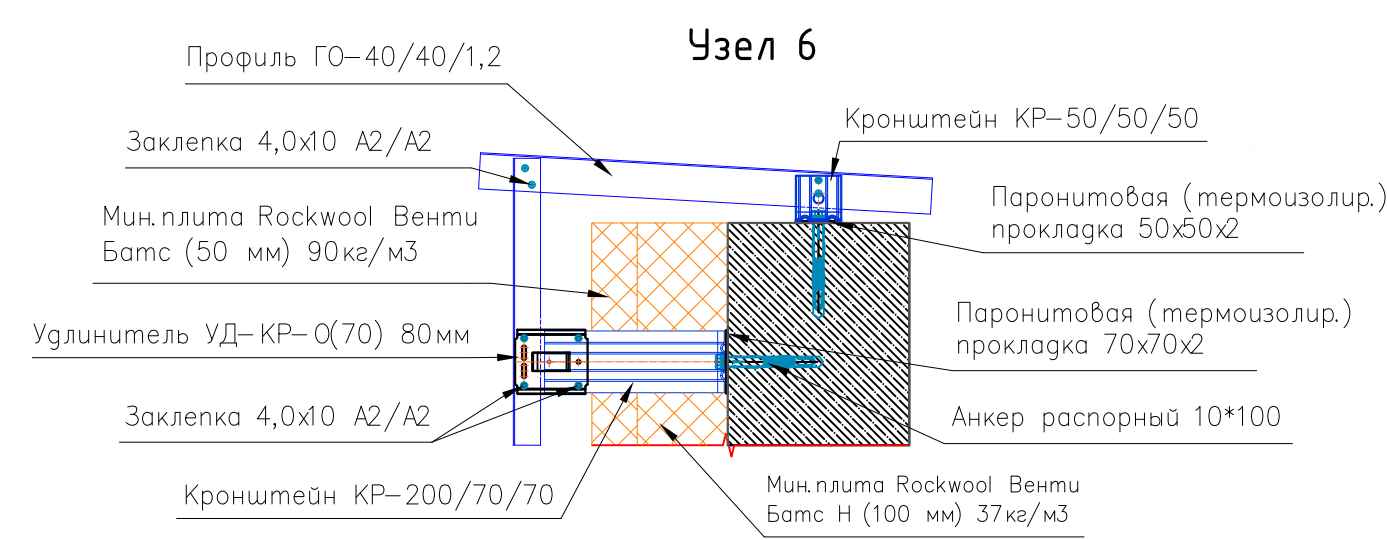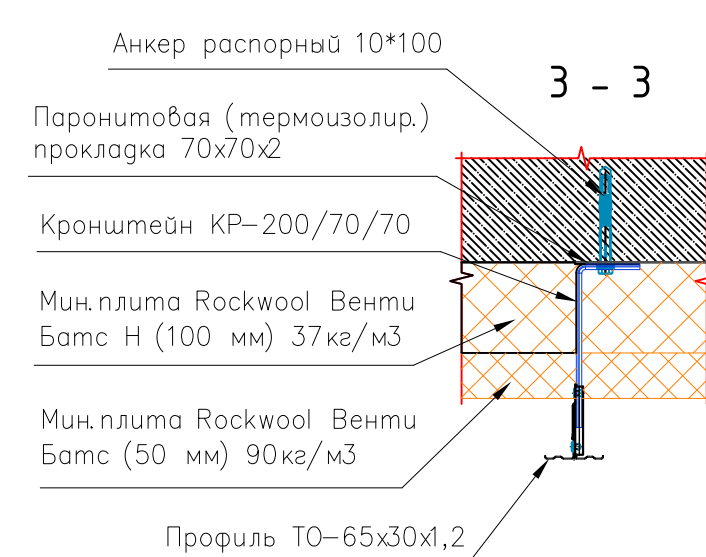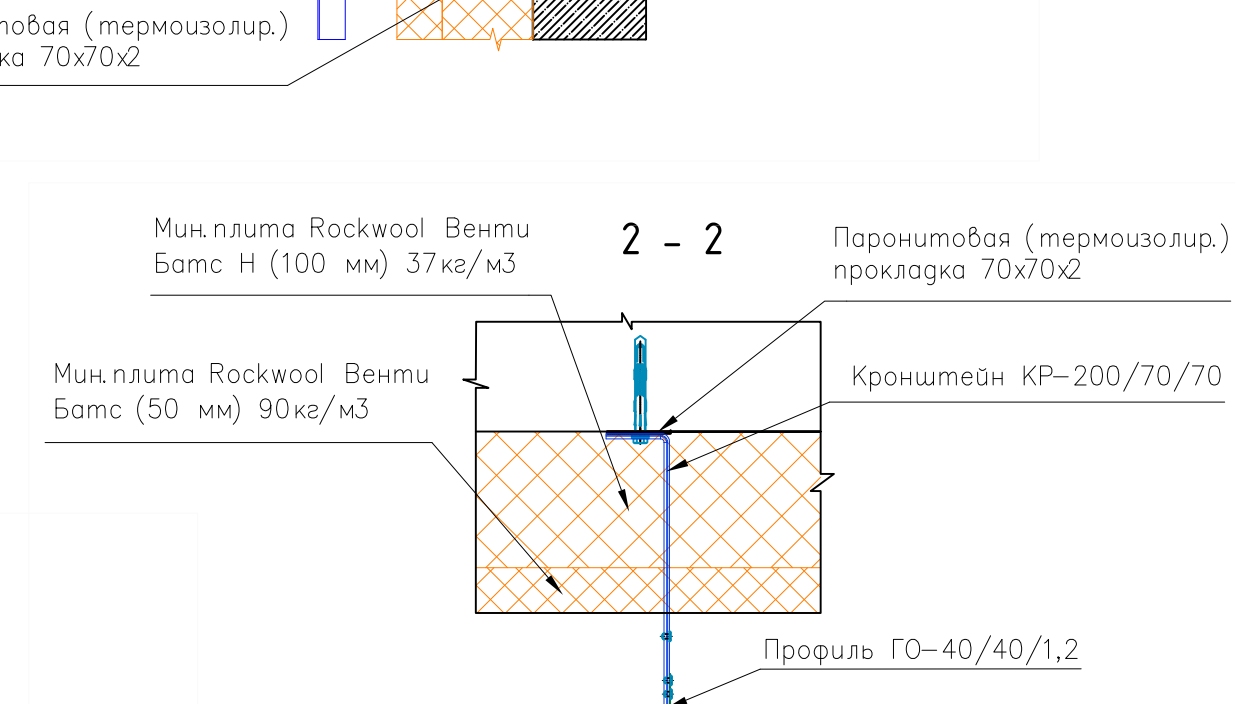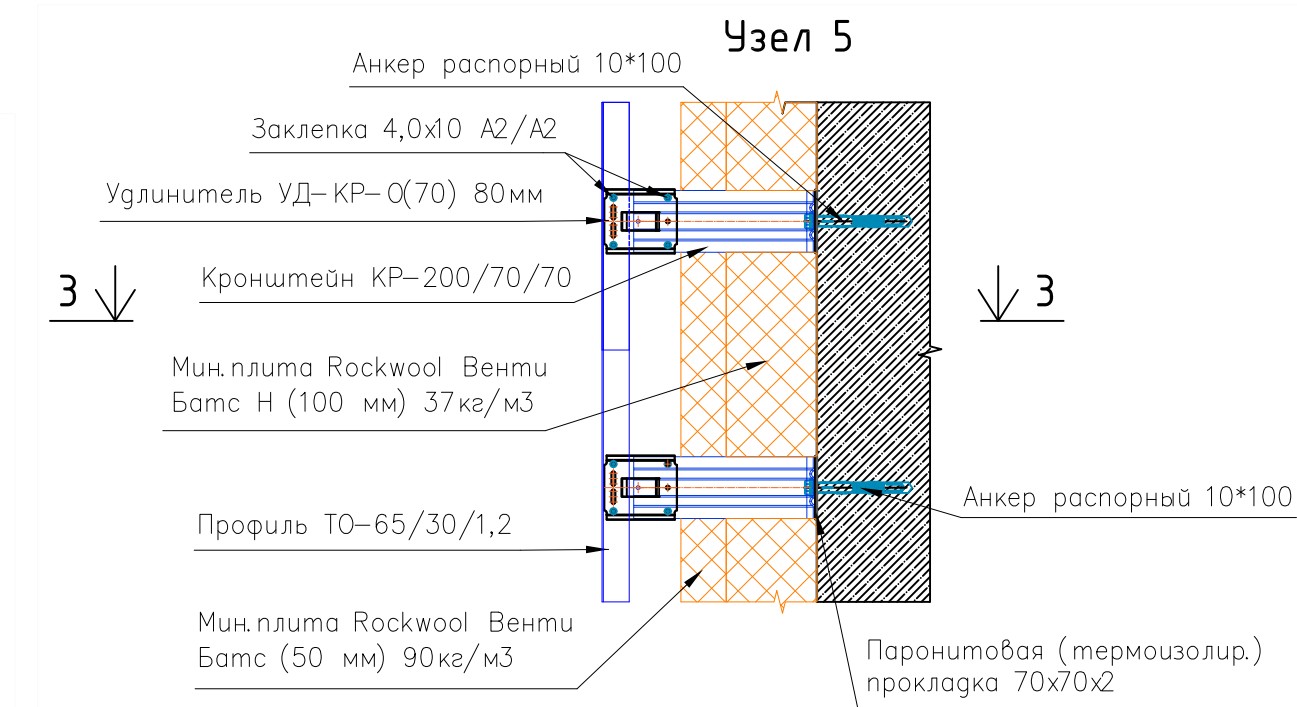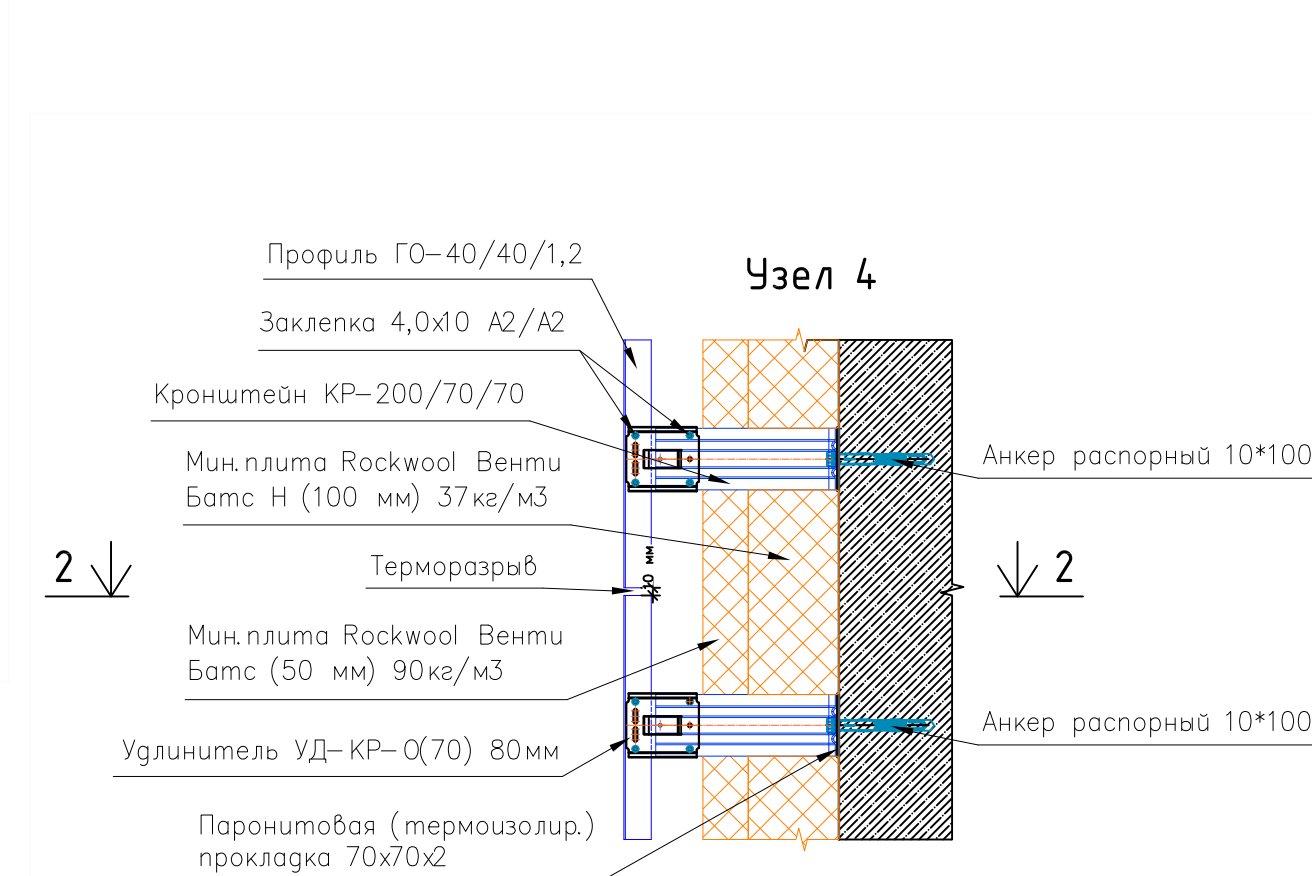

				1 – ШК – НП – Р – АР1			
				Школа на 550 мест, г. Москва р-н Ново-Переделкино, мкр.14, к.20			
Должность	Ф. И. О.	Подпись	Дата	Архитектурные решения. Наземная часть здания	Стадия	Лист	Листов
Геосистема	Челюсти				ИД	4	6
Проверил	Исполнительная схема монтажа подсистемы НВФ в осях 17/А – Т				ООО "ОСВ-Строй"		